
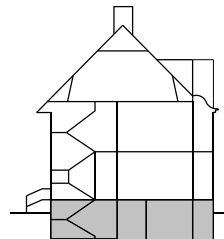


BYGGÅR 1908, ARKITEKT FRITHIOF SWENSSON

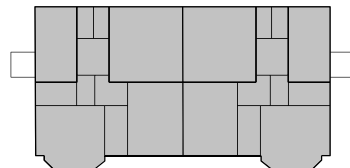

13  
12  
11  
10  
09

A	BIUTRYMME I KÄLLAREN		SB	24-10-31	
BET	ANT	ÄNDRINGEN AVSER		SIGN	DATUM
Right Livelihood					
F	FASTIGHETSSKÖTARE JONAS KOSUNEN TEL:				
A	BJÖRKDAHL ENGLUND ARKITEKTER AB TEL.073 9865199				
BYGGLOVSHANDLING					
DATUM	2024 10 31	RITAD AV	SB	HANDLAGGARE	SB
ANSVARIG	Sofia Björkdahl				
KV SPADEN 17 & SPADEN 18 STOCKHOLMSVÄGEN 23, GAMLA ENSKEDE					
KÄLLARE					
SKALA	A3 1:100		NUMMER	I BET	
	A1 1:50	A-40-1-09		A	
FASTIGHET XX					