

FÖRKLARINGAR

ALLA MÅTT I MILLIMETER
ALLA PLUSHÖJDER I METER


FÖRESKRIFTER

HÄNVISNINGAR


SE RITNING: A-43-3-001



FASAD MOT NORDVÄST
BEFINTLIGT UTSEENDE

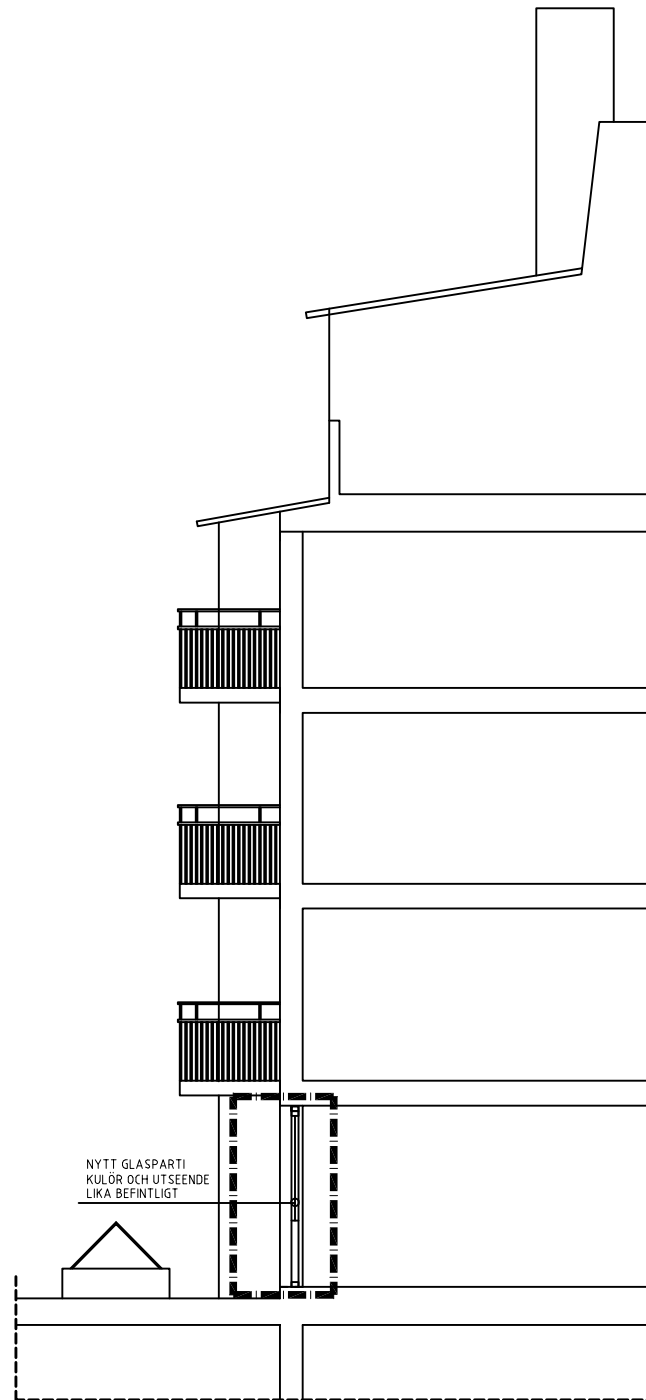

SEKTION
BEFINTLIGT UTSEENDE

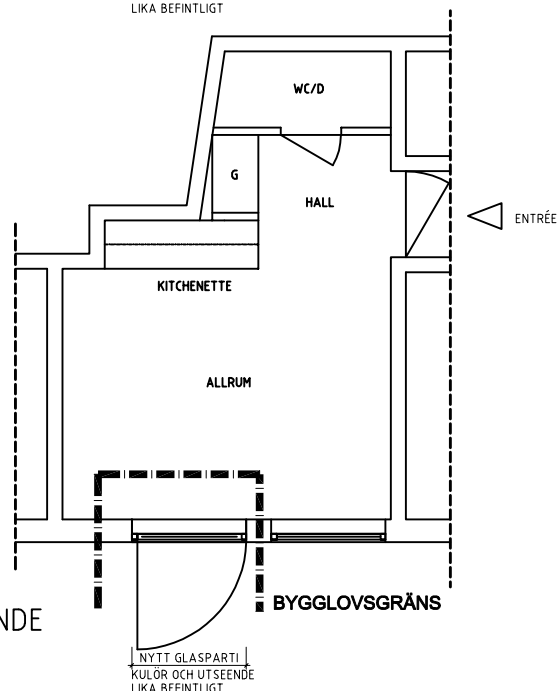

LÄGENHETSPLAN
BEFINTLIGT UTSEENDE

SKALA 1:50 i A1-format (1:100 i A3-format)
0 1 2 5m

BET	ANT	ÄNDRINGEN AVSER	SIGN	DATUM
BYGGLOVSHANDLING				
A	CHAKER HALILA			TEL: 072-8724008
K	SÄKERHETSPÅR 445 88 8000			
E				
V				
L				
UPPDRAG NR		RITAD AV	HANDLÄGGARE	
2024-11-04		Ch Halila	Ch Halila	
ANSVARIG		Chaker Halila		
OMBYGGNAD BOSTADSHUS, VINGRÅEN 6, STOCKHOLMS KOMMUN FASADER OCH SEKTION A-A NYTT UTSEENDE				
SKALA		NUMMER		BET
1:50		A-40-3-001		