
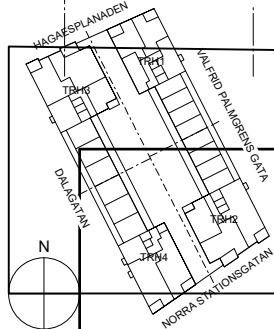


REF:

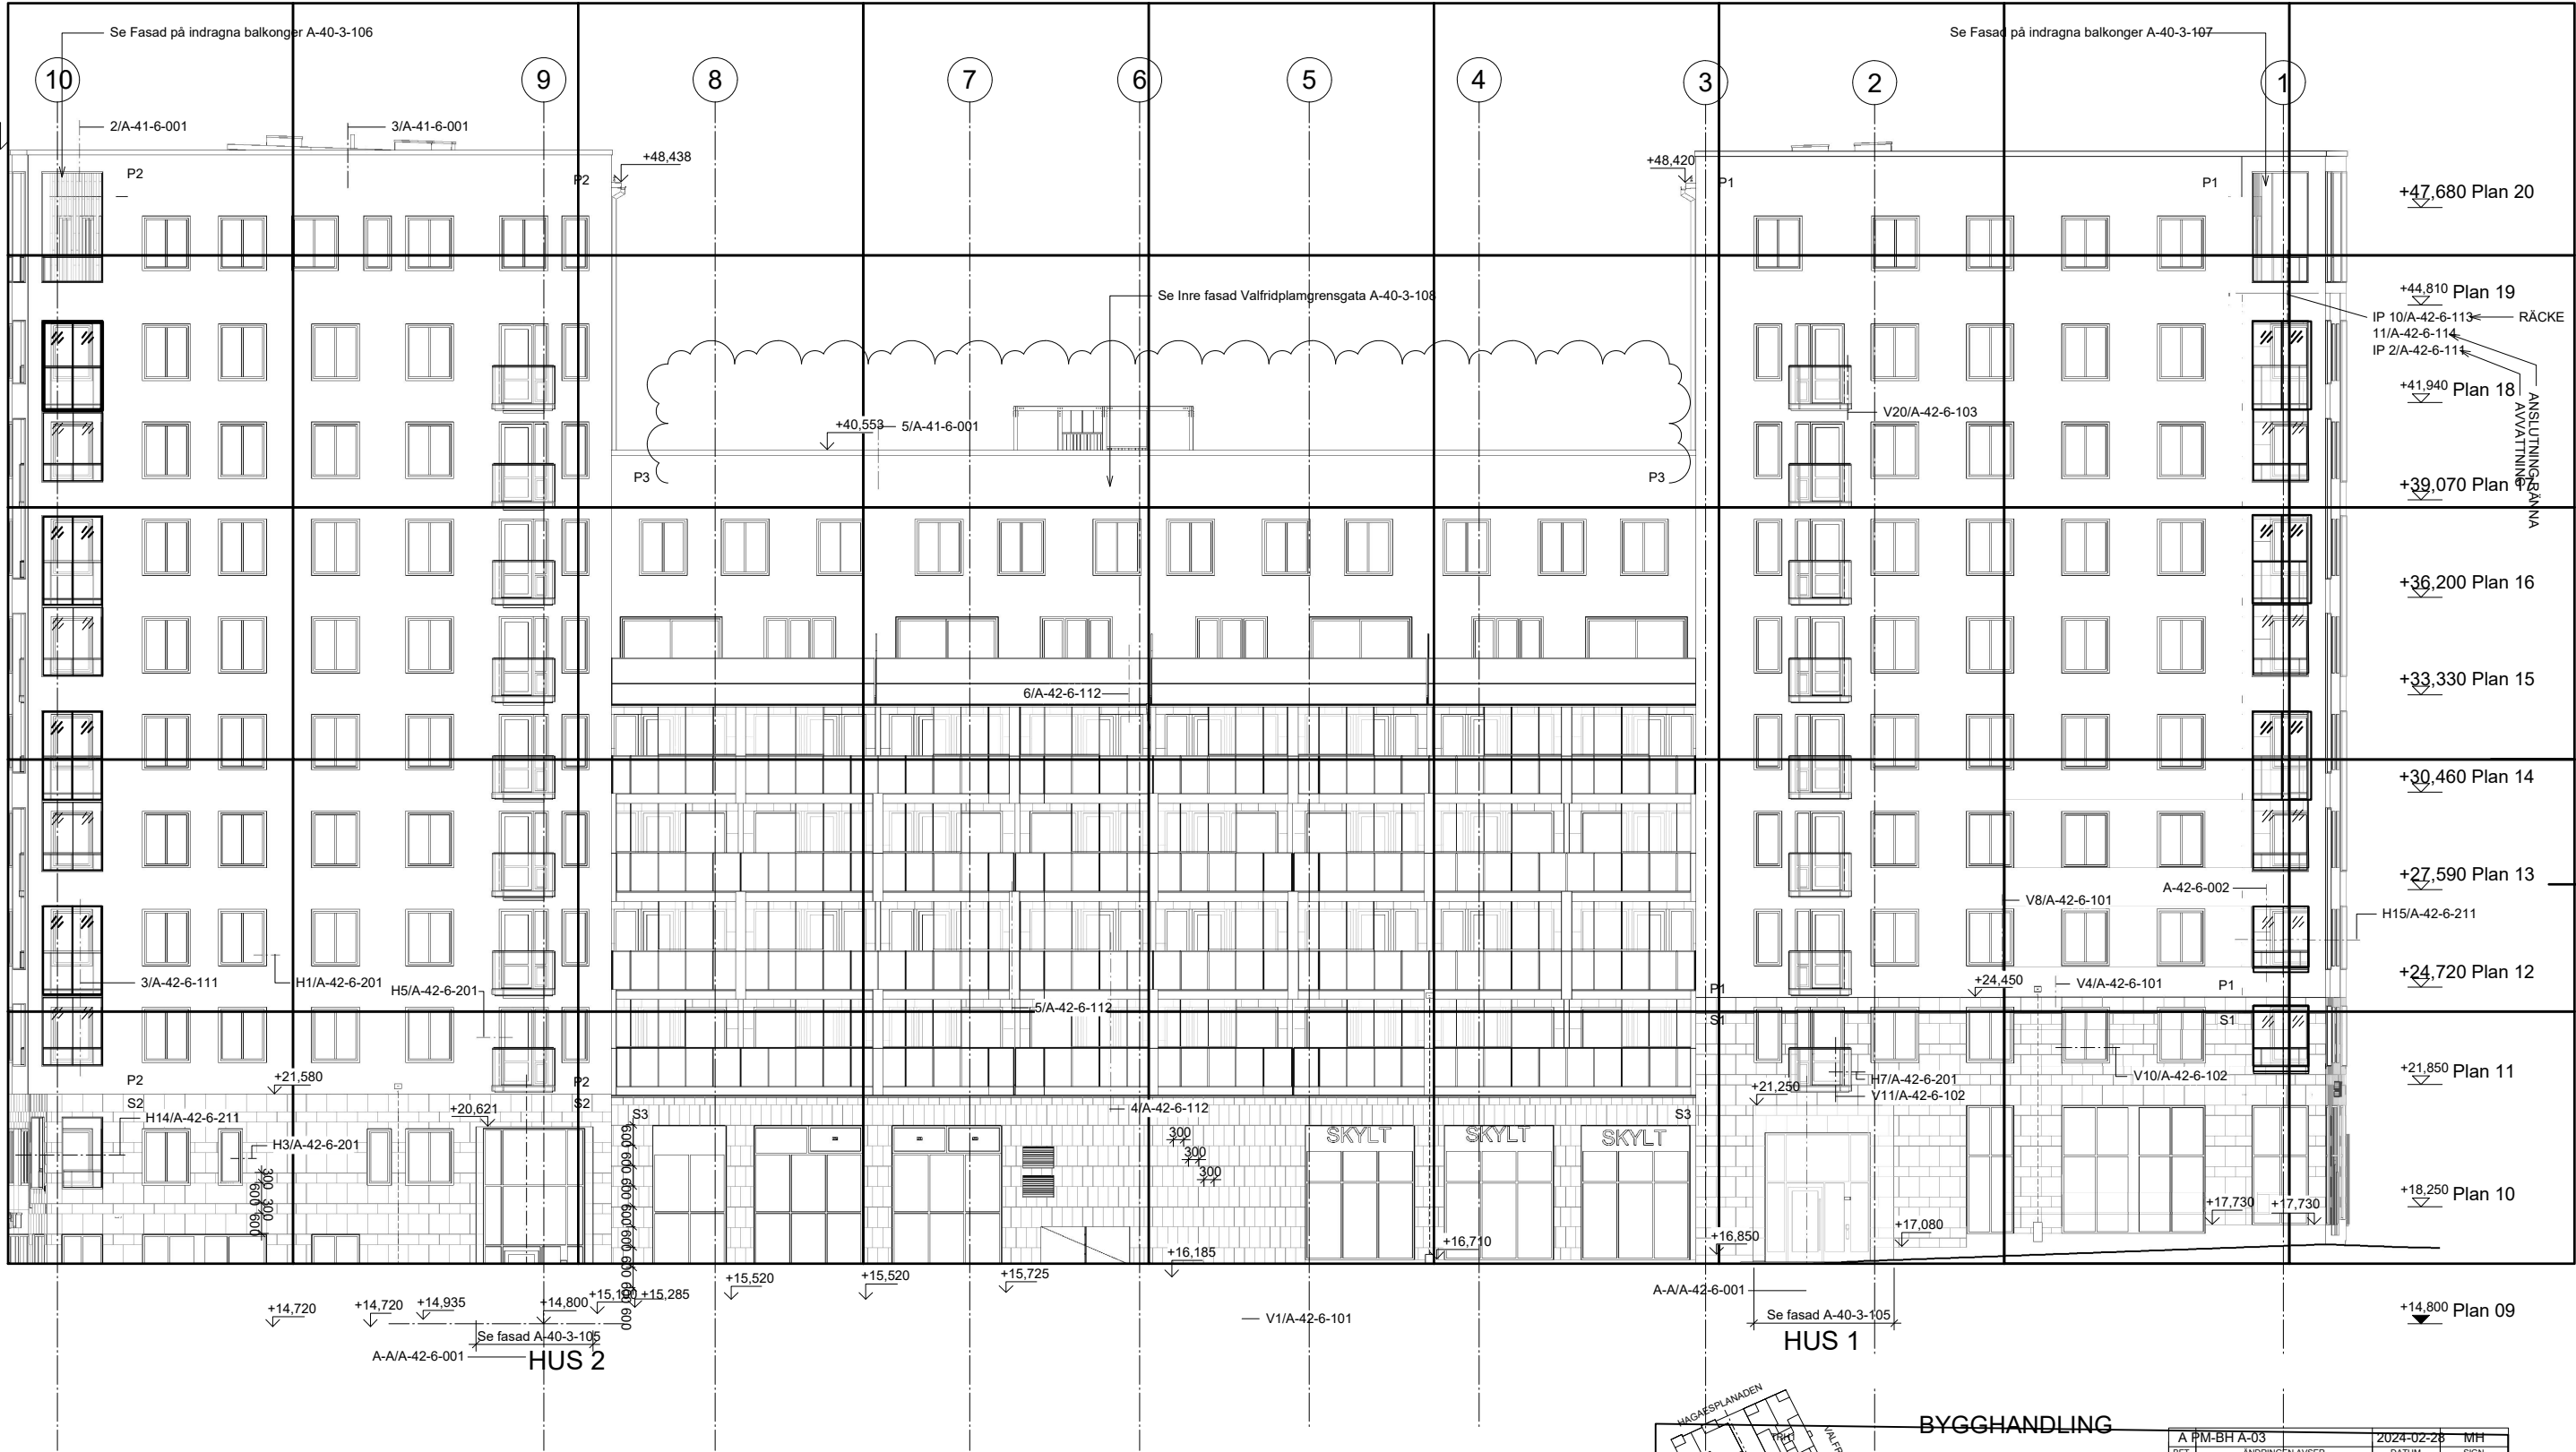

BYGGHANDLING

A PM-BH A-03		2024-02-28	MH
BET	ANDRINGEN AVSER	DATUM	SIGN
MH CONSTRUCTION		info@mhconstruction.se +4728347863	
ORGANELLEN		A3 1:200	
Kv ORGANELLEN 1 - STOCKHOLM		SKALA A1:100	
Fasad mot Valfrid Palmgrens gata		RITNINGEN	
RITAD KONSTRUERAD	HANDLÄGGARE	ARBETSNUMMER	REV
MH	MH		
DATUM	ANSVARIG	KOD TYP POS	RITNINGEN
2024-02-28	Malki Hanna		A
Koordinatsystem: Sweref 99 18 00			
Höjdsystem: RH 2000			