MH CONSTRUCTION

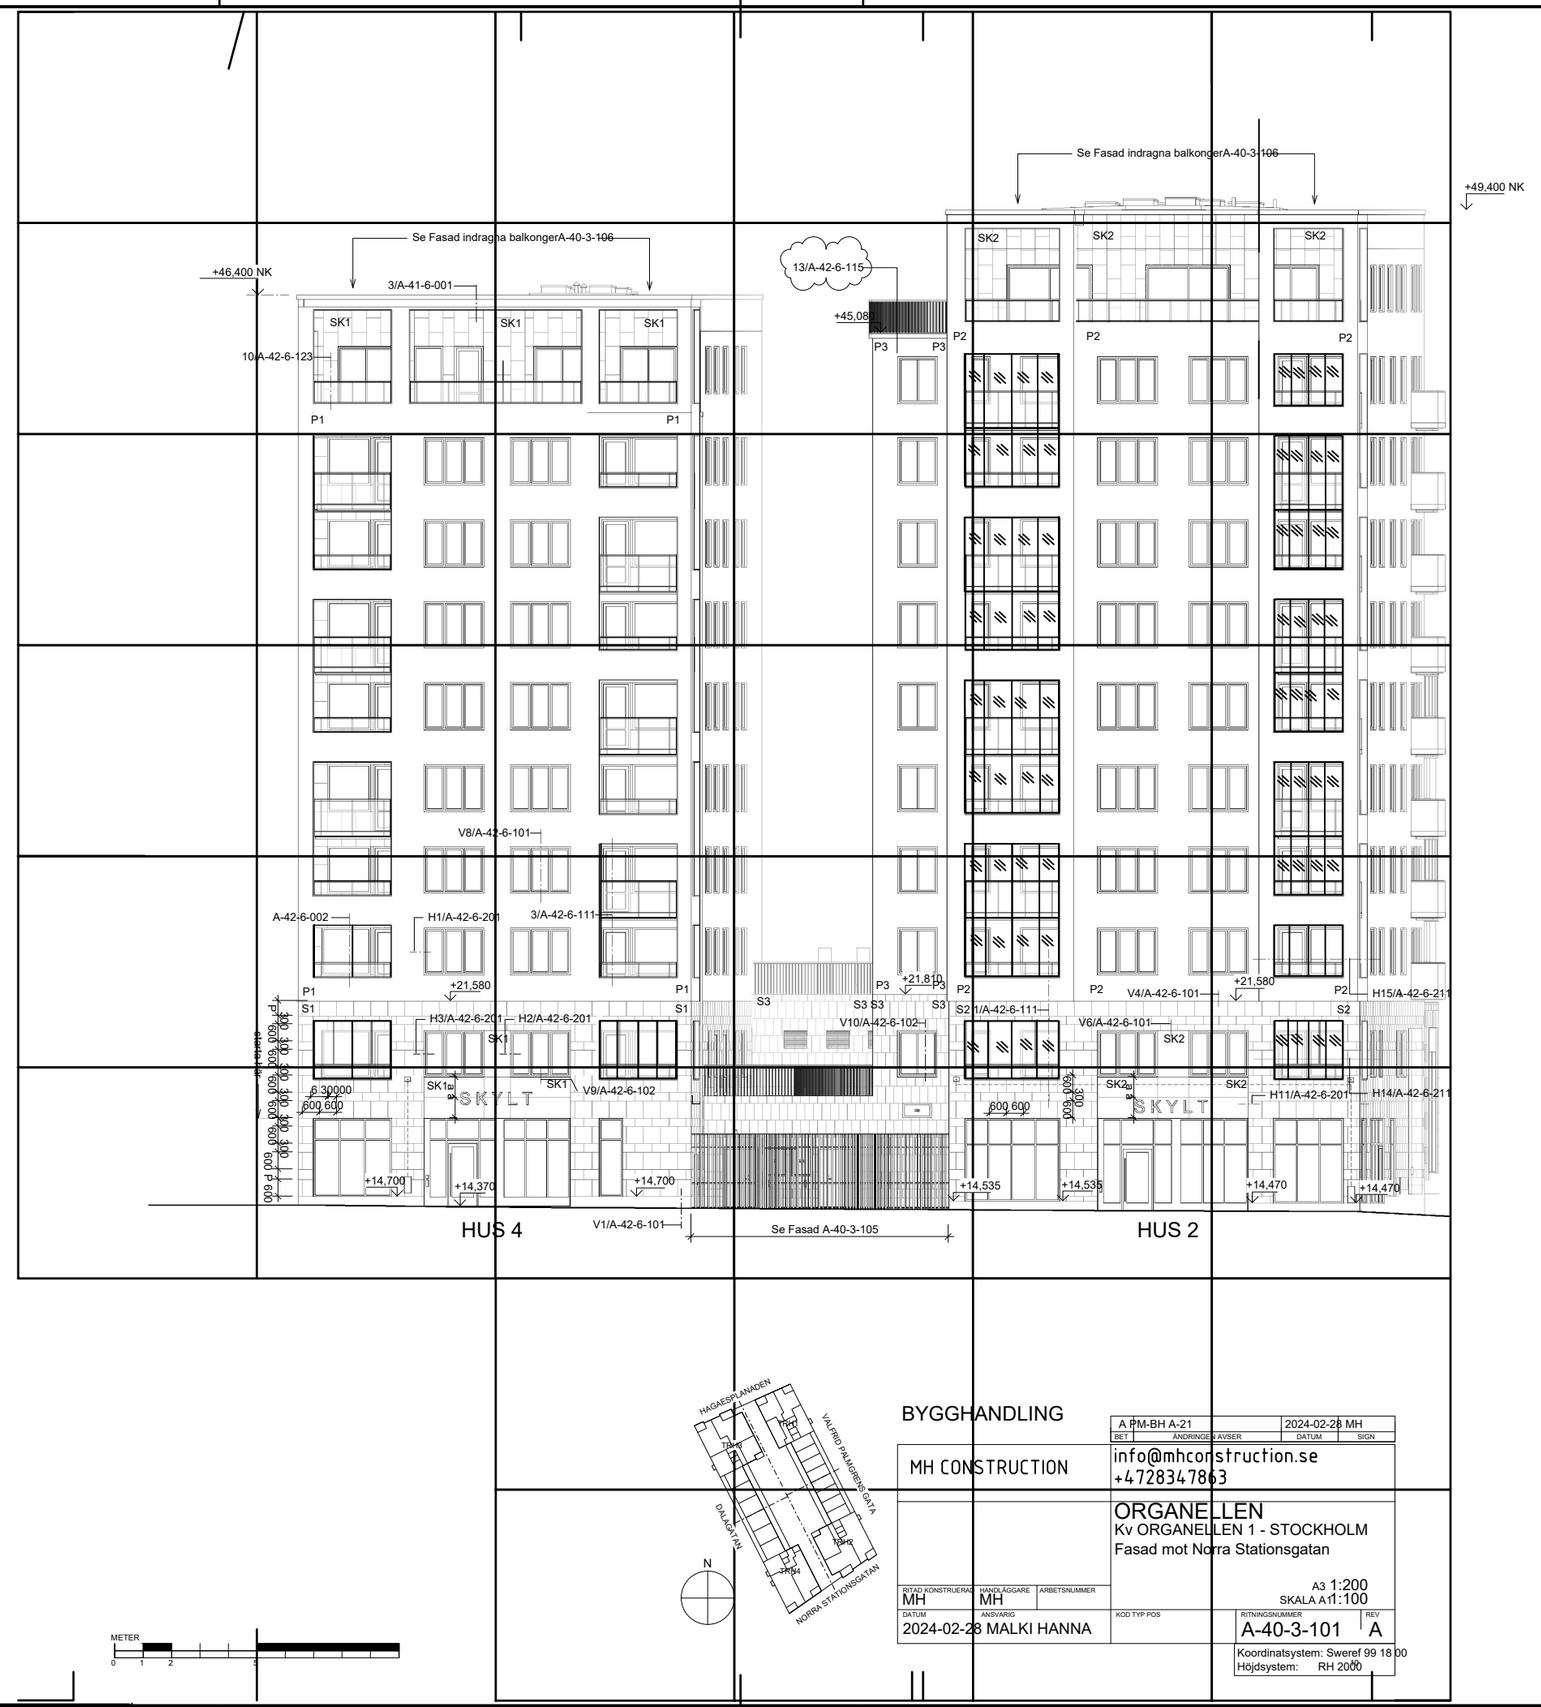

METER 0 1 2 3

BYGGHANDLING

BET	ÄNDRINGEN AVSER	DATUM	SIGN
A	PM-BH A-21	2024-02-28	MH

MH CONSTRUCTION
info@mhconstruction.se
+4728347863

ORGANELLEN
Kv ORGANELLEN 1 - STOCKHOLM
Fasad mot Norra Stationsgatan

RITAD KONSTRUERAD	HANDLÄGGARE	ARBETSNUMMER
MH	MH	

A3 1:200
SKALA A1 1:100

DATUM	ANSVARIG	KOD TYP POS	RITNINGSNUMMER	REV
2024-02-28	MALKI HANNA		A-40-3-101	A

Koordinatsystem: Sweref 99 18 00
Höjdsystem: RH 2000

REF:

Inkom till Stockholms stadsbyggnadskontor - 2024-03-06, Dnr 2024-03633
Tillhör Stockholms stadsbyggnadsnämnds beslut, Lov med startbesked - Avslag - 2024-10-24, Handl. Kristofer Rönnmark

PLO: 2024-02-29 18:15 C:\USERS\MALKI\ONEDRIVE\??? ?????\DANIEL\A3 DWG\EL-04.DWG MALKI