
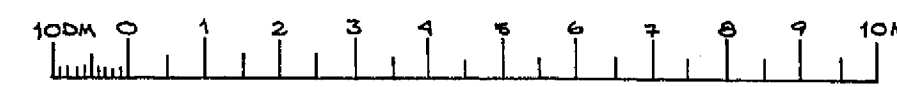


425 Bld 57

HÖG. FILL BYGGNADSHÄRGEN  
14 AUG. 1959

Tecknat med den gamla  
teckningen tillgripes  
Stockholm den 13 aug. 68

28  
BEVARAS

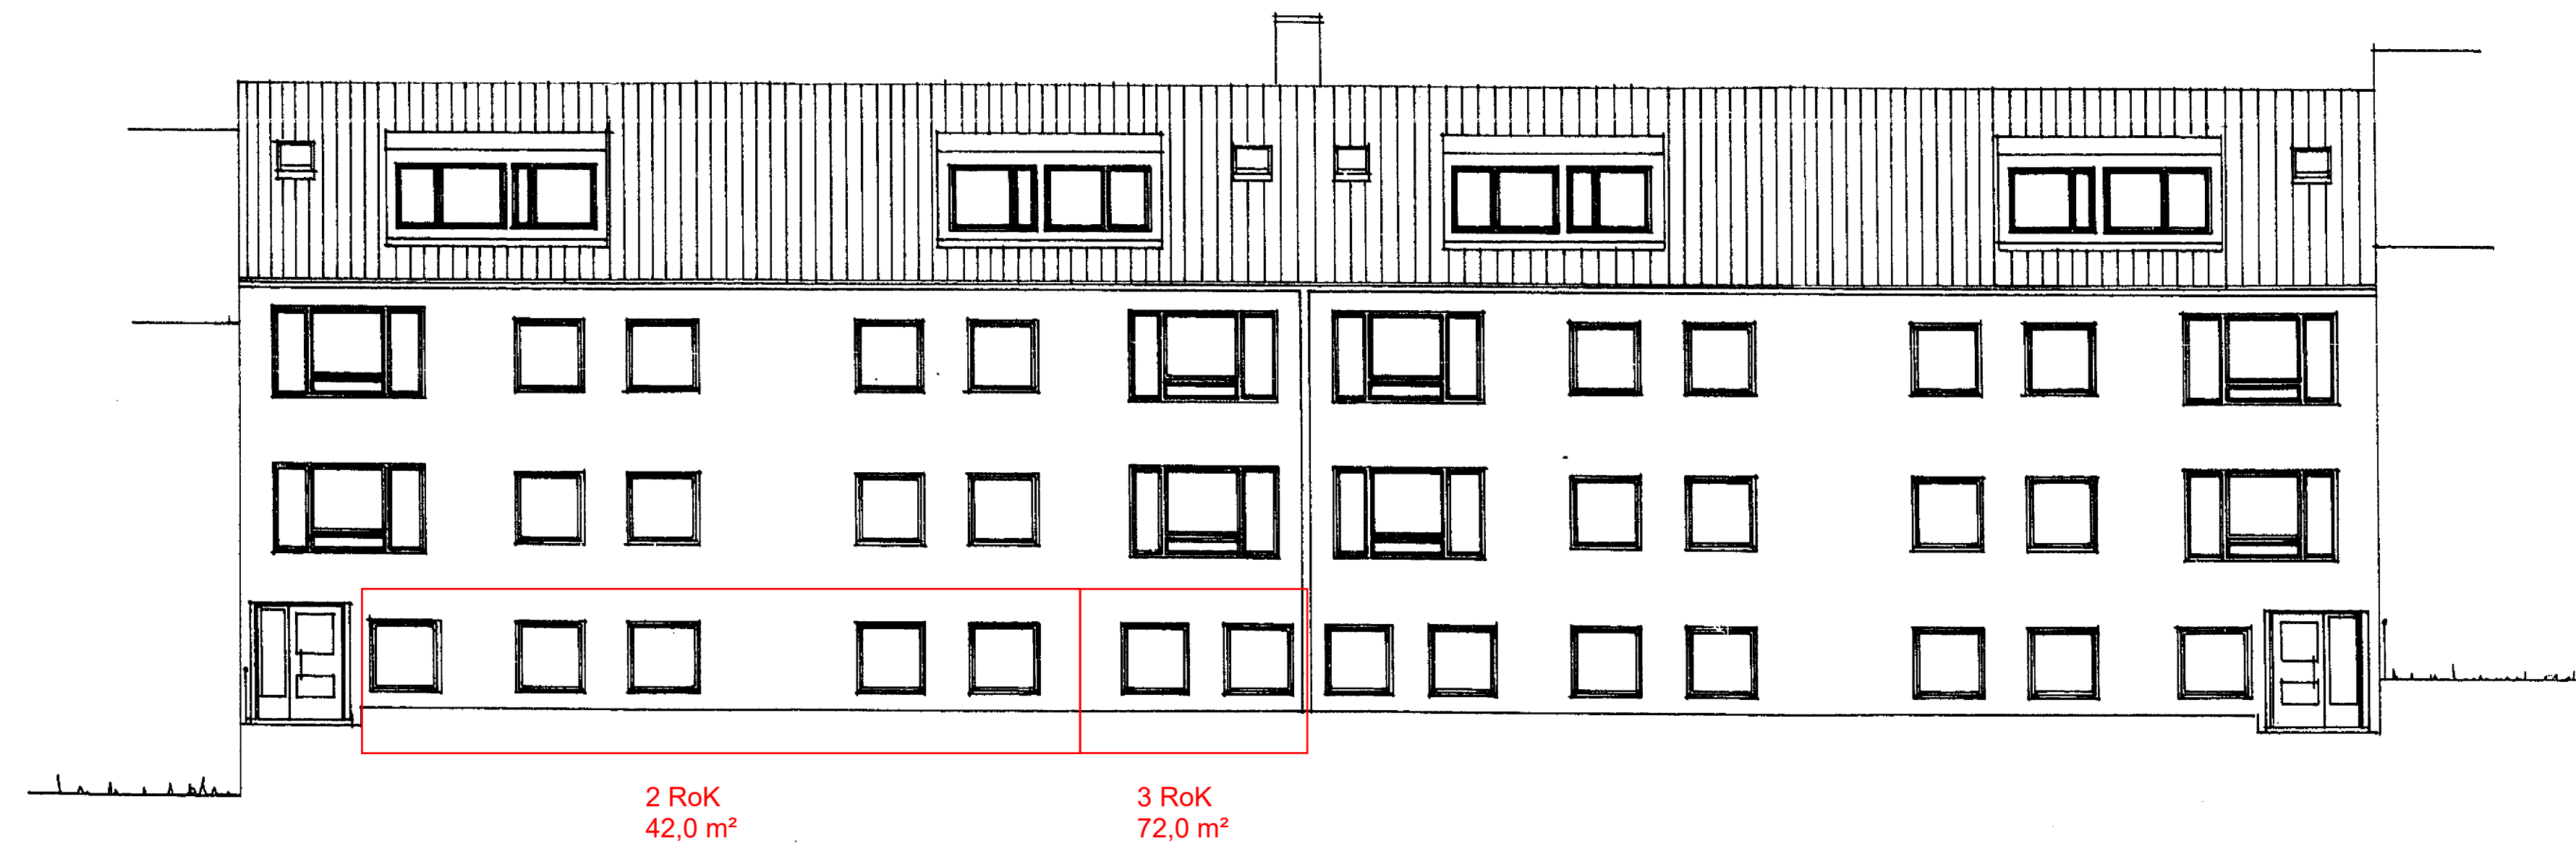

KV. DOMKRAFTEN NR 3 ÖRSY  
GÅRDENHUS, FASAD MOT NORDVÄST  
SKALA 1:100  
DEN 1.8.1959  
RIT. AV H. RIT. NR  
S. WIMMERSTRÖM - O. HAGBERG  
ARKITEKTER SÄR STHLM 3792 82