


Planritning 1

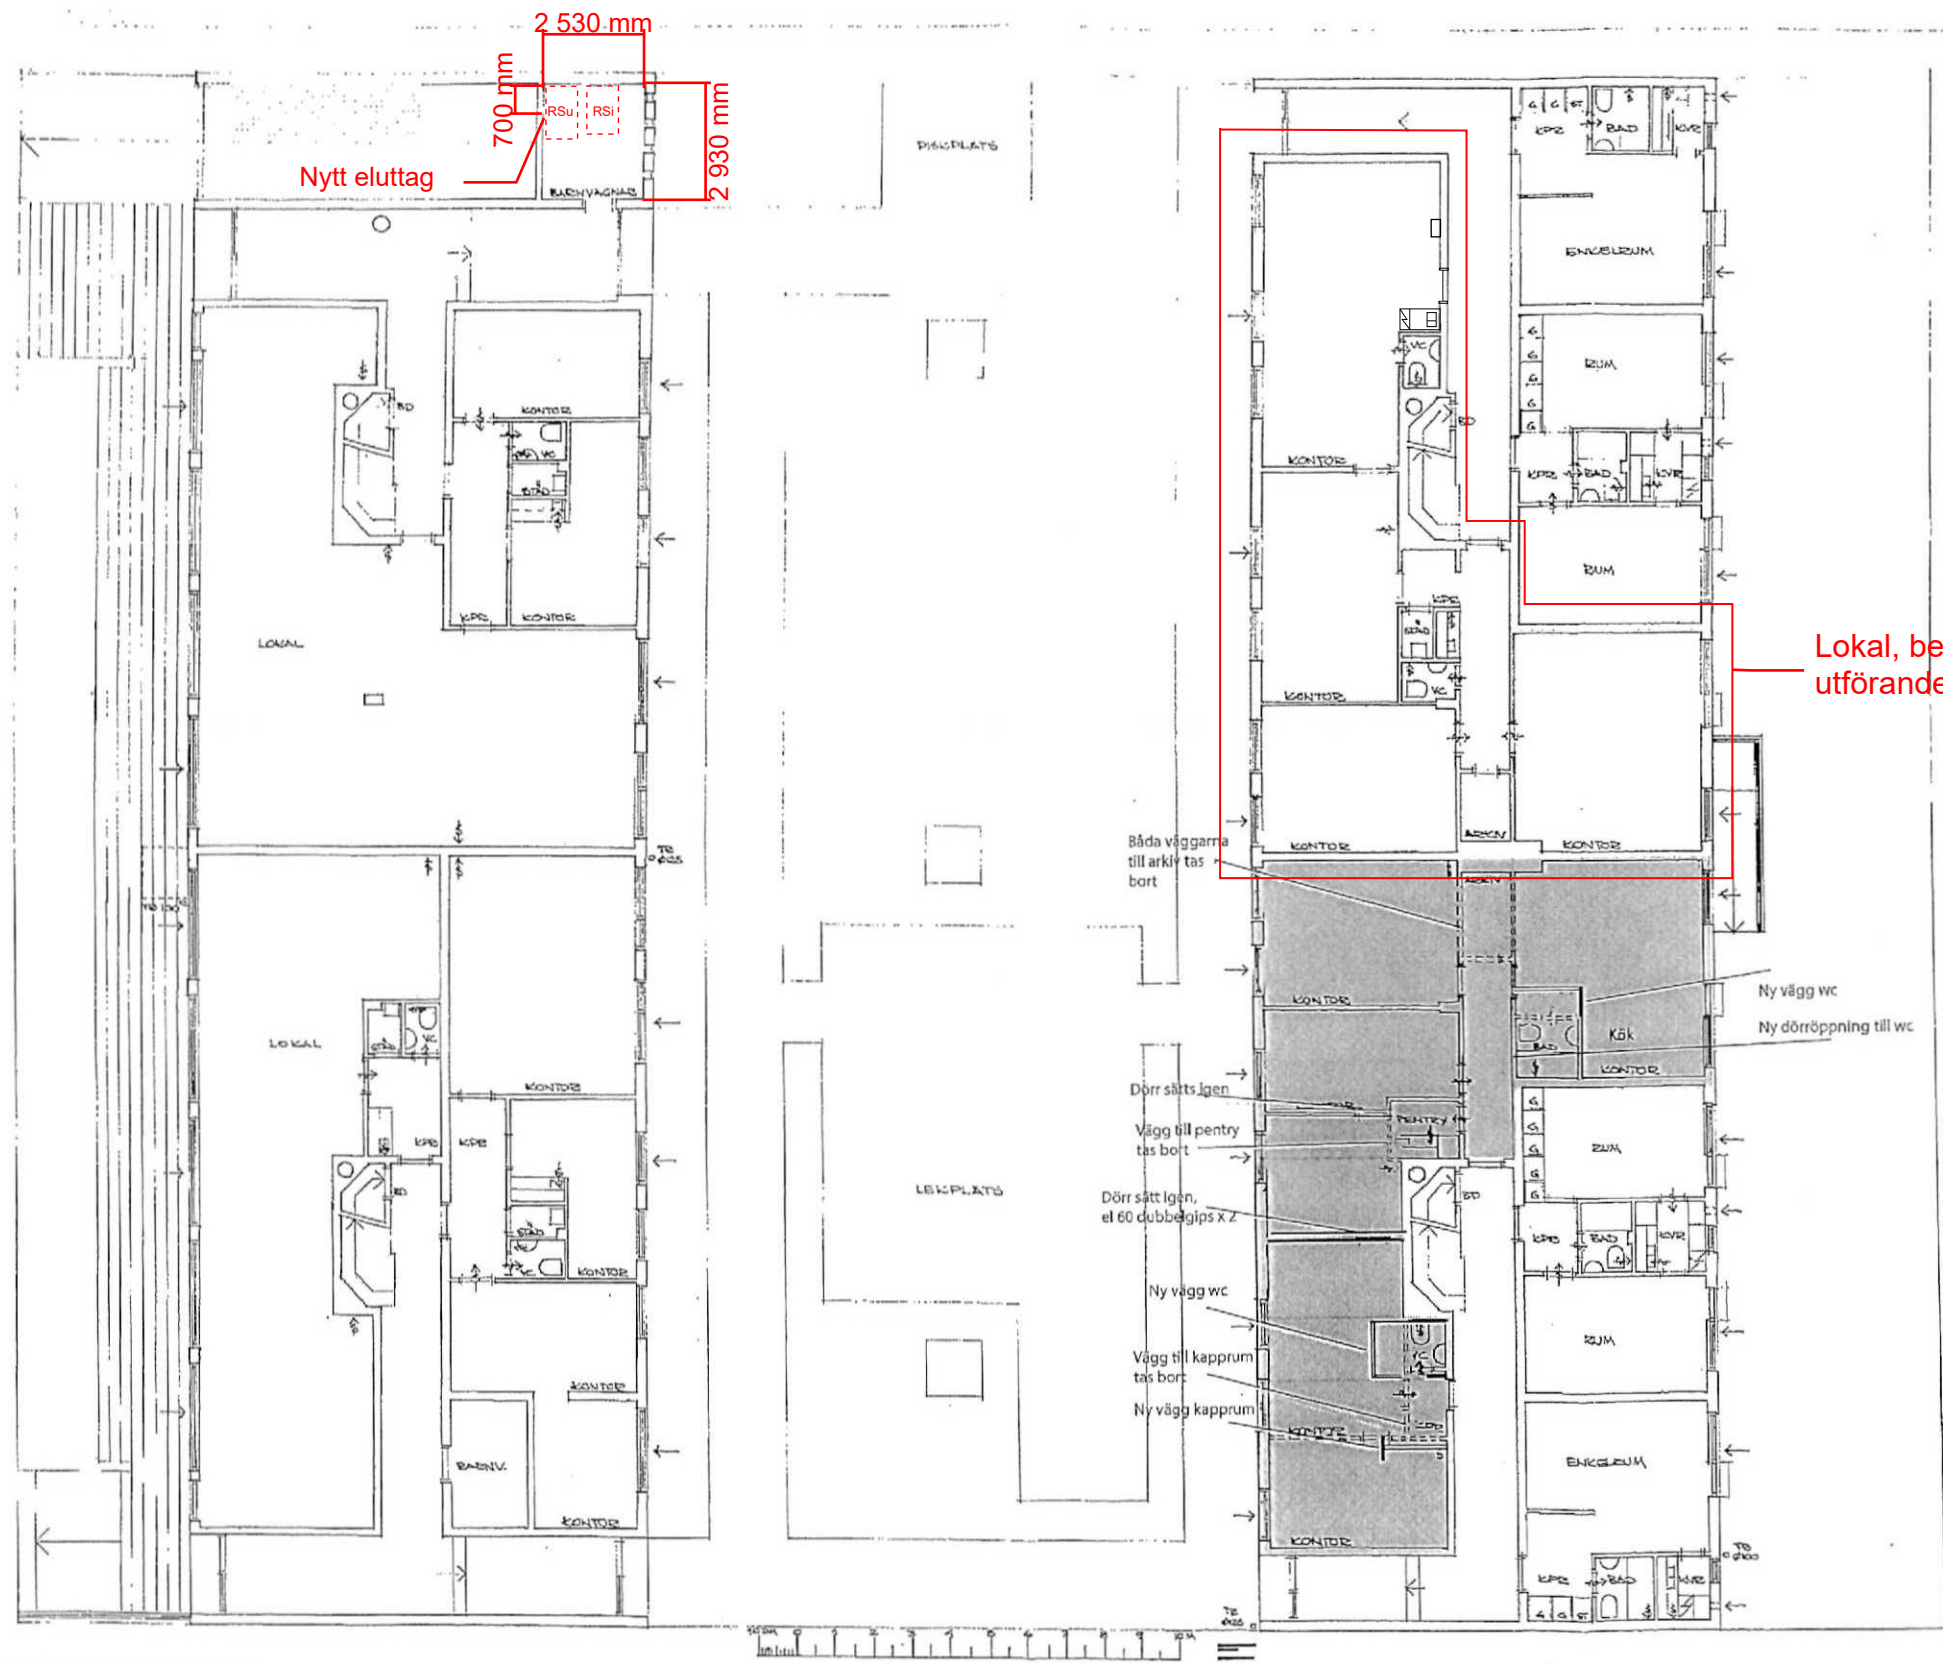

Stadsbyggnadskontoret

Inkom 2015-08-27

Reg. 15 141 16-575

KV DOMKRAFTEN NR 3 ÖBBY

BOTTENVÅNING

SKALA 1:100

DEN 23/8 2015

Ritning avser delning av en lägenhet till två lägenheter