


2024-02-22

Föreläggande om komplettering

Dnr 2024-02430

Projektbeskrivning

Detta är en komplettering för att få till projekt Mälarterrassen som helhet, därav denna ansökan om bygglov. Ansökan avser således teknikytor placerade under mark inringade i rött i utklipp nedan.

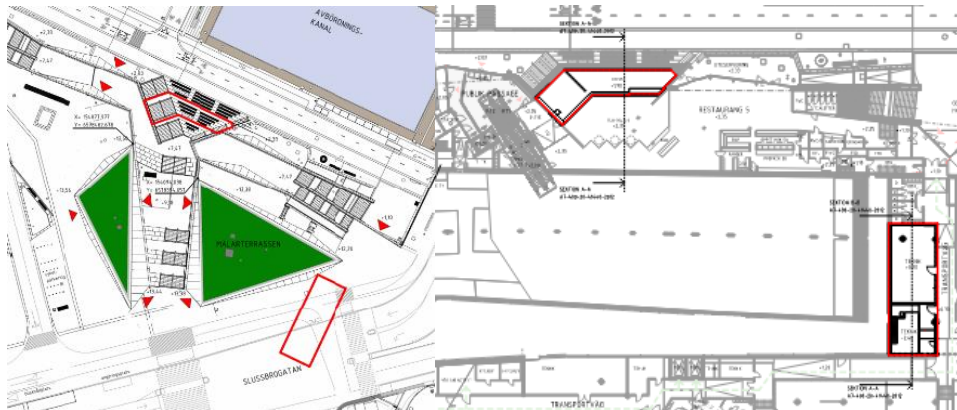

Inringade ytor (i rött) i utklipp ovan ingår inte i sedan tidigare beviljat bygglov Dnr 2021-04535.

Situationsplan

Nybyggnadskarta ("A1 nybyggnadskarta") bifogas med aktuella utrymmen utplacerade.

Höjder för de olika utrymmena framgår av sektioner på ritning A7-400-20-41400-2013 som bifogades ansökan.

Gällande detaljplan

Det förekommer inga avvikelser. Åtgärderna håller sig inom berörda användningsgränser i undre plan som enligt detaljplan regleras C1/E1/H1.

Arearedovisning

Arearedovisning för aktuella ytor bifogas ("BTA Arearedovisning" och "BYA Arearedovisning").

Fasadritningar

Bifogas ej. Ansökan avser inga yttre ändringar.

Åtgärderna är inom befintlig volym och innebär således inte några yttre ändringar.