



SEKTION A1

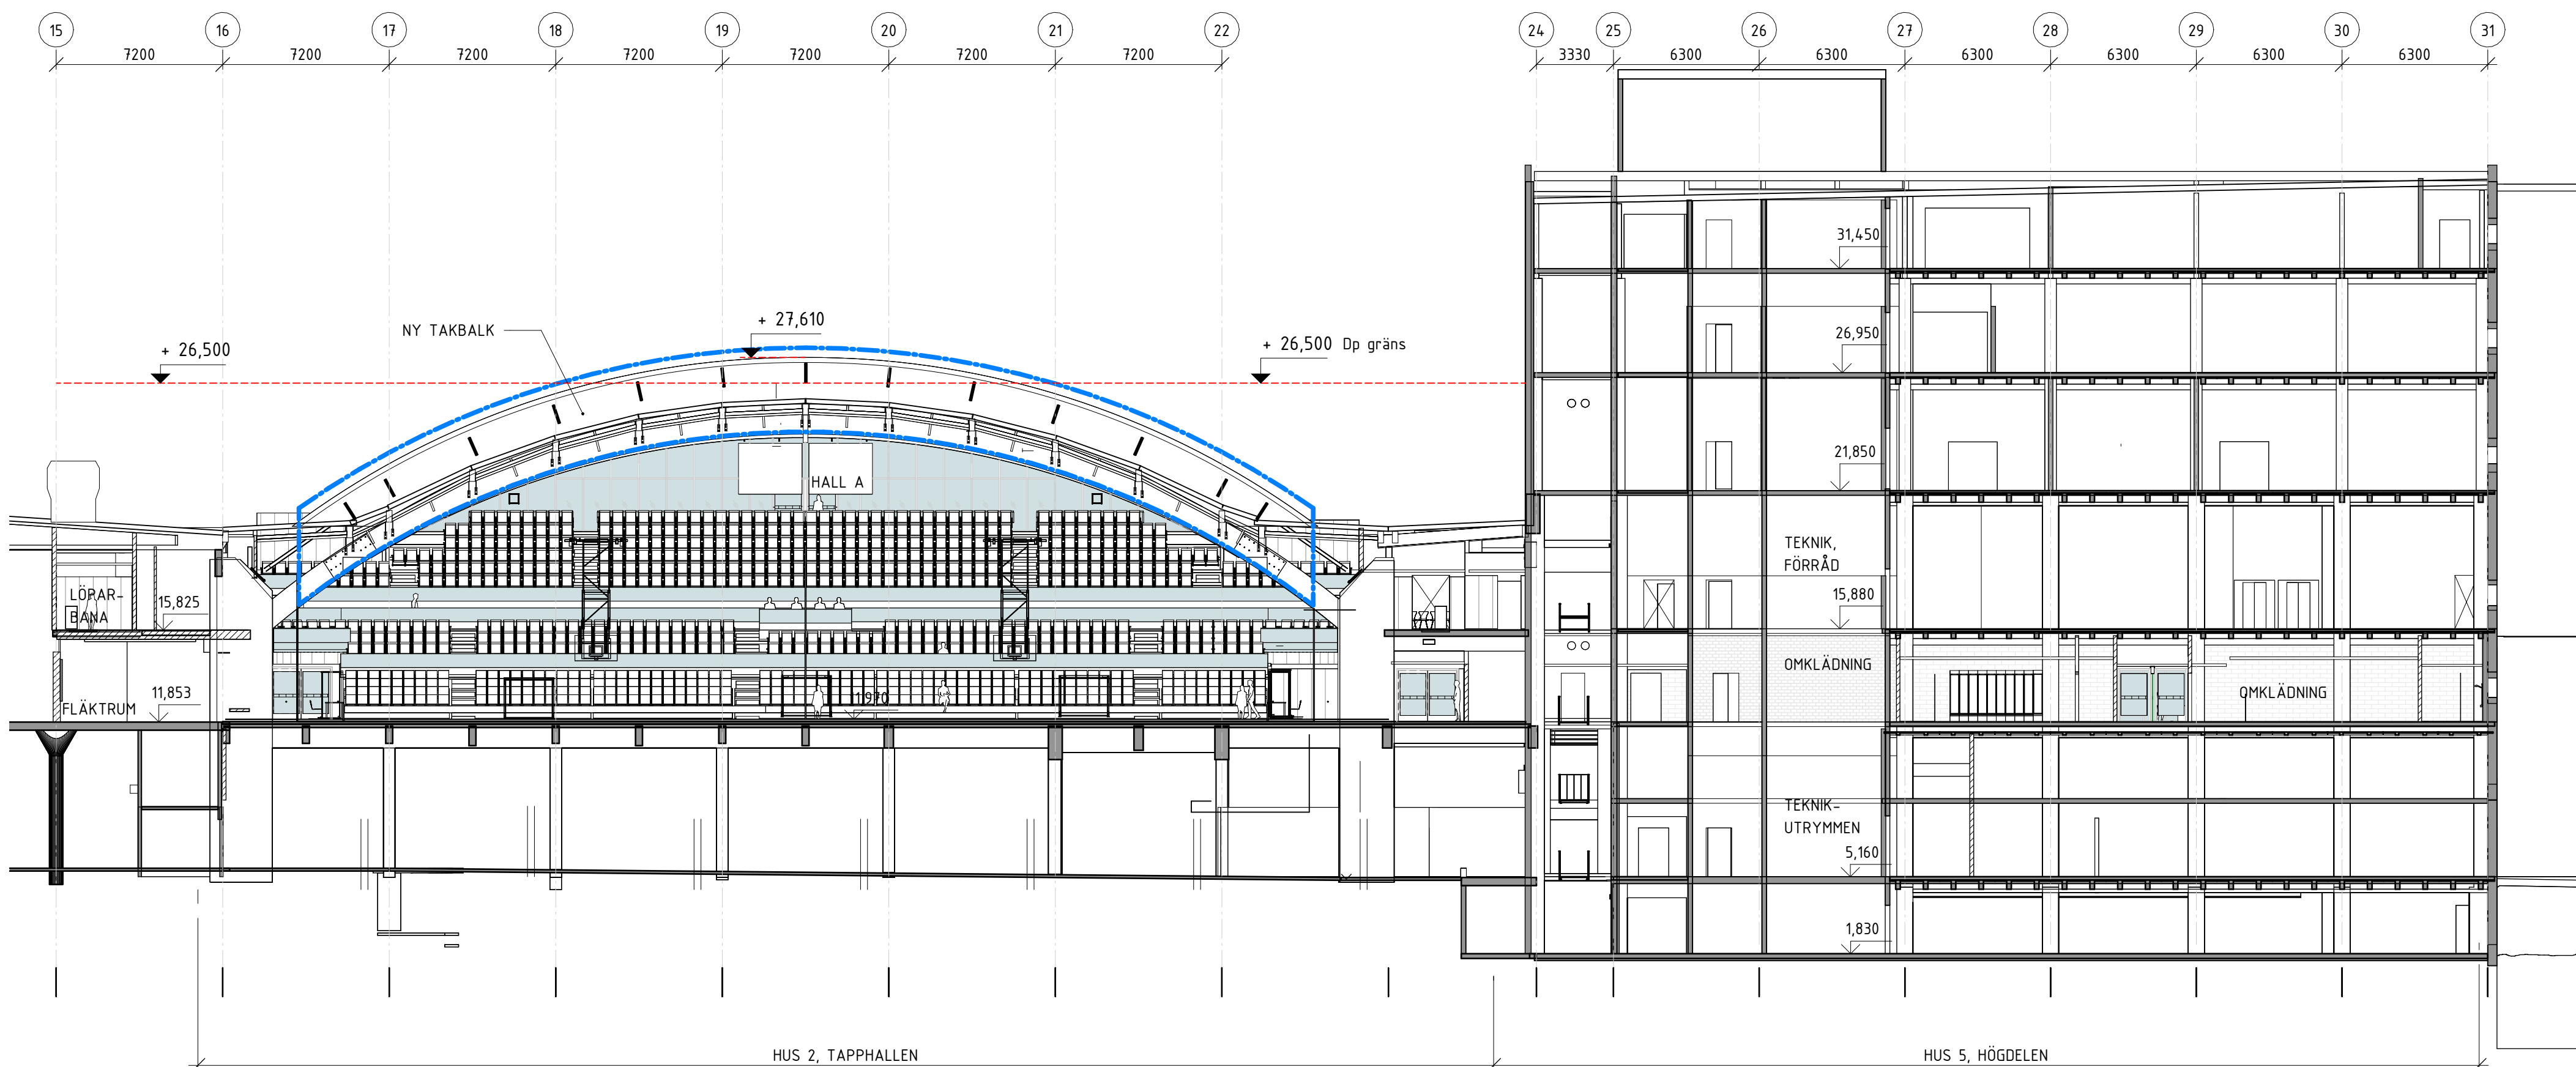

SEKTION A2

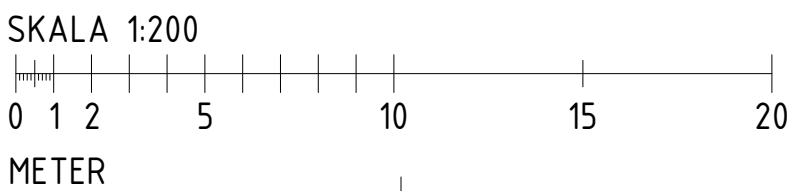

FÖRKLARINGAR

+HÖJDER ANGER METER ÖVER HAVET.
MÅTT I MILLIMETER DÄR INGET ANNAT ANGES.

LOKALYTOR SOM INGÅR I BYGGLOV

FÖRESKRIFTER

HÄNVISNINGAR

A-HANDLINGSFÖRTECKNING

			
ORIENTERINGSFIGUR			
			
STATUS			
FÖR GRANSKNING			
HANDLING			
BYGGLOV			
DATUM	2024-04-18	GODKÄND AV	P. BUCHINGER
ANSÖKAN AV		ANDRINGS PM	
BESTÄLLARE			
S:T ERIK MARKUTVECKLING AB			
en del av Stockholms stad			
St Eriks Markutveckling			
PROJEKTNAMN			
IDC BL			
OMRÅDE			
STOCKHOLM			
PROJEKTNUMMER	5500-02	ADRESS	BRYGGERIVÄGEN 12-16
DIARIENUMMER	6109	FASTIGHET	GJUTMÄSTAREN 6
DISCIPLIN	A	FÖRETAG	WHITE ARKITEKTER AB
UPPDRAGSNUMMER	9167181000	SKAPAD AV	OLI
TELEFON	08-402 25 00	KONTAKTPERSON	LINUS FRANSSON
BYGGNADSVÄRK	01	PLUSHJUD (RH 2000)	
VÄNINGSPLAN	--	VÄNINGSDEL	IDC
DELOMRÅDE		HANDLINGSDATUM	
SYSTEM			
400 SAMMANSATT REDOVISNING			
SEKTIONER A1, A2 MED BALK			
SEKTION			SKALA
A40-2-0101			1:200
DOKUMENTNUMMER			FORMAT
			A1
ANDRING			