

## FÖRKLARINGAR


+HÖJDER ANGER METER ÖVER HAVET.  
MÅTT I MILLIMETER DÄR INGET ANNAT ANGES.

LOKALYTOR SOM INGÅR I BYGGLOV


## FÖRESKRIFTER

## HÄNVISNINGAR




A-HANDLINGSFÖRTECKNING

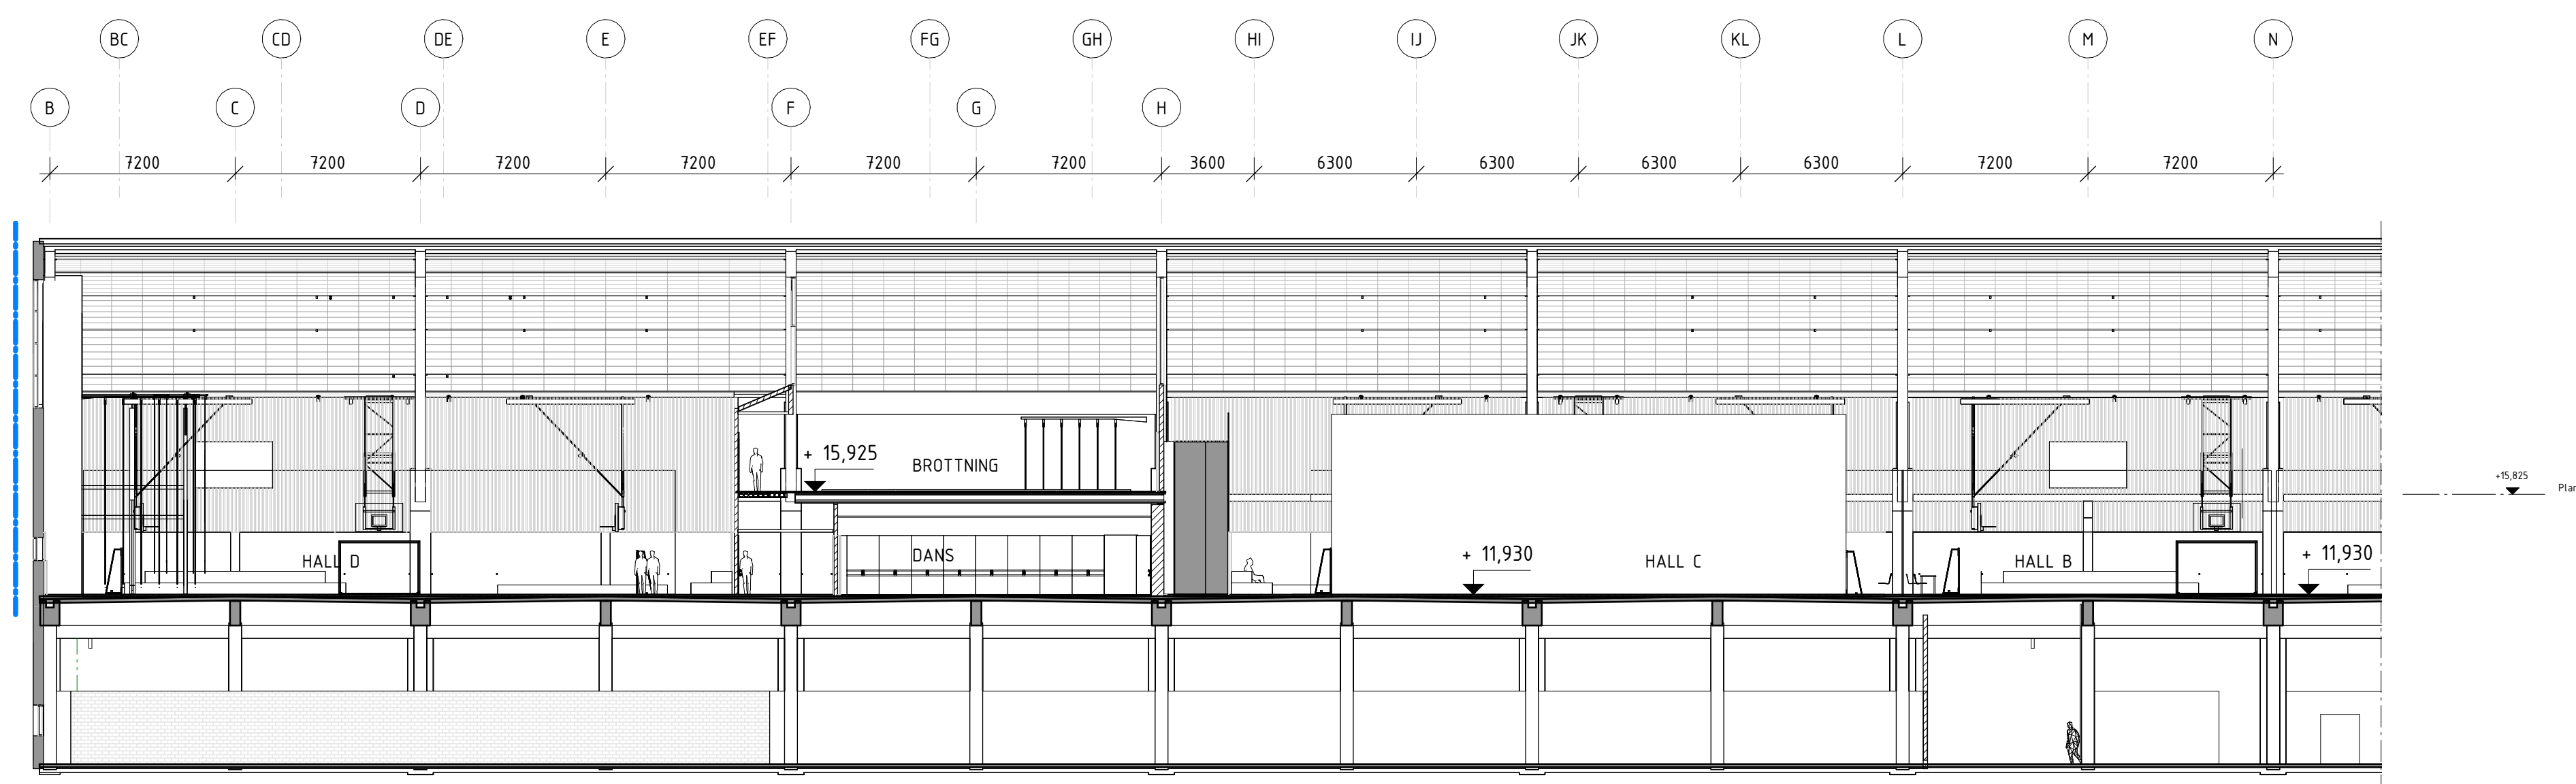

SEKTION B3 DEL 1

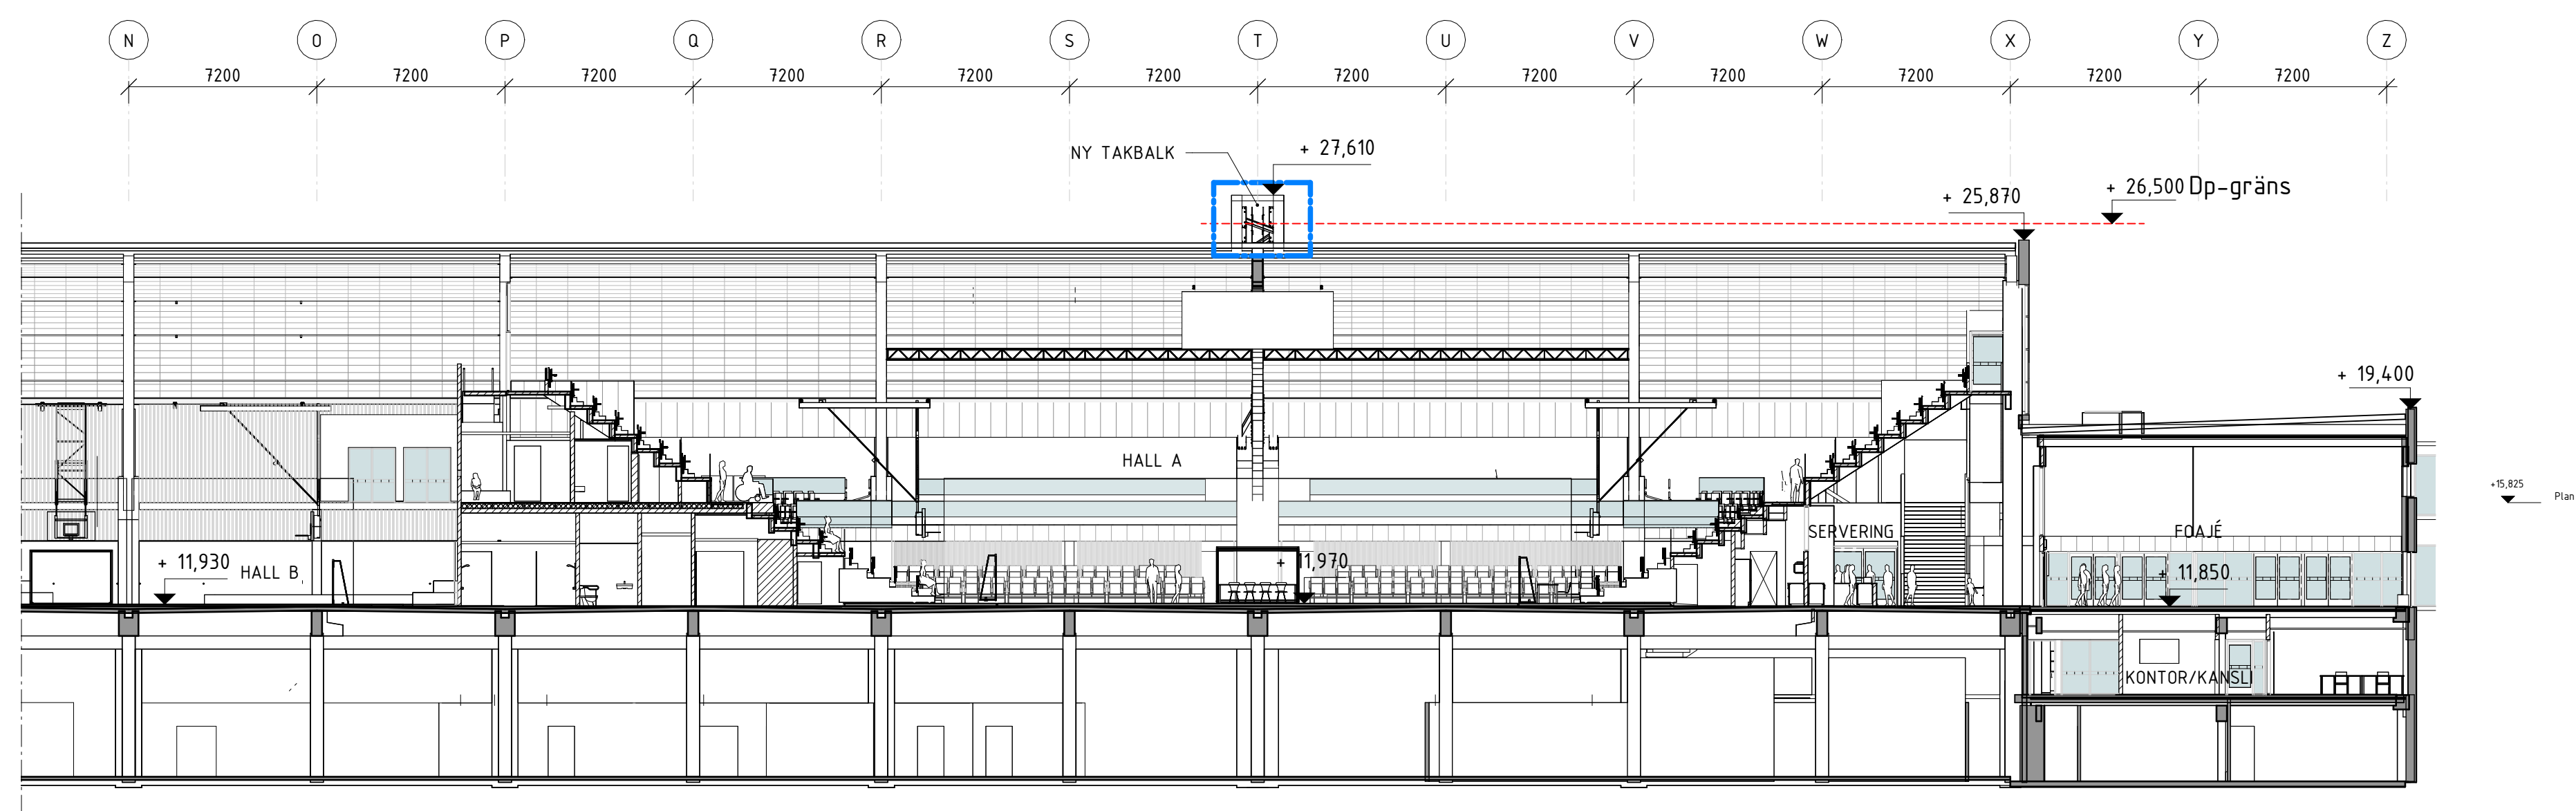

SEKTION B3 DEL 2

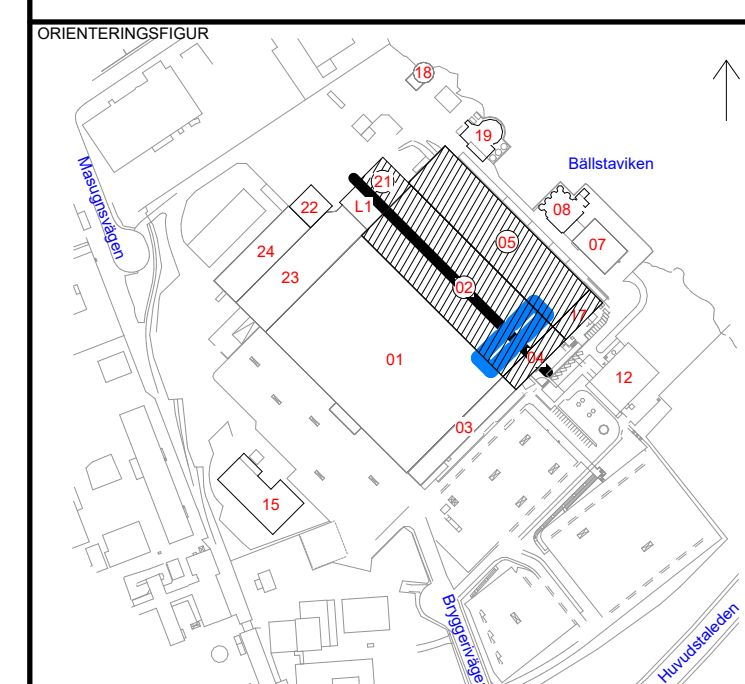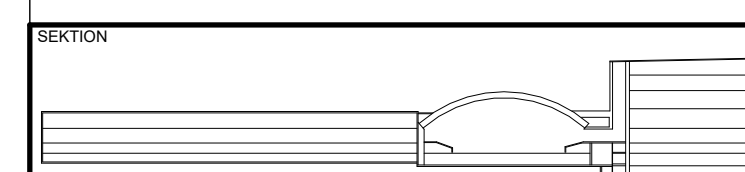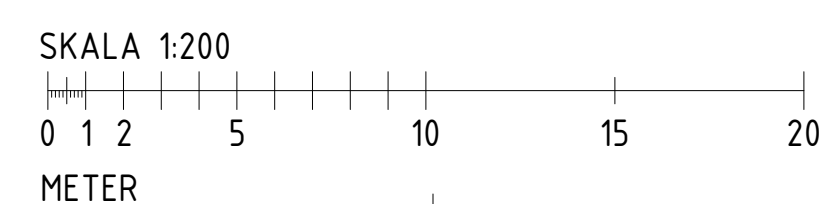

STATUS

FÖR GRANSKNING

HANDLING

BYGGLOV

DATUM	GODKÄND AV
2024-04-18	P. BUCHINGER

**S:T ERIK MARKUTVECKLING AB**  
en del av Stockholms stad

St Eriks Markutveckling

PROJEKTNAMN	IDC BL
-------------	--------

OMRADE

STOCKHOLM	
PROJEKTNUMMER 5500-02	ADRESS BRYGGERIVÄGE

DIARIENUMMER 6109	FASTIGHET G. IUTMÄSTAREN 6
----------------------	-------------------------------

DISCIPLIN	FÖRETAG
A	WHITE ARKITEKTER AB

A	WHITE ARKITEKTER AB
UPPDRAGSNUMMER	SKAPAD AV
0167181000	QU

9167181000	OLI
TELEFON	KONTAKTPERSON

08-402 25 00	LINUS FRANSSON
BYGGNADSVÄRK	PLUSHÖJD (RH 2000)

01			
VÄNINGSPLAN	VÄNINGSDEI	DELOMRÅDE	HANDLINGSDATUM

--		IDC	

400 SAMMANSATT REDOVISNING

SPECIFIKATION  
SEKTION B3 MED BALK

RITNINGSKATEGORI	SKALA	FORM
SEKTION	1:200	A1

DOKUMENTNUMMER	ÄNDR	
A 10 2 0102		

A40-2-0103	
------------	--