


Refugen byggs om, därför finns den inte heller med på den köpta karta från Stockholm stad. Bifogar stadens karta samt foto.

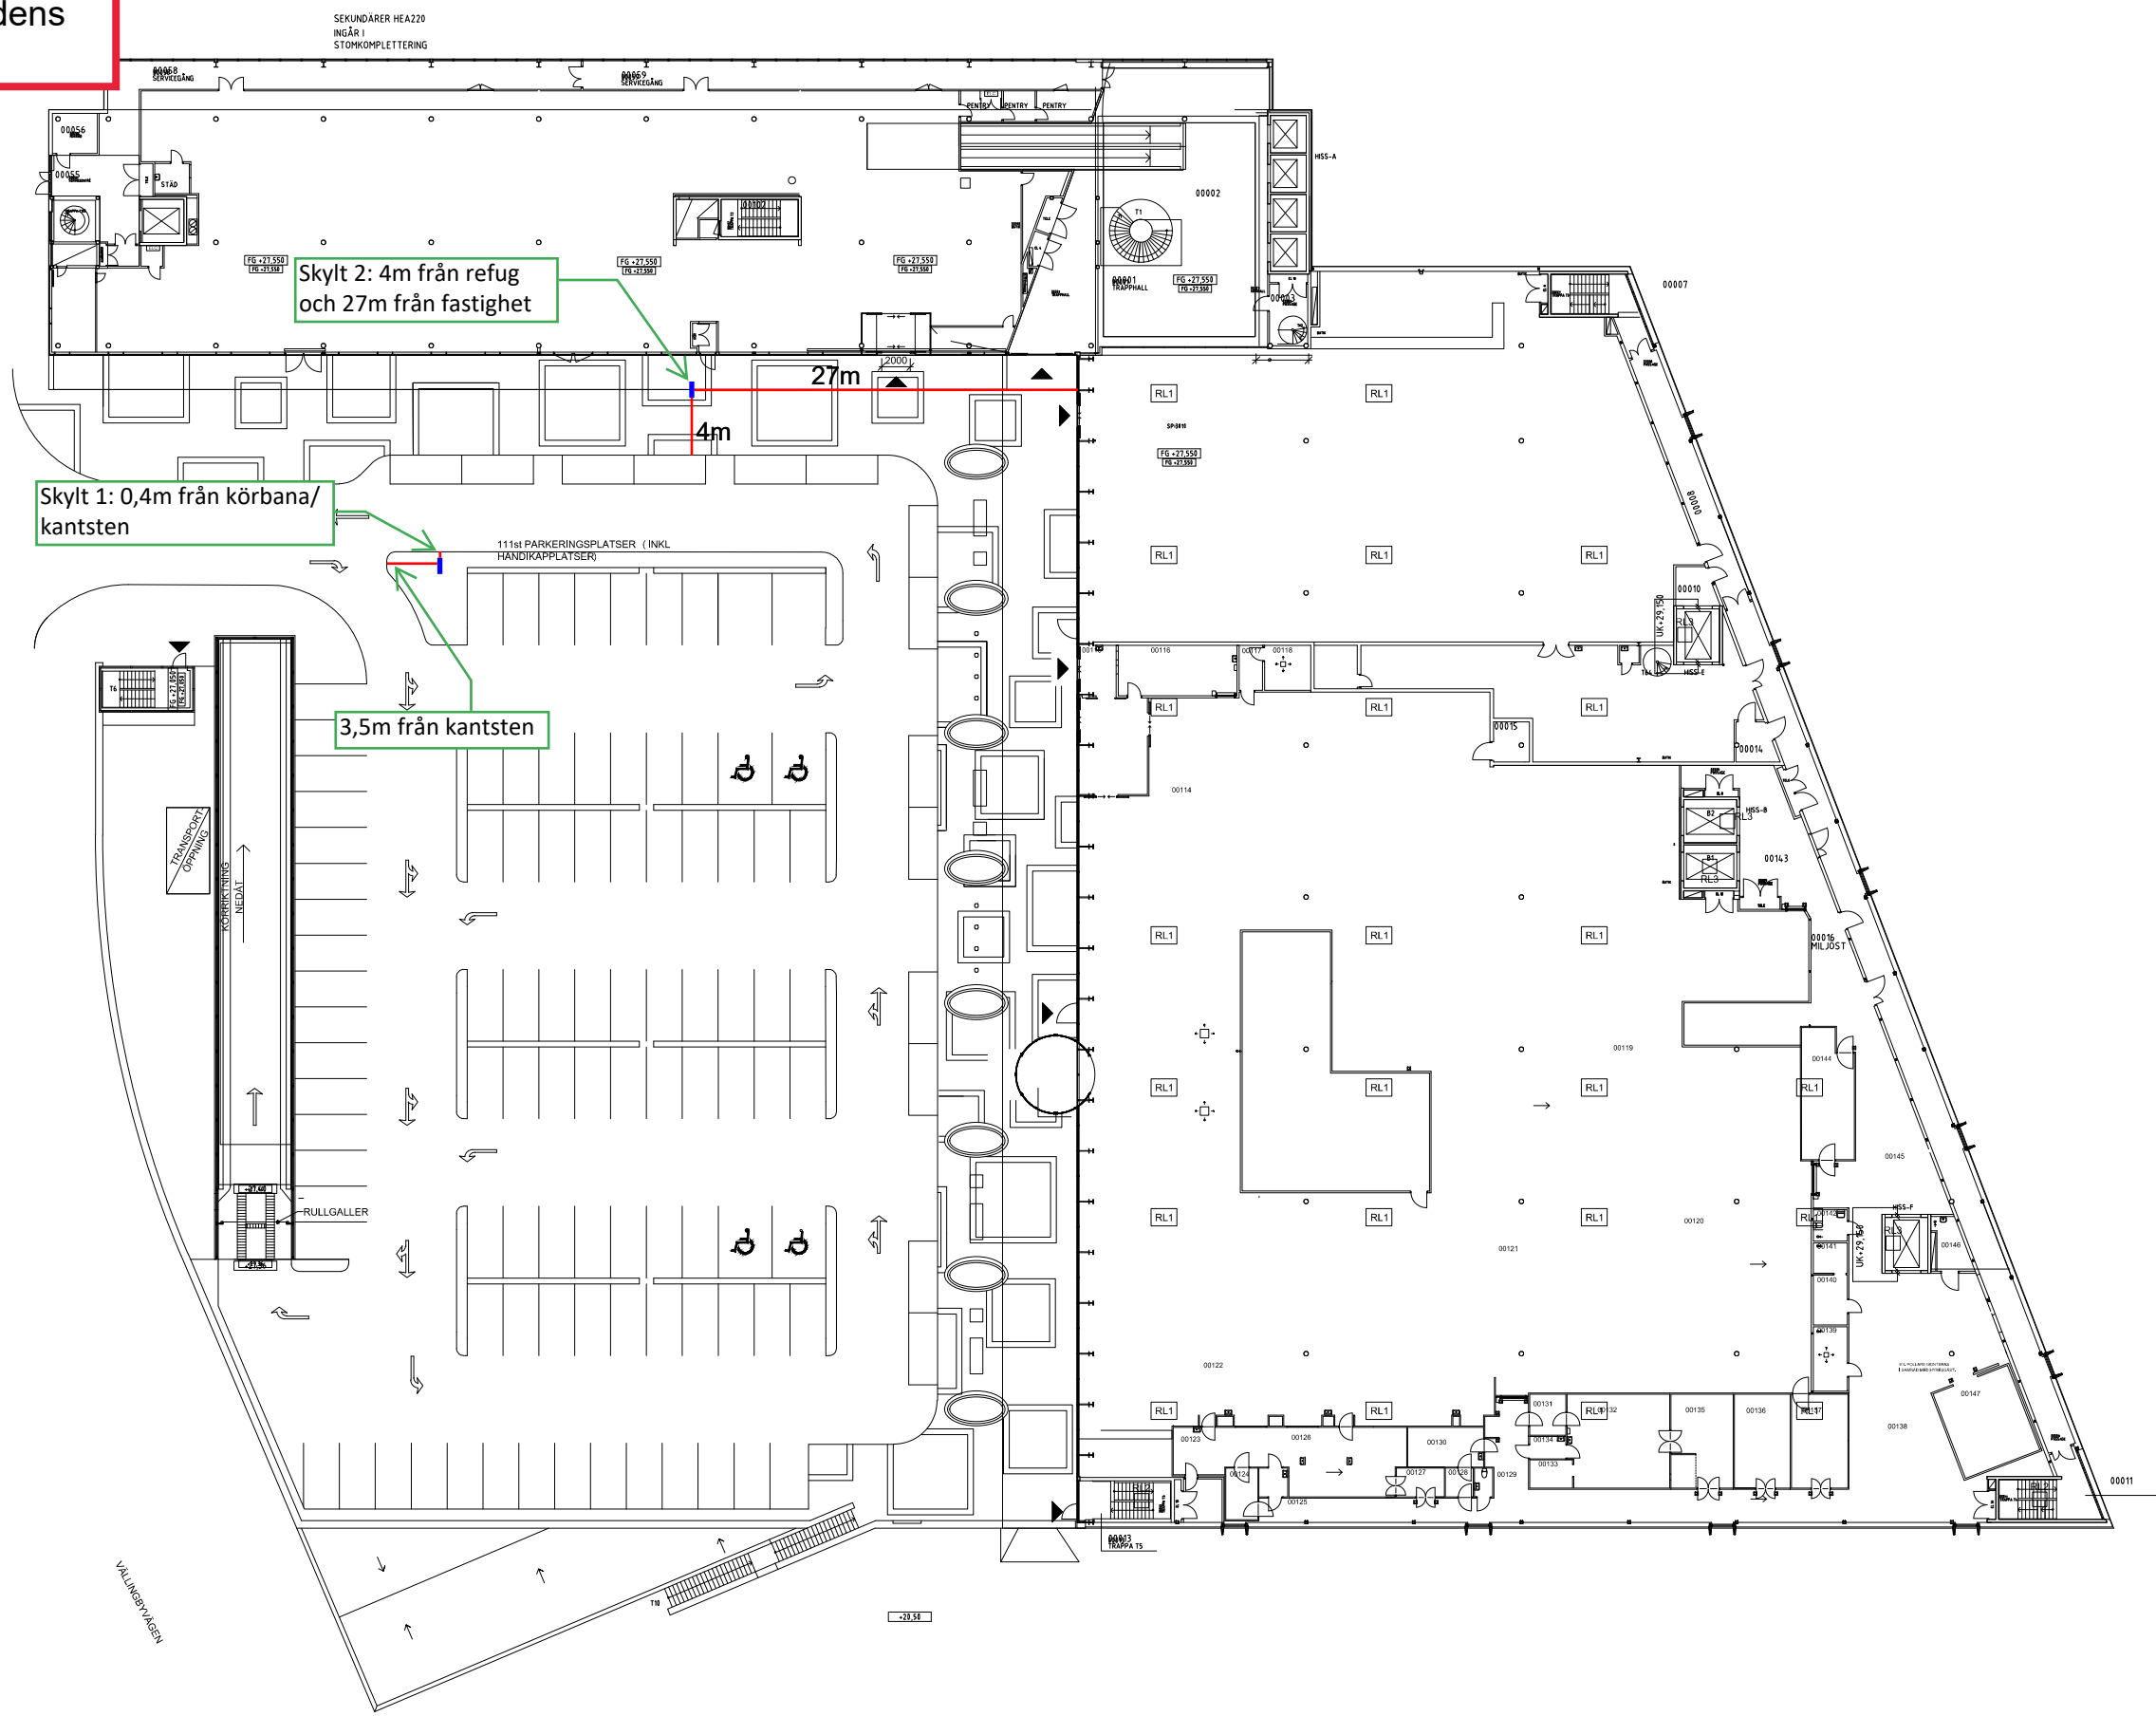

Inkom till Stockholms stadsbyggnadskontor - 2024-11-05, Dnr 2024-16771