

FÖRKLARINGAR

MÄTT ANGES I MILLIMETER
PLUSHÖJDER ANGES I METER OCH AVSER FÄRDIG
YTA DÄR EJ ANNAT ANGES

BYGGLOVSANSÖKAN AVSER FASADÄNDRINGAR
MOT INNERGÅRD, INSTALLATIONER PÅ TAK SAMT
ÄNDRAD UTRYMNINGSSTRATEGI.

R FÖNSTER, OCH GALLER MARKERADE MED "R"
RIVS/DEMONTERAS.

PLANERAD RIVNING ÄR FRÄMST INRIKTAD PÅ
SENTIDA TILLÄGG, FRÅN 80-TALET OCH FRAMÅT.
UNDANTAGET TVÅ FÖNSTER SOM RIVS FÖR ATT
TILLSKAPA NY UTRYMNINGVÄG.

GALLER I FASAD SOM RIVS MURAS IGEN OCH PUTSAS

GALLER I FÖNSTER DEMONTERAS OCH ERSÄTTTS MED
GLAS I BEFINTLIG ELLER ÅTERSKAPAD BÅGE.

RIVNING SKER I SAMRÅD MED BYGGNADSANTIKVARIER



PLAN 4-5, TAKFOT MED TAKFOTSGESIMS



VY FRÅN TERRASS/ÖVRE GÅRD



BEFINTLIG GÄRDSENTRÉ/PERSONALENTRÉ





BEFINTLIG GÄRDSENTRÉ/PERSONALENTRÉ
TRAPPHUS

HÄNVISNINGAR

SITUATIONSPLAN A-01-1-01

PLANER A-40-1-01 -- 05
SEKTIONER, DETALJSNITT A-40-2-01
FASADER A-40-3-01 -- 02
YTTERTAK A-41-1-01
FÖNSTER & FÖNSTERDÖRRAR A-42-4-01

UTVÄNDIG KULÖR- & MATERIALBESKRIVNING
SE FASADRITNING A-40-3-01

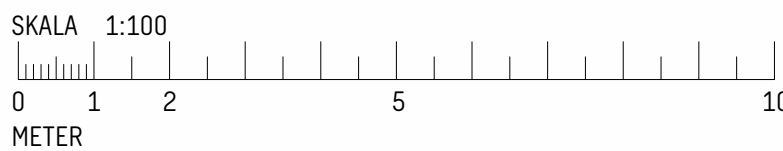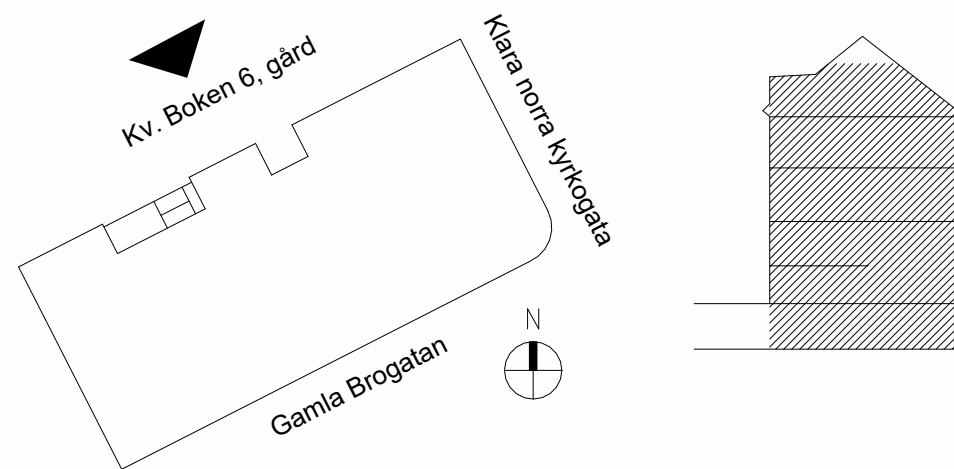

BET	ÄNDRINGEN AVSER	DATUM	SIGN
			STATUS
			HÄNDELSE
			ÄNDRING
			PROJEKT
			ÄNDRING PART
			SKAPAD AV
			UPPRORGSNUMMER
			RITNINGSKATEGORI
			FORMAT
			SKALA
			BET

BYGGLOVSHANDLING

2023.12.08

Kv BOKEN 6, Gamla Brogatan 34

OMBYGGNAD KONTOR

SWECO

Sweco Sverige AB
Sweco Architects

Telefon +46 8 695 60 00

WWW.SWECO.SE

M.GRUT

K. SCHAUB HELLSTRÖM

FASAD

FASADER BEF.

M.GRUT

30045646

A1

1:100

A-40-3-02