



HUS 166  
FASAD MOT GÅRD


FÖRKLARINGAR

- NF Nytt fönster  
NFR Nytt fönster (återanvänt)  
ND Ny dörr  
NTD Ny terrassdörr  
VH Ny ventilationshuv 300 x 500



HUS 166  
FASAD MOT GÅRD (RELATION)

SKALA 1:100

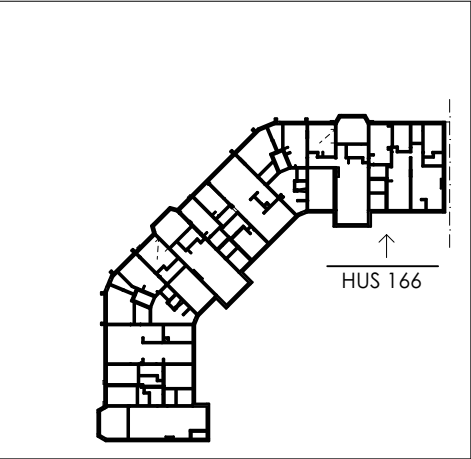

ORIENTERINGSFIGUR

Selander  
Arkitekter

UPPDR NR 2423  
RITAD AV US  
HANDLAGGARE US  
DATUM 2024-11-05  
ANSVARIG Urban Selander

BET	ANT	ÄNDRINGEN	AVSER	DATUM	SIGN
BYGGLOVSHANDLING					
Dalen 16					
FASADER MOT GÅRD HUS 166					
SKALA 1:100, 1:1000			NUMMER A00:10		BET