


FASAD MOT NORDÖST
Skala 1:100

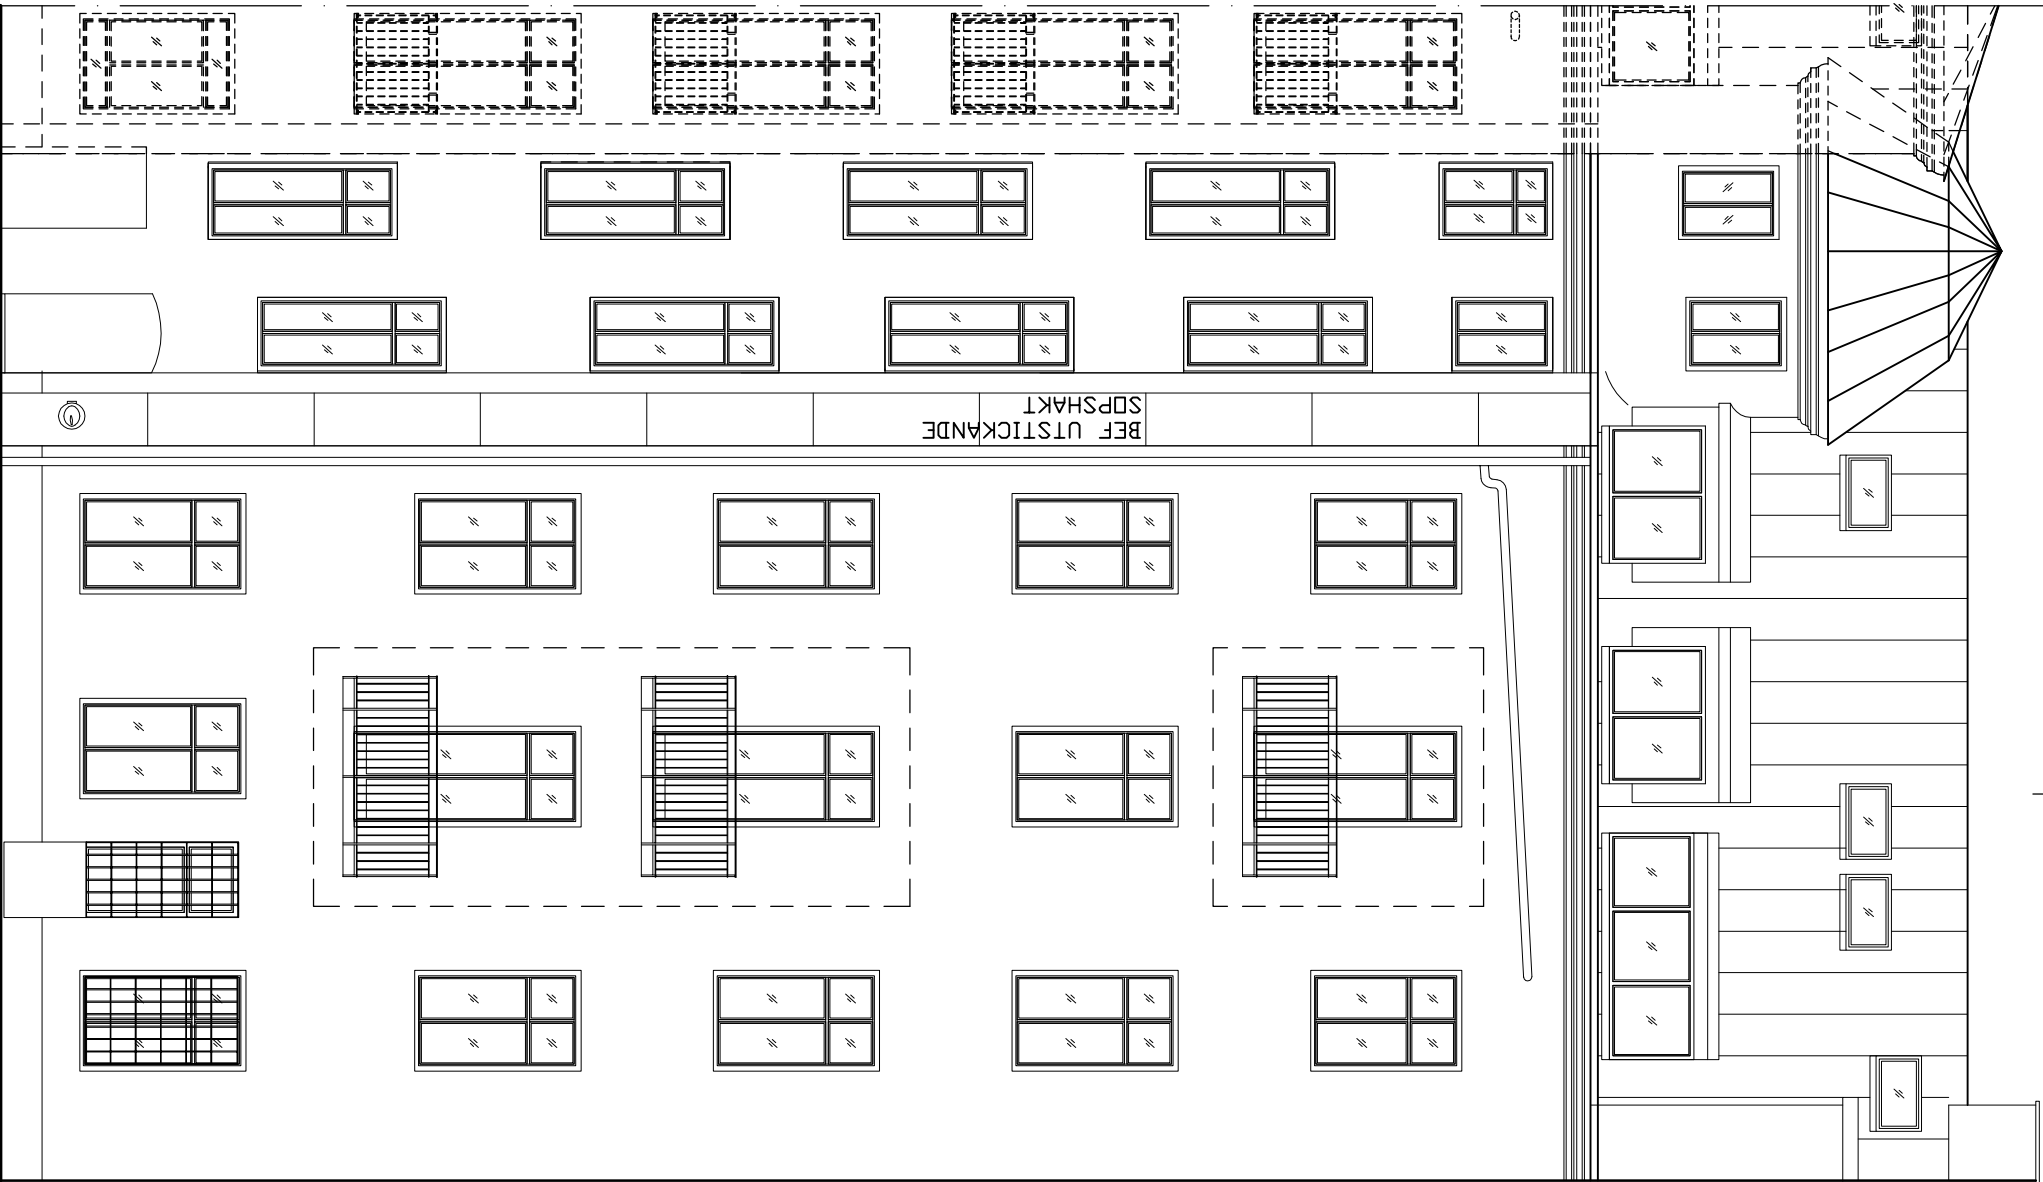

UTFÖRDA BALKONGER

BET		ANT		ANDRINGEN		AVSER		DATUM		SIGN	
RELATIONSSRITNING											
UPPDRAG NR				5283				RITAD/KONSTR AV		HANDLAGGARE	
DATUM				2024-11-11				ANSVARIG			
PALMTRÄDET 5 BALKONGER & DÖRRAR FASAD MOT NORDÖST											
SKALA		1:100		HALVSKALA		RITNINGENS NUMMER		A-5283-2		BET	