

FÖRKLARINGAR



INFORMATIONSHANDLINGEN
REDOVISAR MED MOLN ÄNDRINGAR
FRÅN TIDIGARE BYGGLOV

FÖRESKRIFTER

Se planritning A-40-1-310805-010-10

HÄNVISNINGAR

Se planritning A-40-1-310805-010-10

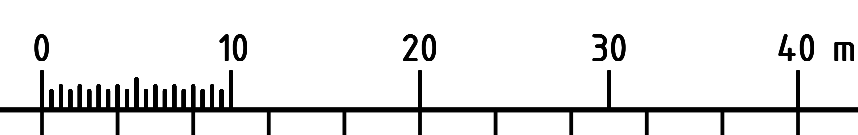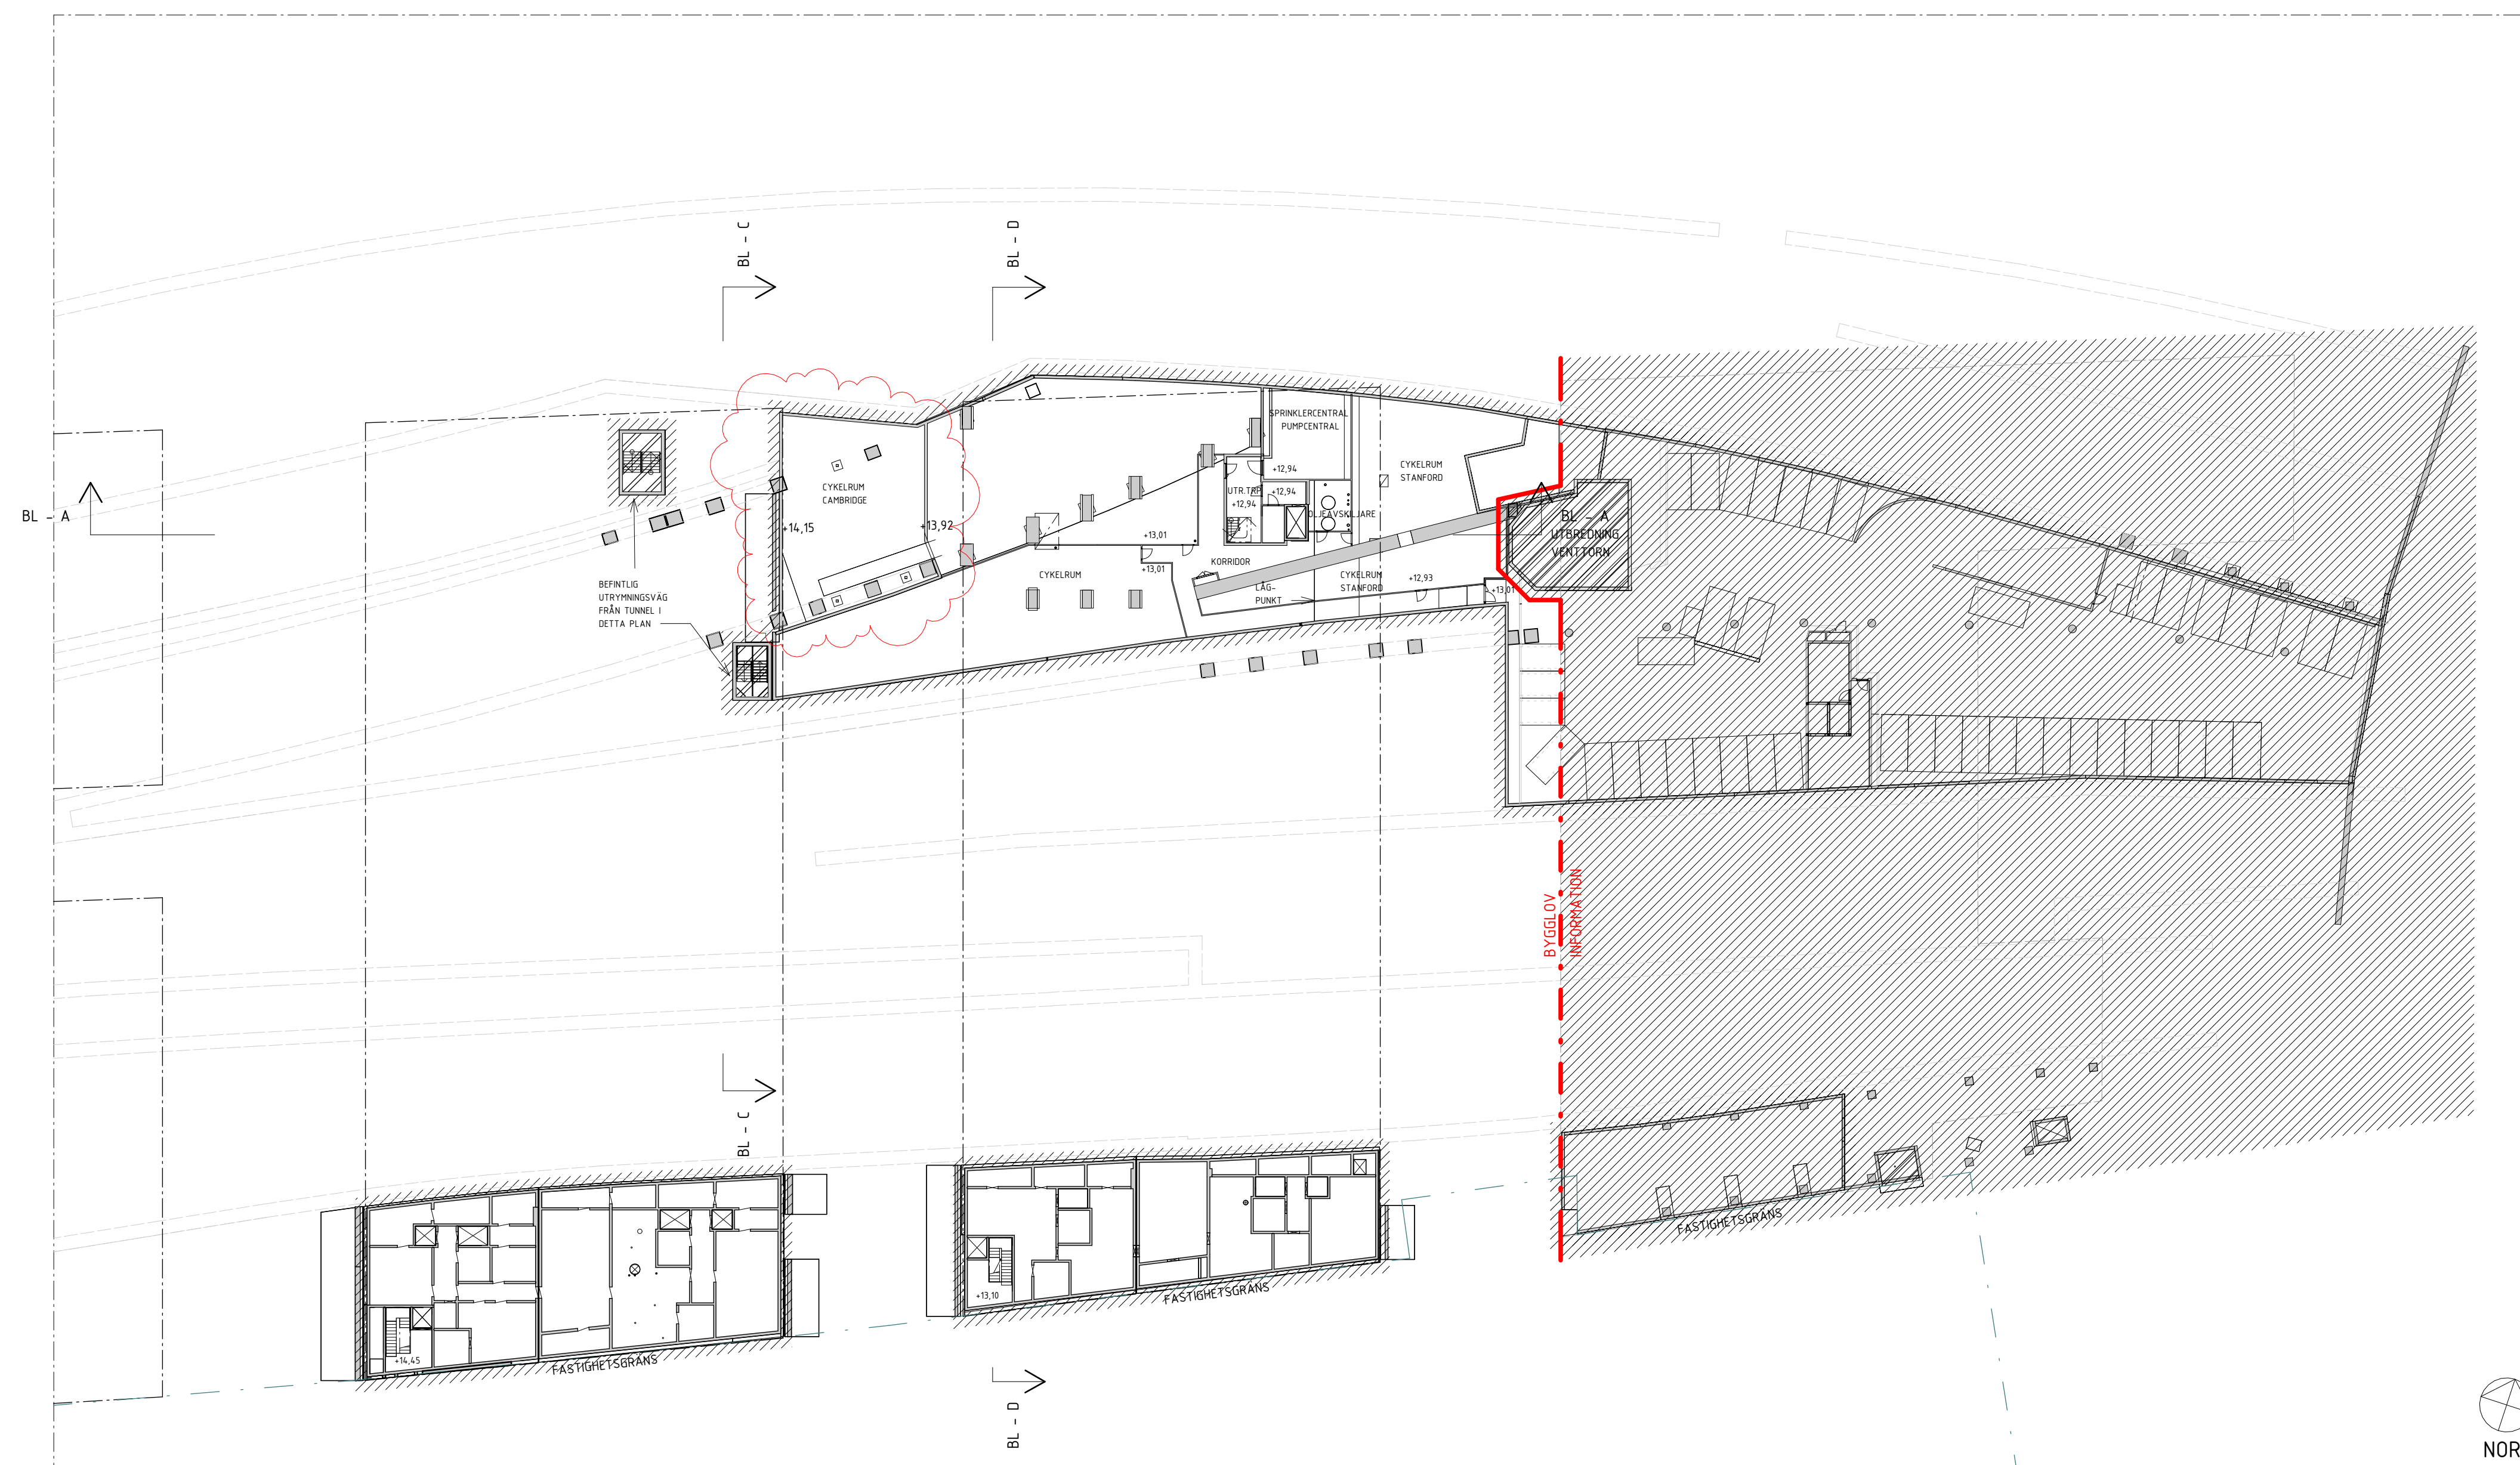

BETÄNDRINGEN AVSEER		DATUM		SIGN.	
SEKTION					
<div></div>					
ORIENTERINGSSKISS					
<div></div>					
STATUS					
-					
HANDLING					
INFORMATIONSHANDLING					
DATUM		GÖRANDE AV		ÄNDRINGS	
2024-11-11		David Hanson			
BESTÄLLARE					
<div>ATRIUM LJUNGBERG</div>					
PROJEKTNAMN					
Hagastaden, Bellmansgarage					
OMRÅDE					
PROJEKTNUMMER		ADRESS			
3108805		Hagastaden, Stockholm			
DIARIENUMMER		FASTIGHET			
DISCIPLIN		FÖRETAG			
A		AIX Arkitekter AB			
UTGÅVA		SKAPAD AV			
OK2027-01-02		KrFa			
TELEFON		KONTAKTPERSON			
08-690 29 00		Kristian Falk			
BYGGNADSVÄRK		FLÖGHD (RH 2007)			
310805		+10,70 (FG)			
VÄNNSÖL		DELOMRÅDE			
020		00			
SYSTEM					
400-SAMMANSATT REDOVISNING					
SÄKERHET					
Plan 020					
RITNINGSKATEGORI		SKALA		FÖRSTÄ	
PLANRITNING		1:400		A1	
DOKUMENTNUMMER					
A-INEF-01-3108805-020-10					