

FÖRKLARINGAR OCH FÖRESKRIFTER

MÅTT I MILLIMETER.
MÅTT KONTROLLERAS PÅ PLATS.

ALLMÄNT

KOMPLETTERANDE BALKONGER
& FÖNSTERDÖRRAR PÅ PLAN 1.



BALKONGUPPHÄNGNING MED DRAGSTAG.

RÄCKEN UTFÖRES SOM GALLERRÄCKE I SVART SMIDE.
DÖRRAR UTFÖRES SOM PARDÖRRAR LIKA BEFINTLIGA.
MÅTT, PLANFORM OCH PLACERING ENL. RITNING.

ANSÖKAN AVSER KOMPLETTERING
TILL GAMMALT BEVILJAT LOV.

HÄNVISNINGAR

DETALJRITNING, SE A01-1-1
FOTOGRAFI, SE A49-1-1

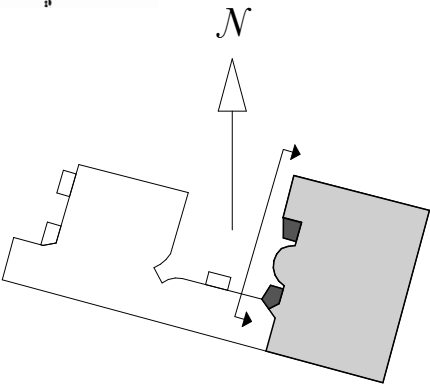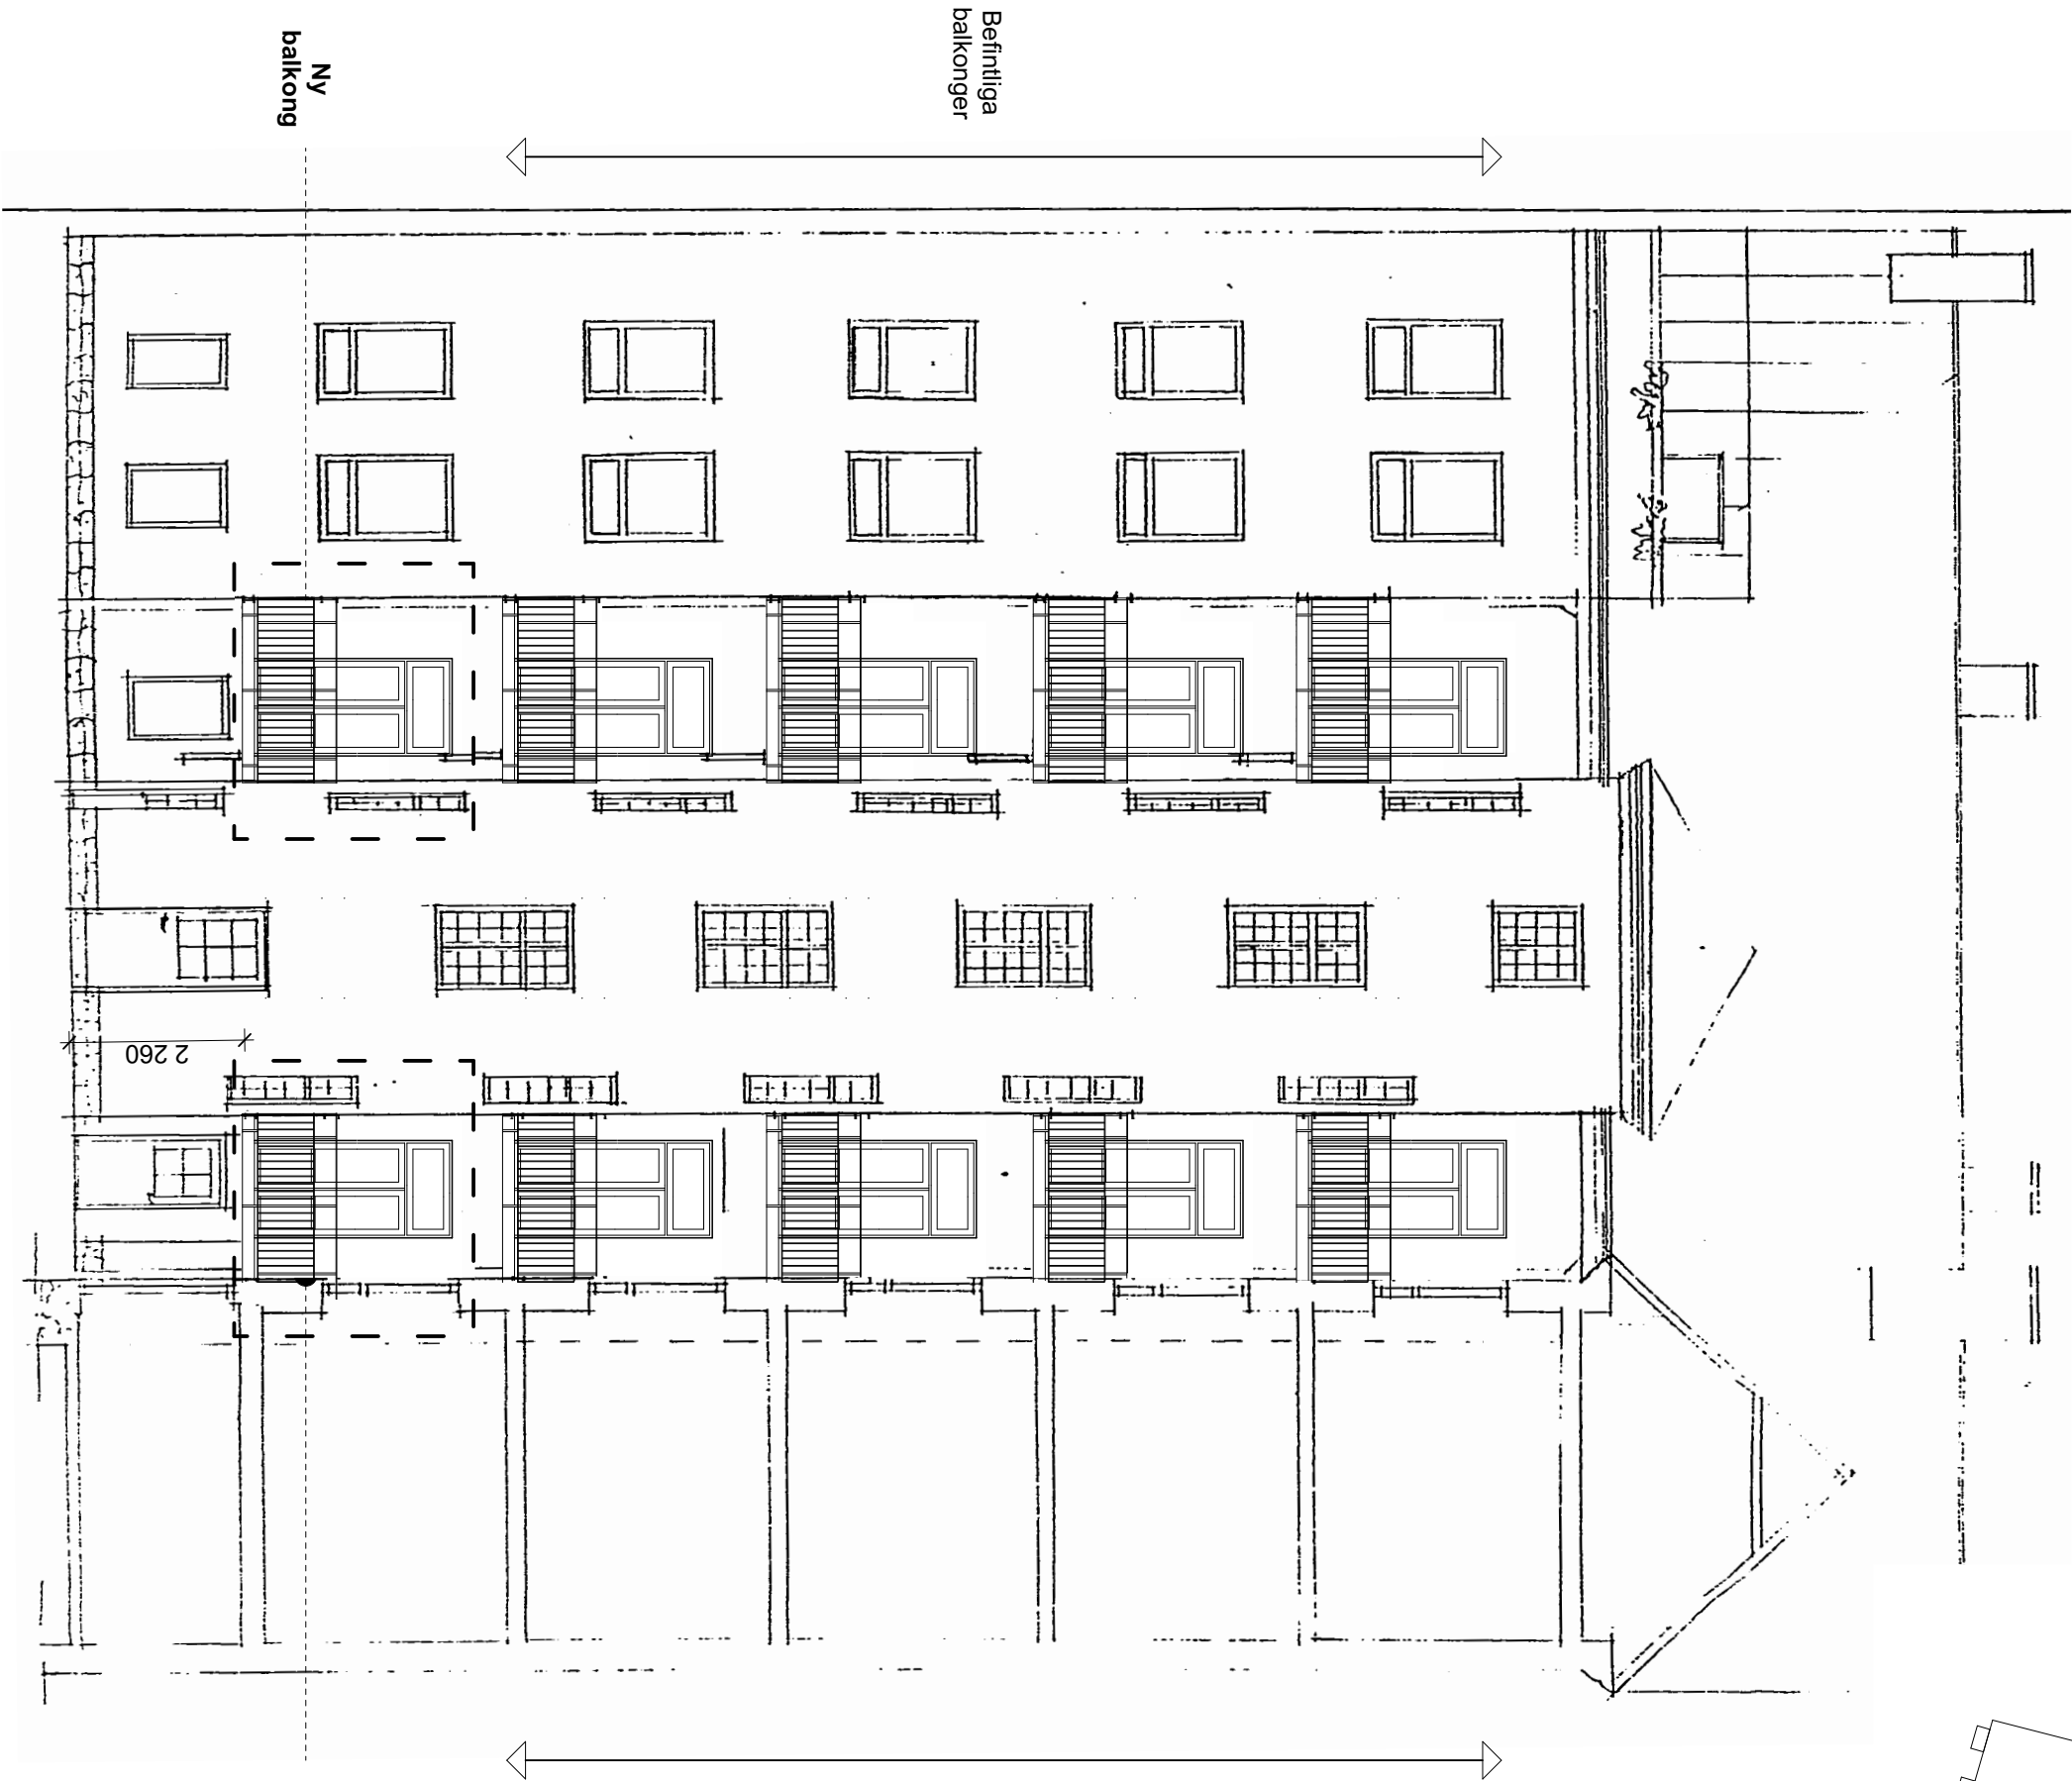

A	Korr. utseende fönsterdörrar		PO	241113
BET	ANT	ÄNDRINGEN AVSER	SIGN	DATUM
BYGGLOVHANDLING				
Vindruvan 19 Pipersgatan 5 Stockholm				
Fästeb AB Bygg Box 9096 126 09 Hägersten Tel: 08-7440007				
UPPDRAG NR	0012	RITAD AV	Per Olofsson	
DATUM	2024 - 09 - 18	ANSVARIG	Per Olofsson	
Nya balkonger Fasad mot väster				
SKALA	1:100 (A3)	RITNINGSNUMMER	A40-3-2	BET A