




BYGGSNITT 1 - FRONTESPIS

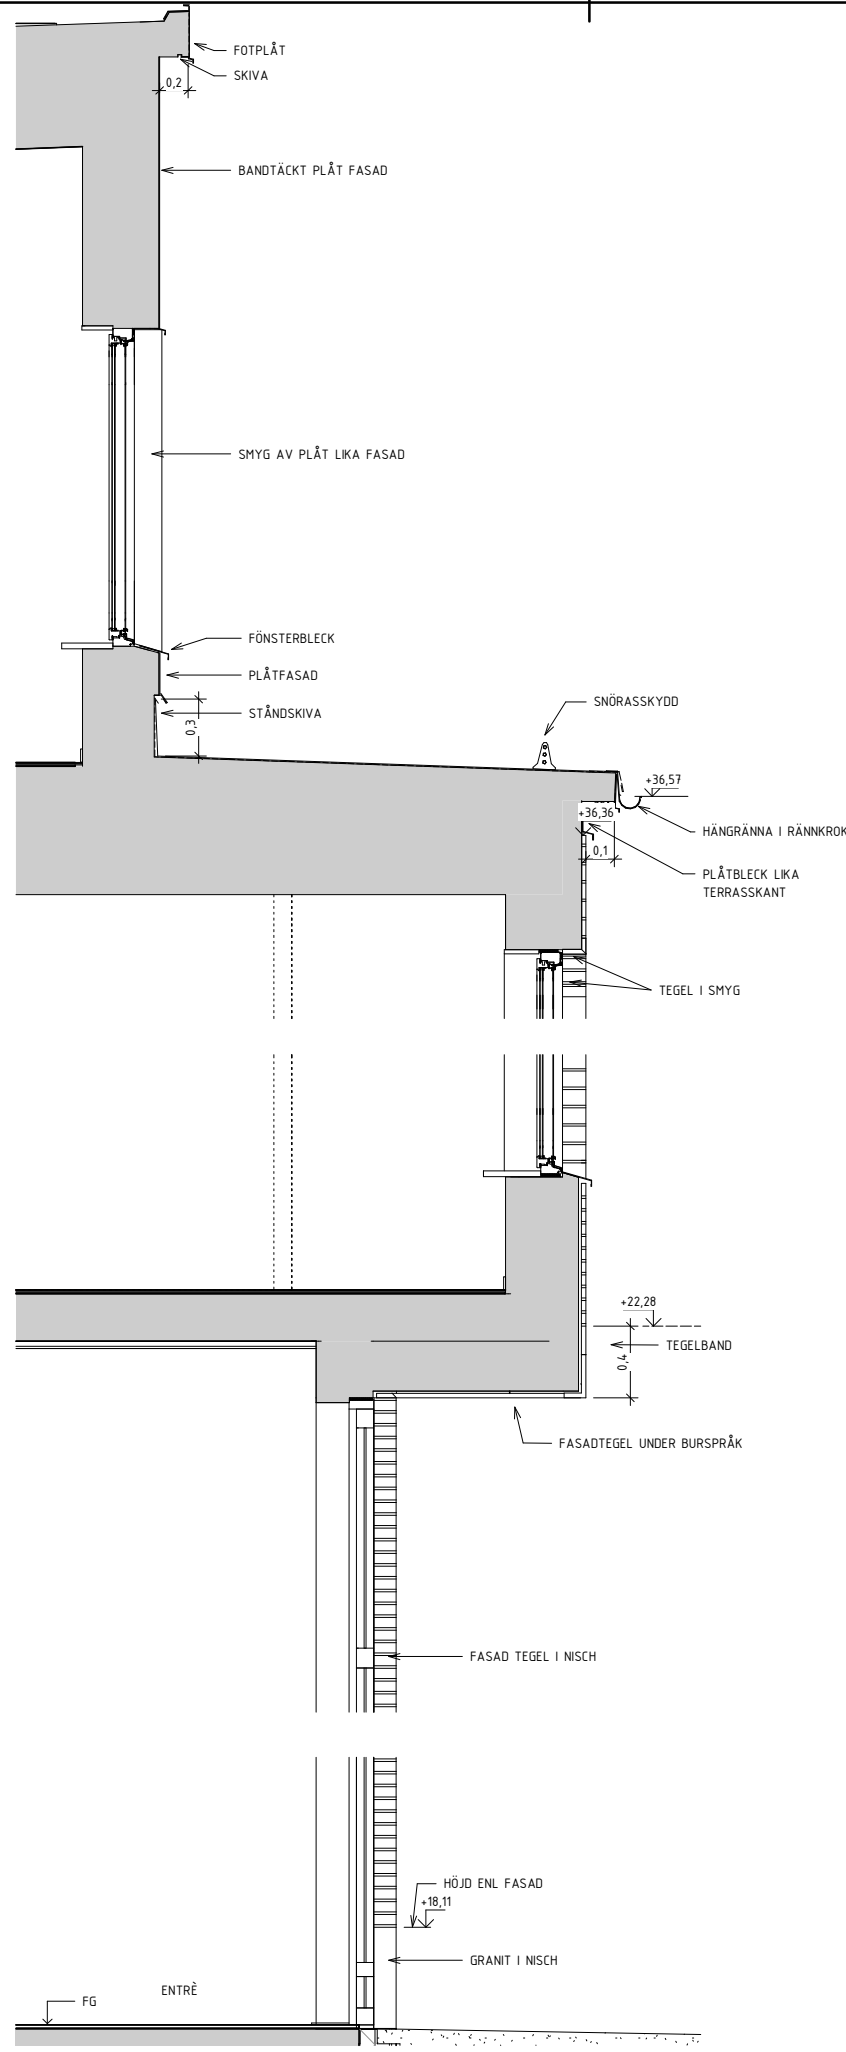

BYGGSNITT 2 - BURSPRÅK

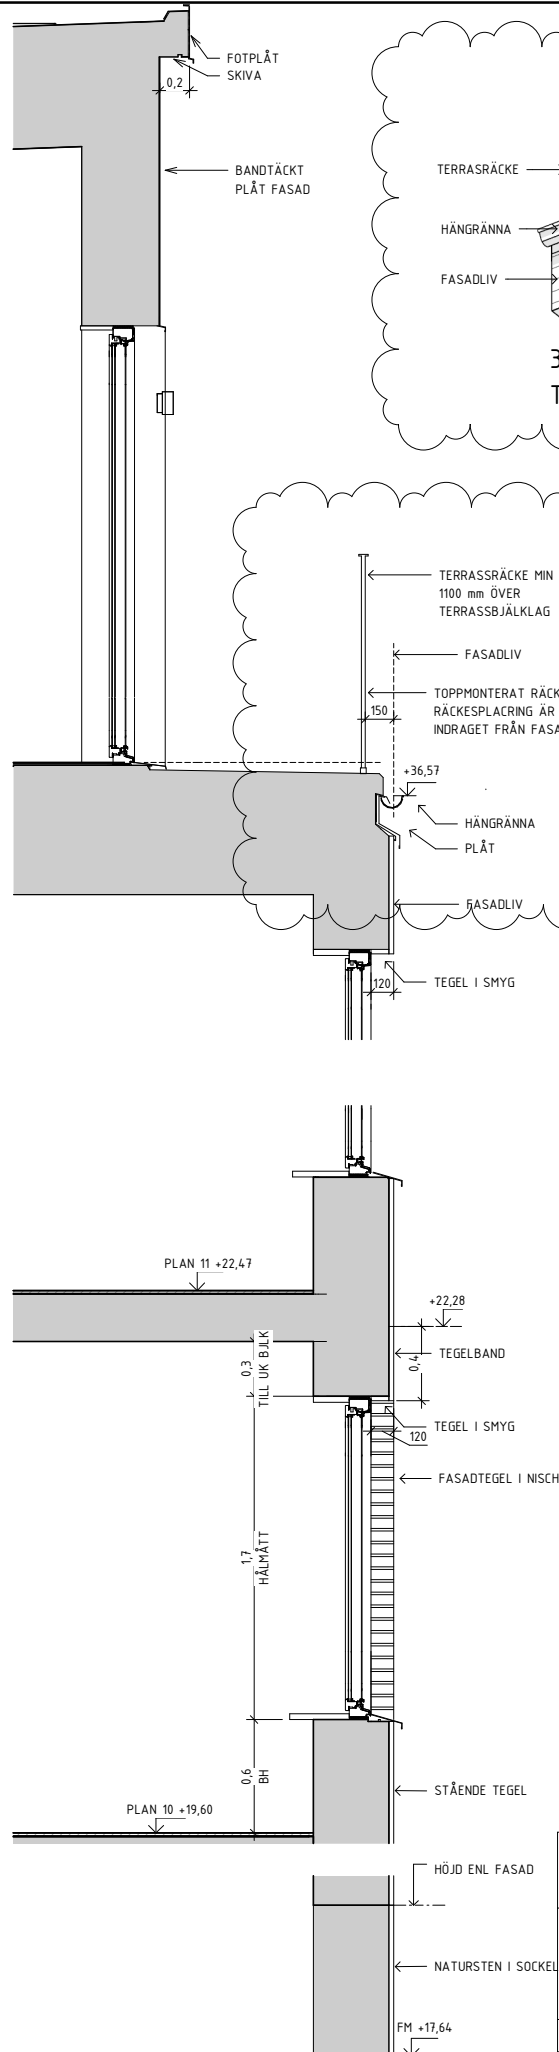

BYGGSNITT 3 - TERRASS

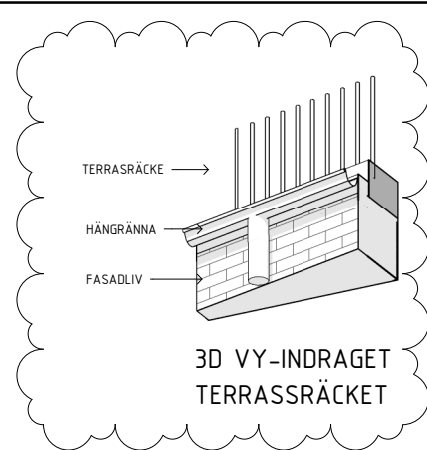

3D VY-INDRAGET TERRASSRÄCKET

## FÖRKLARINGAR

MÅTT I MILLIMETER  
PLUSHÖJDER I METER


BULK Bjälklag  
BH Bröstningshöjd  
FM Färdig mark  
UT-H Underfakshöjd

## FÖRESKRIFTER

## HÄNVISNINGAR

BYGGNADSFÖRMÖNINGSRITNING SE A-40.0-001

GATUFASADER SE A-40.3-100, A-40.3-101

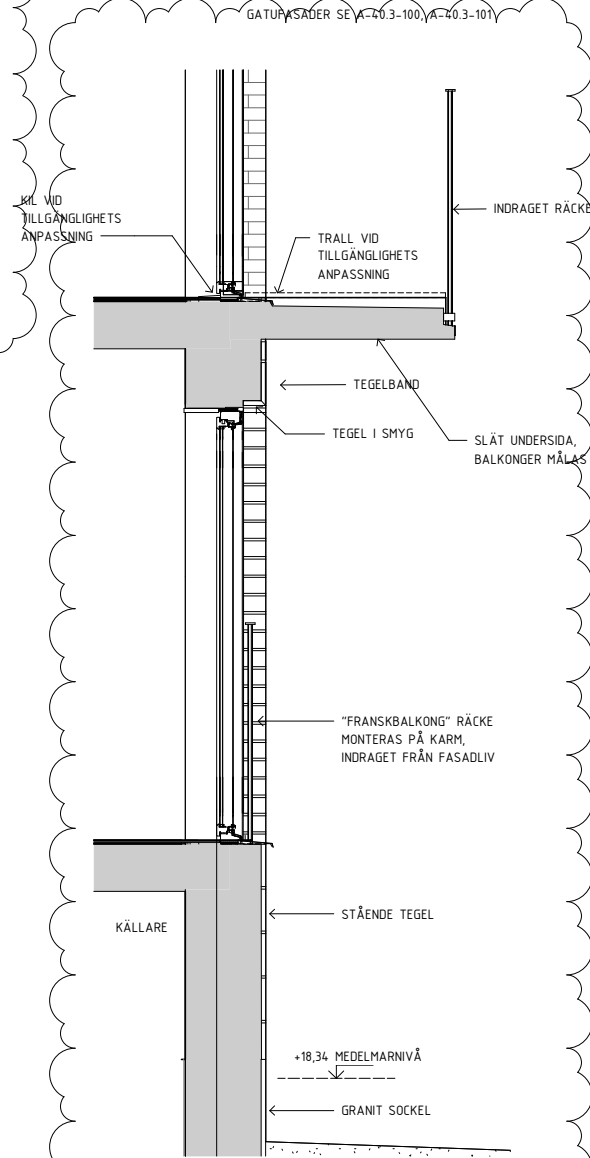

BYGGSNITT 4 - FRANSKBALKONG

## BYGGLOVHANDLING

A PM BL-A04		2024-09-18	JP
BET		ÄNDRINGEN AVSER	DATUM
LINDBERG STENBERG ARKITEKTER		08-406 87 00	08-406 87 00
A Lindberg Stenberg Arkitekter AB		08-406 87 00	08-406 87 00
JP, FB		AR01	
2024-06-04 Johanna Pålstedt			
Kv Passionsfrukten 3		A3 1:40	
TEGELWIK SÖDERMALM		SKALA A1 1:20	
BYGGSNITT		A-42.6-001	
A		A	

Koordinatsystem Sweref  
Höjdsystem RH 2000