
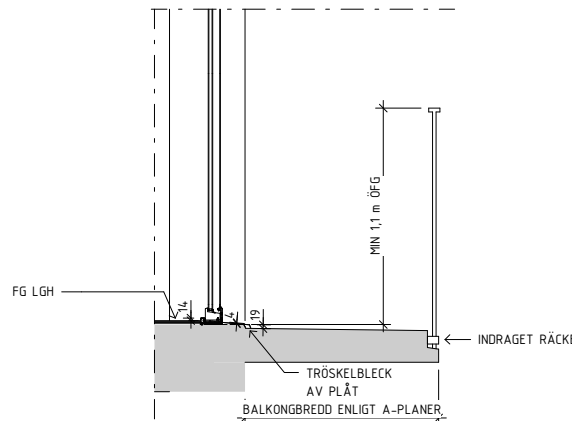
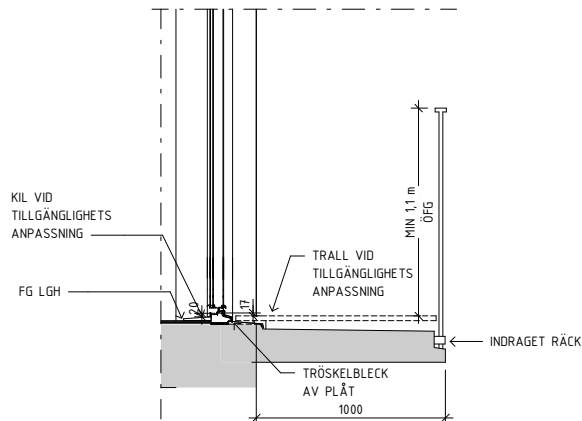


VANLIGA BALKONGER - UTFÖRANDE

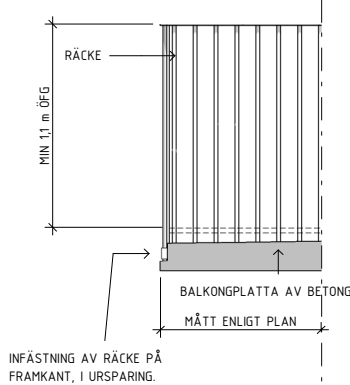

DETALJ 1: PINNRÄCKE AV METALL

3D BILD: BALKONG MOT GATA

DETALJ 2: ANSLUTNING INÅTGÅENDE FÖNSTERDÖRR VID BALKONG

GÄLLER GRUNDA BALKONGER <1M DJUPA PGA
DETALJPLANEBESTÄMMESE
TILLGÅNGSLIG MED BACKRÖRELSE

DETALJ 3: ANSLUTNING UTÅTGÅENDE FÖNSTERDÖRR VID BALKONG

BALKONGER MED DJUP >1,3M TILLGÅNGSLIGA MED VÄNDRÖRELSE
PÅ BALKONG, SE ÄVEN TILLGÅNGSLIGHETSUTLÅTANDE.

FÖRKLARINGAR

Mått i mm och plushöjder i m

FÖRESKRIFTER

BALKONGRÄCKE/TERRASSRÄCKE:

Pinnräcke av metall. Höjd min 1100 mm öfg. Pinnar 20x20 mm. Max 100 mm avstånd mellan pinnar. Kulör se ritning A-40.0-001.

BALKONGER MED SKÄRMNINGSÅTGÄRDER AKUSTIK:

Tätt balkongräcke utförs till bulerutsatta balkonger enligt Akustikrapport.

Pinnräcke lika övriga balkonger förses med glasfront av klart glas på insida balkongräcke.

Absorbentundertak monteras på dessa balkonger.

TERRASSSKÄRM:




Skärmvägg på terrasser med stomme av aluminium samt beklädnad av slätplåt (SK-1).

Skärmvägg i kulör lika balkongräcke samt omgivande plåtfasad. Kulörer se ritning A-40.0-001.


HÄNVISNINGAR

Material och kulörer se ritning A-40.0-001

BALKONGER MED SKÄRMNINGSÅTGÄRDER AKUSTIK - UTFÖRANDE

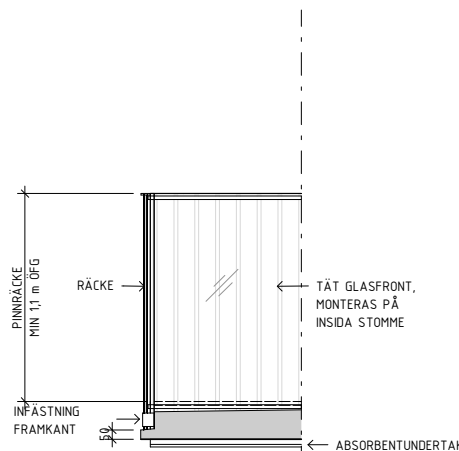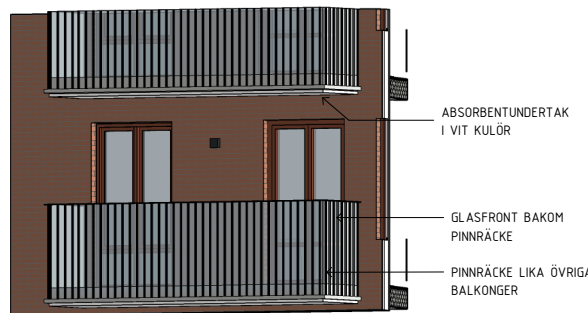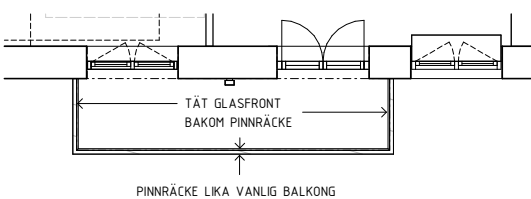

TERRASSSKÄRMAR - UTFÖRANDE

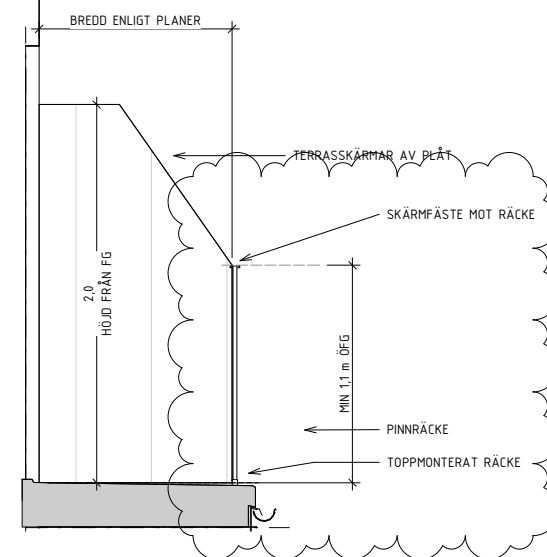

DETALJ 5: TERRASSSKÄRMAR AV PLÅT (SK-1)

TERRASSSKÄRM	
Type	Antal
SK-1	4
Antal: 4	

BYGGLOVHANDLING

LINDBERG STENBERG ARKITEKTER		08-406 87 00 Tel. 08-406 87 00	
<input checked="" type="checkbox"/> A	Lindberg Stenberg Arkitekter	08-406 87 00	
<input type="checkbox"/> A	Lindberg Stenberg Arkitekter AB	Tel. 08-406 87 00	
<input type="checkbox"/>			
<input type="checkbox"/>			
<input type="checkbox"/>			
FB	FB	AR01	
DATUM	ANSVARIG		
2024-08-19	Johanna Pålstedt		

B	PM BL-A04	2024-09-18	JP
A	PM BL-A01	2024-08-19	FB
BET	ÄNDRINGEN AVSER	DATUM	SIGN
		AROS BOSTADSGUTVECKLING HÄRINGSJÄRAN 13 111 43 STOCKHOLM Tel 08-678 66 40	
Kv Passionsfrukten 3 TEGELWIK SÖDERMALM BALKONGRÄCKE OCH TERRASSKÄRMAR			
A3 1:40 SKALA A1 1:20			
KOD TYP FOS	SKRIVSOMMER		PROJ
A-45.5-100		E	

SKALA 1:20

