



Inkom till Stockholms stadsbyggnadskontor - 2024-05-29, Dir. 2023-1534  
Till: Stockholms stadsbyggnadskontoret, Lön med särskild - Breda/Avslag - 2024-11-07, Handl. Caroline Ljungström


NYTT FÖNSTER OCH FÖNSTERDÖRR F5

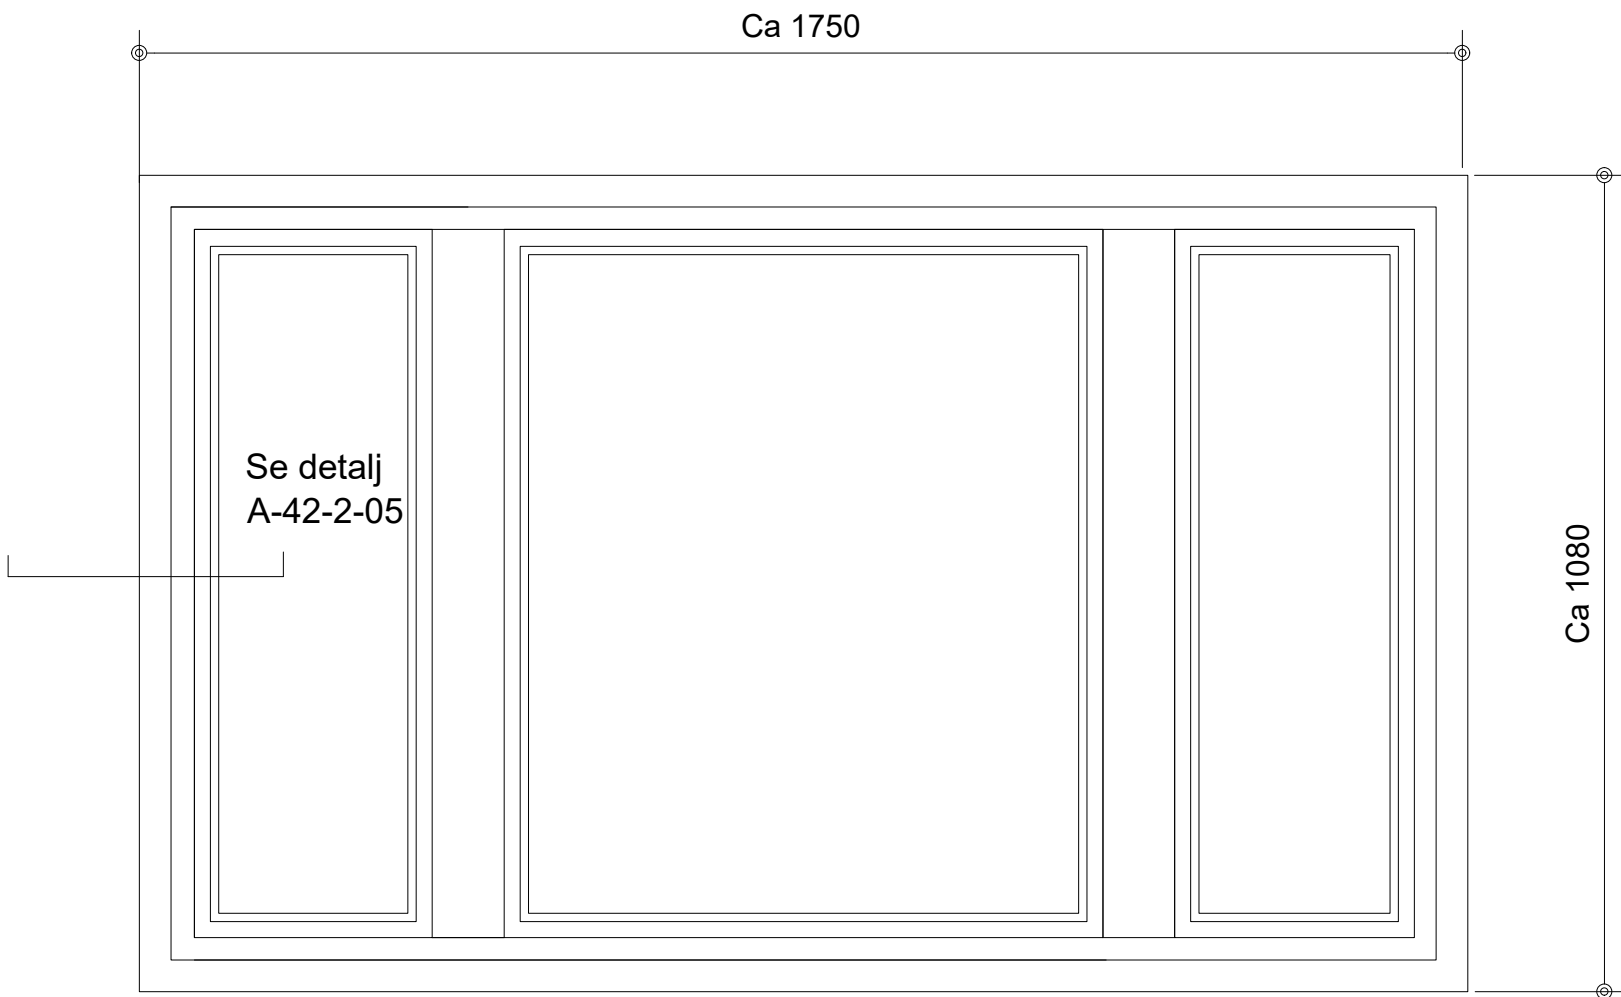

Elevation framifrån(utsida)  
Skala 1:10 / A1

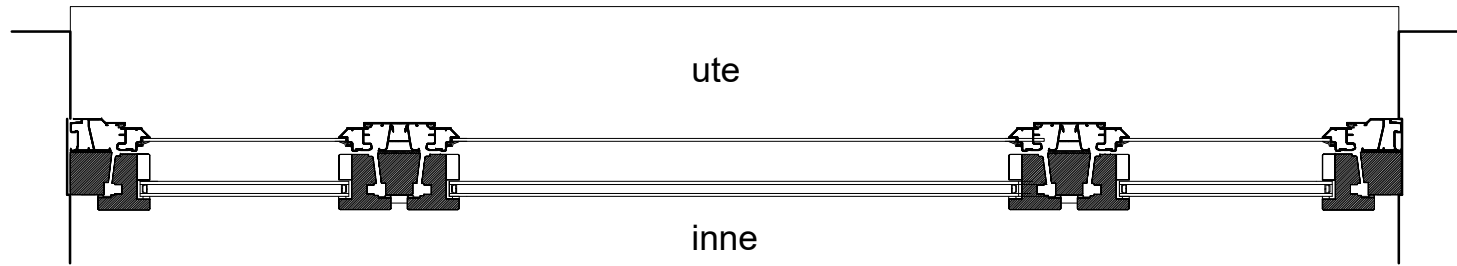


Planritning med detaljer  
Skala 1:10 / A1

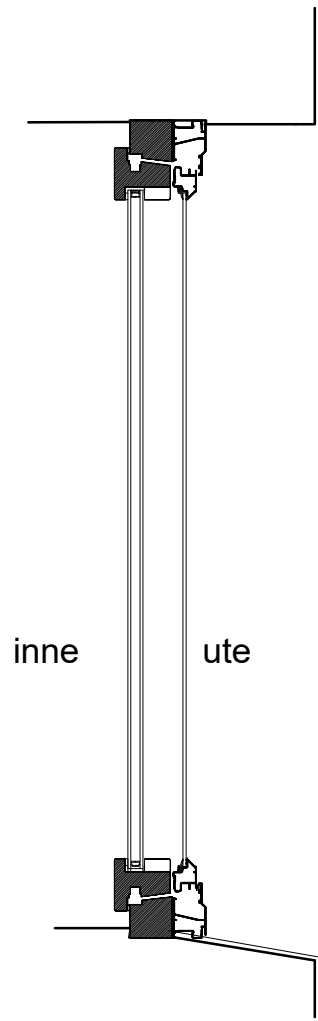


Sektion A-A med detaljer  
genom fönster  
Skala 1:10 / A1


URSPRUNGLIGT\* FÖNSTER OCH FÖNSTERDÖRR F5

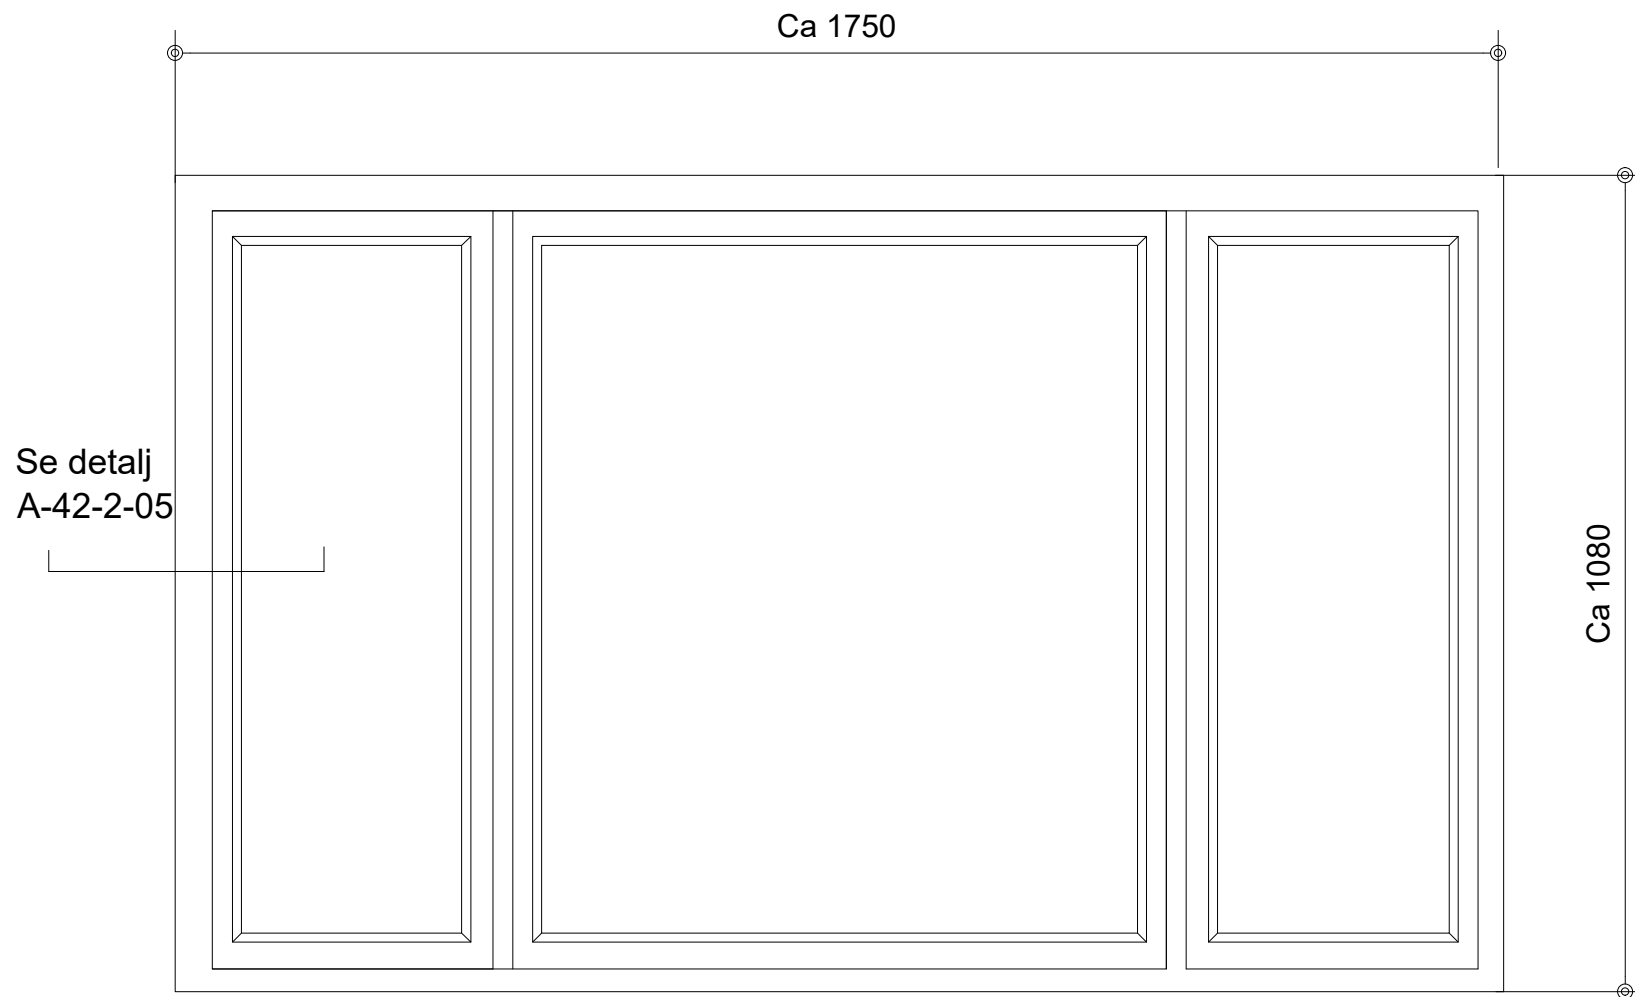

Elevation framifrån(utsida). Ursprungligt\* fönster .  
Skala 1:10 / A1

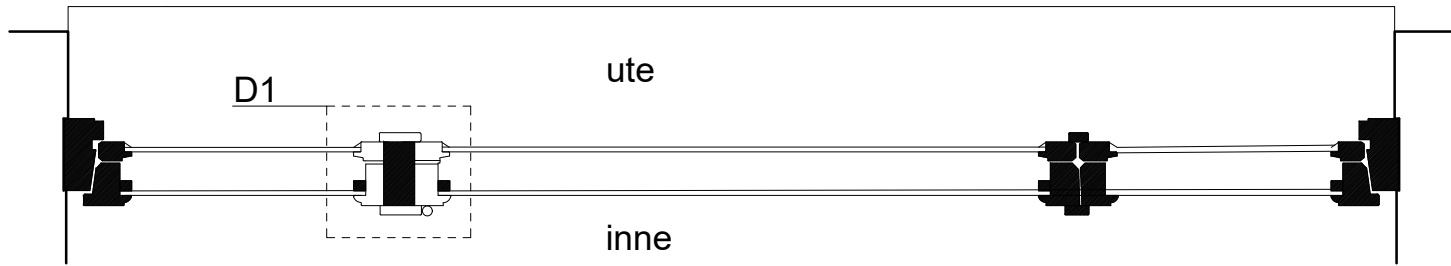


Planritning med detaljer .Ursprungligt\* fönster.  
Skala 1:10 / A1

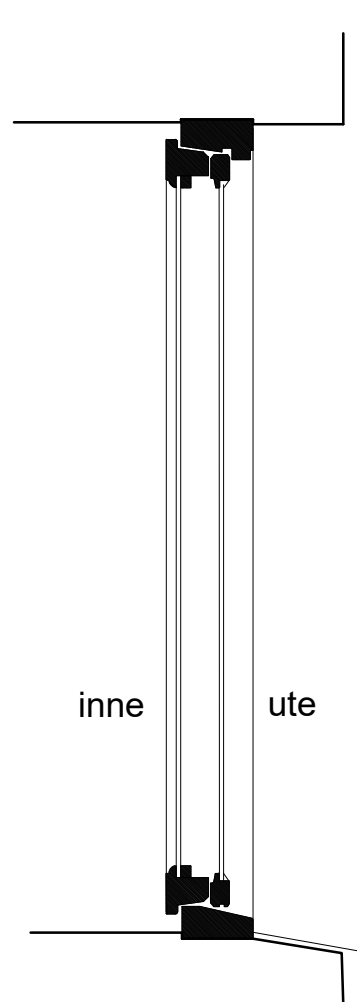


Sektion A-A med detaljer.  
Ursprungligt\* fönster .  
Skala 1:10 / A1

D1: Detaljen är uppskattad till en fast mittpost. Kan ev. avvika från ursprungliga förhållanden.


NYTT FÖNSTER OCH FÖNSTERDÖRR F4 +F4 GB

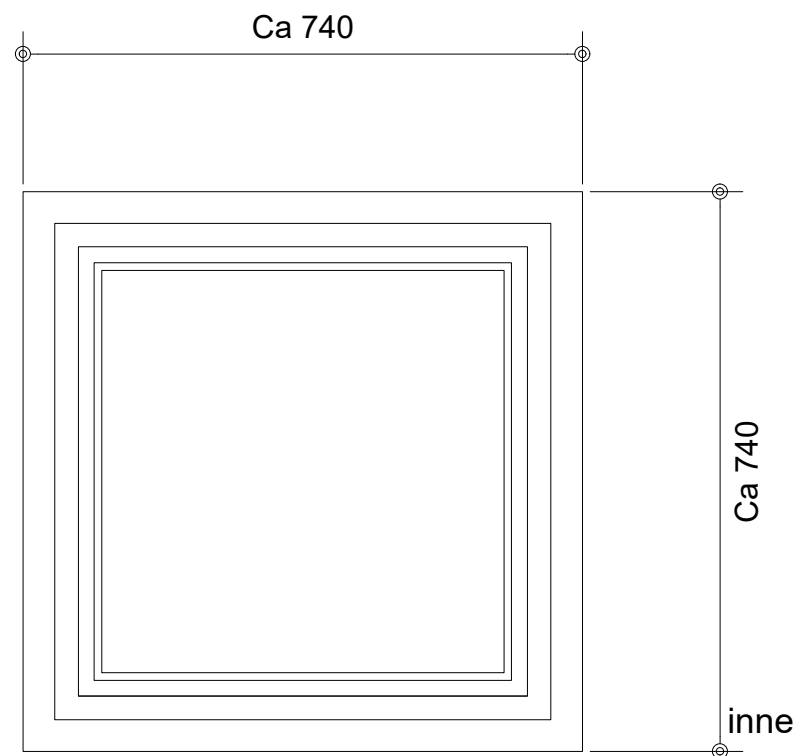

Elevation framifrån(utsida)  
Skala 1:10 / A1

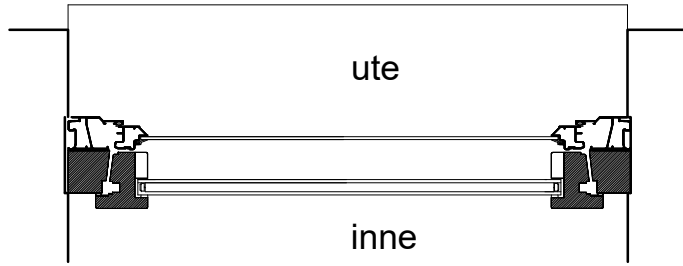


Planritning med detaljer  
Skala 1:10 / A1

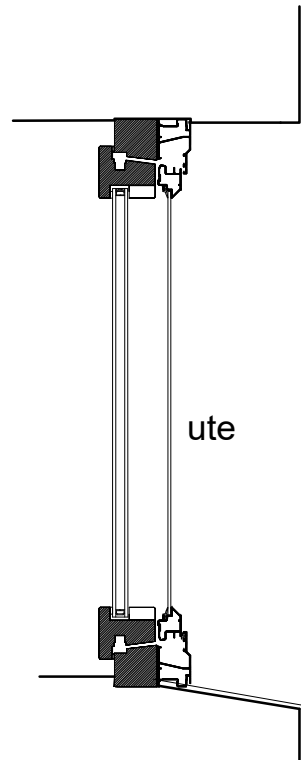


Sektion A-A med detaljer  
genom fönster  
Skala 1:10 / A1


URSPRUNGLIGT\* FÖNSTER F4 +F4 GB

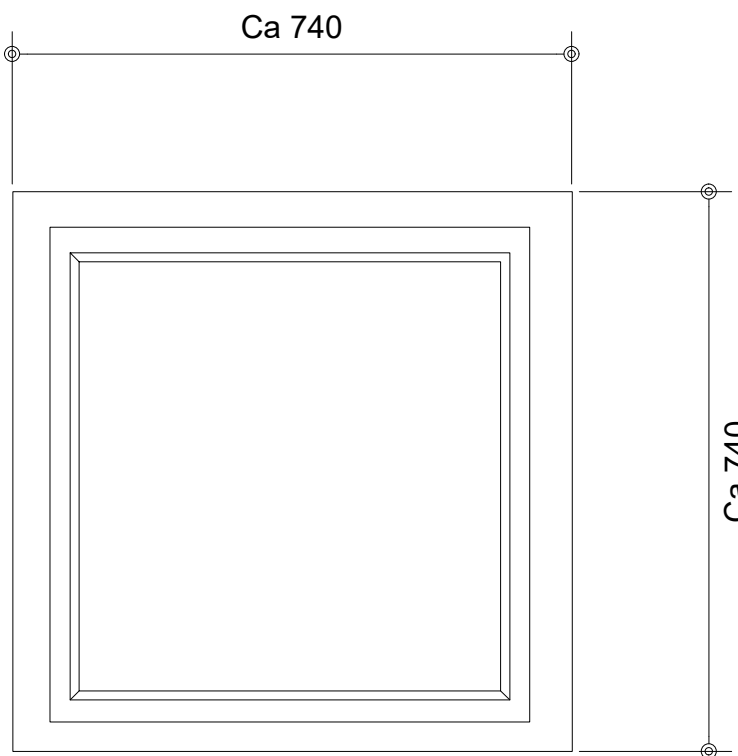

Elevation framifrån(utsida). Ursprungligt\* fönster .  
Skala 1:10 / A1

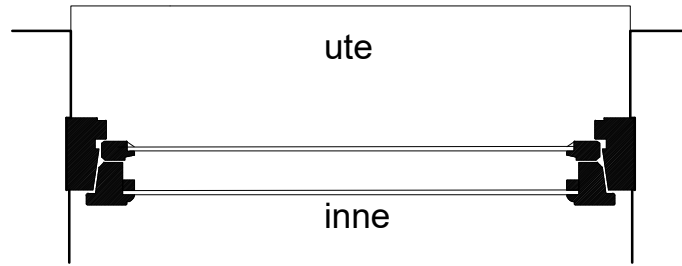

Planritning med detaljer .Ursprungligt\* fönster.  
Skala 1:10 / A1

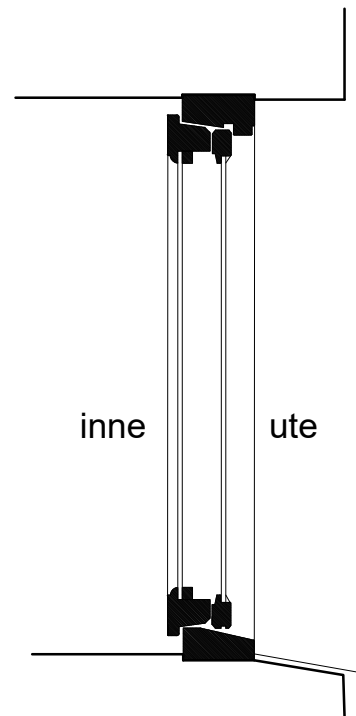

Sektion A-A med detaljer.  
Ursprungligt\* fönster .  
Skala 1:10 / A1

FÖRKLARINGAR:

Denna bygglovshandling avser lov i efterhand:  
Yttre ändring som berör byte av fönster och entréport. Ritingarna är upprättade i efterhand.

**Arkitektkontoret Draken Arkitektur har upprättat ritningar av befintlig utformning, d.v.s. efter att fönsterbytet ägt rum. Arkitektkontoret har inte föreslagit valda lösningar, fönstertyper eller fönsterdetaljer.**

2022 gjordes reparationer och inglasningar av balkonger. Dessa är inte redovisade i ritningen då fönsterbytet genomfördes i en tidigare entreprenad(2017-2018).

Då det saknas ursprungshandlingar för Kv Fyrfärgspennan 3 i stadsbyggnadskontorets arkiv, är fasadritningarna baserade på ursprungshandlingar av grannhusen (Jämtlandsgatan 154) som i stort sett är identiska och tidigare bygglovshandlingar ur stadsbyggnadskontorets ritningsarkiv, Stockholm Stad. Fasadritningarna är ursprungligen upprättade år 1952 av Svenska Bostäder tillsammans med arkitekten H.J Klemming. Justeringar i förhållande till ursprungliga ritningar, ungefärliga markförhållanden och nuvarande situation har gjorts baserat på översiktliga och förenklade uppmätningar, samt inventering utförd under oktober 2023.

Situationsplanen är hämtad och köpt från Stockholms Stads karttjänst Geodata.

**\*URSPRUNGLIGA FÖNSTER & UPPMÄTNING**

Ursprungliga fönster, fönsterdörrar och entréparti saknas under uppmätningstillfället 2024.05.28, eftersom fönster redan är bytta och denna handling avser lov i efterhand. Arkitekten har besökt Jämtlandsgatan 154 och gjort detaljstudier och uppmätning av fönster och fönsterdörrar i denna fastighet. Dessa fönster är originalfönster och bör anses likställda ursprungsläget för Jämtlandsgatan 152 för detta bygglov, som avser lov i efterhand. Måttaktigheten kan dock variera. För entrépartiet har uppmätningar och dokumentation gjorts för Jämtlandsgatan 150. Stadsbyggnadskontoret avgör i frågan om detta är godtagbart.

FÖNSTER OCH FÖNSTERDÖRRAR AV TRÄ/ALUM.

Nya fönster och fönsterdörrar är av fabrikat Mockfjärds fönster AB, typ Haga. Fönsterna är inåtgående Kipp-Dreh fönster och balkongdörren utåtgående.

Utsida: ALU  
Insida: TRÄ

Kulör utsida: Vit RAL 9010

**ENTRÉPORT JÄMTLANDSG. 152**

Enkeldörr utåtgående med två smala fasta partier. Dörrautomatik.

Kulör: Ek

**HÄNVISNING**

Fönsterdetalj ritning A-42-2-05

2.	1.	2.	1.	
BET	ANT	ÄNDRINGEN AVSER	SIGN	DATUM
BYGGLOVSHANDLING				
Kv Fyrfärgspennan 3 Punkthus, Vällingby				
<div><div><b>DRAKEN</b> ARKITEKTUR AB</div></div>				
ARBETSNUMMER	RTAD AV		GRANSKAD	
	EE		.	
DATUM	ANSVARIG			
2024-05-29	J.Nobel & E. Erdogan			
FÖNSTERBYTET & FASADÄNDRING				
Fönsterdetaljer F5 & F4 + F4GB				
SKALA A1 1:10 A3 1:20	SITTINGSNUMMER			BET
	A-42-4-08			.