

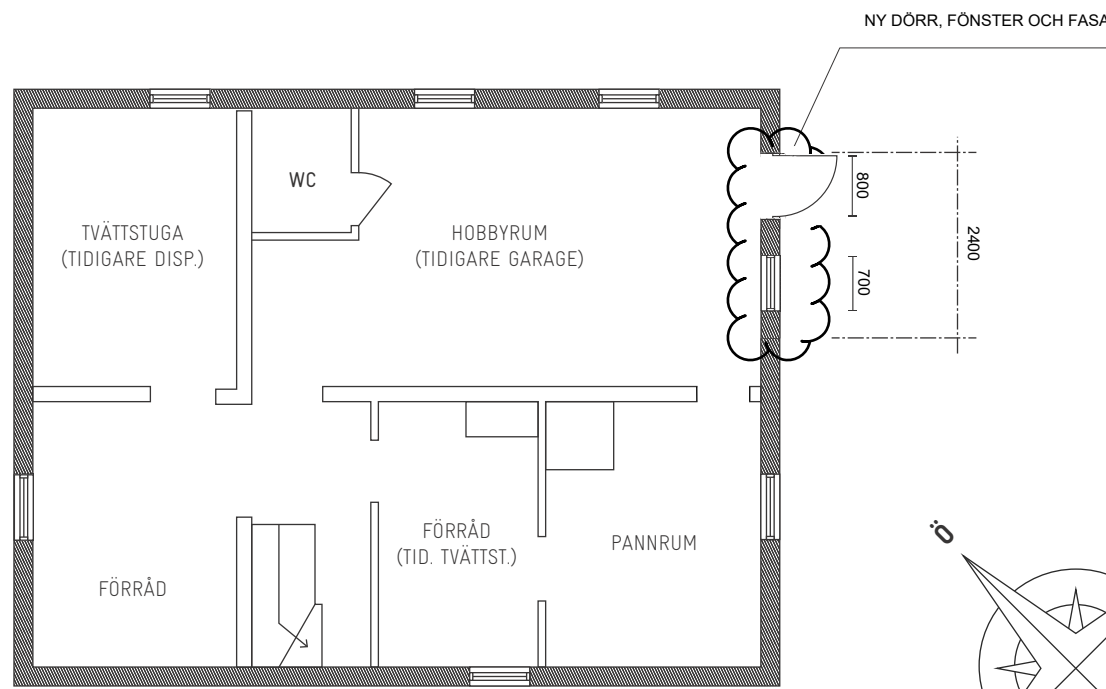


FASAD MOT SYDVÄST
(ÖVRIGA SIDOR OFÖRÄNDRADE)

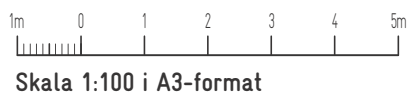

KÄLLARPLAN
(ÖVRIGA PLAN OFÖRÄNDRADE)

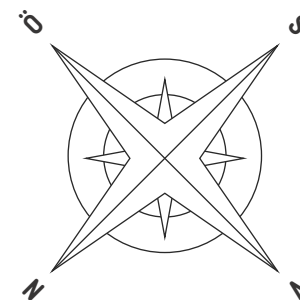

Skala 1:100 i A3-format

BYGGLOVHANDLING
BISITTAREN 10
FASADÄNDRING

SKALA

1:100

NUMMER

A1

RITAD AV

A. R. WRANGÖ

DATUM

2024-11-20

REV