A-40-1-01 PLAN 01

TELEFONKIOSKEN (B1)

DIKTAFONEN (B2)

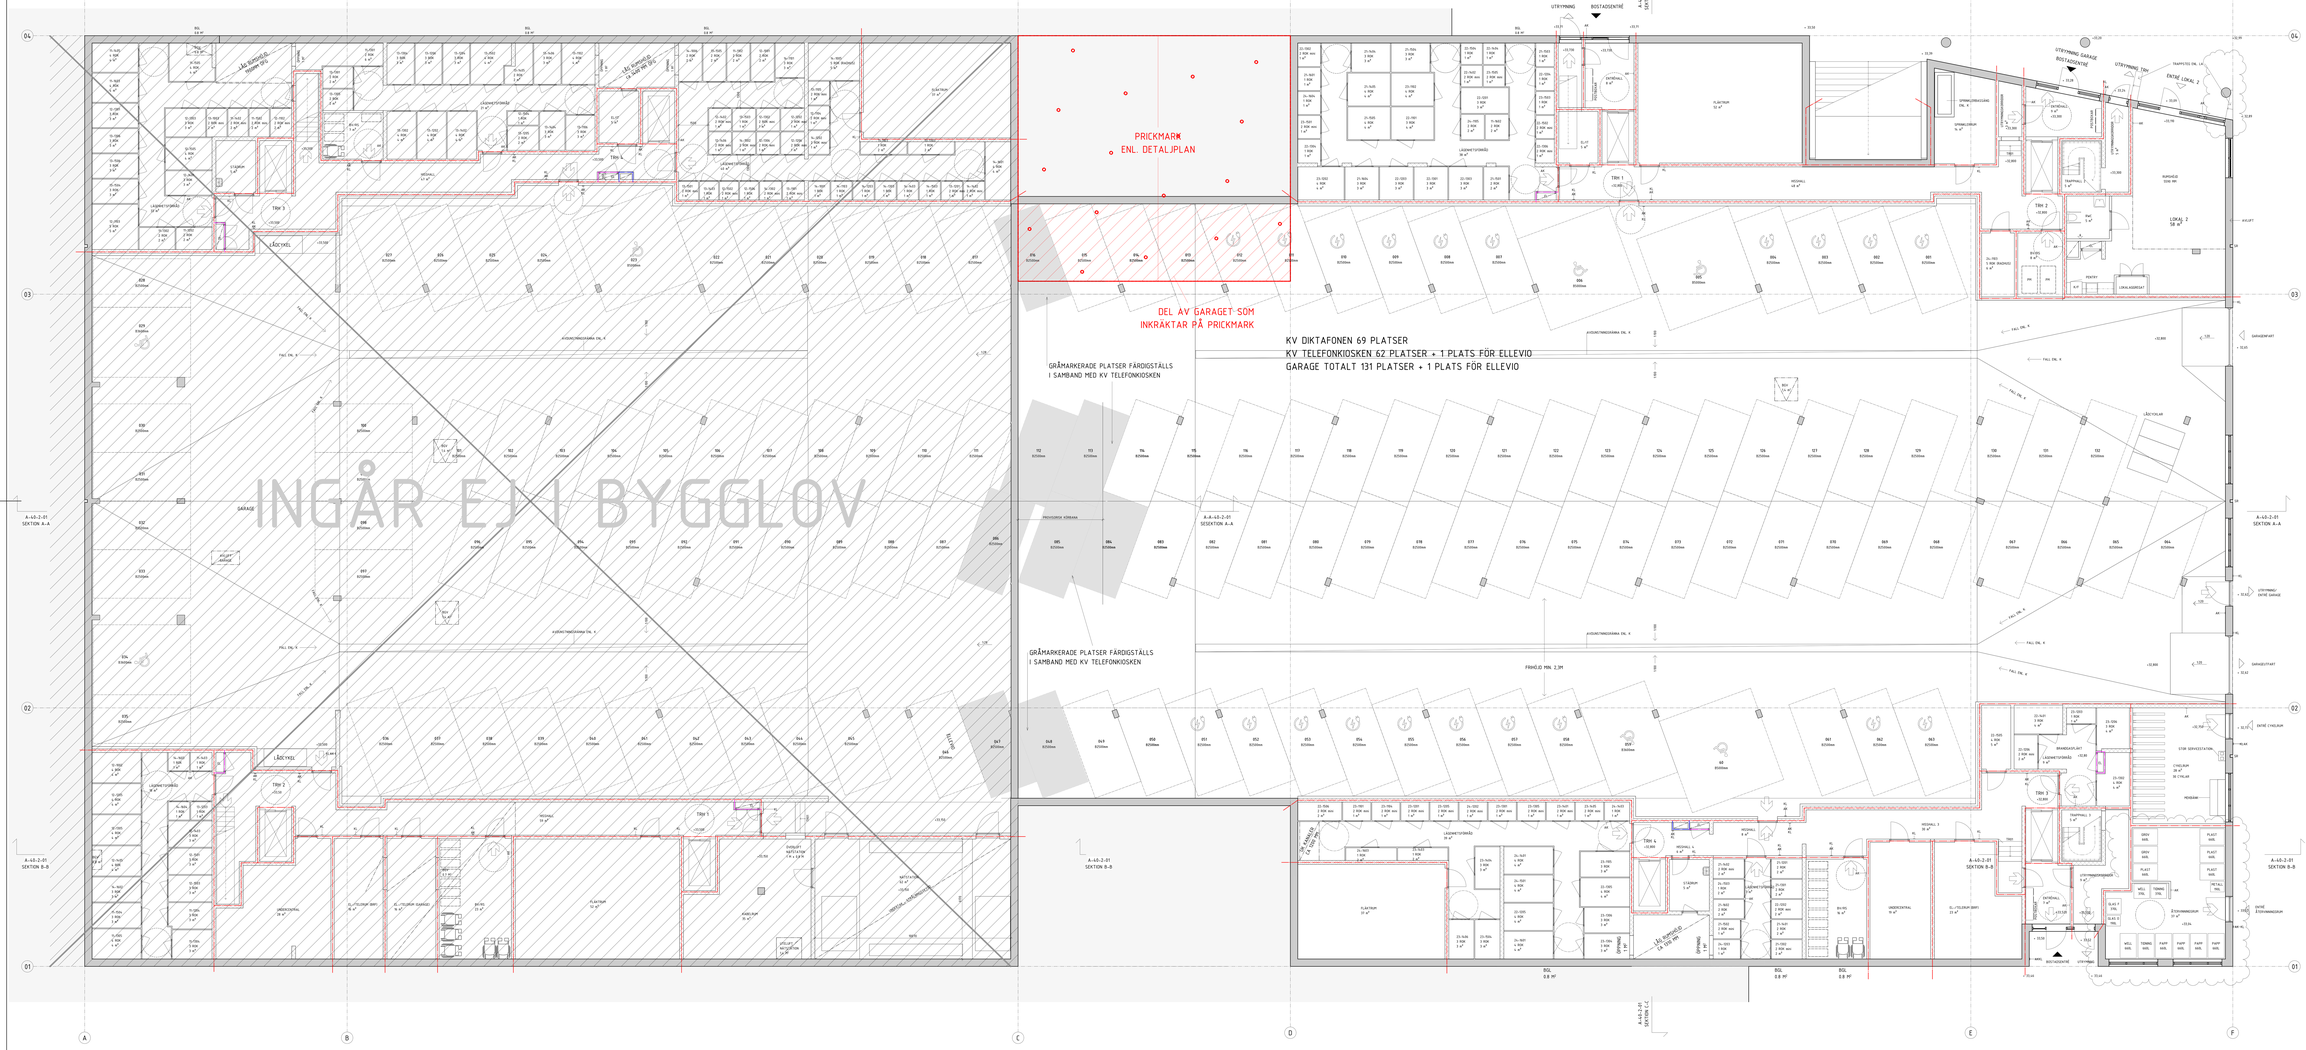

FÖRKLARINGAR

ALLA MÅTT I MILLIMETER
FLUGFÖRSÄK ANGES I METER ENL. BK2000

- ENTRÉ - BOSTAD
- ENTRÉ - CYKELRUM, SOPRUM, SEK UTRYMNING
- UTRYMNINGSVÄG ENLIGT BRAND
- S-SYMBOL FÖR ROLLSTOL, VÄNDPLATS DIAMETER 1500/1500 MM.
- = KLIMATR. HALL
- = LÄGENHETSNÄRT BALKONG
- = YTTERVÄGG
- = INNERVÄGG AV BETONG ENL. K

AK = APPARÄGSKONTAKT
MVM = MEDIAÖVERFÖRINGSNAPP
TV = TV-UTTAG ENL. TELE
OL = OPTICALLINKNÄTSKABINET COMM
EL = ELSCHAKT
EK = ELKOMMUNIKATION
ETS = ELEKTISKPÄRLOR ENL. STA.
BSL = BRANDSLÄCKARE
FSS = FÖRELÄSNÄRÖR ENL. FSS
LG = LÄGENHETSGRÖRÖ
TRA-B = TRAPPA AV BETONG





- = BRANDCELLSGRÄNS, EI60
- = BRANDCELLSGRÄNS, EI30
- = BRANDCELLSGRÄNS, EI15
- = BRANDCELLSGRÄNS, EI15

FÖRESKRIFTER



HÄNVISNINGAR

SITUATIONSPLAN A-01-1-02
PLANER A-20-1-01 TILL 06
SEKTIONER A-40-1-01
FASADER NORR, SÖDER A-50-1-001
FASADER VÄST, ÖSTER A-50-1-002
TAKPLAN A-41-1-001

2	ZRA-001	2024-10-21 JB
1	ZRA-001	2024-06-05 JB
A	HANDLING STORT	2024-03-27 JB

BYGGLOVSHANDLING

KVARTER B - TELEFONPLAN

TELEFONKIOSKEN 1&2

NÅL AB Nålsögatan 67
SKÄRHOLMEN

TELEFONKIOSKEN B1	DIKTAFONEN (BOSTÄDER) B2	TELEFONKIOSKEN B1	DIKTAFONEN B2

A. VARG ARKITEKTER AB	T. 08-638 080 00
AF ARKITEKTKONTOR AB	T. 08-96 23 77
BR BRION AB	T. 08-722 10 70
C. CELSIUS AB	T. 08-120 00 00
E. ÖSTNS AB	T. 08-545 93 20
G. LEDSTRÖM AB	T. 08-755 11 10
L. ÅGB STOCKHOLM	T. 08-442 78 00
P. WALDÉN AB	T. 08-622 20 20

ÄGARE AV ÄRENDET: SERNA-FÖRETA	STADSBYGGNADSKONTOR 27 DELAR: DELAR:	HANDLÄGGARE: ANNA-KARIN
DATUM: 2024-10-21	SKALA: A1: 1:100 A3: 1:200	

KV TELEFONKIOSKEN OCH DIKTAFONEN
PLAN 01

SKALA: 1:100	DELNINGSNR:	BLADNR: A-40-1-01	REV: 2

SKALA 1:100 100 MM