


130. TILL BYGGNADSHANDEN
1 G. 1.10. 1959

Inkom till Stockholms stadsbyggnadskontor 2024-11-25 Dnr 2023-12717

- Betong
- Låttbetong
- O-block
- Låttvägg
- Tegel

ÖBS!
Om inom parentes angivna värden gäller endast för

PELARE P4
Arm 4 #16
Bygl #8 #20cm

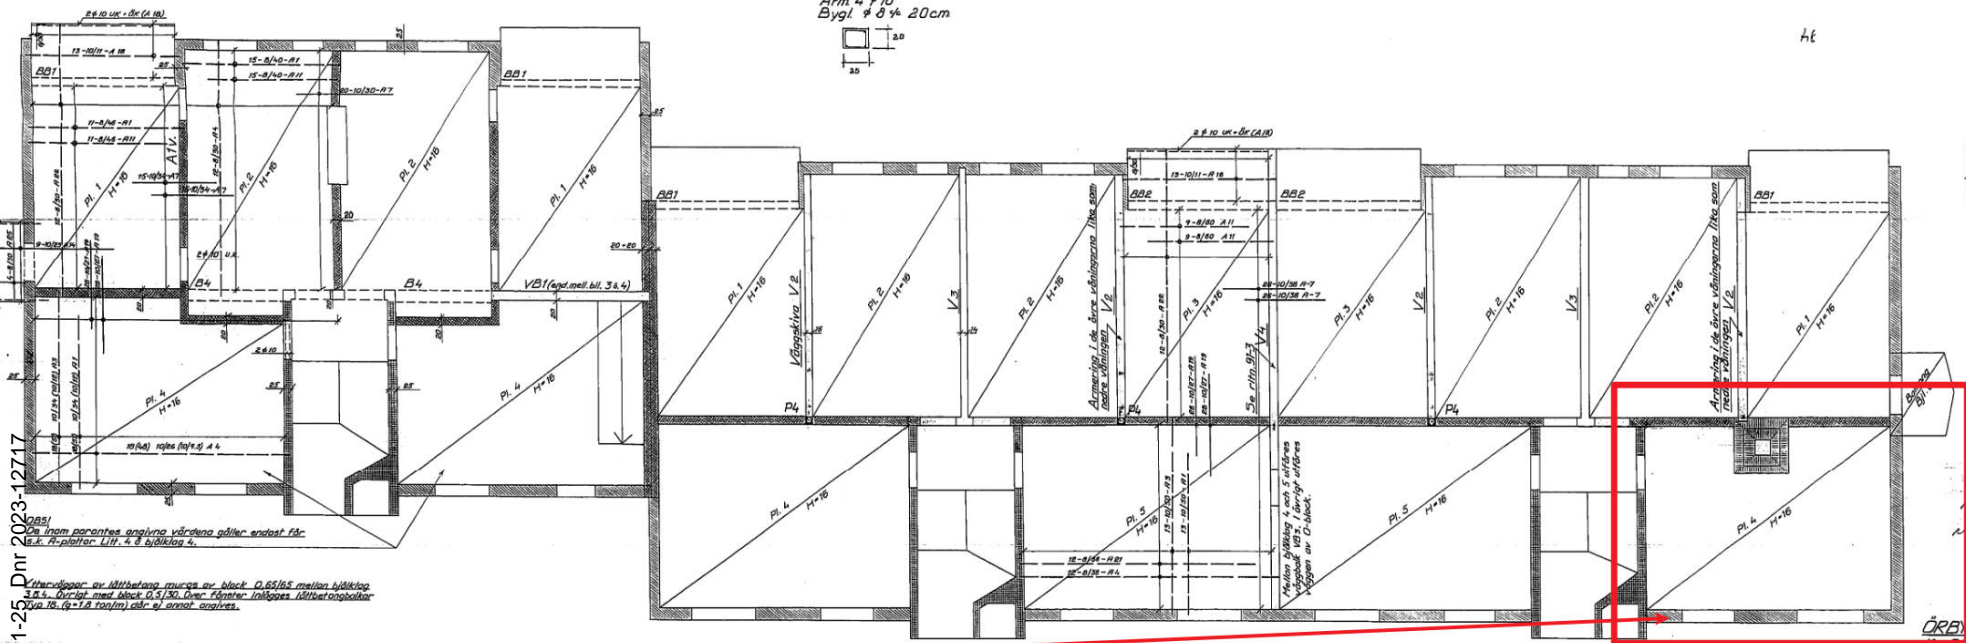

Konstruktionerna utförda av
Byggnadsing. Tore Lindelöf
Stockholm
21.1.57

CIVILINGENJÖR STIG HENRIKSSON		
INGENJÖRSBYRÅ		
TEL. STHLM 89 21 00	BOX 11, VÄLLINGBY	
DATUM	BLAD	SKALA

ÖRBYHEM NR 1
Kv. Svante Skärmen, Stockholm
Hus 32 B
Bjälklag 4, 5 o. 6.

32:6

94