




BEFINTLIG UTFORMNING

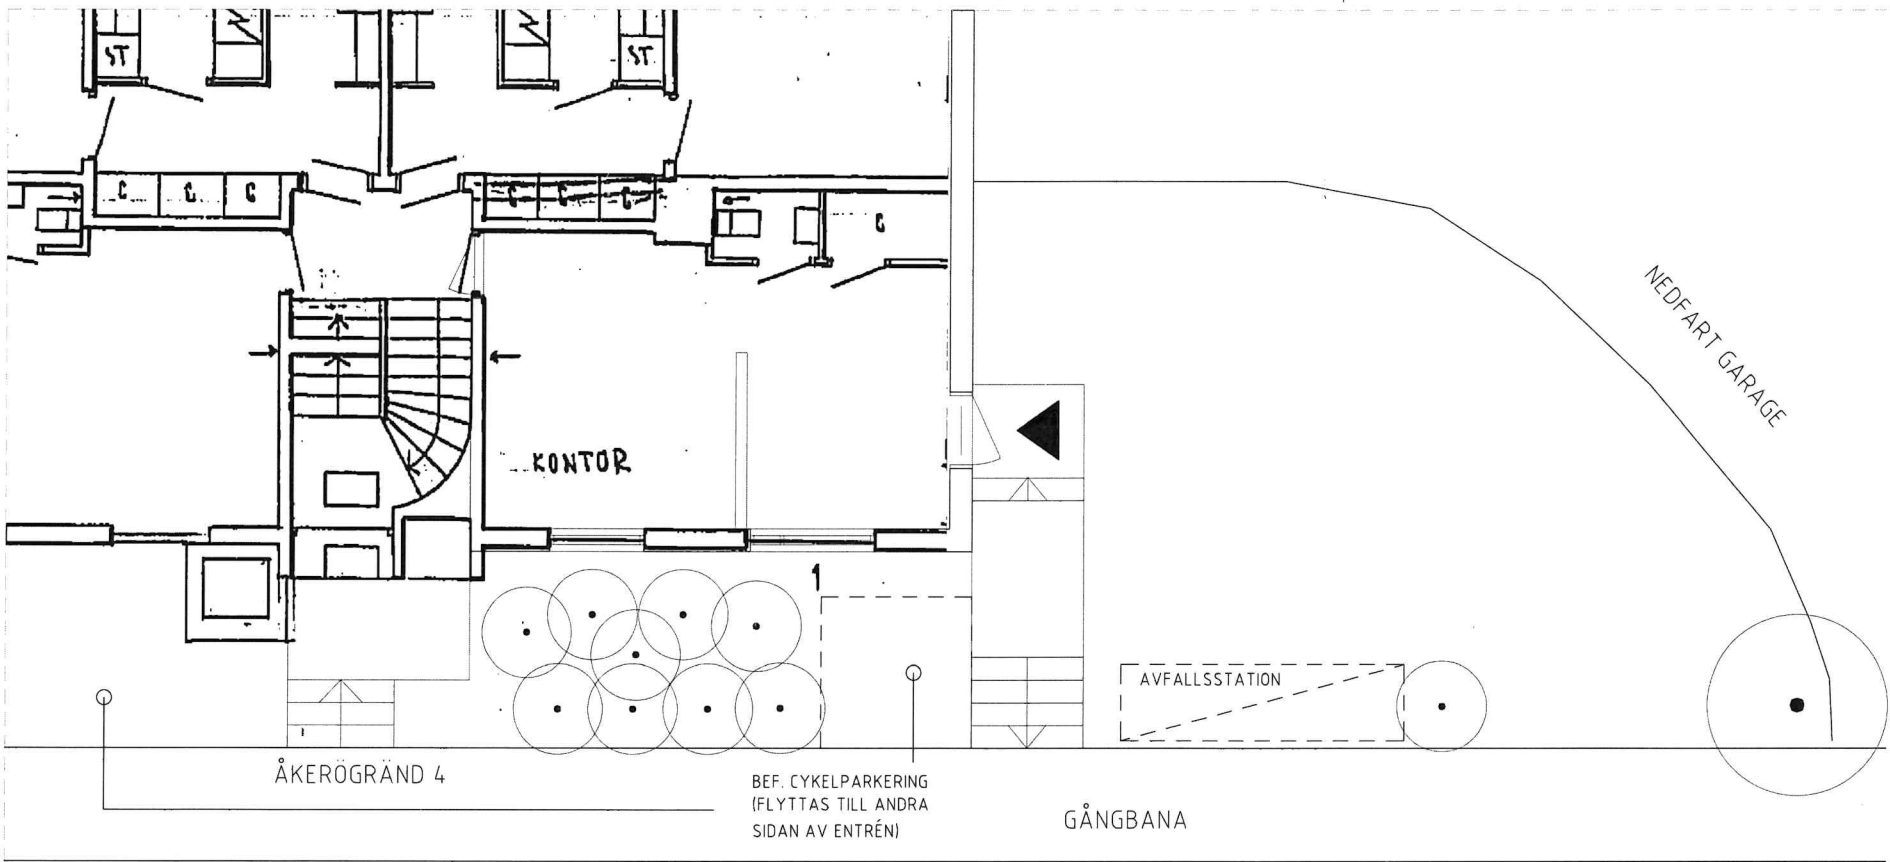

NY UTFORMNING
1 RoK ≈ 27m²

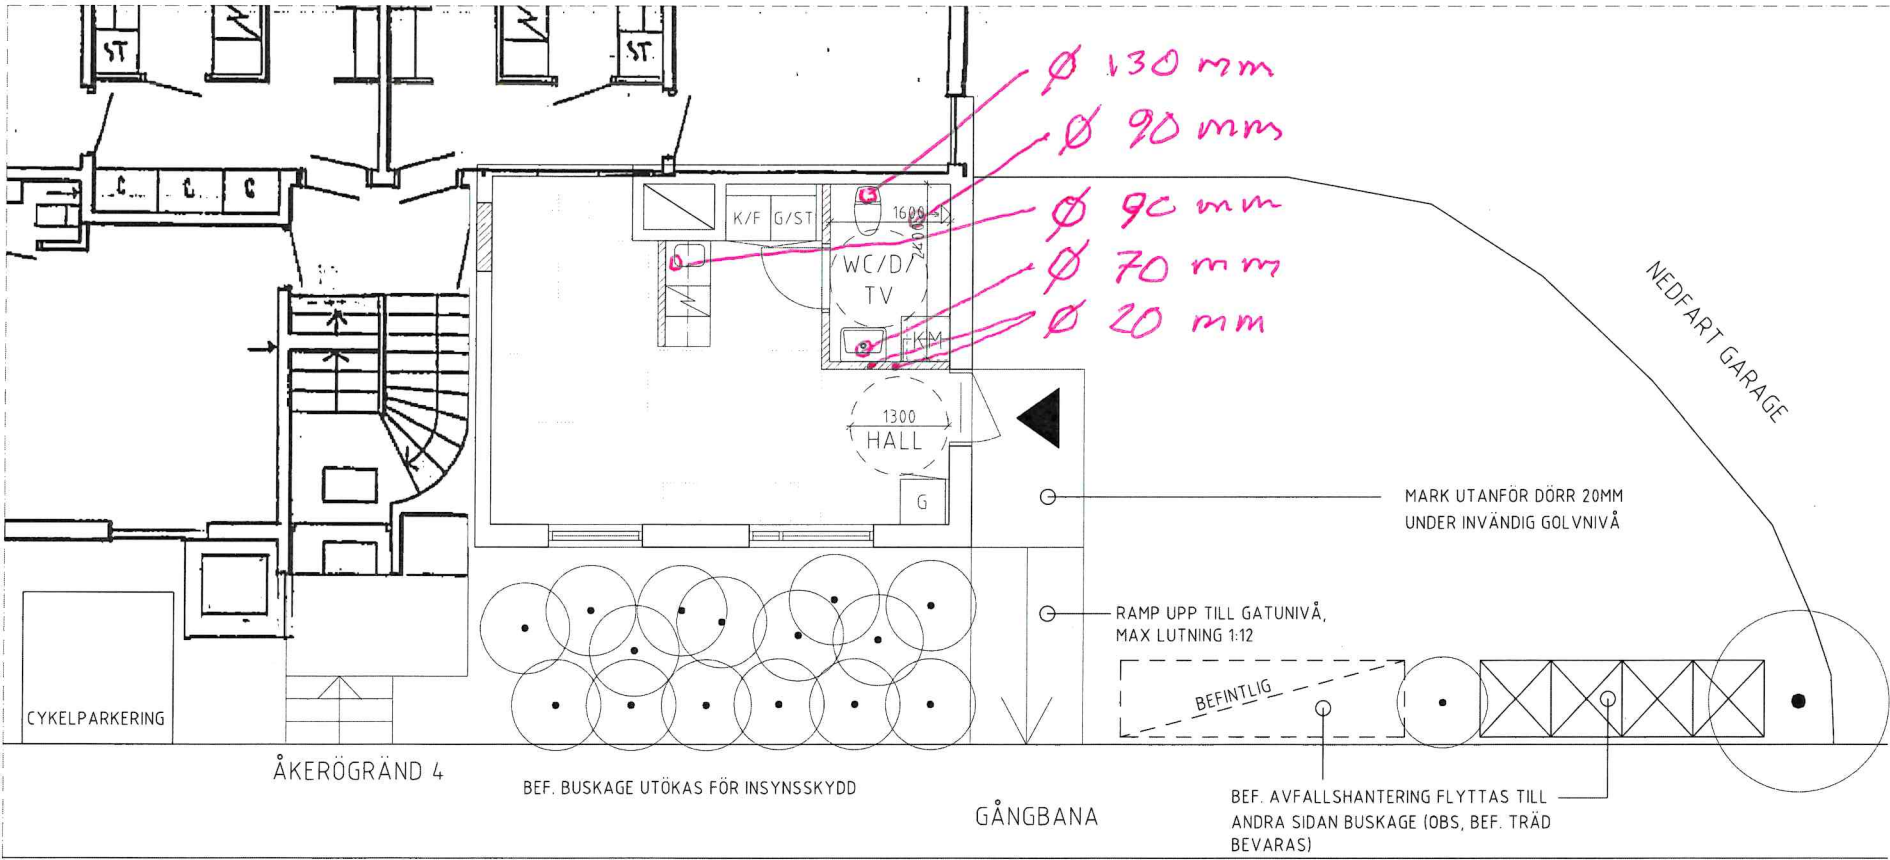

UTREDNINGSSKISS NY LGH, STÄNKSKÄRMEN 42
RITS ARKITEKTER

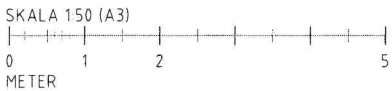

~~2023-06-28~~
2024-07-02