


- F  RKLARINGAR
- Befintlig d  rr/byggnadsdel
 - Befintlig btg-innerv  gg
 - Ny d  rr/byggnadsdel
 - V  ndradie f  r inomhusrullstol
 - Funktionsyta enl. SS 914221

Sammanst��llning boarea		
Nr	Typ	Boarea
Lgh 164:1	4 ROK	102
Lgh 164:2	4 ROK	98
Lgh 165:1	5 ROK	133
LGH 165:2	4 ROK	110
Lgh 166:1	4 ROK	101
Lgh 166:2	4 ROK	112
		656 m��

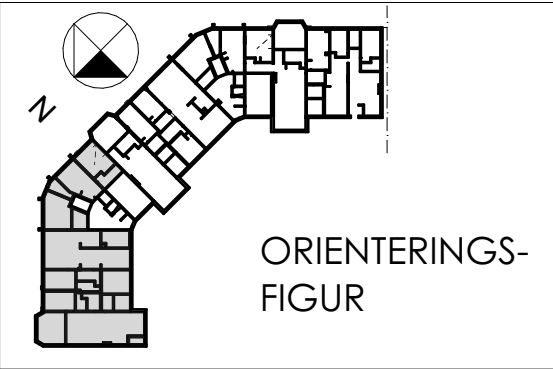

Selander
Arkitekter

UPPDR NR
2423
DATUM
2024-11-05

RITAD AV
US
HANDLAGGARE
US

ANSVARIG
Urban Selander

A M  tts  tning 241121 US

BET ANT   NDRINGEN AVSER DATUM SIGN

BYGGLOVSHANDLING

Dalen 16

PLAN HUS 164

SKALA 1:100, 1:1000, 1:1

NUMMER A00:02

BET A