


STOCKHOLM  
STAD  
Stadsbyggnadskontoret  
Inkom 2024-03-28  
Reg.  
Dnr: 24-05028

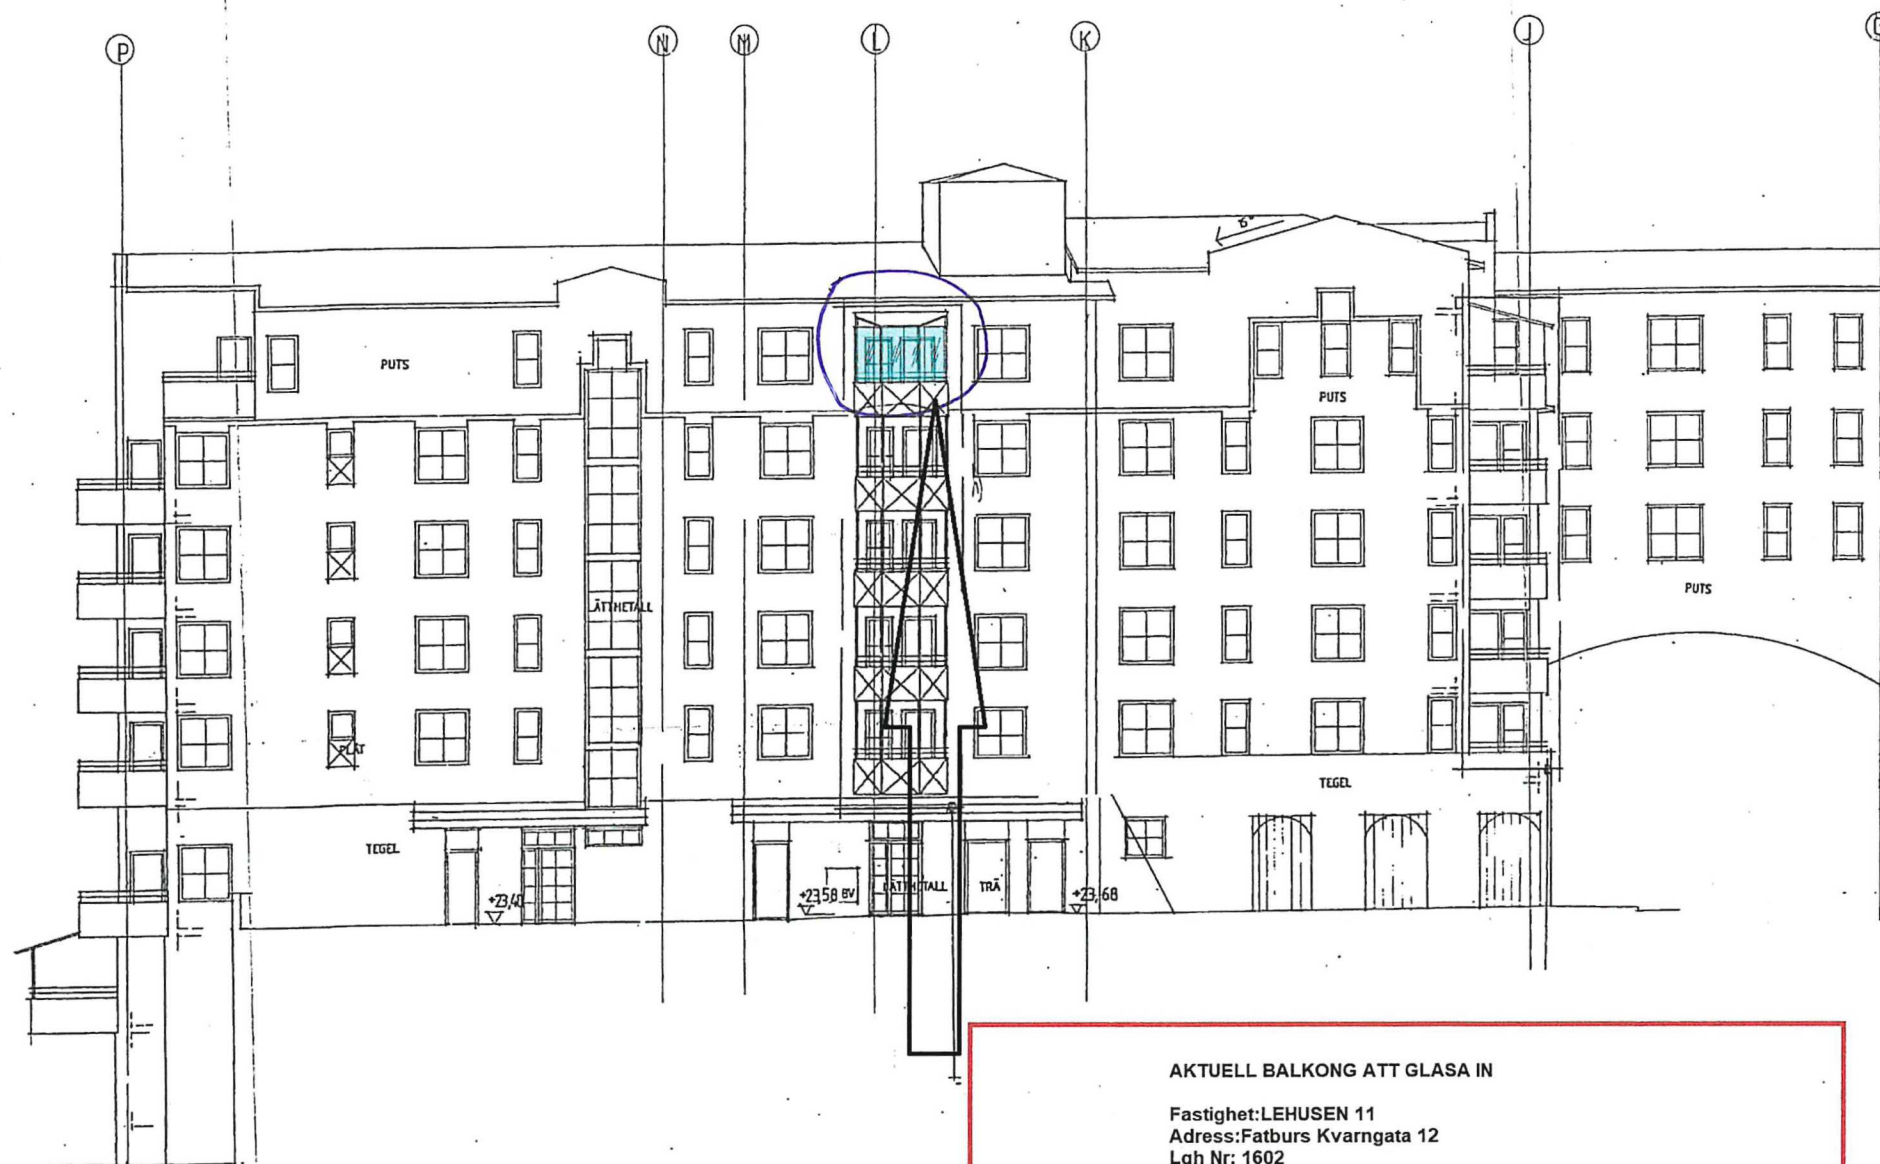

AKTUELL BALKONG ATT GLASA IN  
Fastighet: LEHUSEN 11  
Adress: Fatburs Kvarngata 12  
Lgh Nr: 1602  
Glasas in med sk. Ramlöst viktglassystem. Färgkod: RAL 9006/9010  
om inte specialkulör är ett krav. Ang. CE-märkning: Vår användning  
av laminerat säkerhetsglas följer standarden SS-EN 14449.  
Balkongens bredd, totalt: m  
Antal glas: X st i bredd på fronsidan.  
Färgkod: RAL 9006/9010

STOCKHOLM  
STAD  
Stadsbyggnadskontoret  
Inkom 2024-11-28  
Reg.  
Dnr: 2024-18088

Riksbygg  
KONSULT  
REGIONALIT  
TÅBIL STOCKHOLM 08  
1111  
1997 12 15  
IRIS