


Kartbilaga till sakägarmedgivande

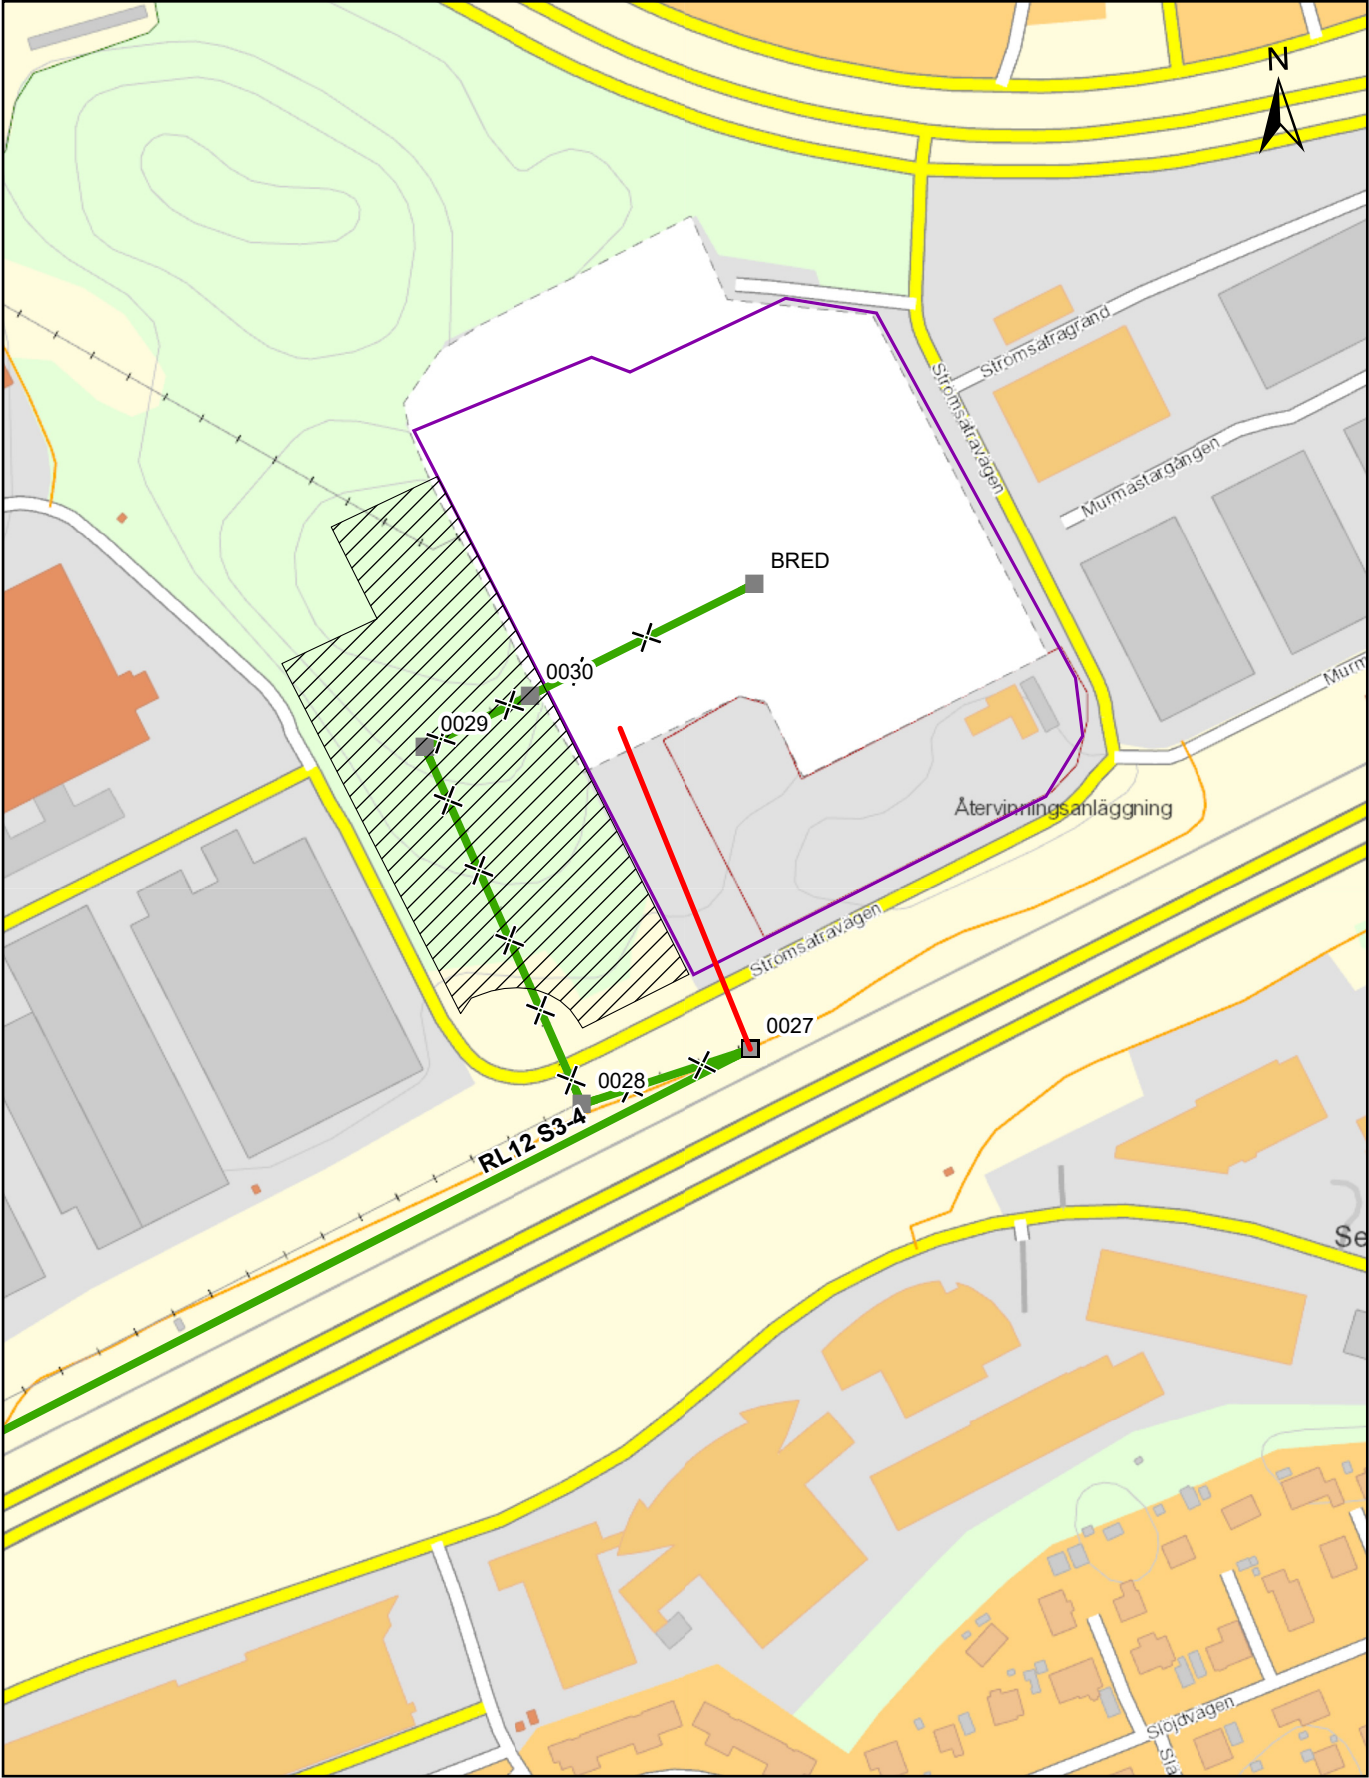

- Ny tillfällig ledningssträcka
- Del av ledning som rivs
- Befintlig stolpe
- Befintlig ledning
- Befintligt stationsområde
- Nytt stationsområde Björksätra



Scale: 1:2 800