


STOCKHOLM STADSbyggnadskontoret
Inkom 2024 -03- 28
Reg. 24 - 05028
Dnr:

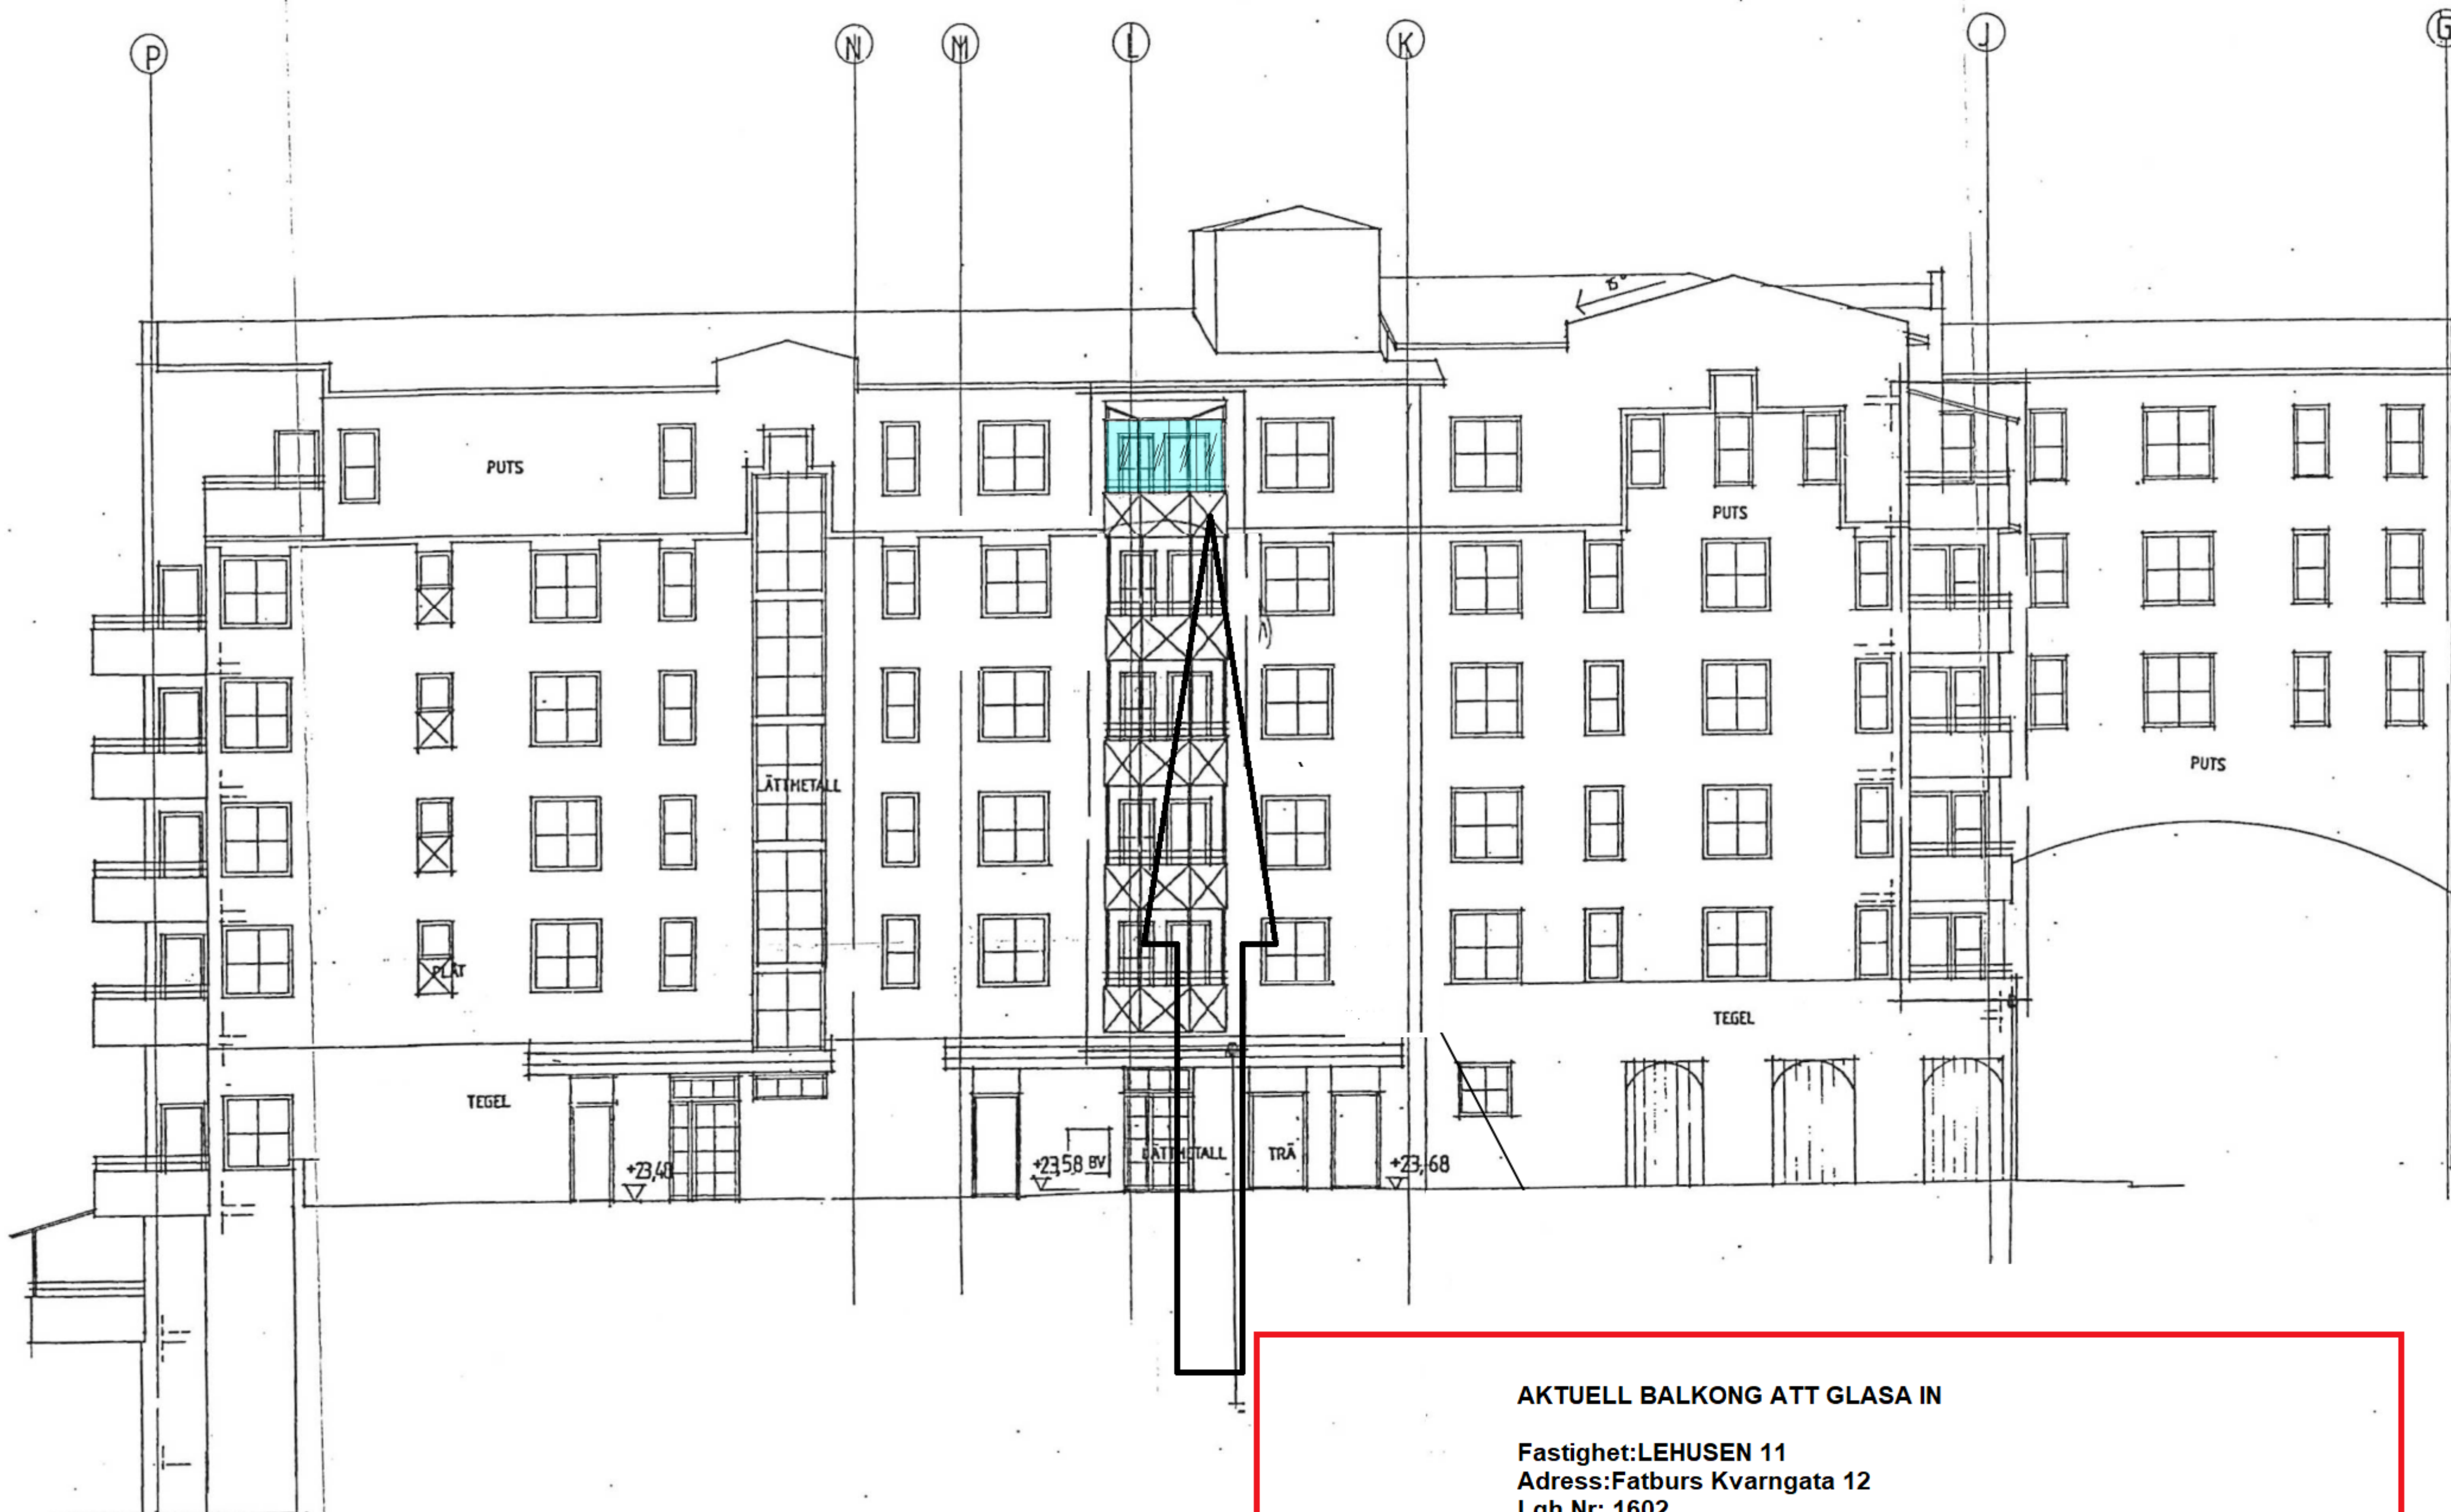

FASAD MOT ÖST

AKTUELL BALKONG ATT GLASA IN

Fastighet: LEHUSEN 11
Adress: Fatburs Kvarngata 12
Lgh Nr: 1602

Glasas in med sk. Ramlöst vikglassystem. Färgkod: RAL 9006/9010 om inte specialkulör är ett krav. Ang. CE-märkning: Vår användning av laminerat säkerhetsglas följer standarden SS-EN 14449.

Balkongens bredd, totalt: m
Antal glas: X st i bredd på fronsidan.

Färgkod: RAL 9006/9010