



FASAD MOT ÖSTER

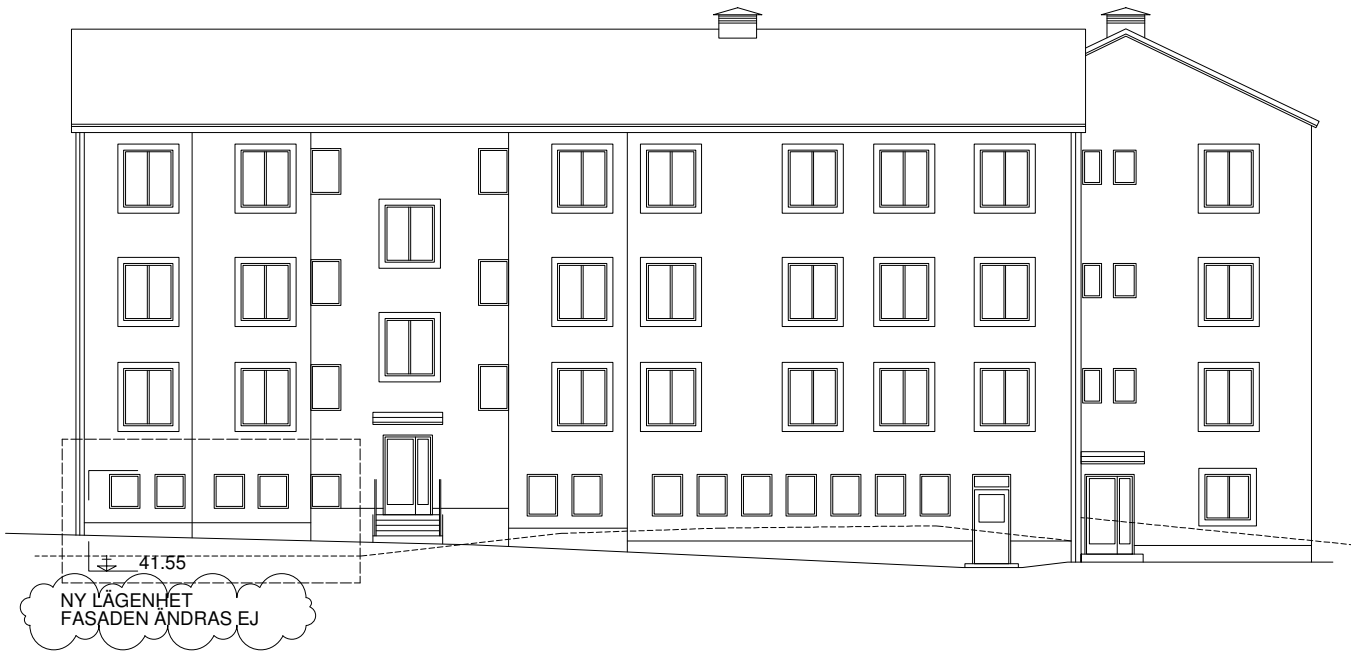

FASAD MOT VÄSTER

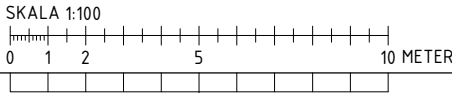

FÖRKLARINGAR

PLUSHÖJDER ANGES I METER
ÖVRIGA MÅTT I MM

OBSERVERA ATT RITNING DELVIS ÄR BASERAD PÅ
BEFINTLIG INSCANNAD HANDRITNING. AVVIKELSER I
PLANEN KAN FÖREKOMMA.


//// = NY VÄGG
---- = VÄGG RIVS
▶ = ENTRÉPIL

G = GARDEROB
ST = STÅD
K/F = KYL/FRYS
DM = DISKMASKIN

FASTIGHETEN HAR EN TVÄTTSTUGA.
TILLHÖRANDE FÖRRÅD >1 KVM PER LÄGENHET I
FASTIGHET.

TILLGÄNGLIGHET

BEFINTLIGA ENTRÉER KLARAR EJ KRAVEN FÖR
TILLGÄNGLIGHET. HISS SAKNAS.

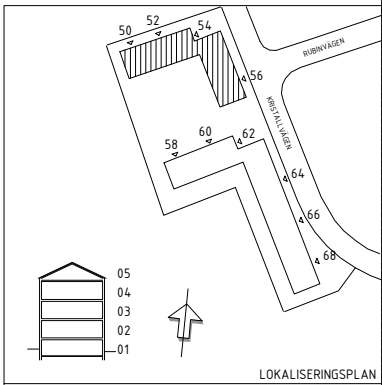

A	APM01	2024-05-02	MAFA
BET	ÄNDRINGEN AVSER	DATUM	SIGN
BYGGLOVSHANDLING			
BRÄCK			
BRF MÅNSTENEN			
KRISTALLVÄGEN 50-68			
<input checked="" type="checkbox"/>	A BRÄCK STUDIO AB	0762019076	
<input type="checkbox"/>	K		
<input type="checkbox"/>	V		
<input type="checkbox"/>	W		
<input type="checkbox"/>	M		
<input type="checkbox"/>	L		
UPPFÖRARNR	REDAVONETR. AV	HAND.ÄGARE	
-	MALU	MALU	
DATUM	ANSVARIG		
2023-10-18	MALU		
ÄNDRAD ANVÄNDNING			
OMVANDLING LOKAL TILL LÄGENHET			
FASADRITNING			
FASADER HUS 5056			
SKALA	NUMMER		BET
A1 1:100			
A3 1:200	A-403-0001-5056 A		