


MÅTT ANGES I MILLIMETER
PLUSHÖJDER I METER.

BETECKNINGAR

AK/KL	ARBÅGSKONTAKT/KORTLÄSARE
DM	DISKMASKIN
F	FRYS
G	GARDEROB
HS	HÖGSKÅP
K	KYL
K/F	KYL/FRYS
KM	KOMBINERAD TORK- & TVÄTTMASKIN

HÄNVISNINGAR

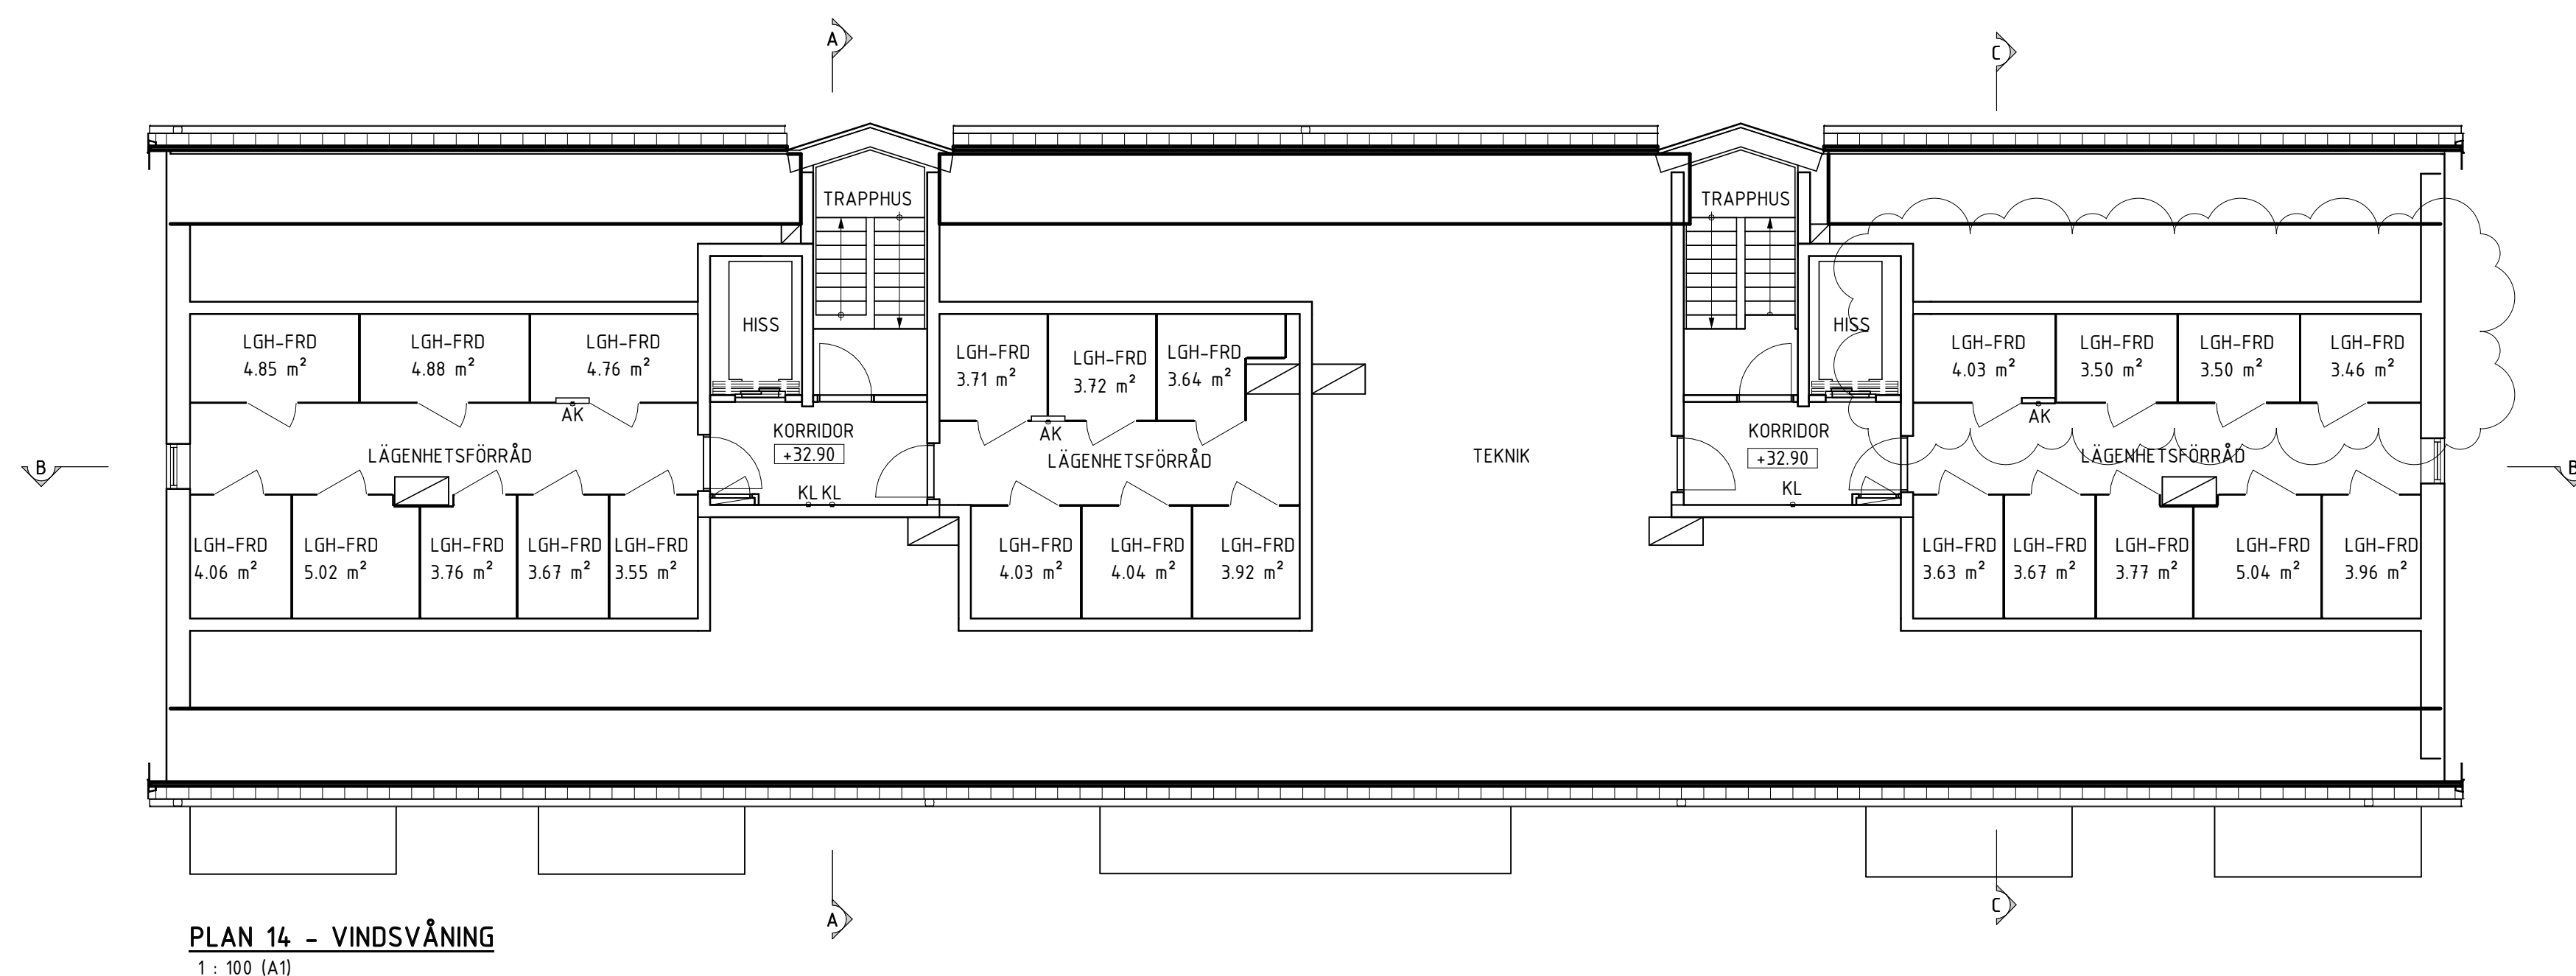

SKALA 1:100

METER

A	REV A - BYGGLOV	2024-10-24	VEH
BET	BYGGNADEN AVSEER	DATUM	SEN
FASTIGHET			
KV. ÅNN 7			
RUS			
C			
ADDRESS			
ÅRSTAVÄGEN 10, 12058 ÅRSTA			
BYGGLOVSHANDLING			
PLAN 14			
ANSYNDAR	HANDLÄGGARE	STAD AV	
N.LIL JEBO	H.SANDKVIST	M. NILSSON	
DATUM	PROJEKTNUMMER		
2024-09-06	24.014		
SKALA 1:50	RITINGSNUMMER	REV.	
1 : 100	A-40-1-C1200	A	