

FÖRKLARINGAR


MÅTT ANGES I MILLIMETER.
PLUSHÖJDER I METER.

- ±29.350

NIVÅ FÖR HORIZONTELL YTA
- SCHAKT ELLER NISCH
- ÖPPNING

BETECKNINGAR


- AK
- ARMBÅGSKONTAKT
- HS
- HÖGSKÅP
- G
- GARDEROB
- KM
- KOMBIMASKIN
- BS
- BÄNKSÅP
- HS/K
- HÖGSKÅP MED KYL
- ST
- STÅD
- K
- KYL
- F
- FRYS
- K/F
- KYL/FRYS
- U/DM
- HÖGSKÅP MED MIKRO OCH DISKMASKIN
- DM
- DISKMASKIN
- SD
- SPOLDESINFEKTOR
- ZM
- HÖGSKÅP MED 2 ST MIKRO
- DD
- DISKDESINFEKTOR
- TT
- TORKTUMLARE
- TM
- TVÄTTMASKIN
- TS
- TORKSKÅP
- TP
- TVÄTTPELARE
- BV
- BRANDGASVENTILATION
- Z
- Z-OMKLÄDNINGSSKÅP

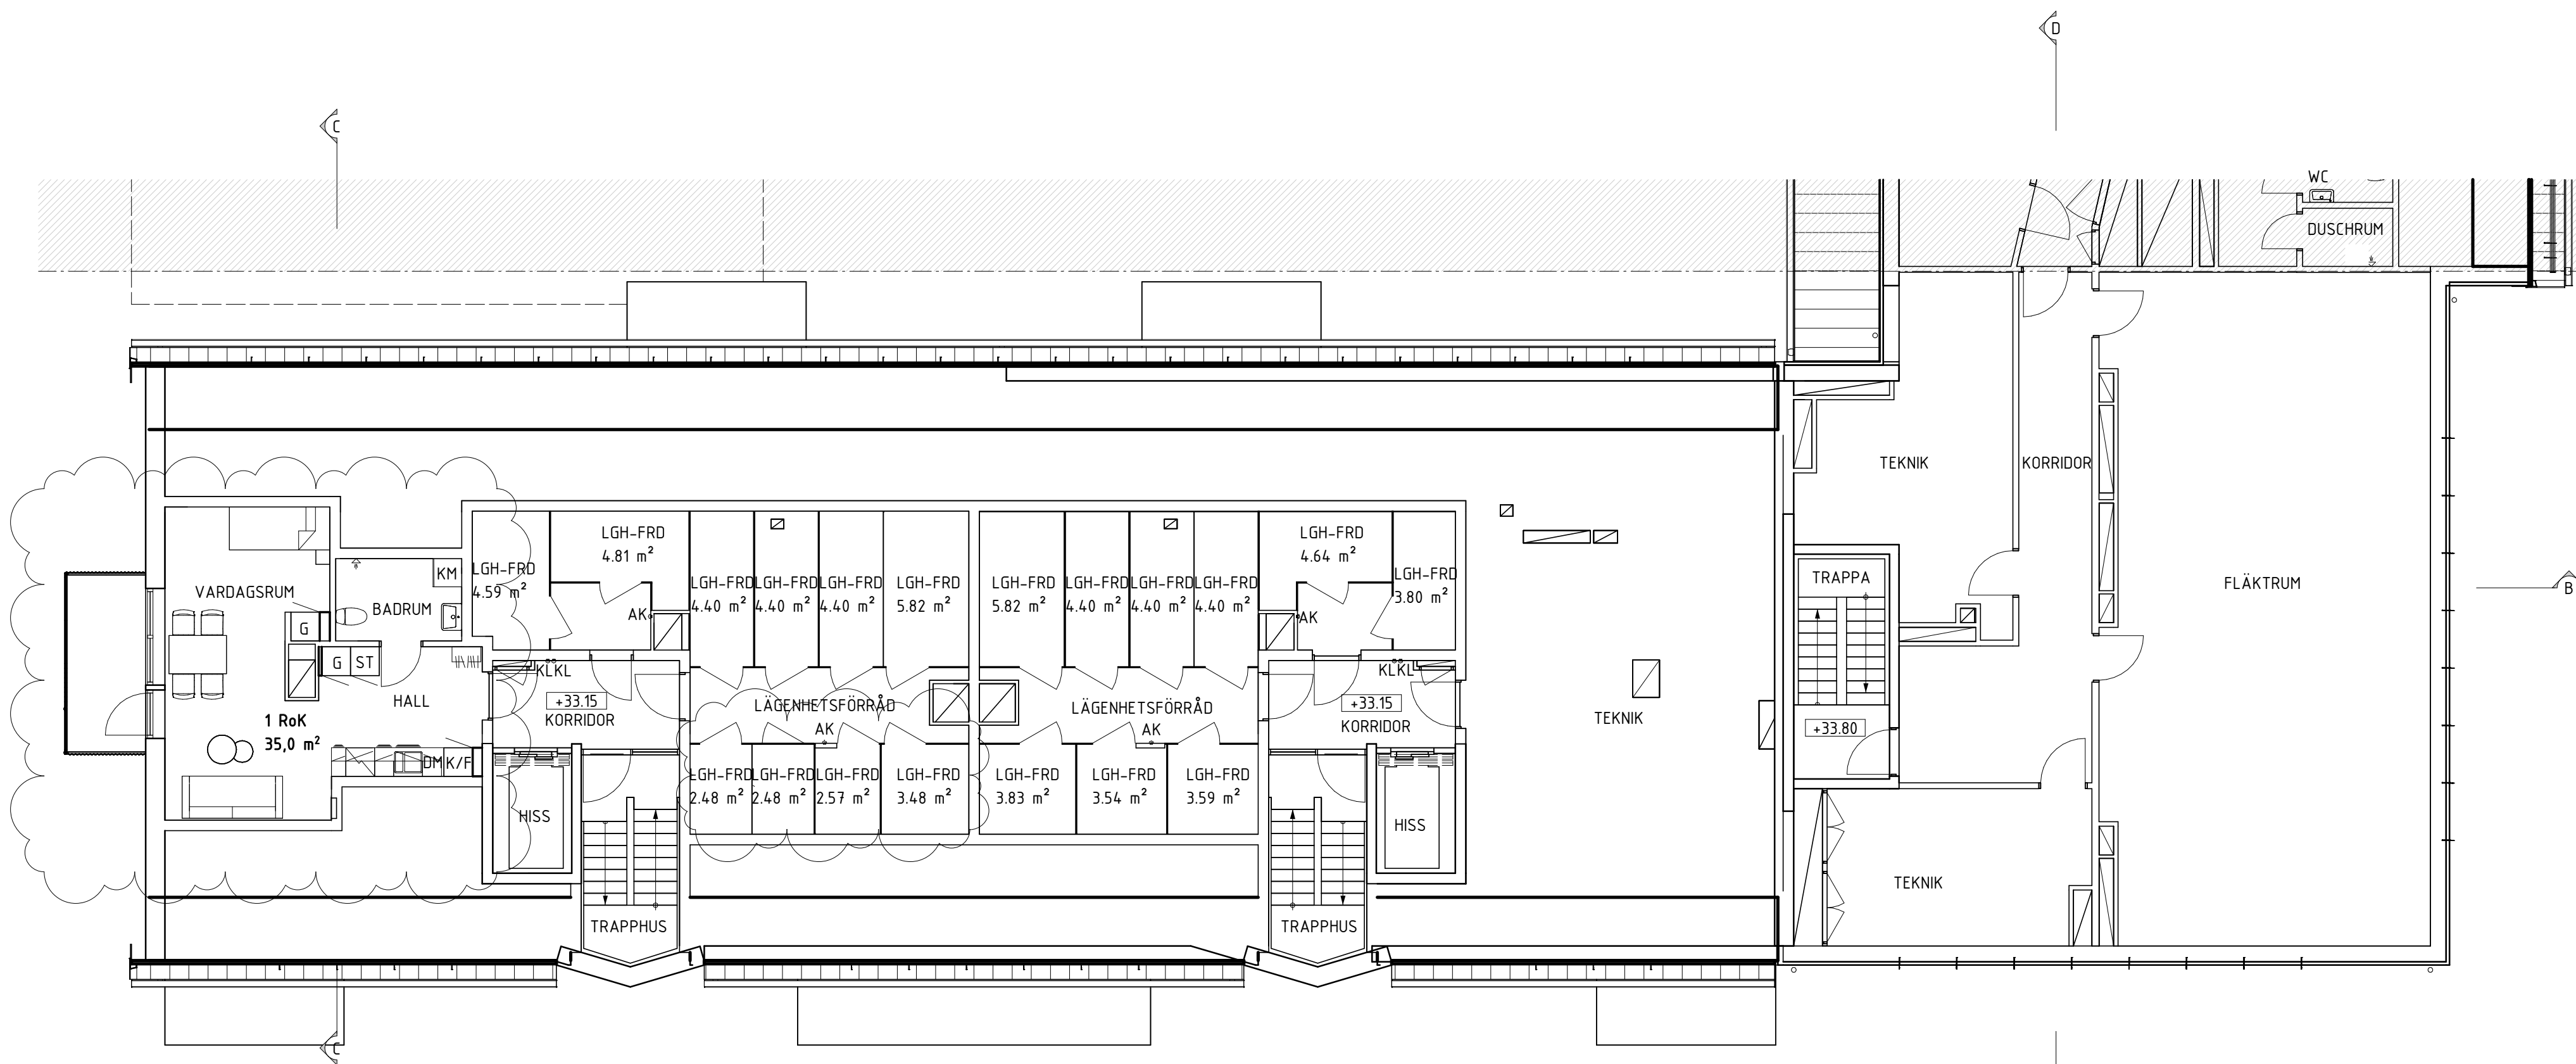

PLAN 14 - VINDSVÅNING DEL 2(2)

1 : 100 (A1)

SKALA 1:100

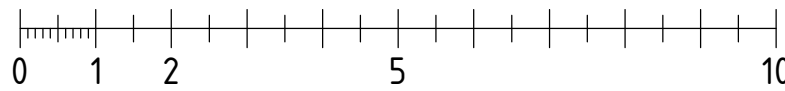

METER

A		REV A - BYGGLOV	2024-10-24	HST
BT	ÄNDRINGEN AVSEER		DATUM	SIDA
FASTIGHET				
KV. ÅNN 7				
HUS				
A				
ADRESS				
ÅRSTAVÄGEN 112				
120 58 ÅRSTA				
BYGGLOVSHANDLING				
NYBYGGNAD				
PLANER				
PLAN 14, DEL 2(2)				
ANSVARIG	HANDLÄGGARE	RITAD AV		
N.LILJEBO	H.SANDKVIST	P.WIKSTÉN		
DATUM	PROJEKTNUMMER			
2024-09-06	24.014			
SKALA (A1)	RITNINGSNUMMER	REV.		
1:100	A-40-1-A1402	A		