



MÅTT ANGES I MILLIMETER. NIVÅER ANGES I METER.

14° LUTNING

BANDTÄCKNING

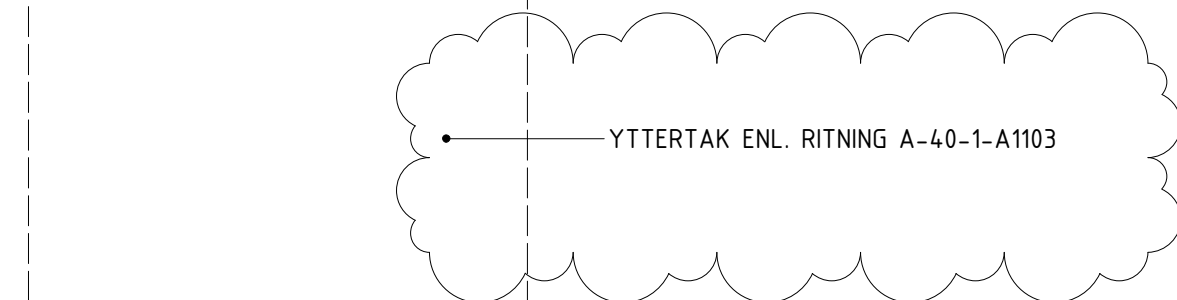

## TAKPLAN - ÖVERSIKT

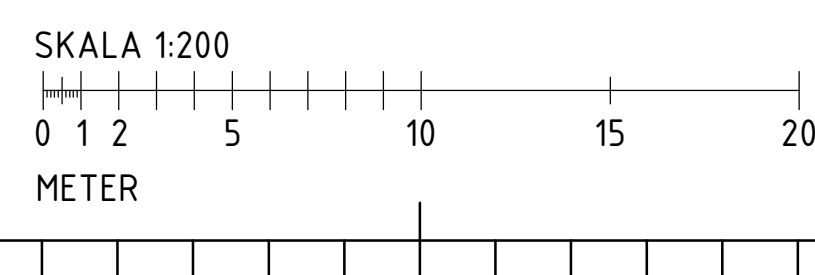

A	REV A - BYGGLOV	2024-10-24	HST
RE1	ÄNDRING AVSEER	DATUM	SIG
FASTIGHET			
KV. ÄNN 7			
RUS			
A			
ADDRESS			
ÄRSTAVÄGEN 112			
120 58 ÄRSTA			
BYGGLOVSHANDLING			
NYBYGGNAD			
TAKPLAN			
ANSVARIG		HANDLÄGGARE	RTIDAT. AV
N. LILJEBO		H. SANDKVIST	P. WIKSTÉN
DATUM		PROJEKTNUMMER	
2024-09-06		24014	
SKALA 1:200		RITNINGSSJÄMMER	REV.
1:200		A-4-1-1-A1003	A