



FÖRKLARINGAR
MÄTT ANGES I MILLIMETER. NIVÅER ANGES I METER.
+29.350 NIVÅ FÖR HORIZONTELL YTA ELLER PUNKT


HÄNVISNINGAR

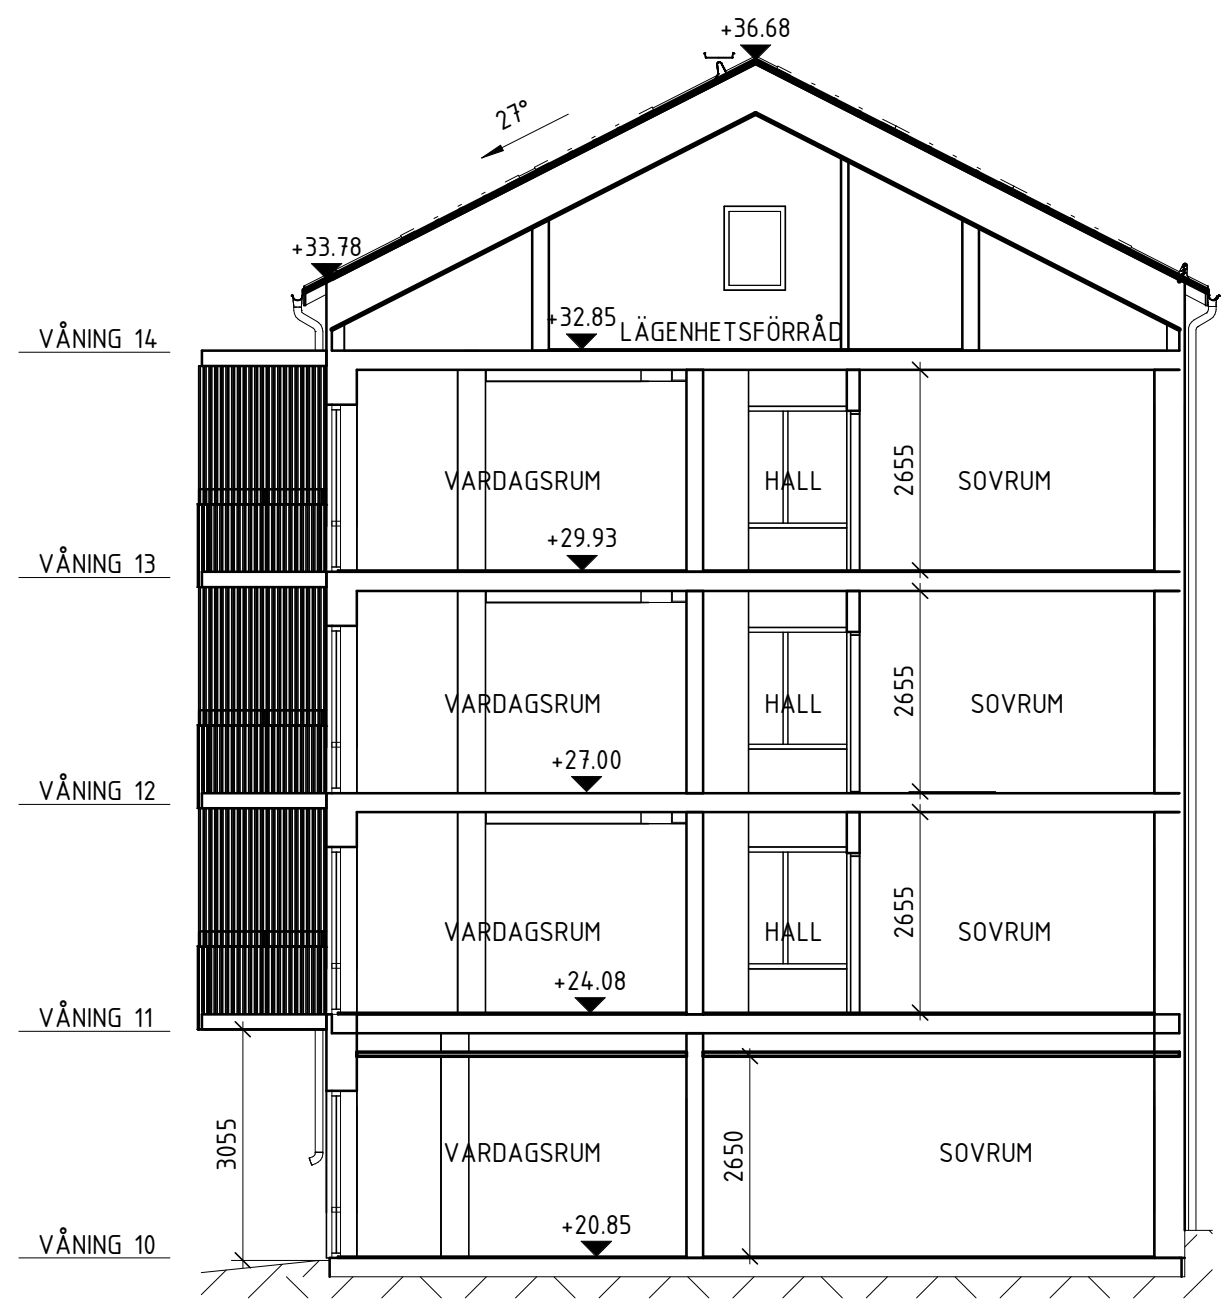


SEKTION C-C
1 : 100 (A1)

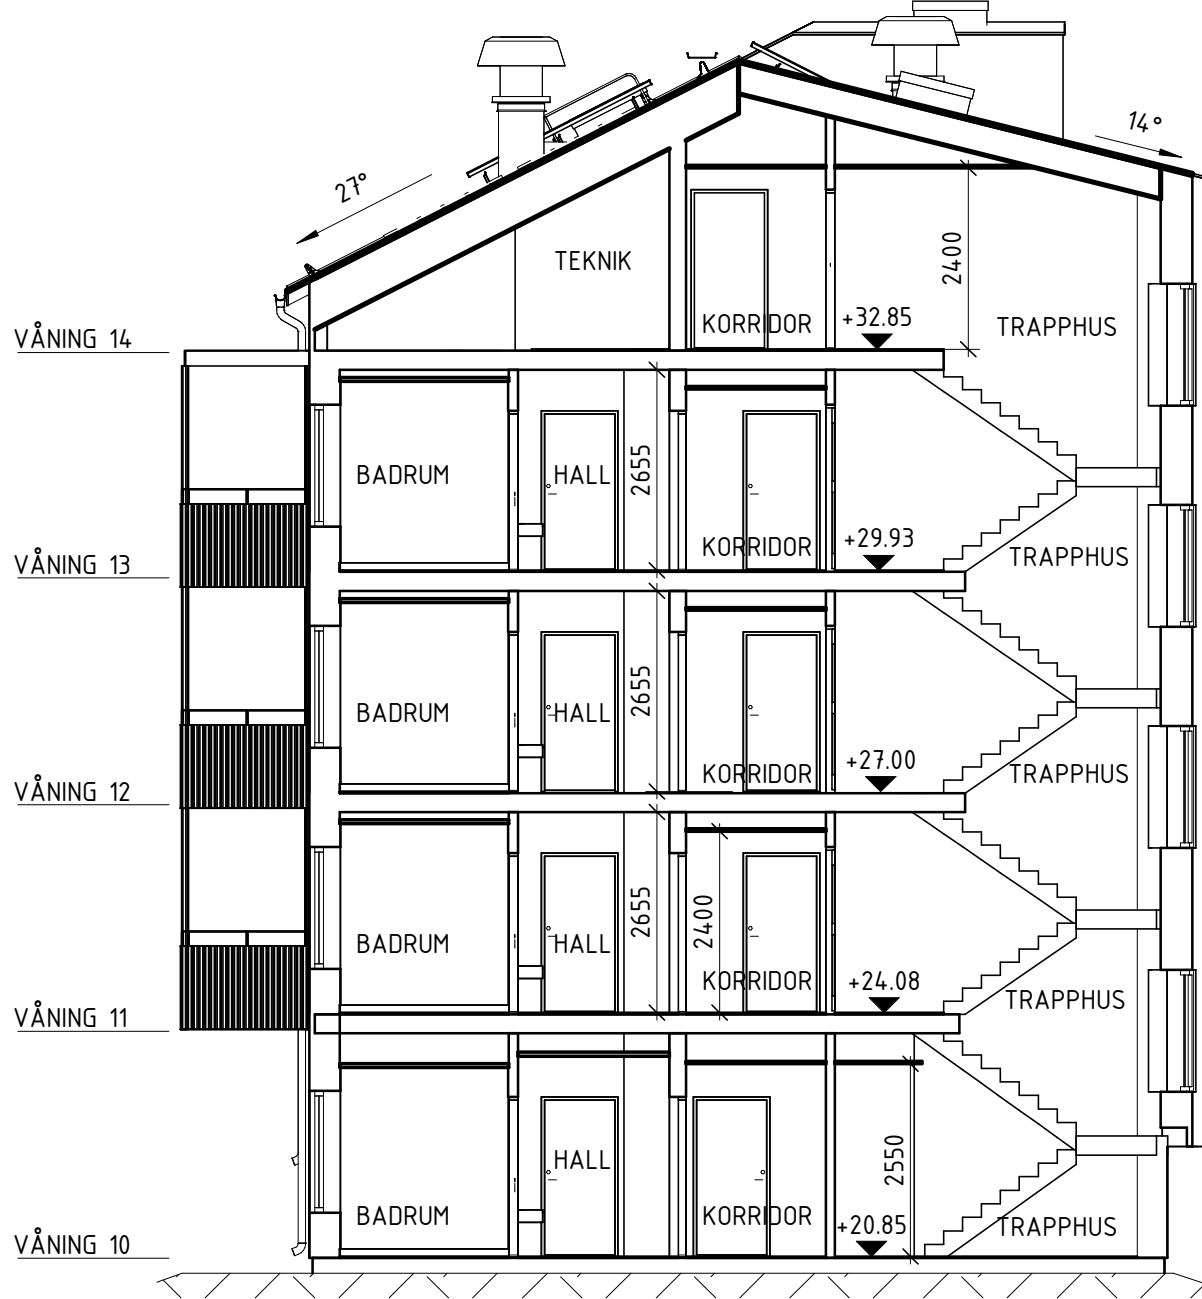

SEKTION A-A
1 : 100 (A1)

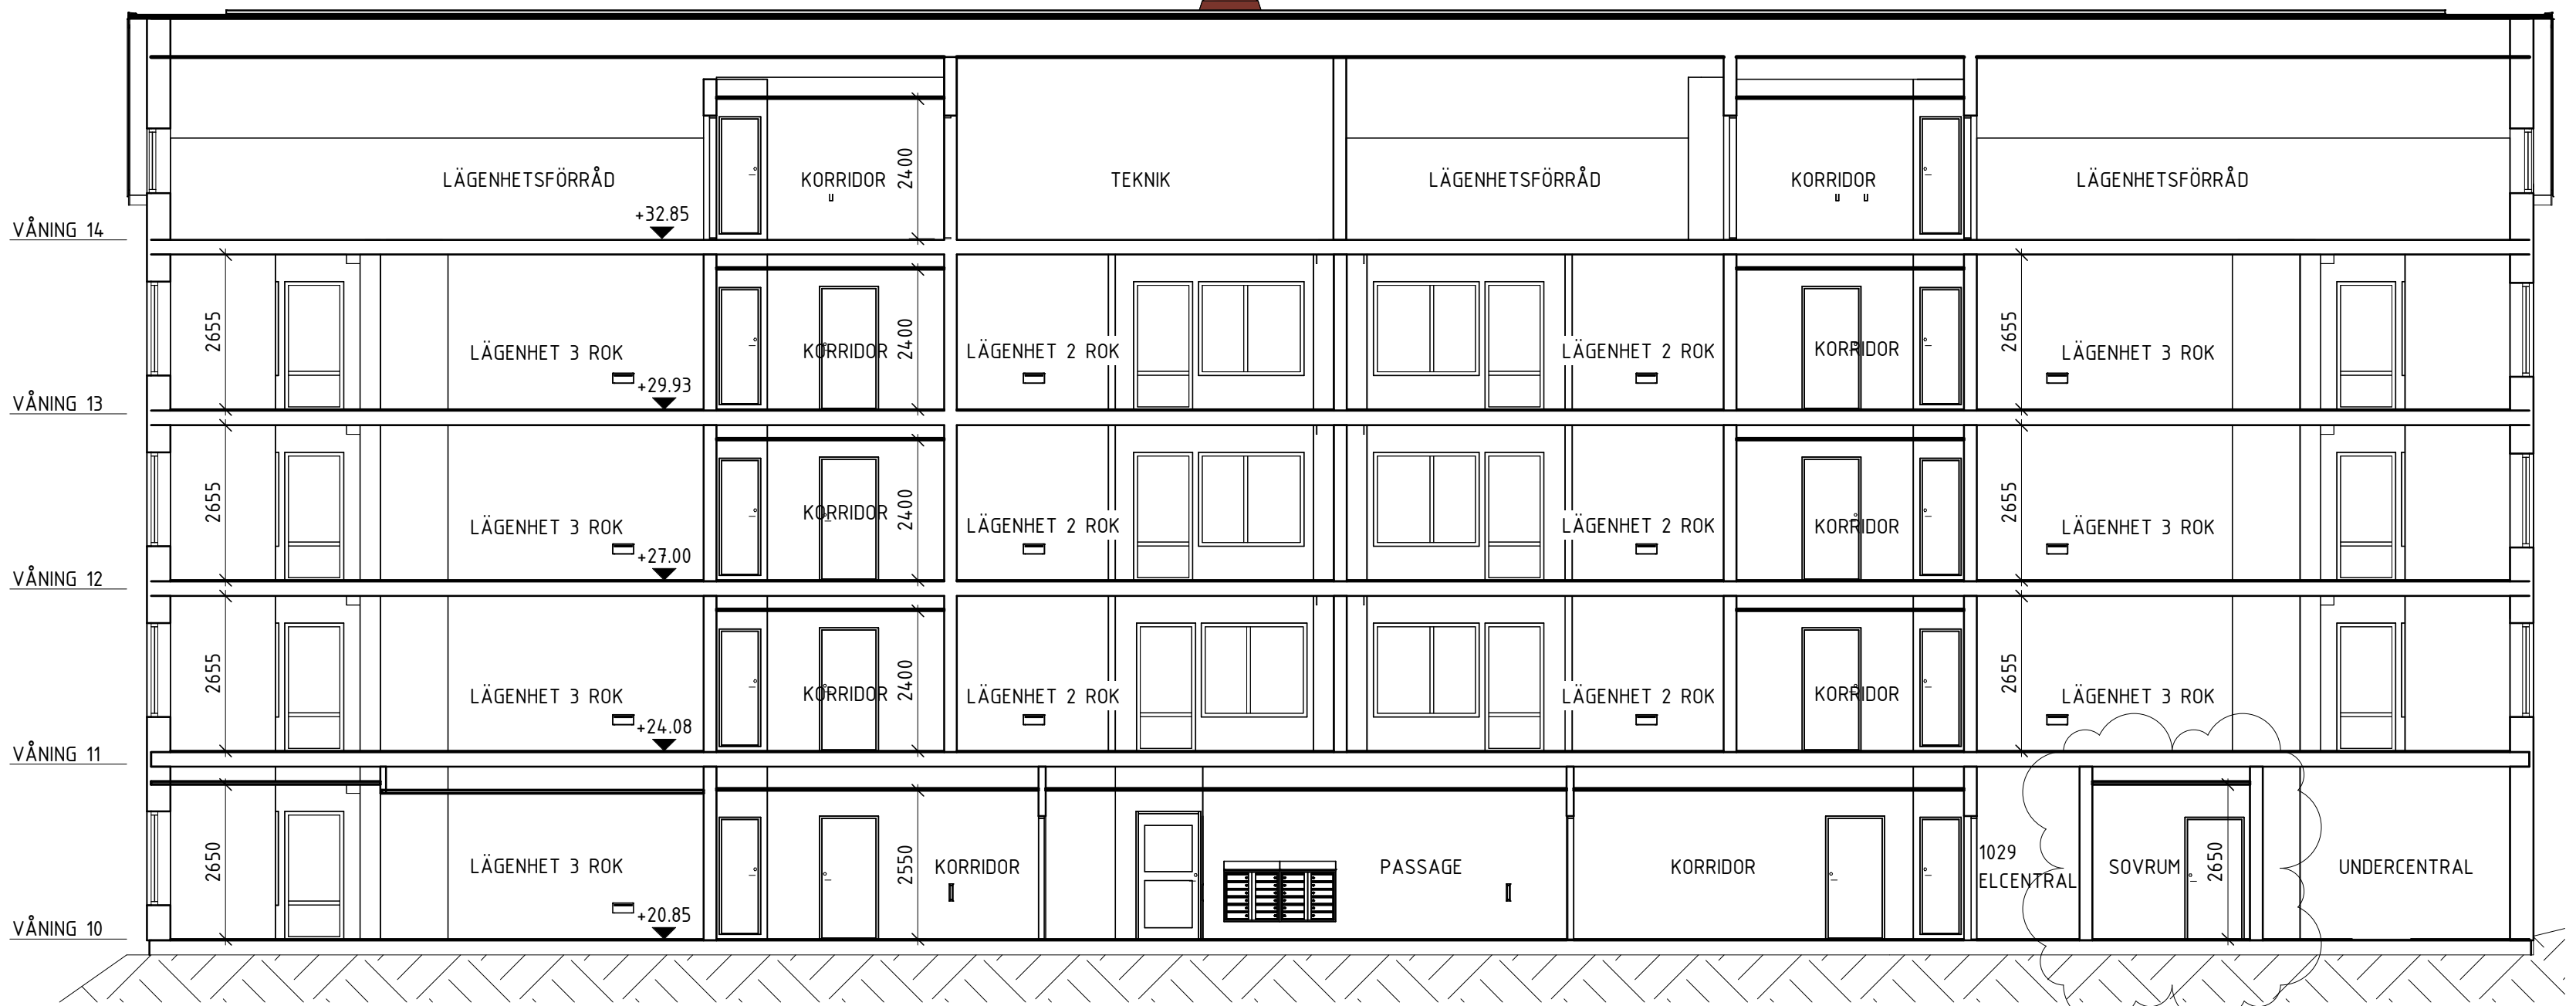

SEKTION B-B
1 : 100 (A1)

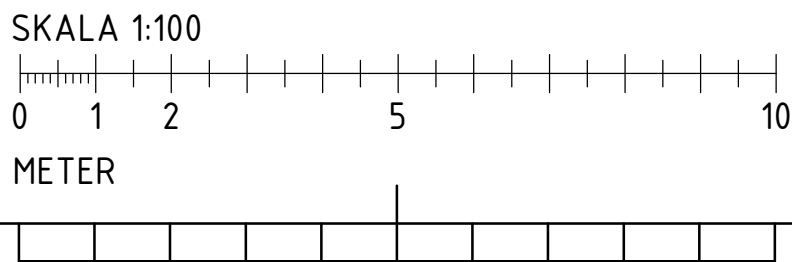

A	REV A - BYGGLOV	2024-10-24	VGH
BT1	ÄNDRINGEN AVSEER	DATUM	SID
FASTIGHET			
KV. ÅNN 7			
HUS			
B			
ADRESS			
ÅRSTAVÄGEN 110, 12058 ÅRSTA			
BYGGLOVSHANDLING			
NY-, OM- ELLER TILLBYGGNAD			
SEKTION A-A, B-B & C-C			
ANSVARIG	HANDLÄGGARE	BITAD AV	
N.LILJEBE	H.SANDKVIST	M. NILSSON	
DATUM	PROJEKTNUMMER		
2024-09-06	24014		
SKALA (A1)	RITINGSNUMMER	REV.	
1 : 100	A-40-2-B1001	A	