



Enligt tidigare bygglov

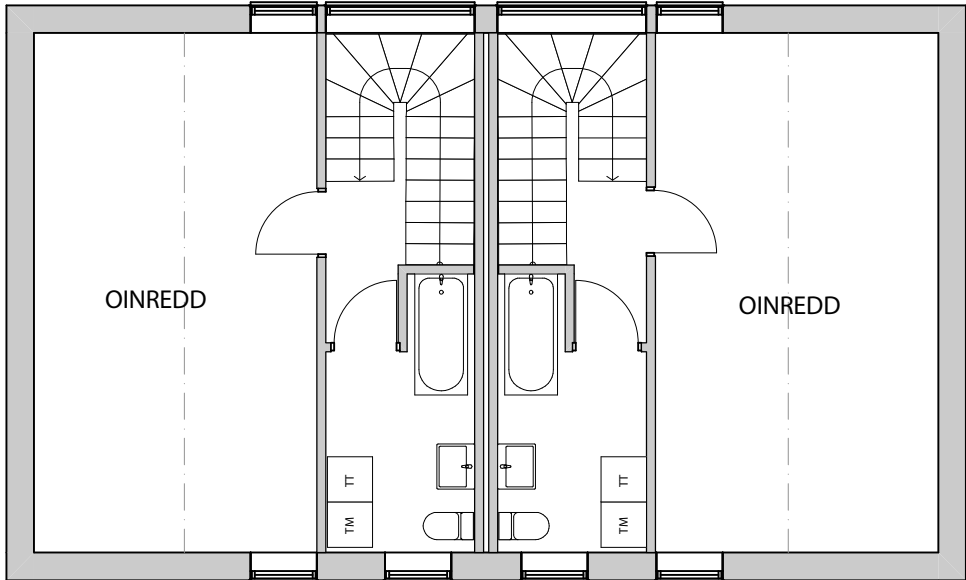

13,7m2 BOA      Öppningsbara fönster, brandutrymning      13,7m2 BOA

Plan 2, Vind  
Hus: D&E samt G&H


Ny användning av vind i  
två lägenheter per hus.

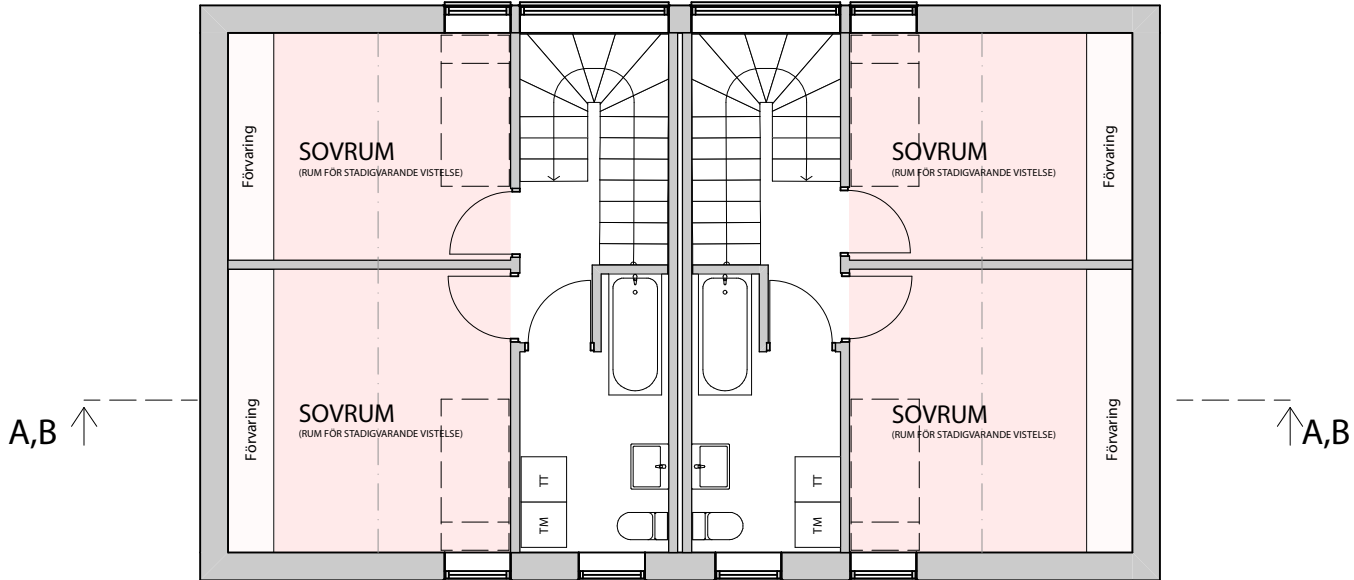

26,8m2 BOA      Öppningsbara fönster, brandutrymning      26,8m2 BOA

Plan 2, Vind  
Hus: D&E samt E&H

SKALA 1:100

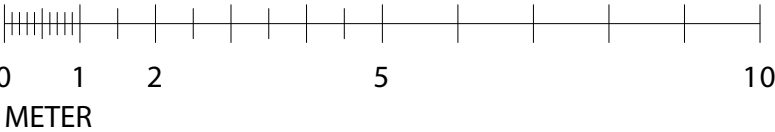

	BYGGLOV		DATUM 2024-04-23	
	ÄNDRAD ANVÄNDNING VIND KV. STUDENTMÖSSAN 7 PLANRITNING HUS D&E SAMT G&H		ANSVARIG TOMAS LANDFELDT	
UPPDRAG NR 121078	RITAD/KONSTR AV TL	HANDLÄGGARE	NUMMER	BET