



FASAD MOT SYDÖST

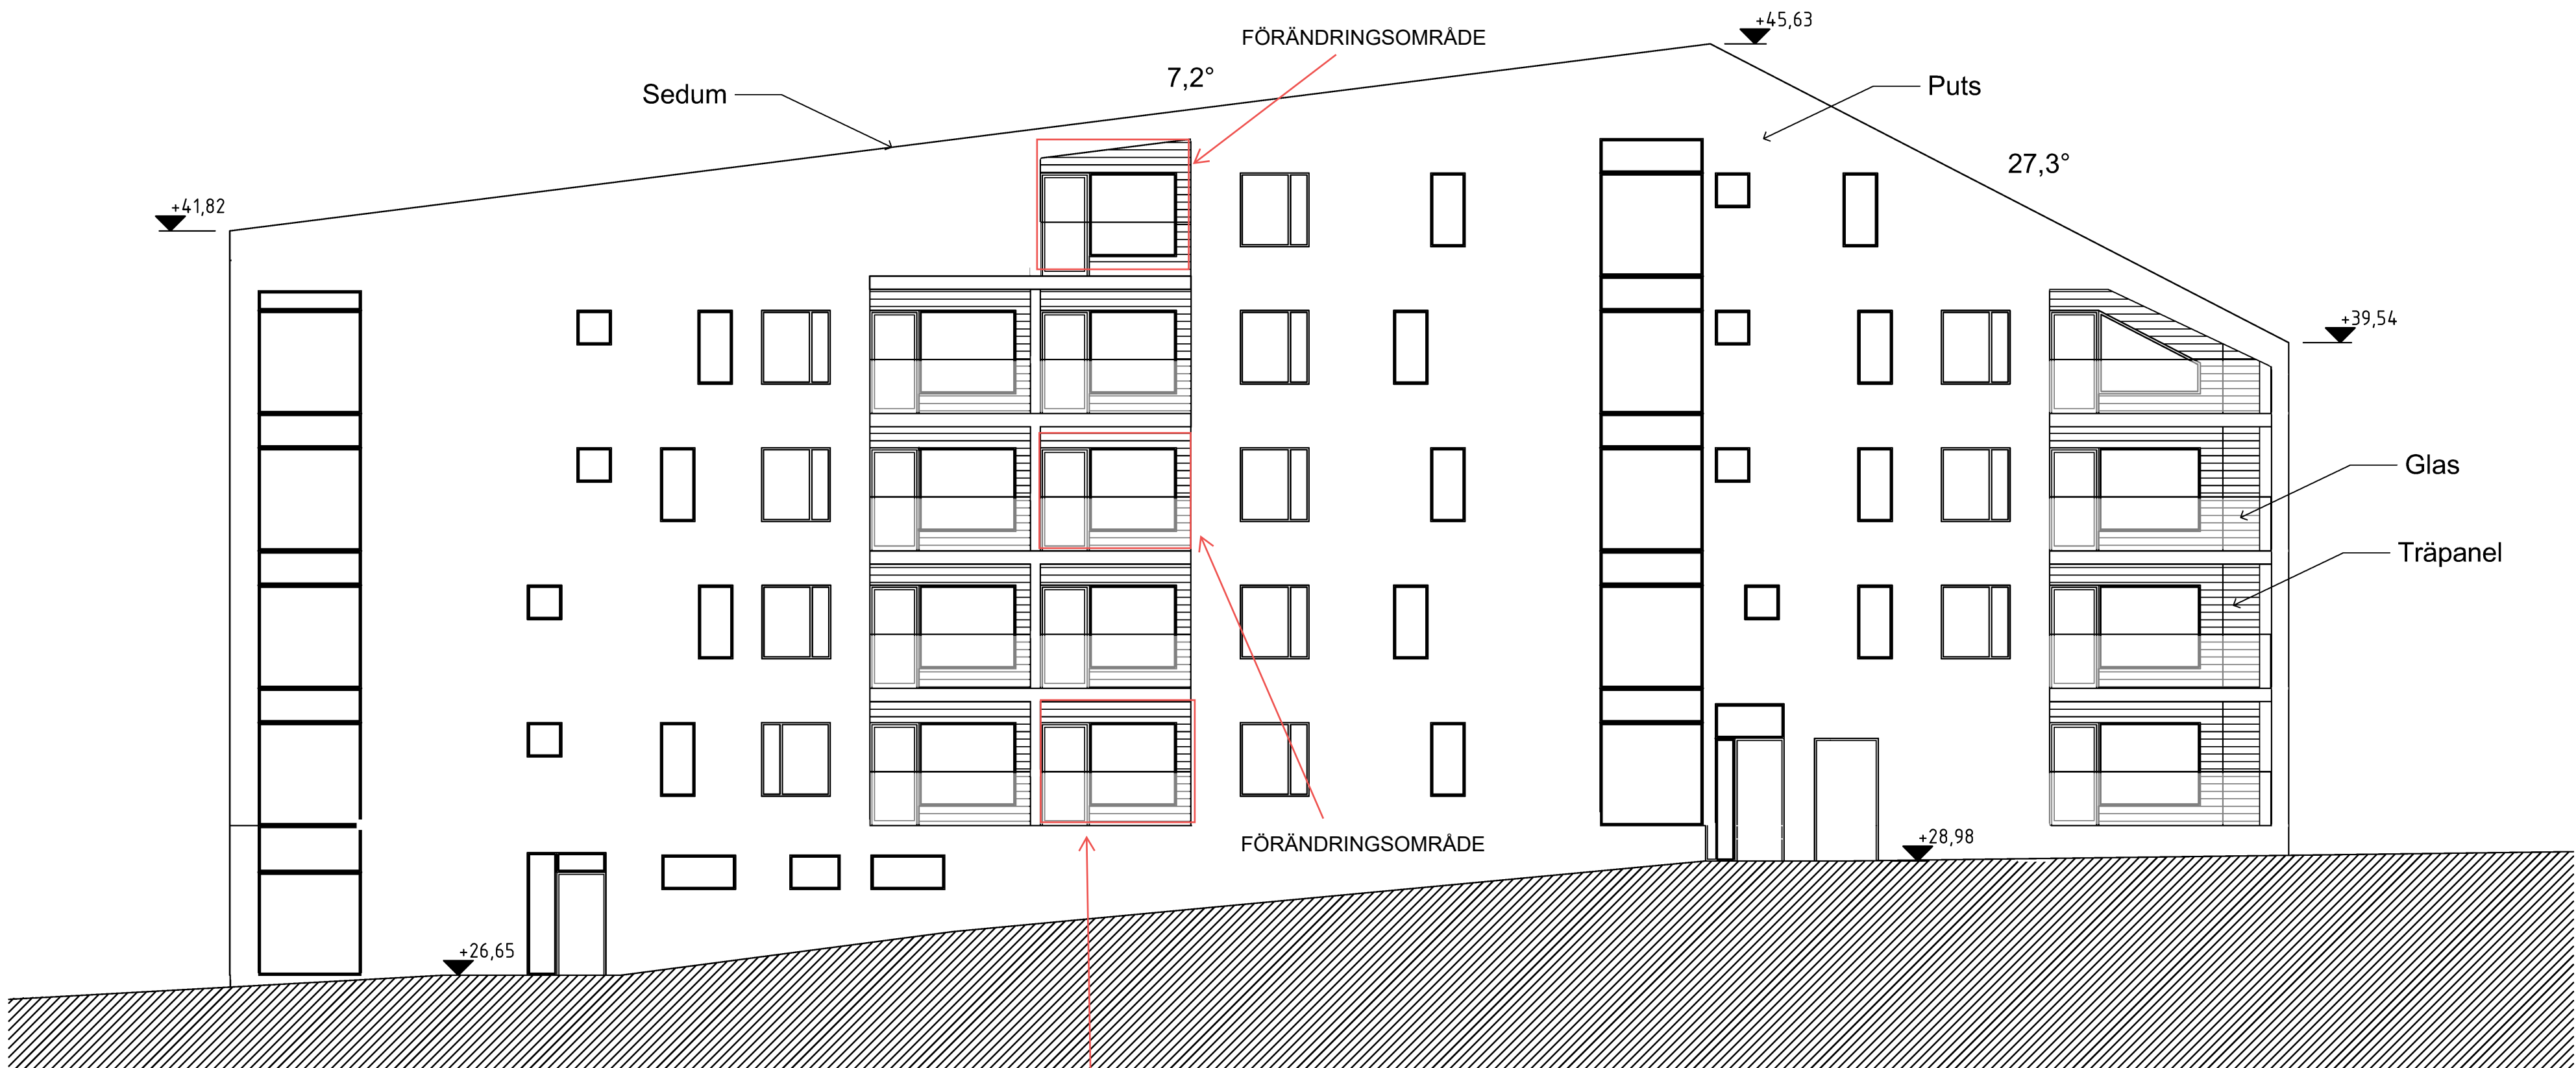

FASAD MOT SYDVÄST (GATUFASAD)

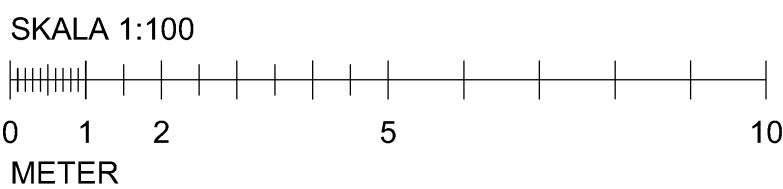

MATERIAL OCH KULÖRER

FASADER:
Svart puts, NCS-kulör enligt senare besked.
Liggande träpanel vid indragna balkonger och loftgång. Träslag samt ytbehandling enligt senare besked.

FÖNSTER OCH DÖRRAR:
Vita fönster i putsfasad, trapphusfönster i kulör lika fasad. Fönster i träpanelsfasad kulör lika träpanel.
Dörrar i putsfasad vita lika fönster utom soprumsdörr som görs svart lika fasad.
Balkongdörrar i kulör lika träpanel
Dörrar vid loftgång i vit kulör lika fönster.
NCS/RAL-kulörer enligt senare besked.

TAK:

Sedum

RÄCKEN:

Räcken av klarglas, inspända i balkongplatta/terrass utan ständare eller överliggare. Höjd 1100 mm

BET	ANT	NORRÖNEN AVSER	SIGN	DATUM
-----	-----	----------------	------	-------

BYGGLOVS RITNING

BYGG-HERRE	RW CAPITAL	Tel. 070-975 50 43
A	ZIN ARKITEKTUR	Tel. 073-996 77 48
K	EYE4QUALITY	Tel. 070-809 99 55
V	WSPGROUP	Tel. 070-601 77 38
E		

UPPDRAG NR	RITAD AV	HANDLÄGGARE
023	MW	MW
DATUM	ANSVARIG	
2016-02-26	ROGER JAKOBSSON	

KV HÄGERSTEN 1:1
STJERNSTRÖMS VÄG
NYBYGGNAD AV FLERBOSTADSHUS, HUS 2
FASAD MOT SYDÖST OCH SYDVÄST

SKALA	RITNINGNUMMER	BET.
1:100	A40-03-21	

Originalformat: A1