


-  BEF BYGGNADSDELAR
-  NYA BYGGNADSDELAR
-  NY DÖRR
-  BEFINTLIG DÖRR
-  Förberett för tvättpelare
-  Tvättpelare
-  Kombimaskin
-  Garderob
-  Städsåp

Alla mått kontrollmätts på plats.
Eventuella avvikelser rapporteras till arkitekt för vidare hantering.
Alla arbeten skall utföras i enlighet med god hantverksed,
branchstandard och tillverkarens anvisningar i ovan nämnd ordning

HÄNVISNINGAR

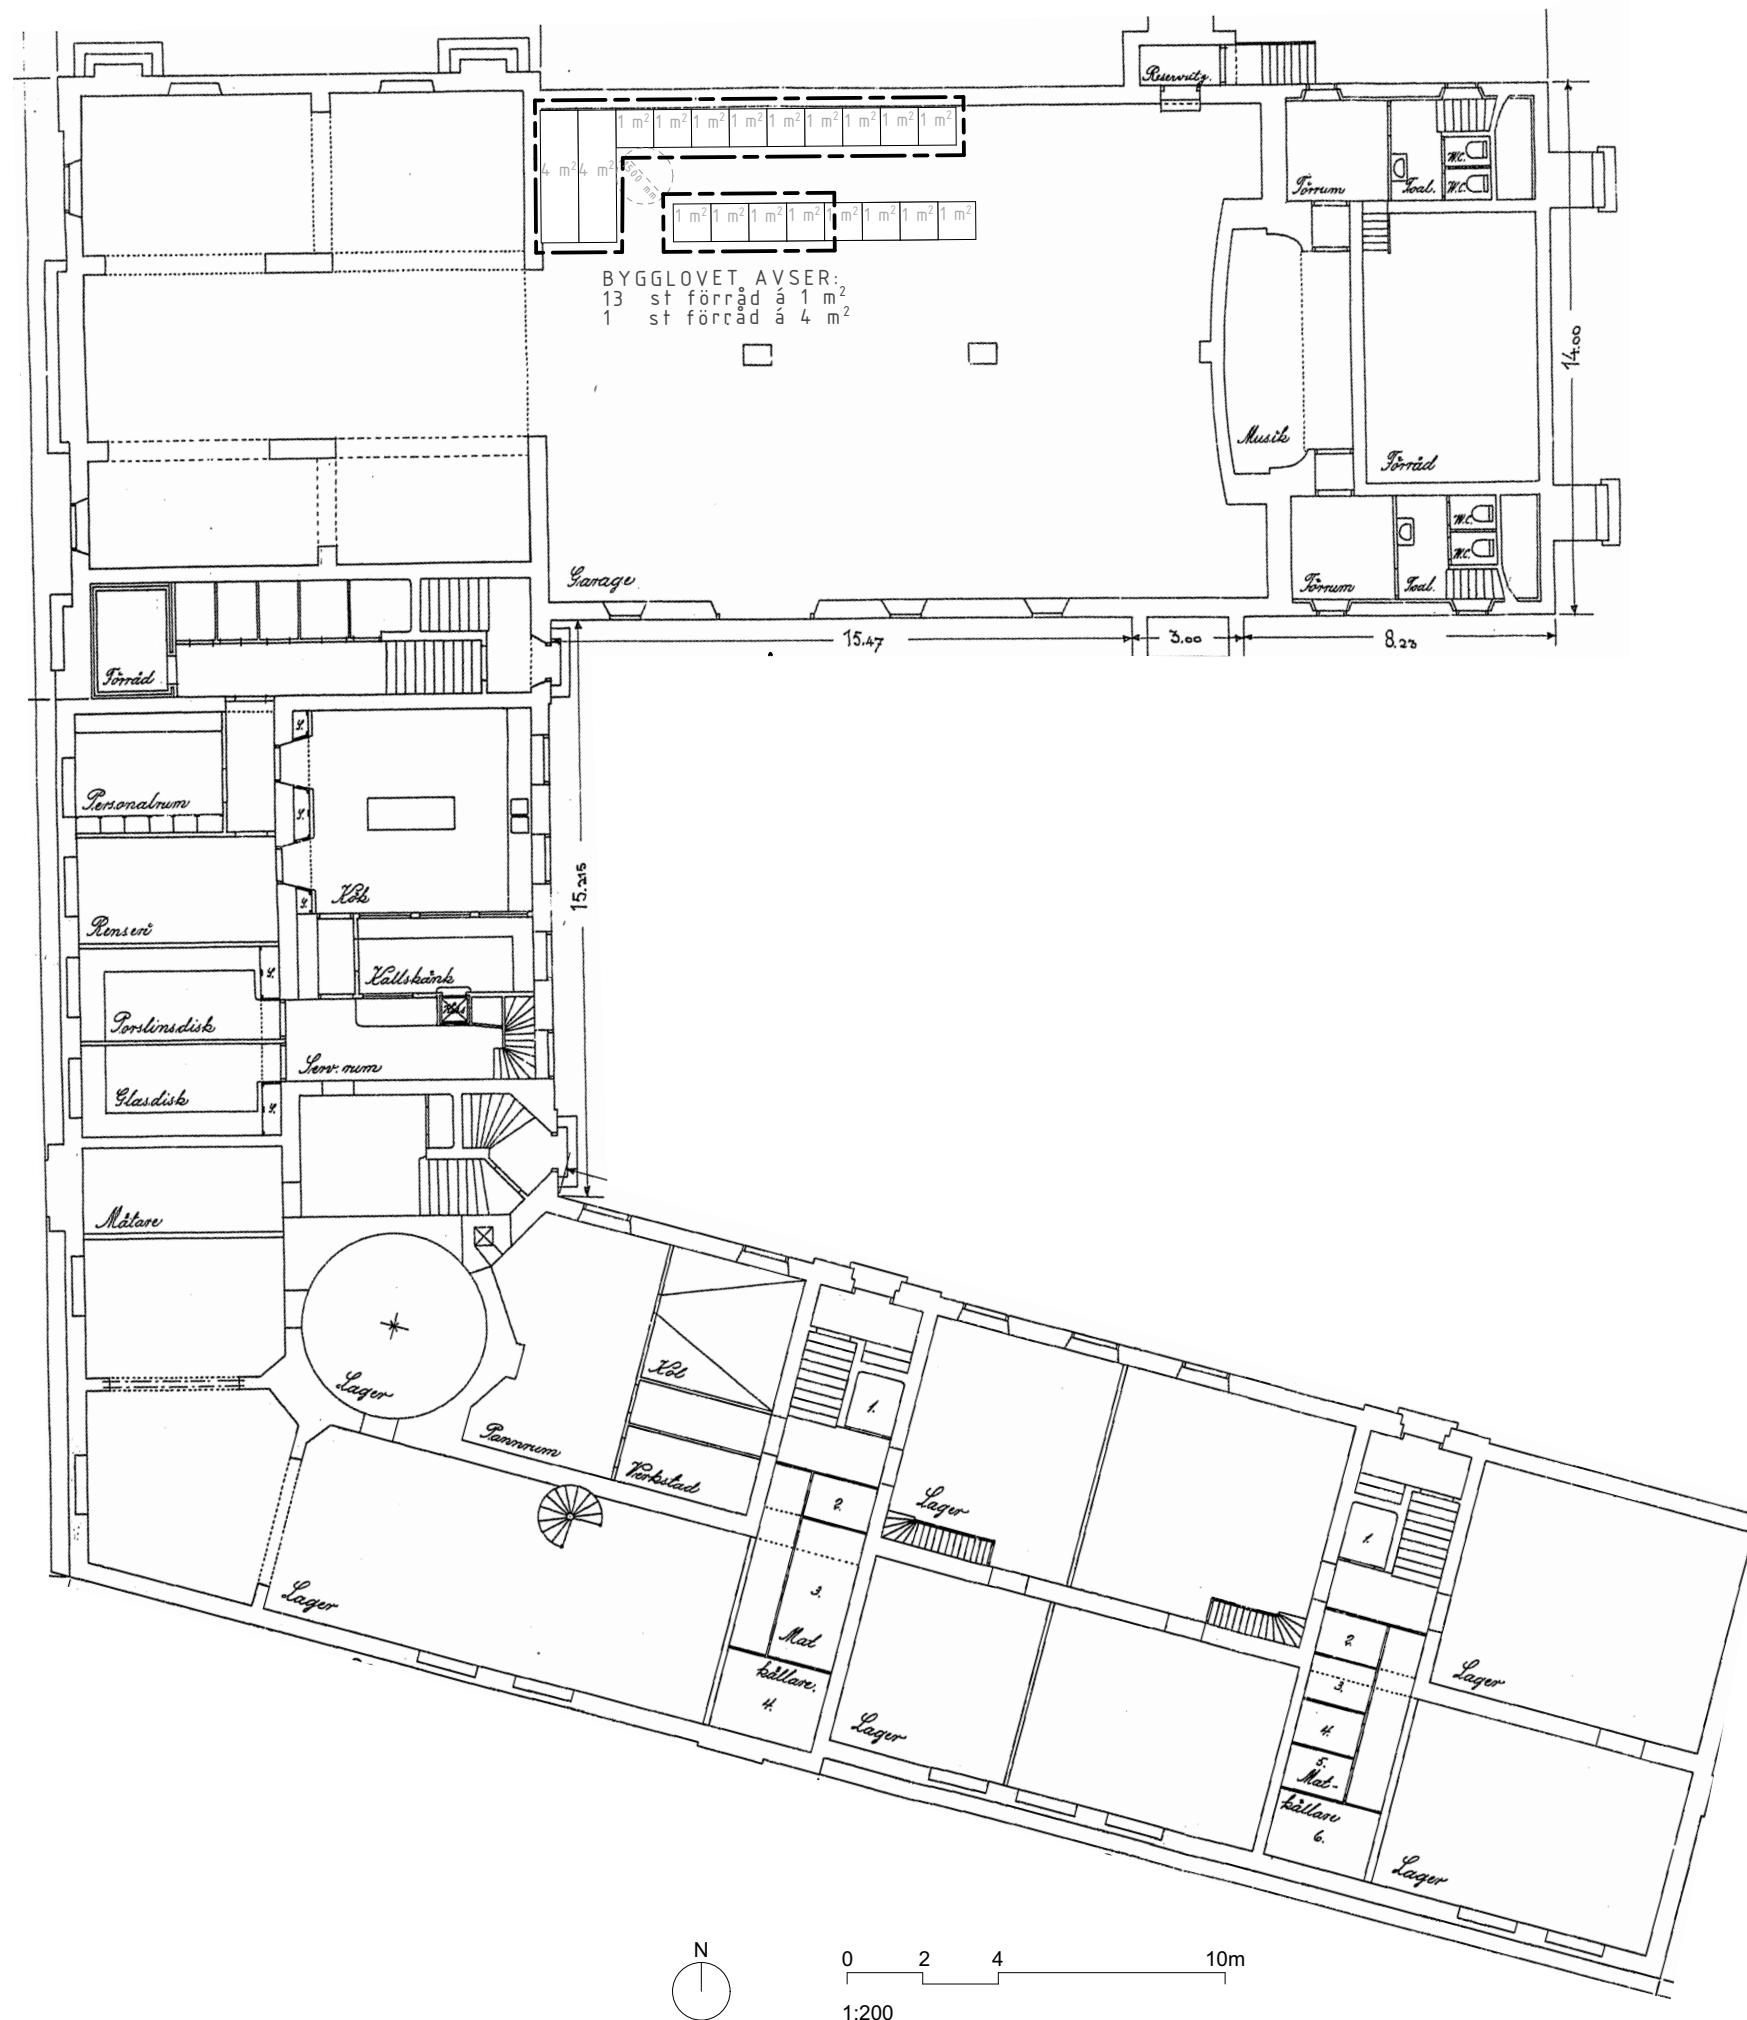

BET	ÄNDRING AVSER	DATUM	SIGN
-----	---------------	-------	------

Ateljé Nord

Källarplan förråd

Ändrad användning från lokaler till bostäder

Nutiden 1 - Brf Enskede Kvarn

Yrkesvägen 2
122 31 Enskede

Ritad av JB
24-07-02
Skala 1:200 (A3)

A14