


# SOLPANELER MONTERADE PÅ TAKVTA 3

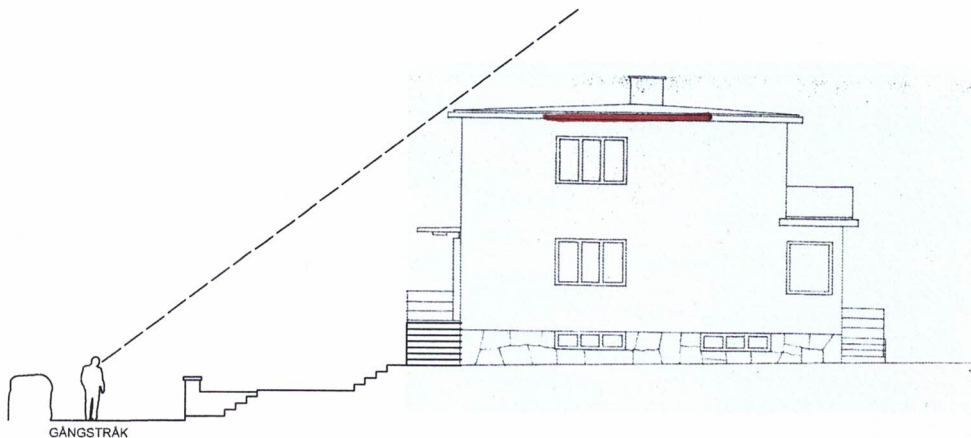

GÅNGSTRÅK

0 1 5 10 m.

— — — SYNVINKEL

FASAD RITNING FRÅN  
NORDVÄST MED  
GÅNGSTRÅK.

HÄRIFRÅN, LIKSOM FRÅN  
KRINGLIGGANDE  
TOMTER, SYNS INTE  
SOLPANELERNA.

BYGGLOVSHANDLING

JÄRNRIÐAN 1

BESTÄLLARE:  
Göran Wigart  
Palettgränd 9, 168 50 Bromma

RITAD AV:  
Torbjörn Einarsson / J. Montes  
2024-06-17

FASAD NORDVÄST

SKALA: 1:100 i Din-A3