


FÖRKLARINGAR

Ritningen visar layout och möblering av Birger Jarlspassagen.

Den skrafferade ytan illustrerar passagemåttet genom passagen och har en bredd på 1200 mm genom passagens hela längd.

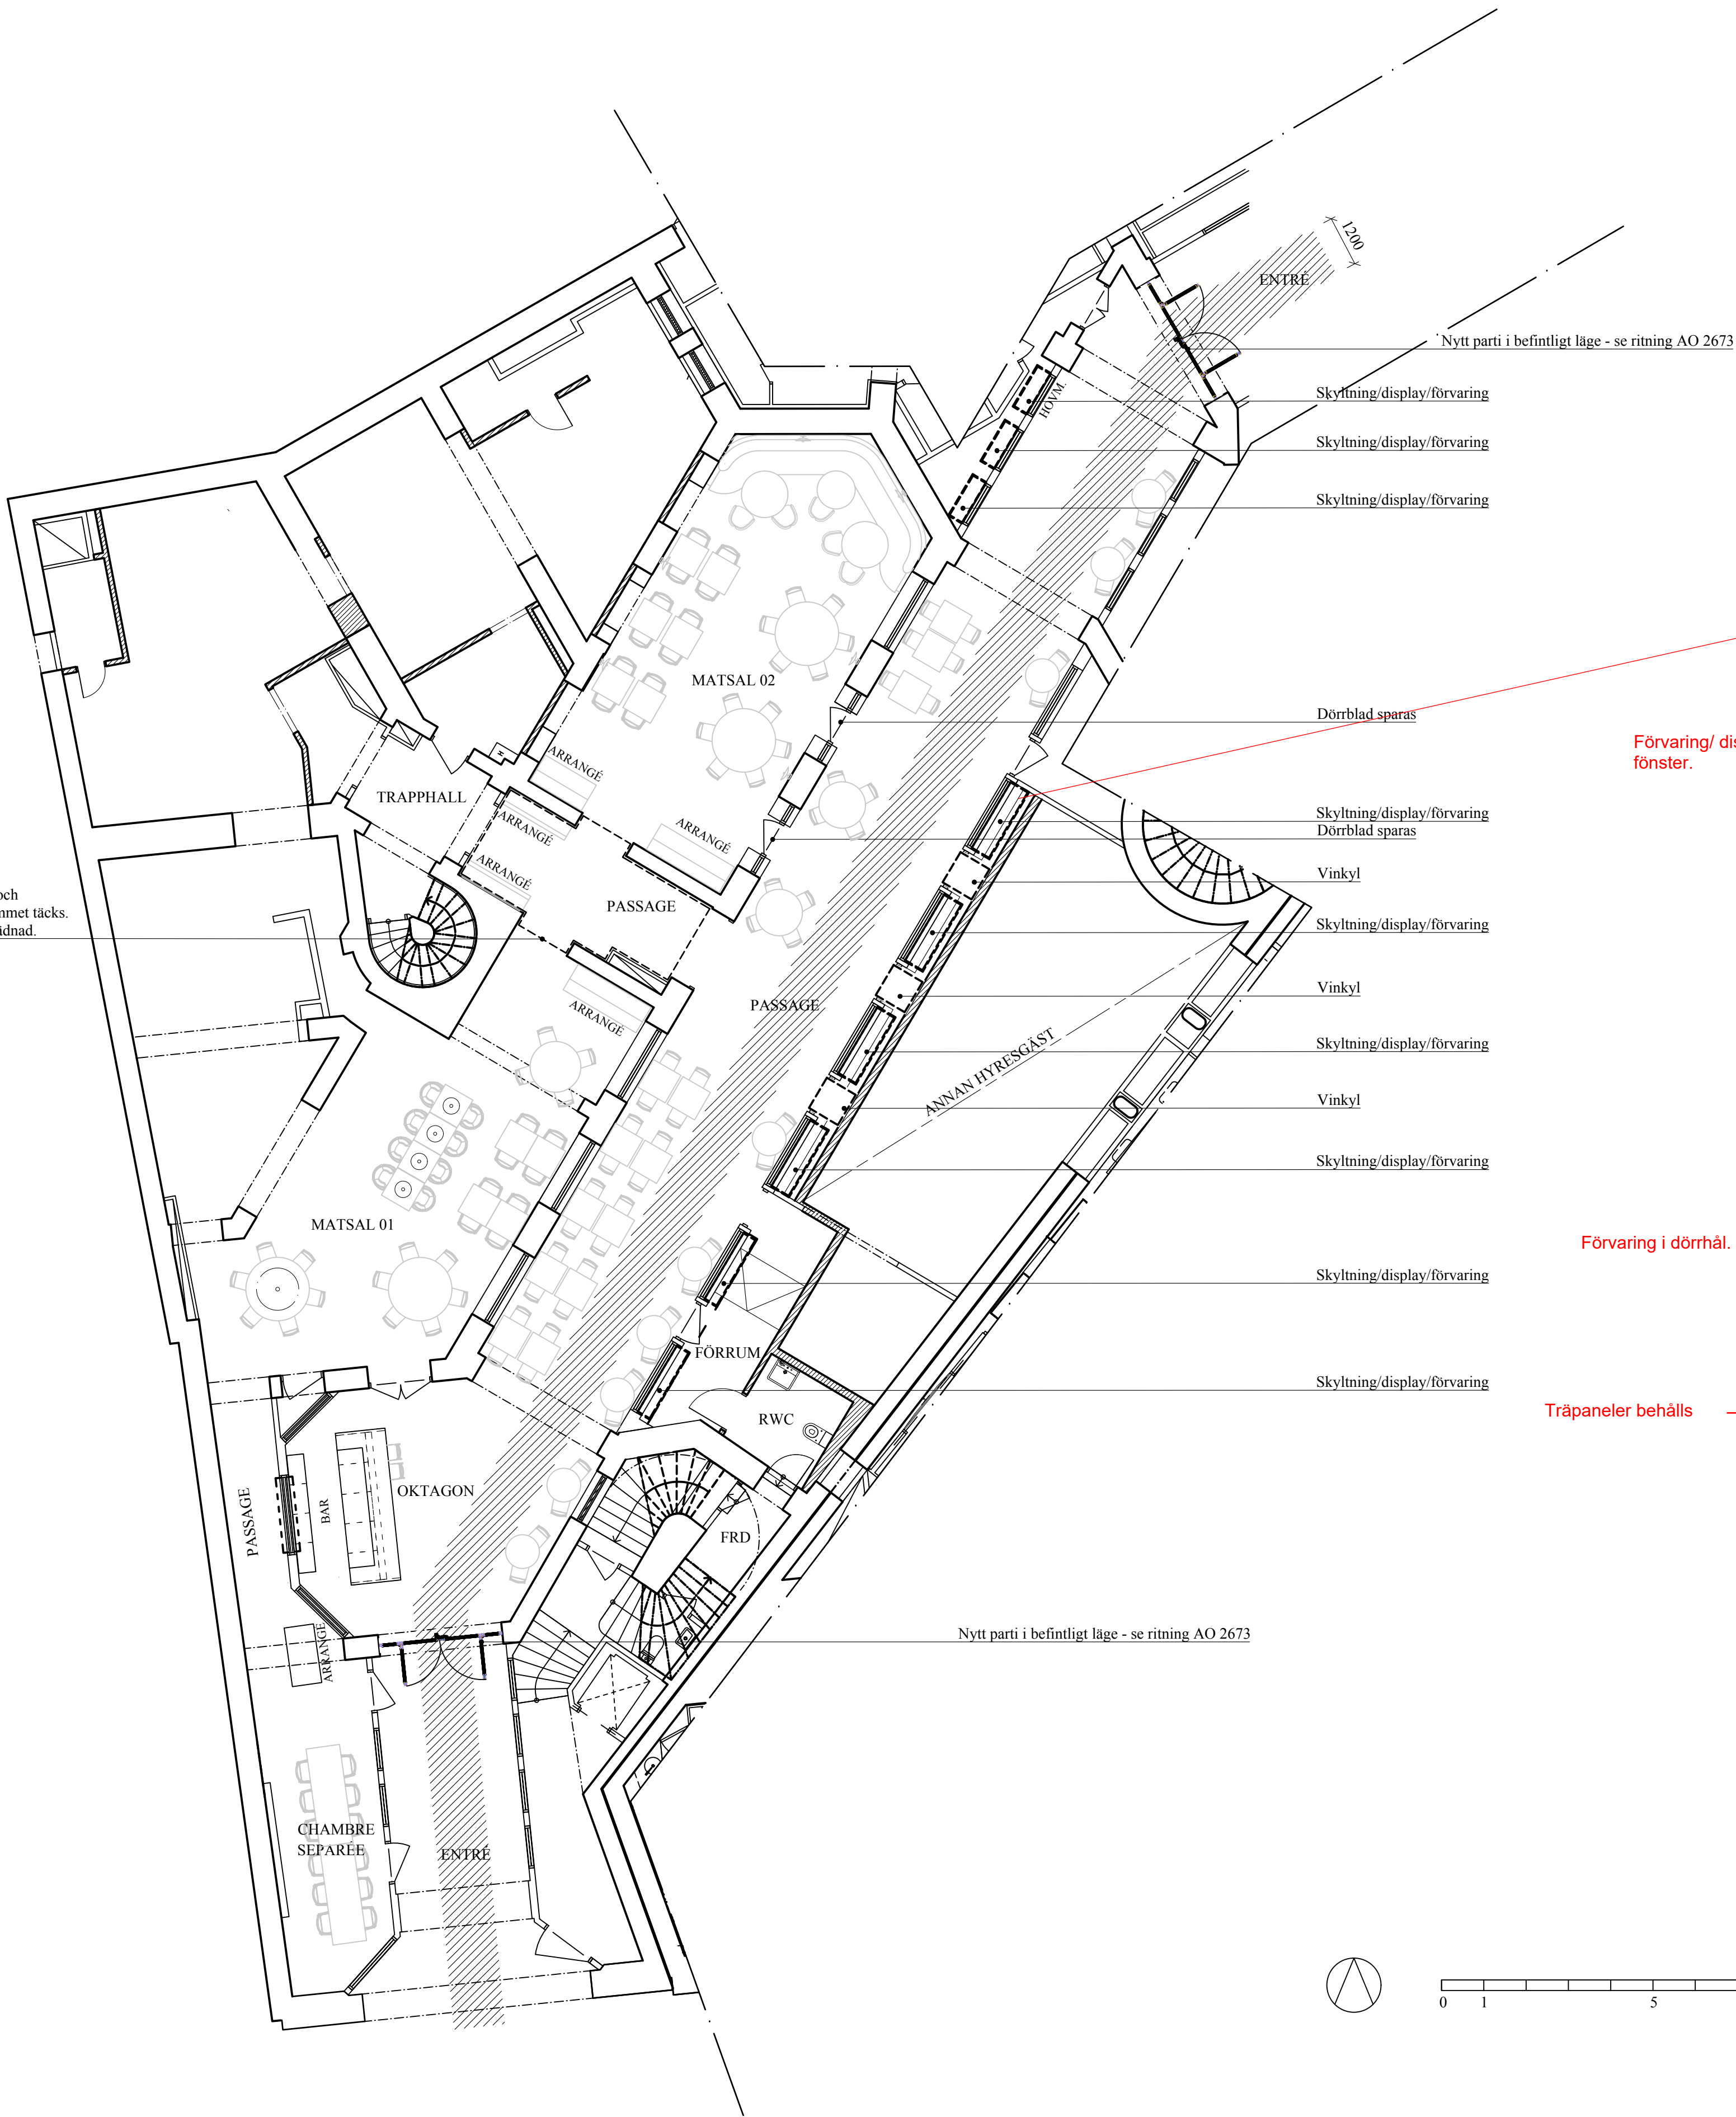

Förvaring/ display i
fönster.

Förvaring i dörrhål.

Träpaneler behålls

Vinkyl placeras i
dörrhål.

När nya öppningarna görs sparas panelerna och
omplaceras samt kompletteras så att hela rummet täcks.
Nya håltagningar får tidstypisk snickeribeklädnad.

MISSHUMASSHU 2.0
BIRGER JARLSPASSAGEN LAYOUT
SKALA A1 1:100 (A3 1:200) DATE 2024-12-04

MAJA BERNVILL

© Copyright. All rights reserved.