


B1

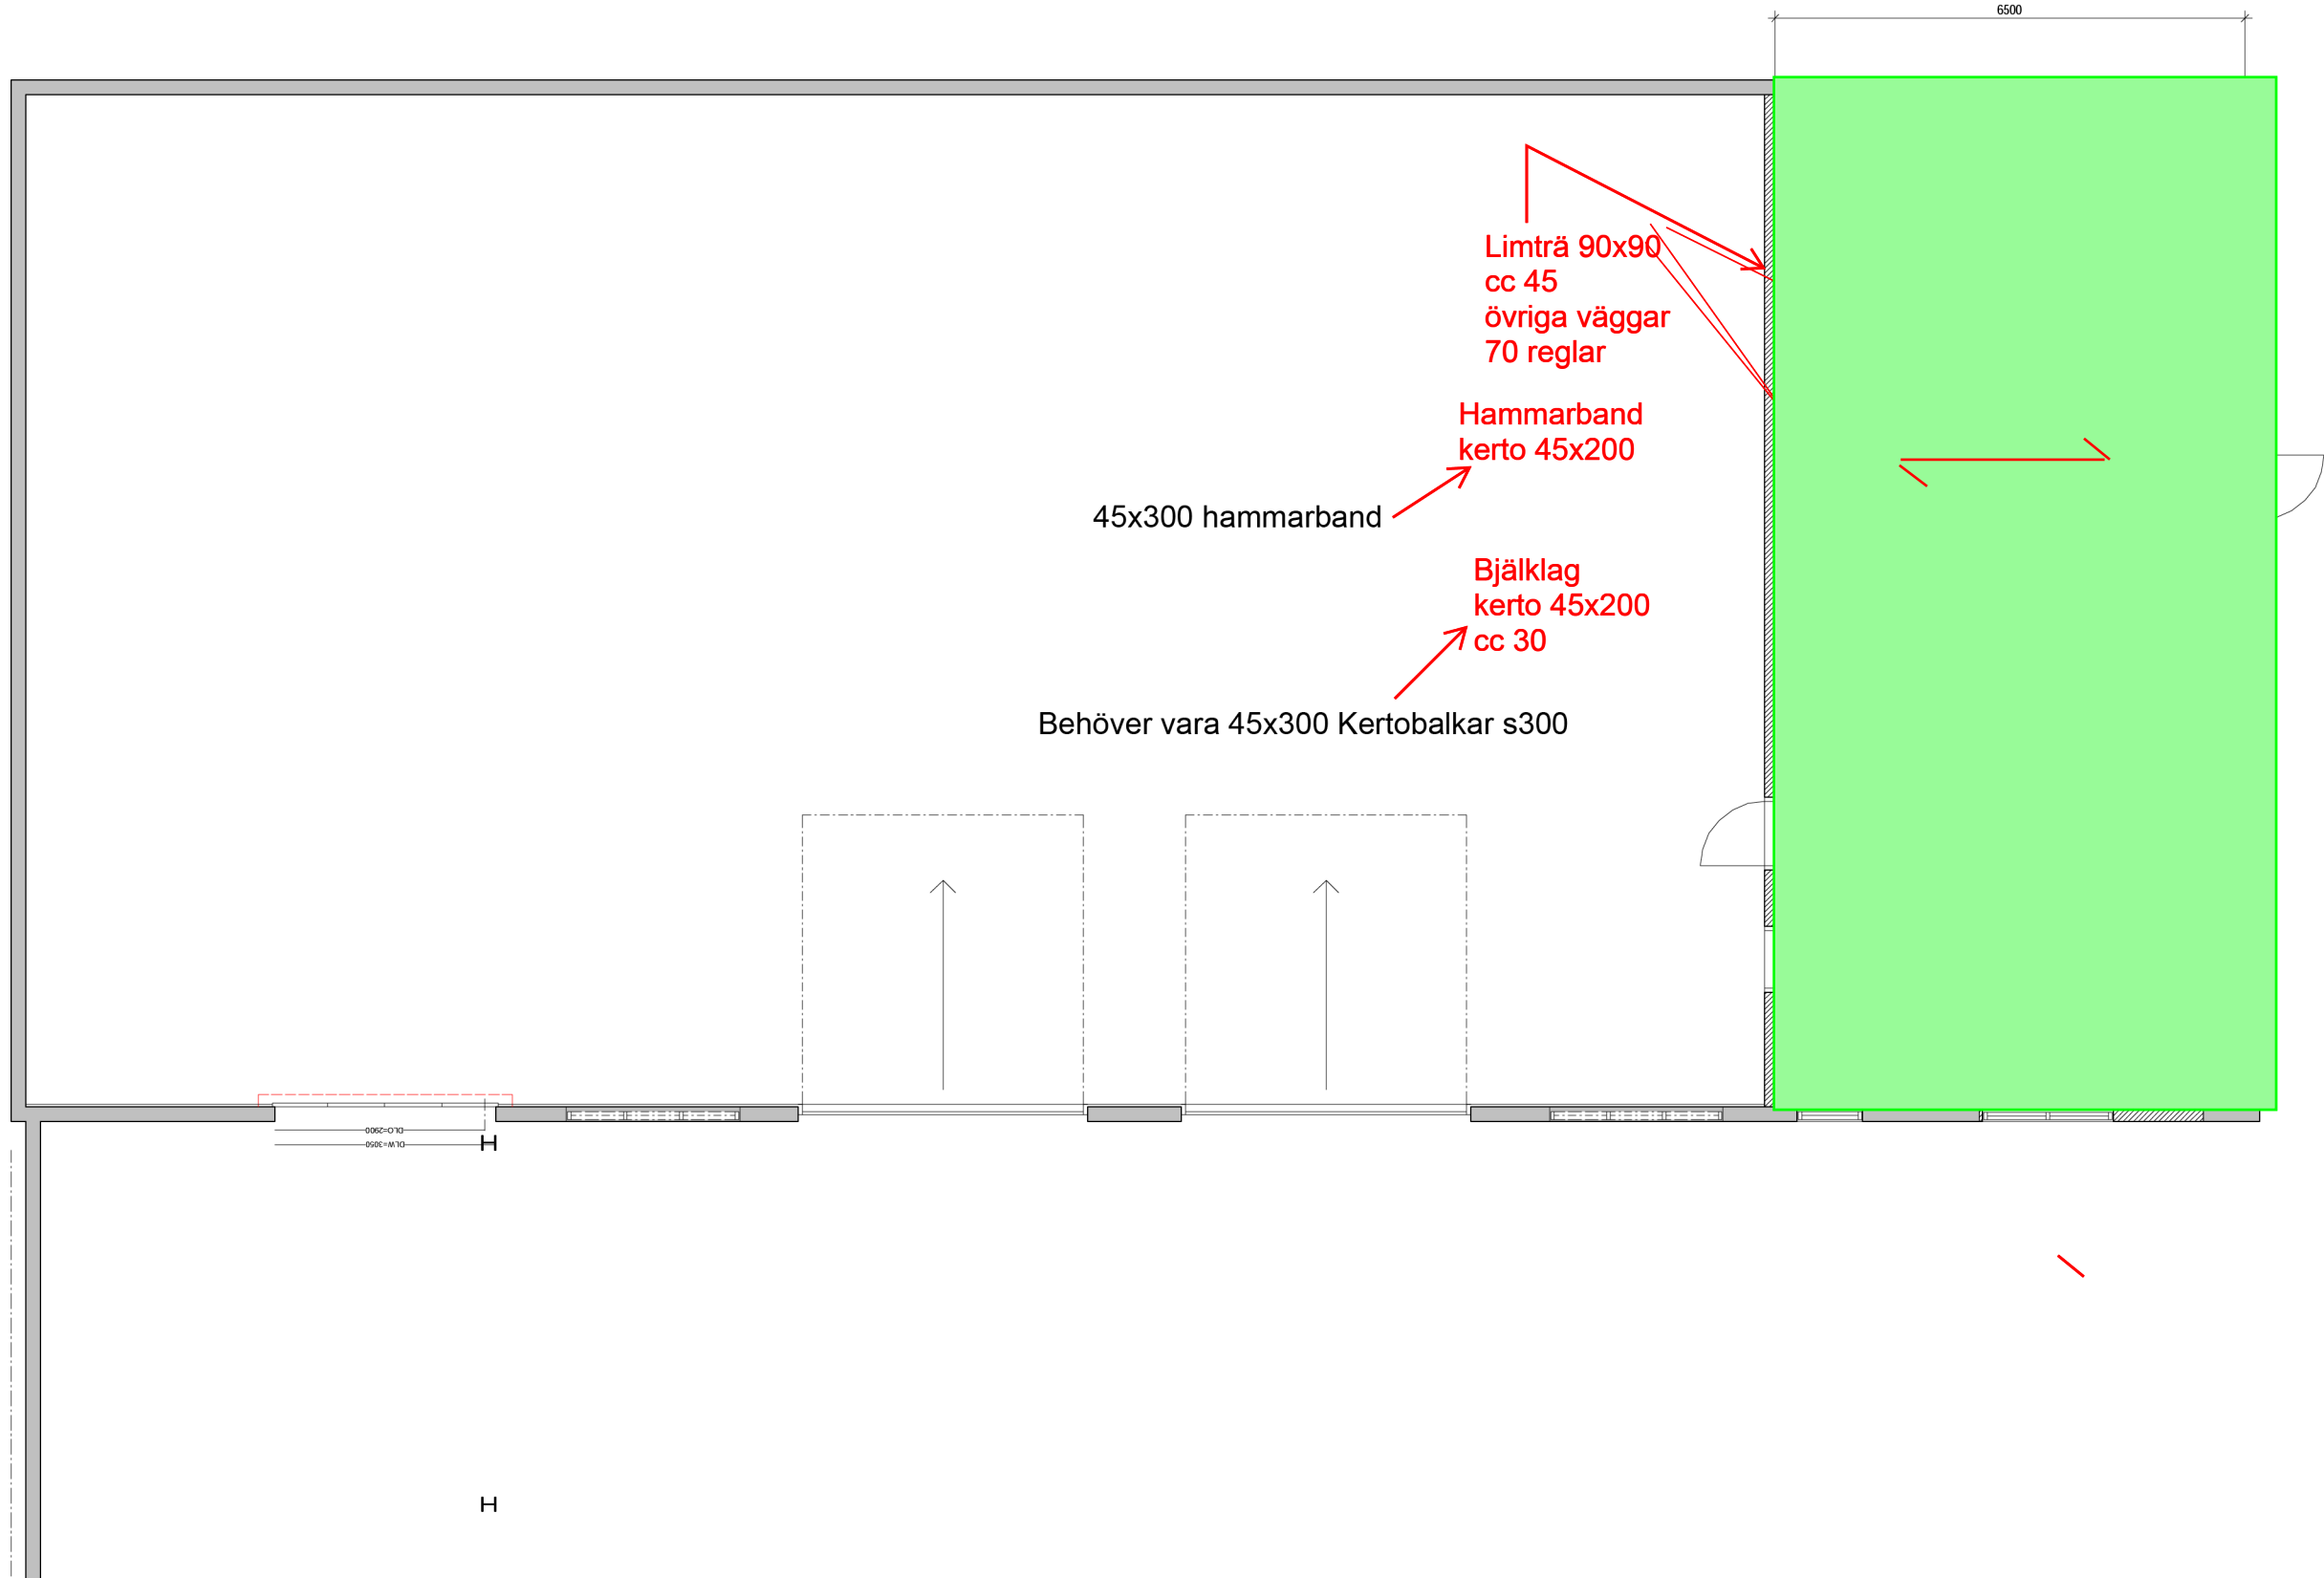

BET	ÄNDRINGEN AVSER	DATUM	SKR
SKISSHANDLING			
REMONDIS BANDHAGEN			
KV. STILLBILDEN 12 & 13			
		PE Teknik & Arkitektur Arkitektur pe.se	
UPPGRADENUMMER 11042008	REVISORSTRUEKAD AV SGJ	HANDLAGGARE	
DATUM 2024-10-25	UPPGRADEANSVARIG S G JENNETEG		
KONTOR/OMKLÄDNING INDUSTRI PLANVY			
NYTT UTSEENDE			
SKALA A1 1:50 A3 1:100	NUMMER A-40-1-001		BET