


Inkom till Stockholms stadsbyggnadskontor - 2024-10-17, Dnr 2024-08748  
Tillhör Stockholms stadsbyggnadsnämnds beslut, Lovbeslut - Bifall - 2024-12-12, Handl. Agneta Öström

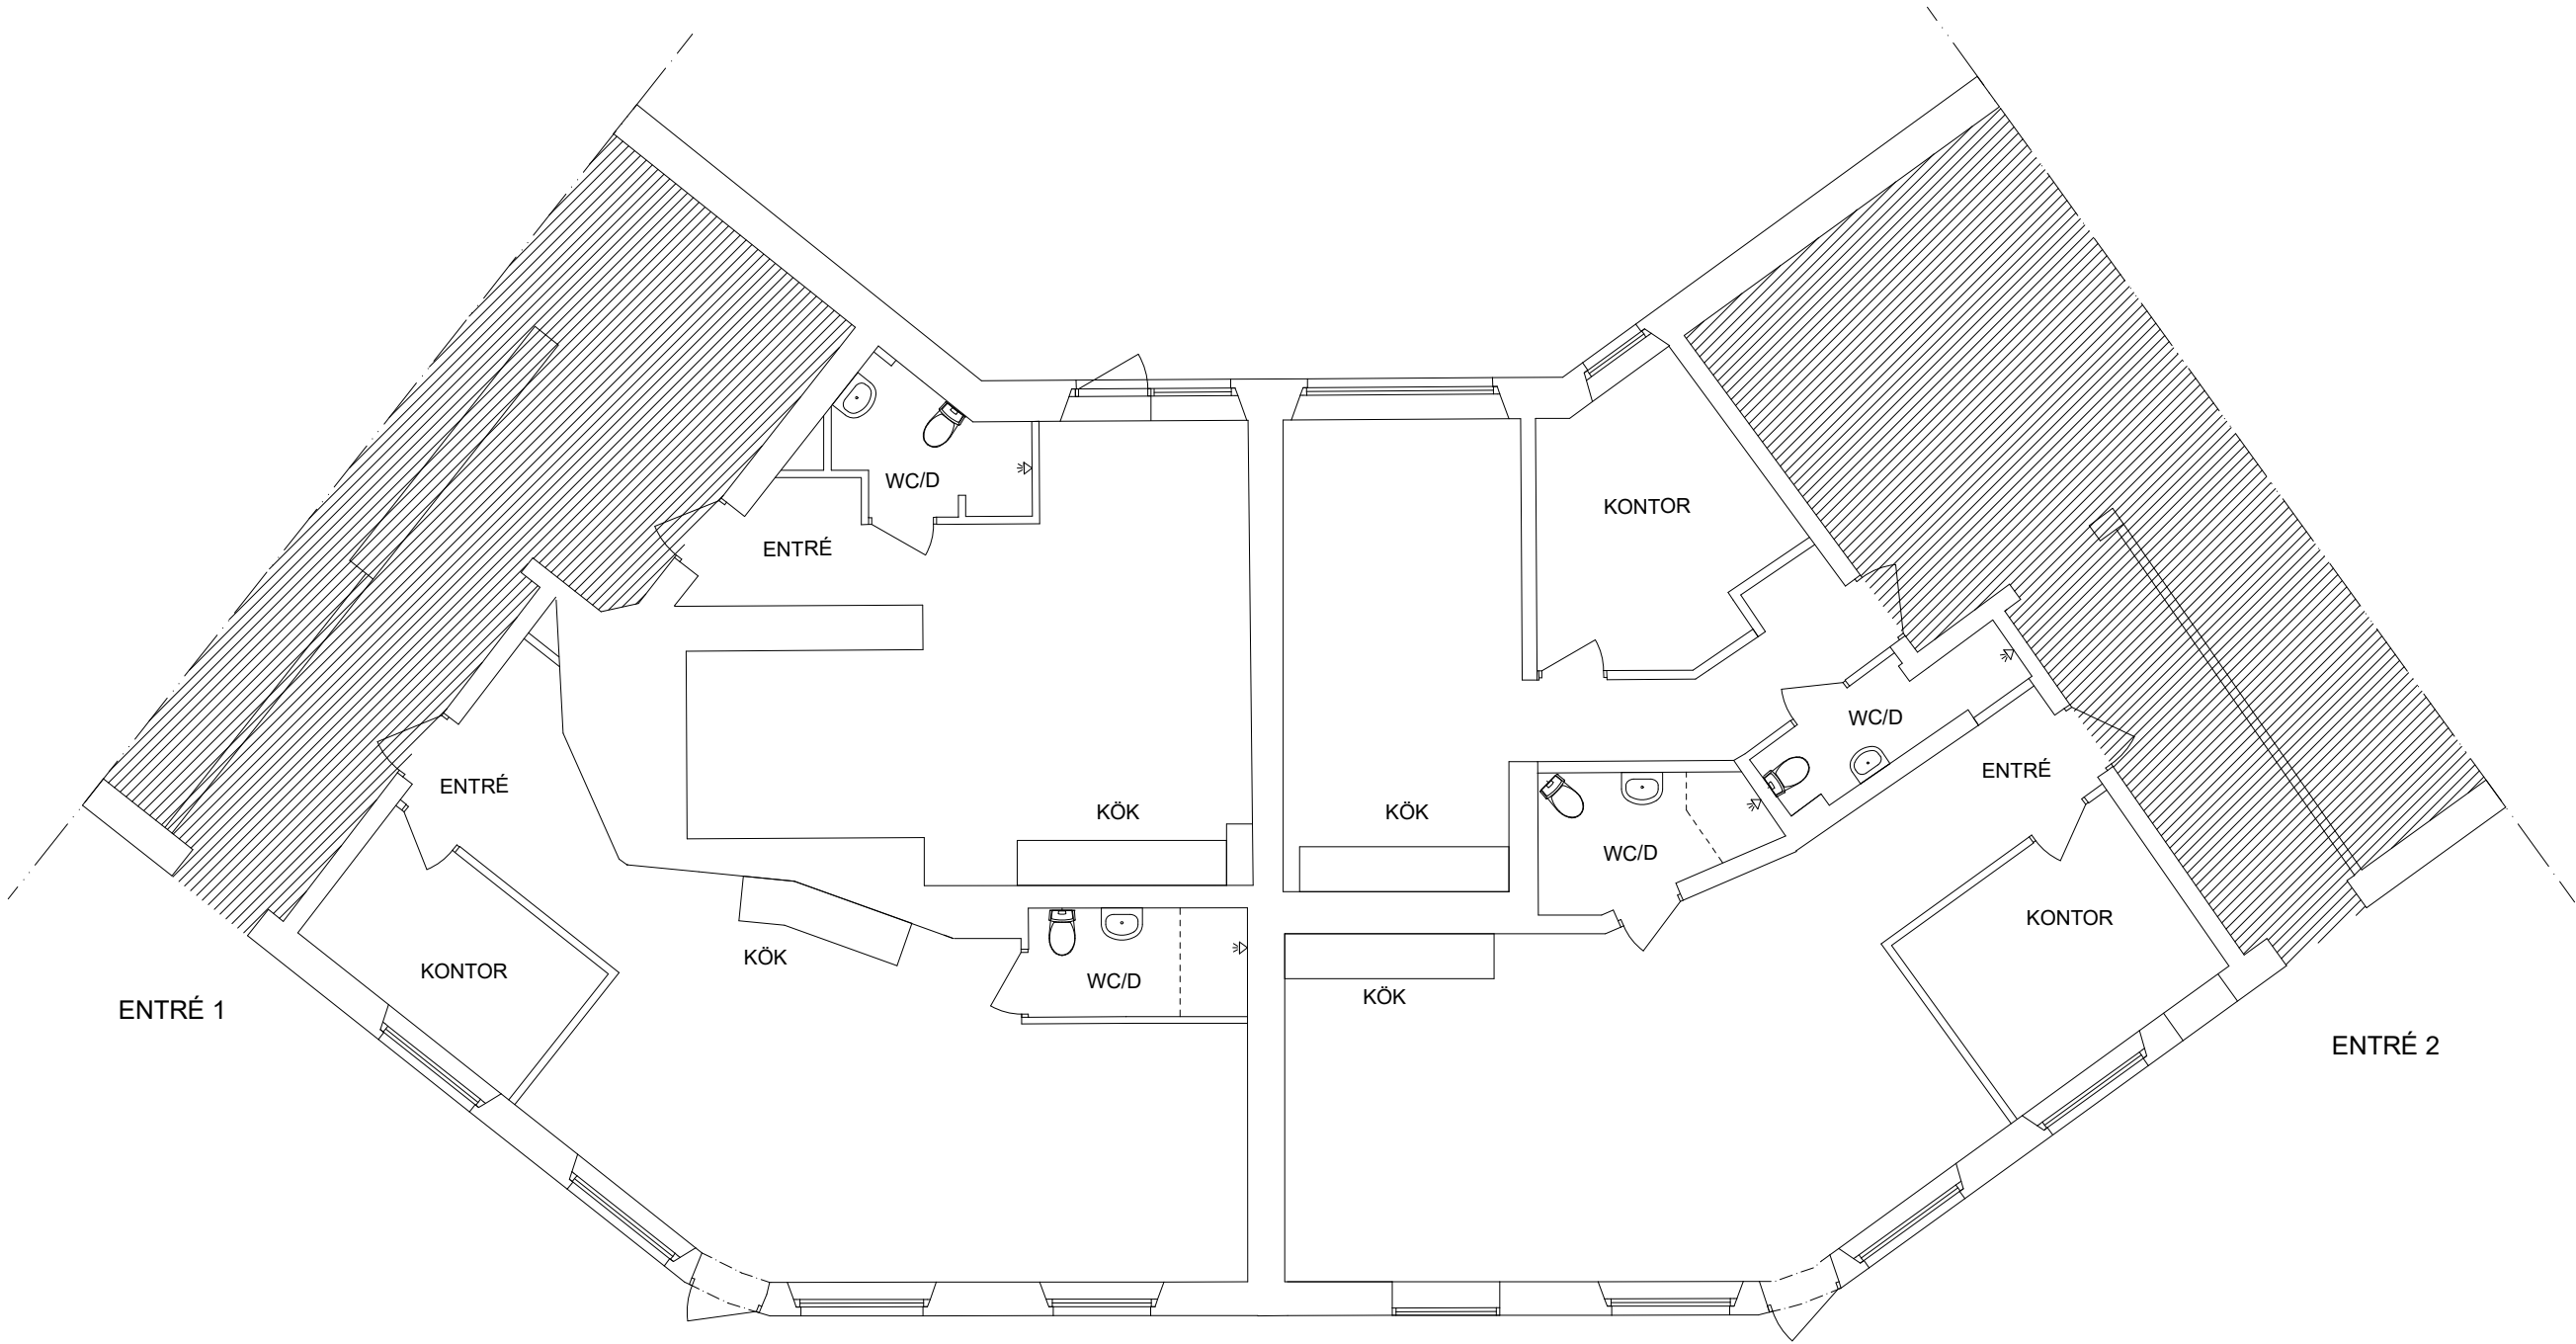

SKALA 1:100



## ALLMÄNNA ANVISNINGAR OCH FÖRESKRIFTER

MÄTT, BETECKNINGAR, TYPER M M

### FÖRKLARINGAR:

SAMTLIGA MÄTT ANGES I MILLIMETER

	VÄTRUMSUTRUSTNING
	GARDEROBSMODUL
	TVÄTTMASKIN / TORKTUMLARE
	KAPPHÄNGARE

OMBYGGD BTA 254 m<sup>2</sup>

BET	ANT	ÄNDRING AV/SER	DATUM	SIGN
BYGGLOVSHANDLING				
ÖRBYHUSET STOCKHOLM KOMMUN				
A				
K				
VVS				
Sp				
E				
B				
UPPDRAG NR	RITAD AV		HANDLÄGGARE	
	-			
DATUM	ANSVARIG			
PLAN 1				
RELATIONSRTNING INNAN OMBYGGNAD				
SKALA	NUMMER		BET	
1:100 / A3	A-40.1-1004			