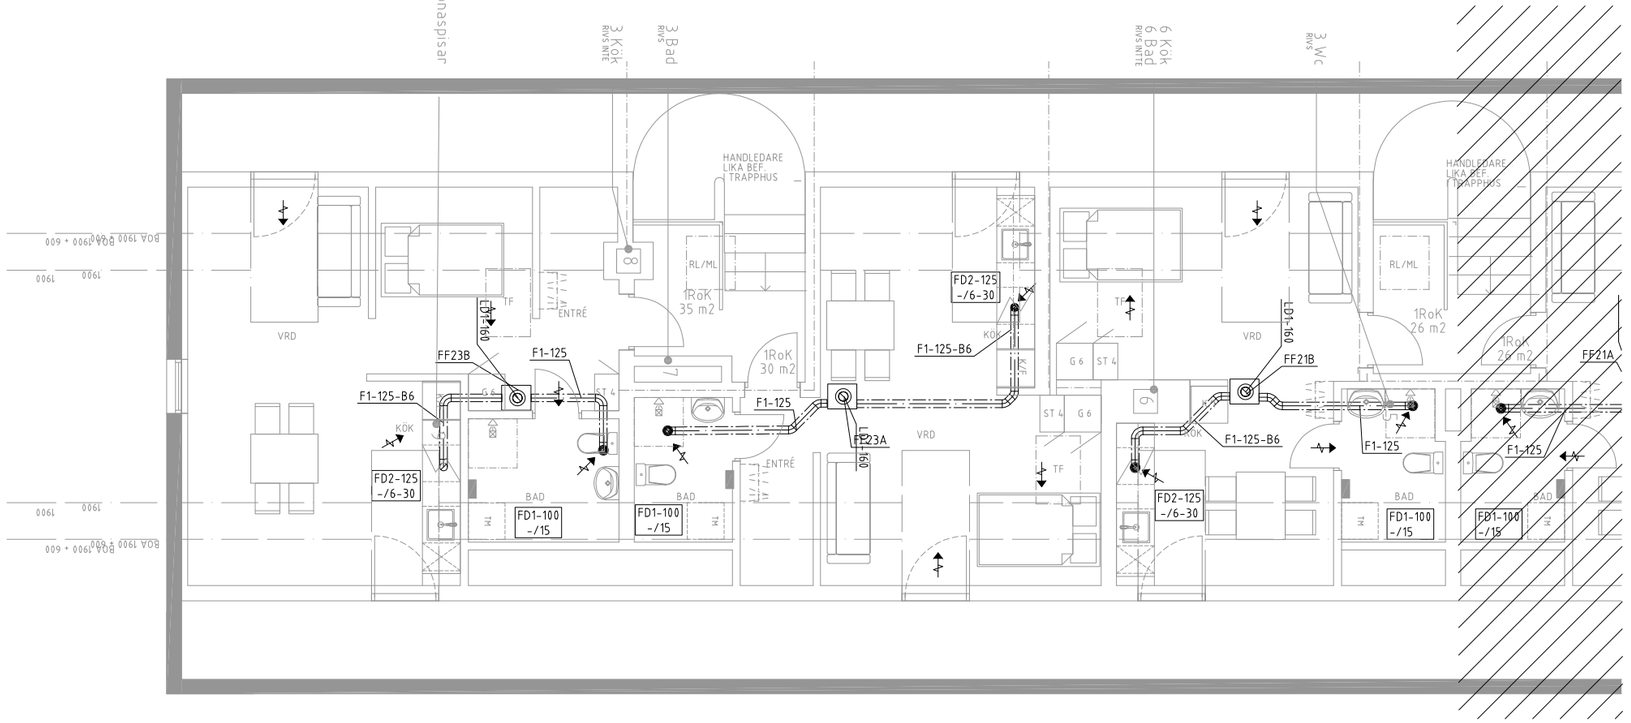

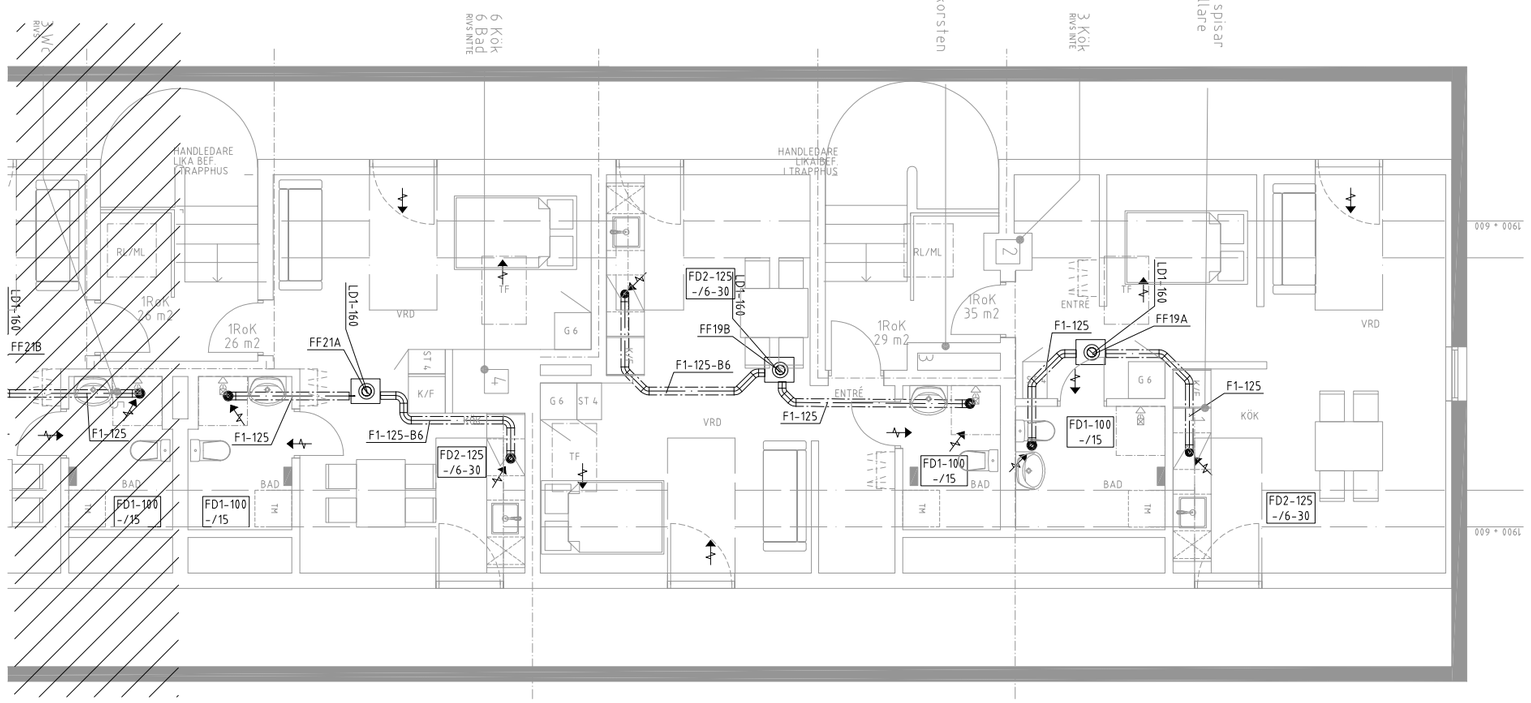

S1
VI
2E
24

FÖRKLARINGAR

BETECKNINGAR

T11-400x300-K22
- ISOLERING, YTBEKLÄDNAD
- DIMENSION
- KANAL
- SYSTEMNUMMER
- SYSTEM

TD11-100
- ANSLUTNINGSDIMENSION
- MATERIAL/DONTYP

SYSTEM

T	=	TILLUFT
F	=	FRÅNLUFT
Ö	=	ÖVERLUFT
U	=	UTELUFT
A	=	AVLUFT

KANAL

1	=	CIRKULÄR KANAL
2	=	REKTANGULÄR KANAL
3	=	SVARTPLÅTSKANAL

MATERIAL

FD1	=	FRÅNLUFTSDON - GPDF 100
FD2	=	KÖKSFLÄKT - FRANKE FUTURUM
FF	=	TAKFLÄKT - SYSTEMAIR TFSK
LD1	=	LJUDDÄMPARE - SWEGON SORDO L=600

ISOLERING

B6	=	BRANDISOLERING EI60

REV	ANT	REVIDERINGEN AVSER	SIGN	DATUM
-		RH	E.E	241129

RELATIONSHANDLING

KV TAKRÄNNAN
ÖRBY -

REIBO
TELEFONSTIGEN 2 TEL: 08-556 117 70
131 39 NACKA E-mail: info@reibo.sewww.reibo.se

UPPDRAG NR	RITAD AV	HANDLÄGGARE
7022	E.E	J.R
DATUM	ANSVARIG	
240327	JONAS REIBO	

GIMMERSTAVÄGEN 19,21 OCH 23, HUS 4
OMBYGGNATION
VINDSPLAN
LUFTBEHANDLING

SKALA	NUMMER	REV
A1=1:50 A3=1:100	V-57-1-4401	-

Inkom till Stockholms stadsbyggnadskontor - 2024-12-19, Dnr 2020-07087