

FÖRKLARINGAR

- Befintligt miljörum
- Körväg


Denna ritning är en orienterande ritning avseende vart befintligt miljörum finns placerat.

FÖRESKRIFTER

HÄNVISNINGAR

Situationsplan se 11-A-01-1-001-BL
Planlösning källare
BY 11 se 11-A-40-1-090-BL

A	A PM BL 01	2024-09-13	AnBy
BET	ÄNDRINGEN AVSEER	DATUM	SIGN.
BYGGLOVSHANDLING			
STUREGALLERIAN AB PROJEKTNUMMER FASTB30000		KV SPERLINGENSBÄCKE STUREGALLERIAN AB	
KUND			
STURE GALLERIAN			
ORIENTERINGSSKISS			
AIX Arkitekter AB		T: 08 690 29 00	
-		T: -	
-		T: -	
-		T: -	
-		T: -	
-		T: -	
-		T: -	
-		T: -	
-		T: -	
UPPDRAG NR OK2339-01-06		RITAD/KONSTR. AV DH	
DATUM 2024-05-20		ANSVARIG Tobias Rosberg	
NY- OCH ÖMBYGGNAD		HANDLAGGARE David Hanson	
Kv. Sperlingensbacke 56		BYGGNAD BY11 & 27	
Bångska palatset			
Logistikplan plan -1			
SKALA A1 = 1:400 A3 = 1:800		NUMMER 11-A-01-1-009-BL	
		BET A	

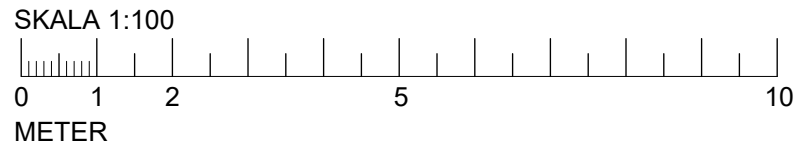

FÖRKLARINGAR


Alla mått i mm.
Plushöjder i meter.
Plushöjder enligt RH2000

- Ingår ej i bygglov
- Nybyggnad
- Befintligt
- Brandcellsgräns
- Uppställningsplats utrymning

FÖRESKRIFTER

HÄNVISNINGAR

A	PM BL 01	2024-09-13	AnBy
BET	ÄNDRINGEN AVSEER	DATUM	SIGN
BYGGLOVSHANDLING			
STUREGALLERIAN AB		KV SPERLINGENSBÄCKE	
FASTB30000		STUREGALLERIAN AB	

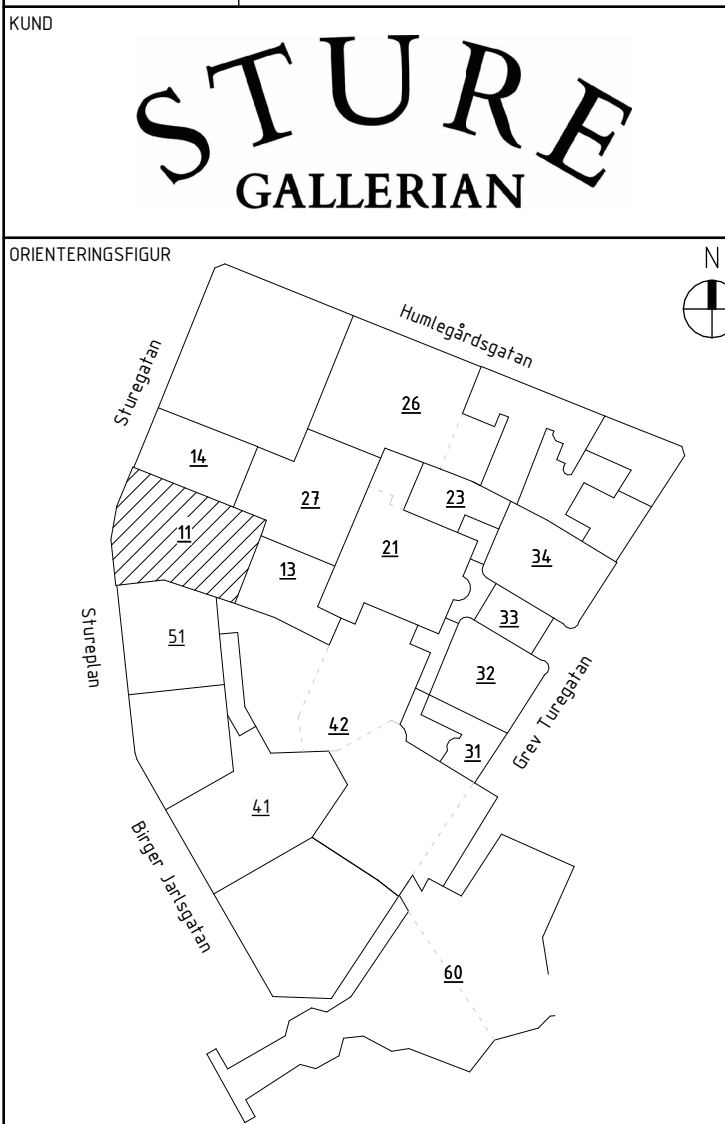




AIX Arkitekter AB	T: 08 690 29 00
-	T: -
-	T: -
-	T: -
-	T: -
-	T: -
-	T: -
-	T: -
-	T: -

UPPDRAG NR	OK2339-01-06	RITAD/KONSTR AV	KaJe	HANDLAGGARE	David Hanson
DATUM	2024-05-20	ANSVARIG	Tobias Rosberg	BYGGNAD	BY11

NY- OCH OMBYGGNAD
Kv Sperlingensbacke 56
Bångska palatset
Plan 09 - Del 1

SKALA	NUMMER	BET
A1 = 1:100	11-A-40-1-091-BL	A
A3 = 1:200		

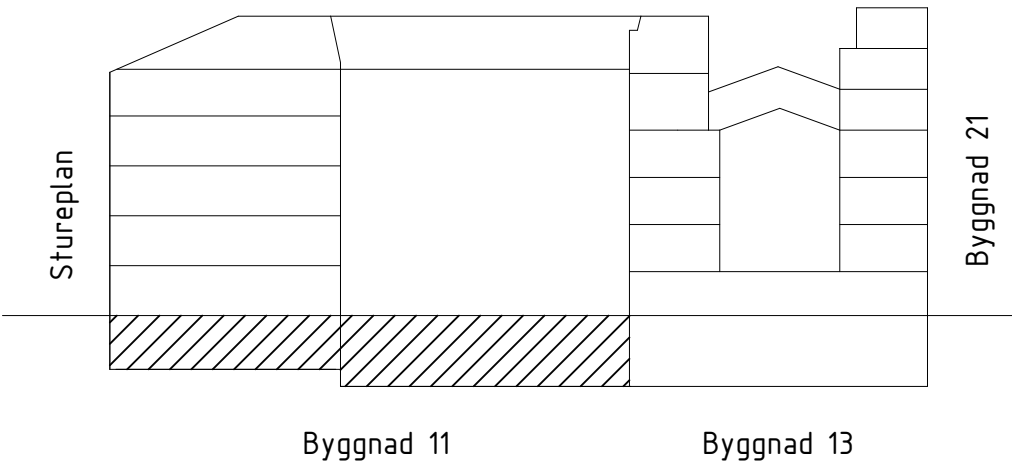

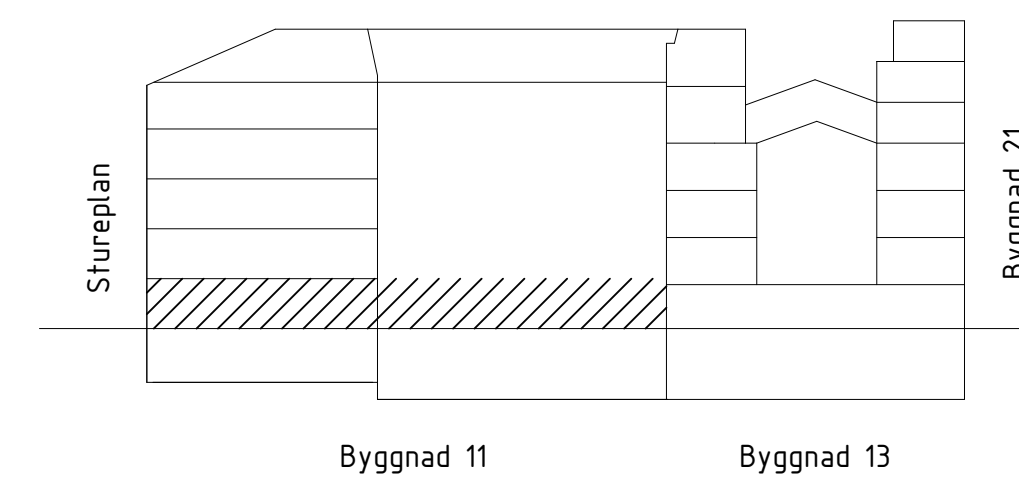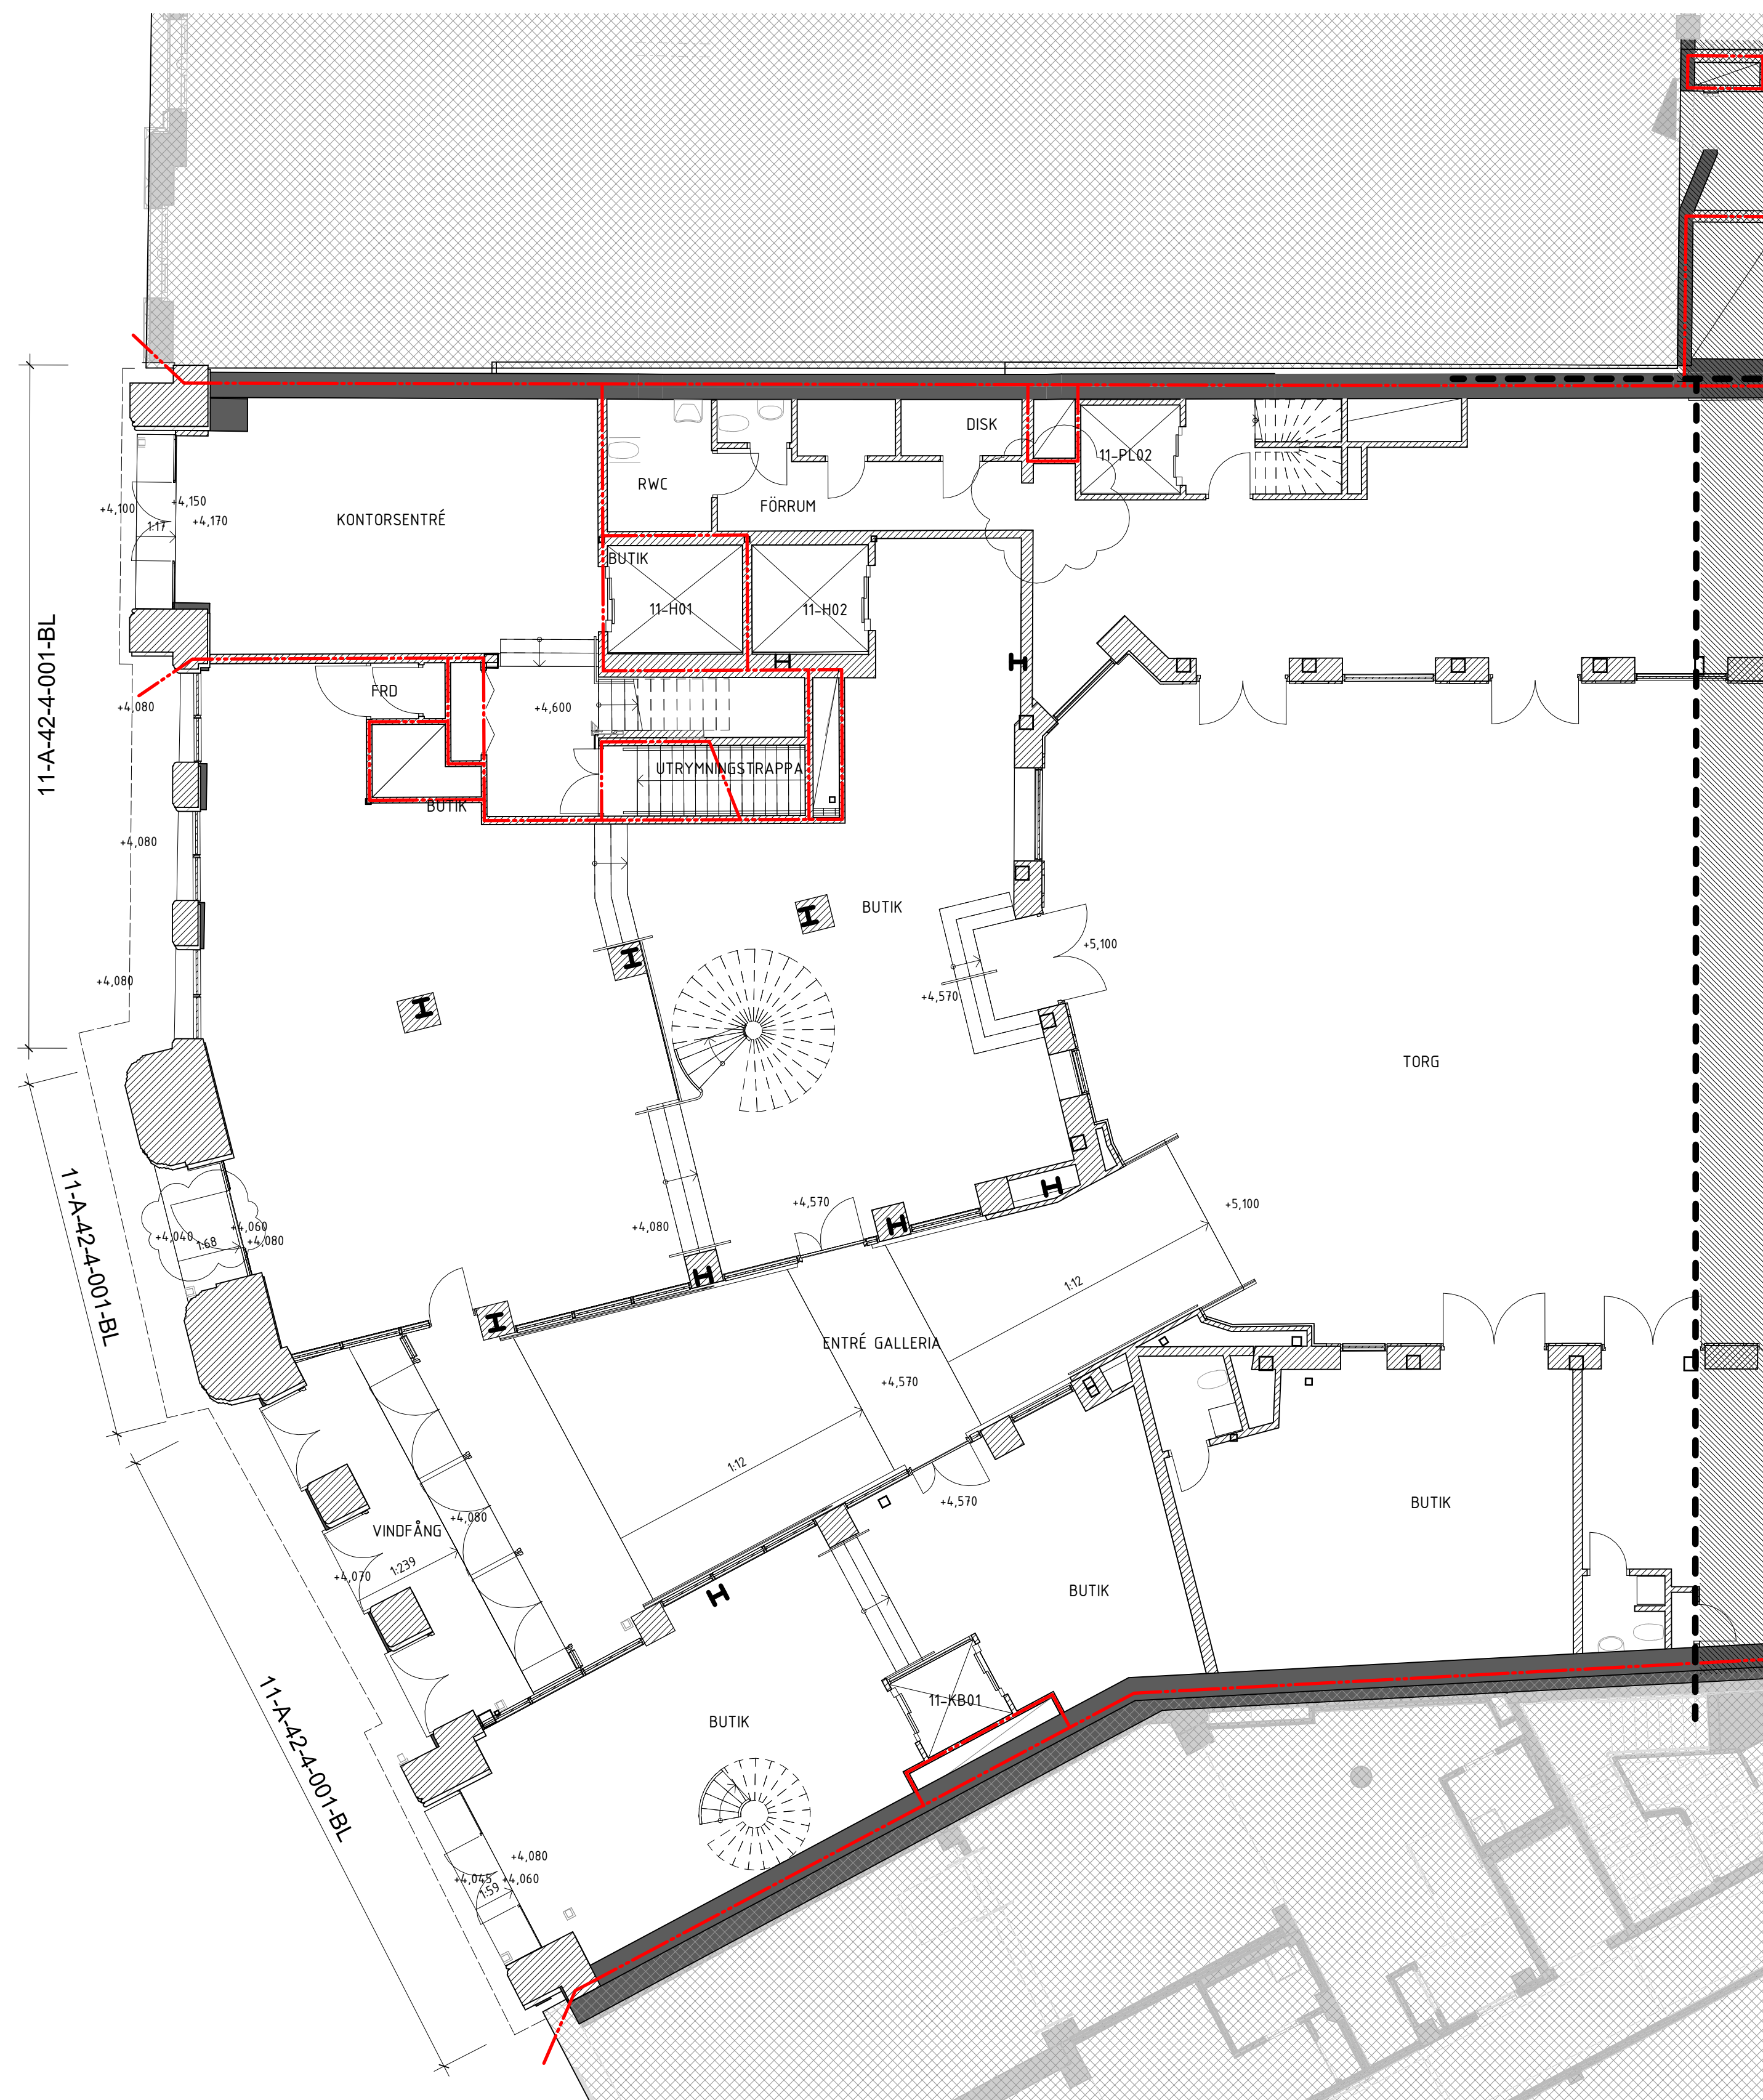

Se 11-A-40-1-091-BL

Se 11-A-40-1-091-BL



Se 11-A-40-1-091-BL

A	AM BL 01	2024-09-13	AnBy
BET	ANDRNINGEN AVSER	DATUM	SÄN
BYGGLOVSHANDLING			
STUREGALLERIAN AB PROJEKTNUMMER FASTB30000		KV SPERLINGENSBÄCKE STUREGALLERIAN AB	
KUND			
<div>STURE GALLERIAN</div>			
ORIENTERINGSSKISS			
<div><div><div>A</div><div>AIX Arkitekter AB</div><div>T: 08 690 29 00</div></div><div><div>-</div><div></div><div>T: -</div></div><div><div>-</div><div></div><div>T: -</div></div><div><div>-</div><div></div><div>T: -</div></div><div><div>-</div><div></div><div>T: -</div></div><div><div>-</div><div></div><div>T: -</div></div><div><div>-</div><div></div><div>T: -</div></div><div><div>-</div><div></div><div>T: -</div></div><div><div>-</div><div></div><div>T: -</div></div><div><div>-</div><div></div><div>T: -</div></div></div>			
UPPDRAK NR OK2339-01-06		RITAD/KONSTR AV Kalle	HANDLAGGARE David Hansson
DATUM 2024-05-20		ANSVARIG Tobias Rosberg	BYGGNAD BY11
NY- OCH OMBYGGNAD Kv. Sperlingensbacke 56 Bångska palatset Plan 10 - Del 1			
SKALA A1 = 1:100 A3 = 1:200	NUMMER 11-A-40-1-101-BL		ISBT


FÖRKLARINGAR
Se 11-A-40-1-091-BL

FÖRESKRIFTER
Se 11-A-40-1-091-BL

HÄNVISNINGAR
Se 11-A-40-1-091-BL

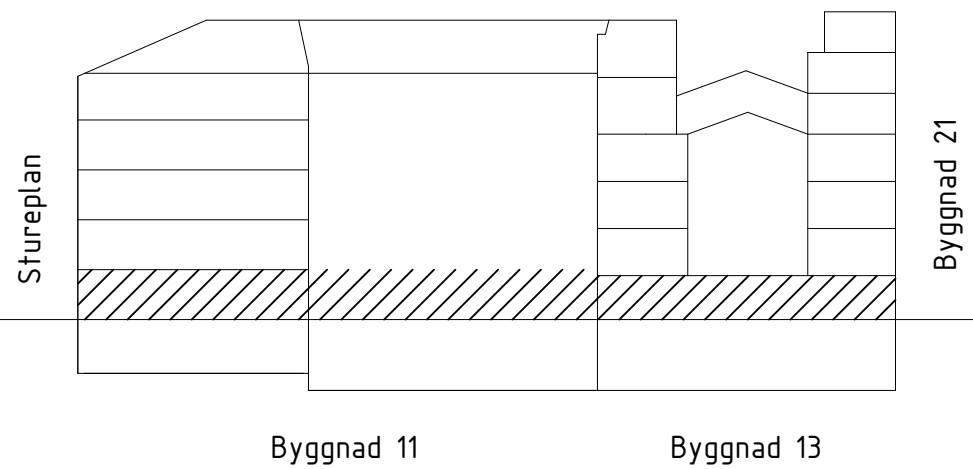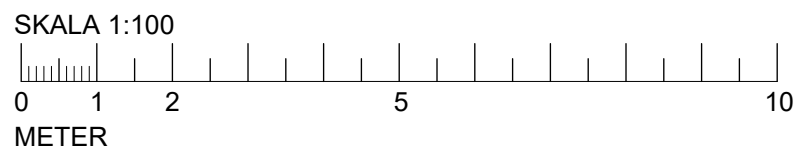

A	A PM BL 01	2024-09-13	AnBy
BET	ÄNDRINGEN AVSEER	DATUM	SIGN
BYGGLOVSHANDLING			
STUREGALLERIAN AB		KV SPERLINGENSBÄCKE	
FASTB30000		STUREGALLERIAN AB	

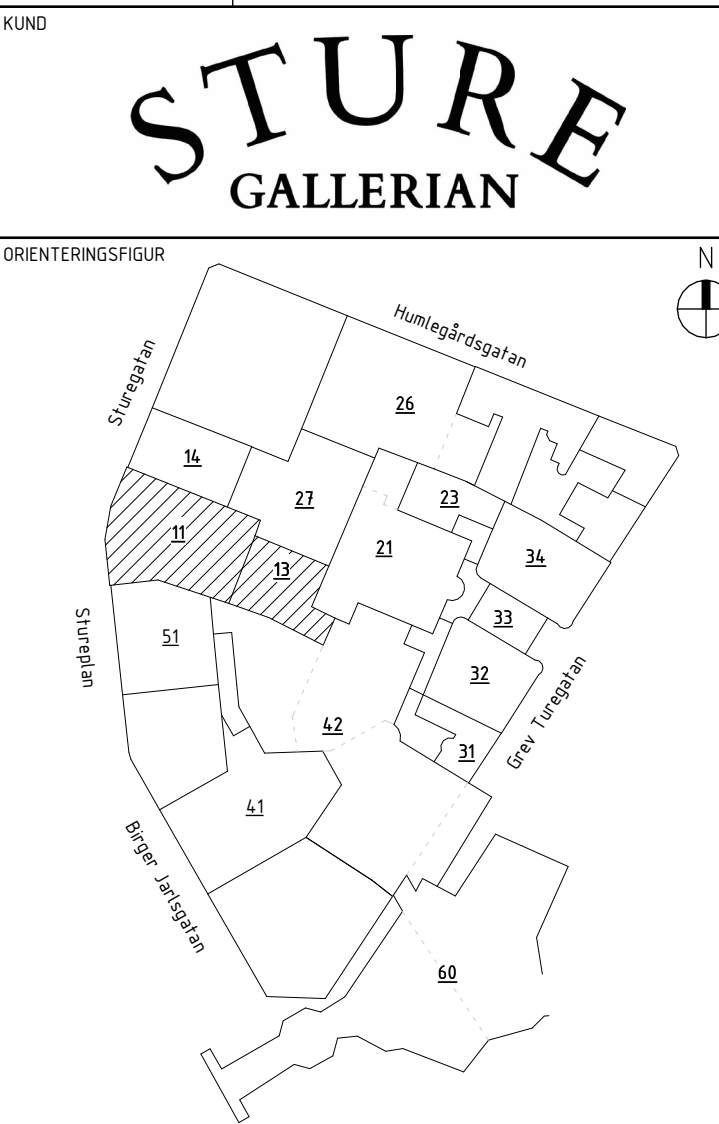


AIX Arkitekter AB	T: 08 690 29 00
-	T: -
-	T: -
-	T: -
-	T: -
-	T: -
-	T: -
-	T: -
-	T: -
-	T: -

UPPDRAG NR	OK2339-01-06	RITAD/KONSTR AV	KaJe	HANDLAGGARE	David Hanson
DATUM	2024-05-20	ANSVARIG	Tobias Rosberg	BYGGNAD	BY11 & 13
NY- OCH OMBYGGNAD					
Kv. Sperlingensbacke 56					
Bångska palatset					
Plan 10 - Del 2					
SKALA	A1 = 1:100	NUMMER	11-A-40-1-102-BL	BET	A
A3 = 1:200					


FÖRKLARINGAR
Se 11-A-40-1-091-BL

FÖRESKRIFTER
Se 11-A-40-1-091-BL

HÄNVISNINGAR
Se 11-A-40-1-091-BL

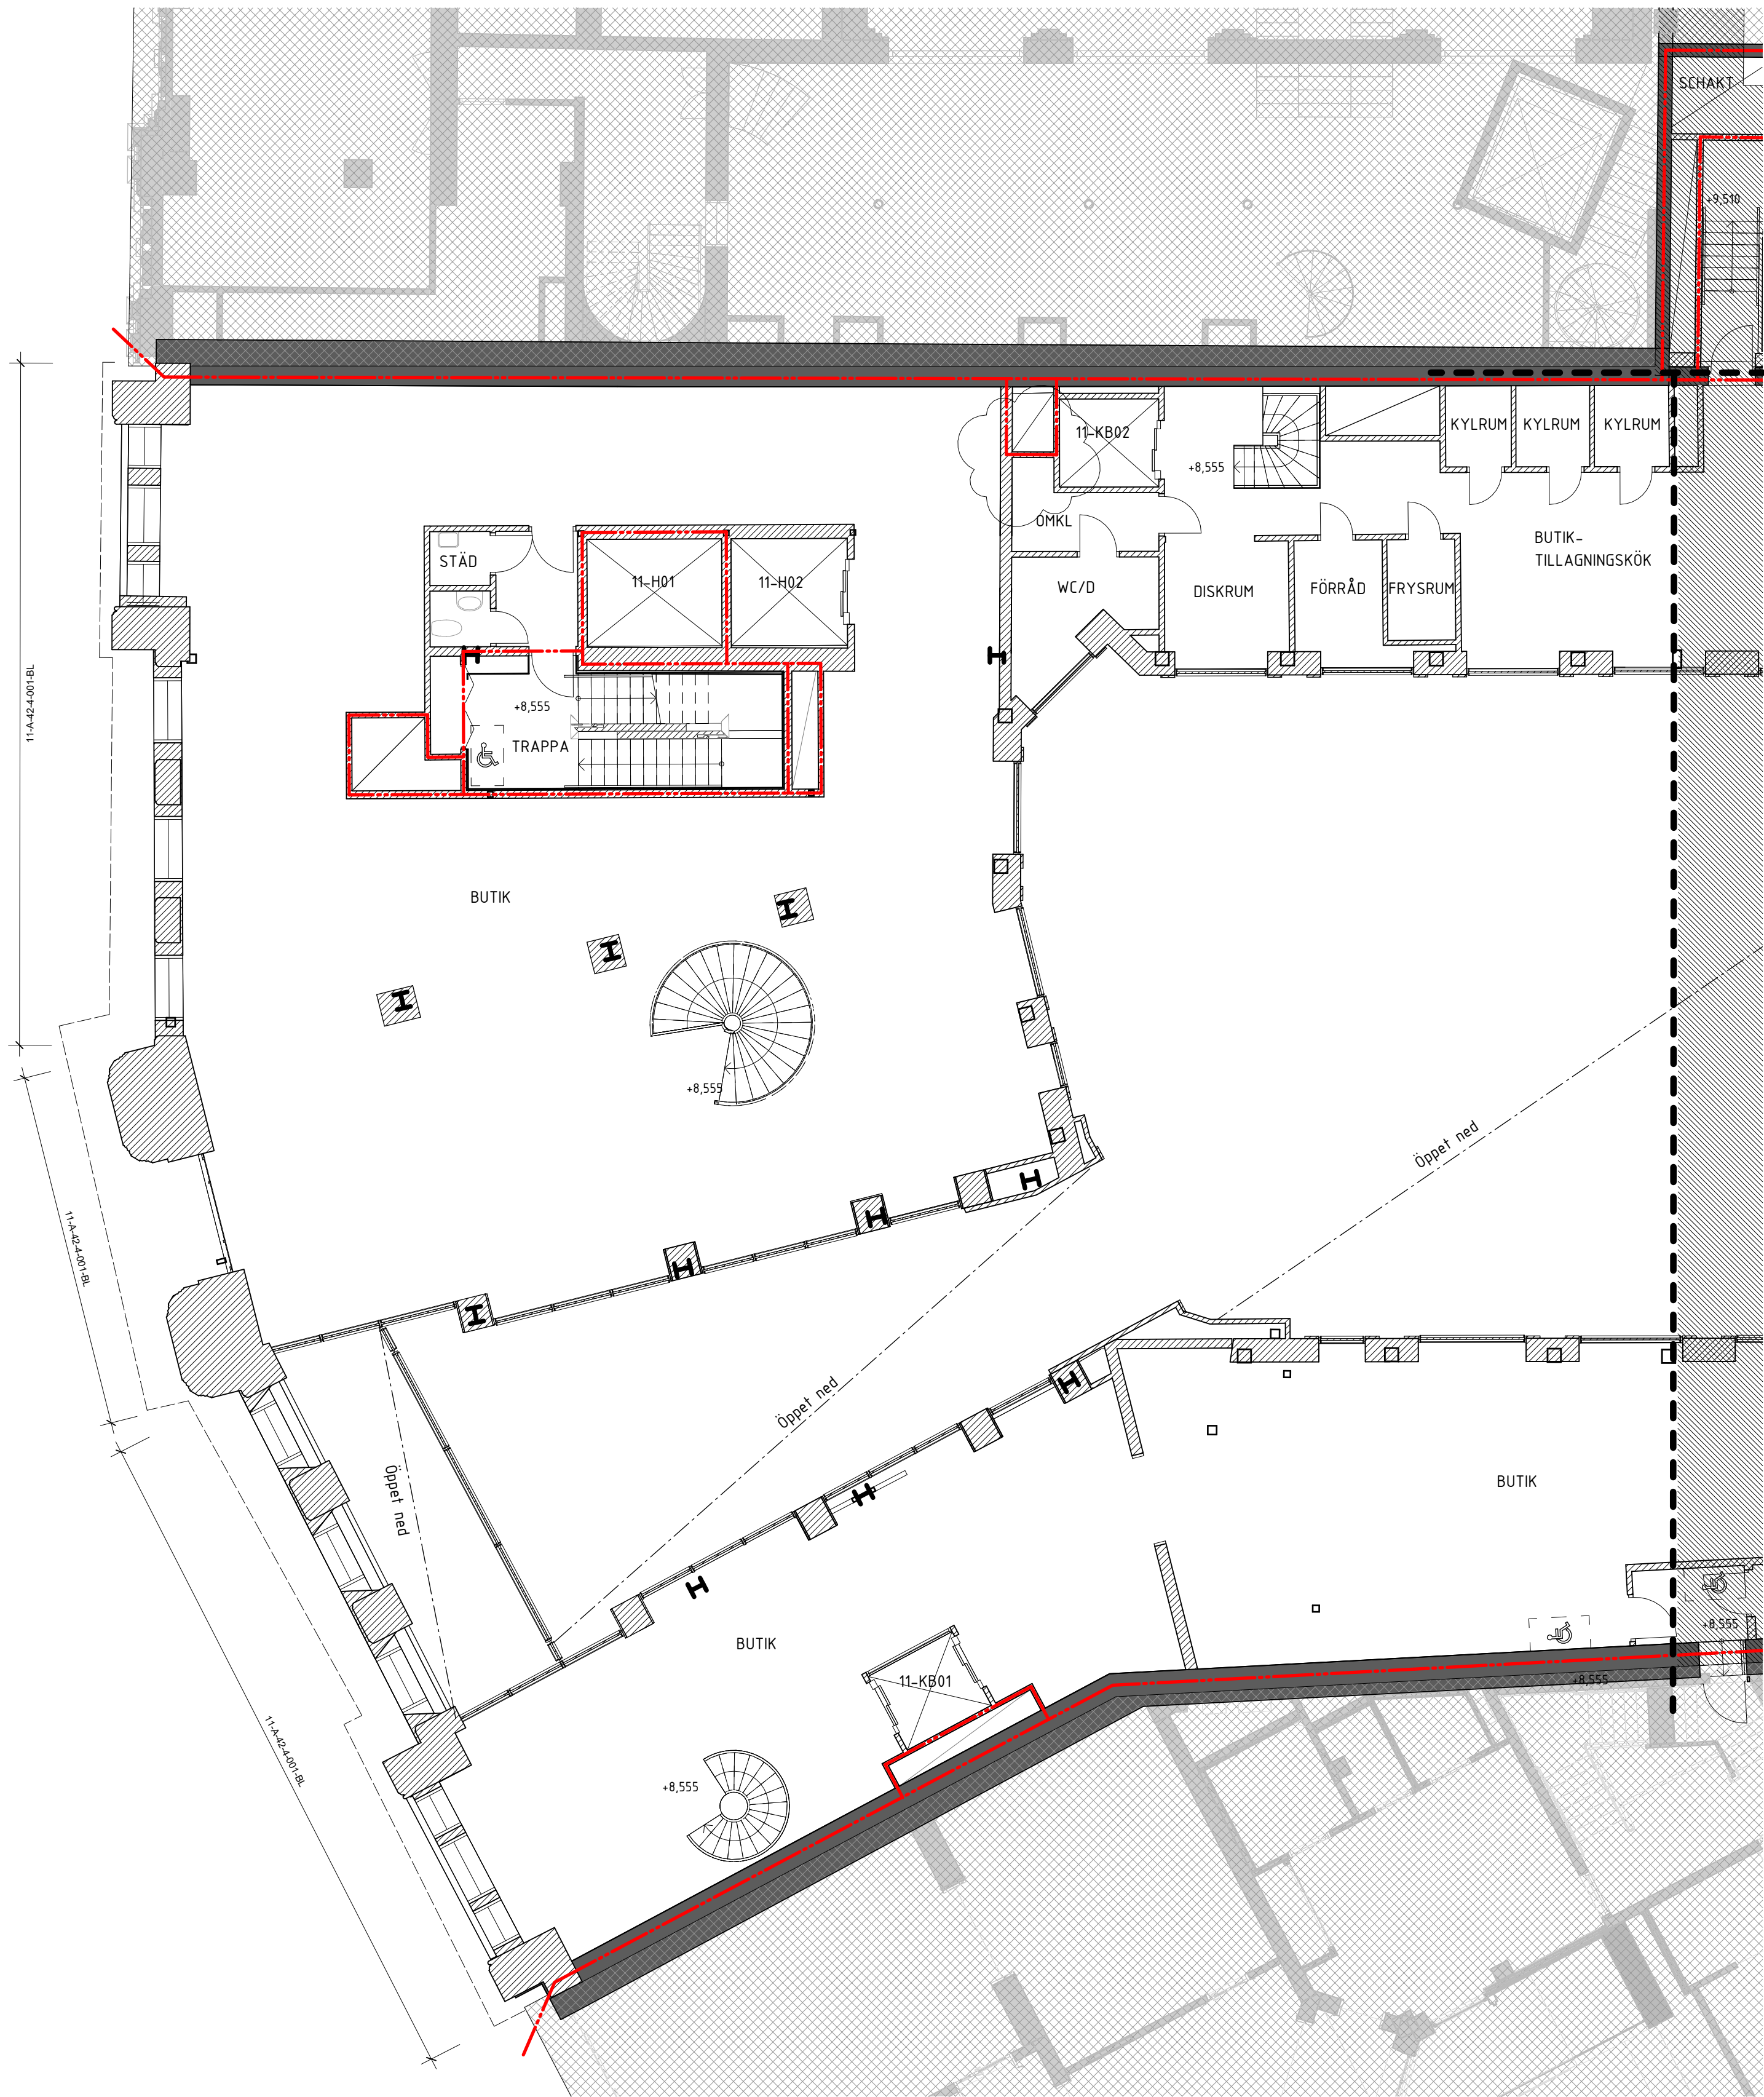

A	A PM BL 01	2024-09-13	AnBy
BET	ÄNDRINGEN AVSEER	DATUM	SIGN
BYGGLOVSHANDLING			
STUREGALLERIAN AB		KV SPERLINGENSBÄCKE	
FASTB30000		STUREGALLERIAN AB	


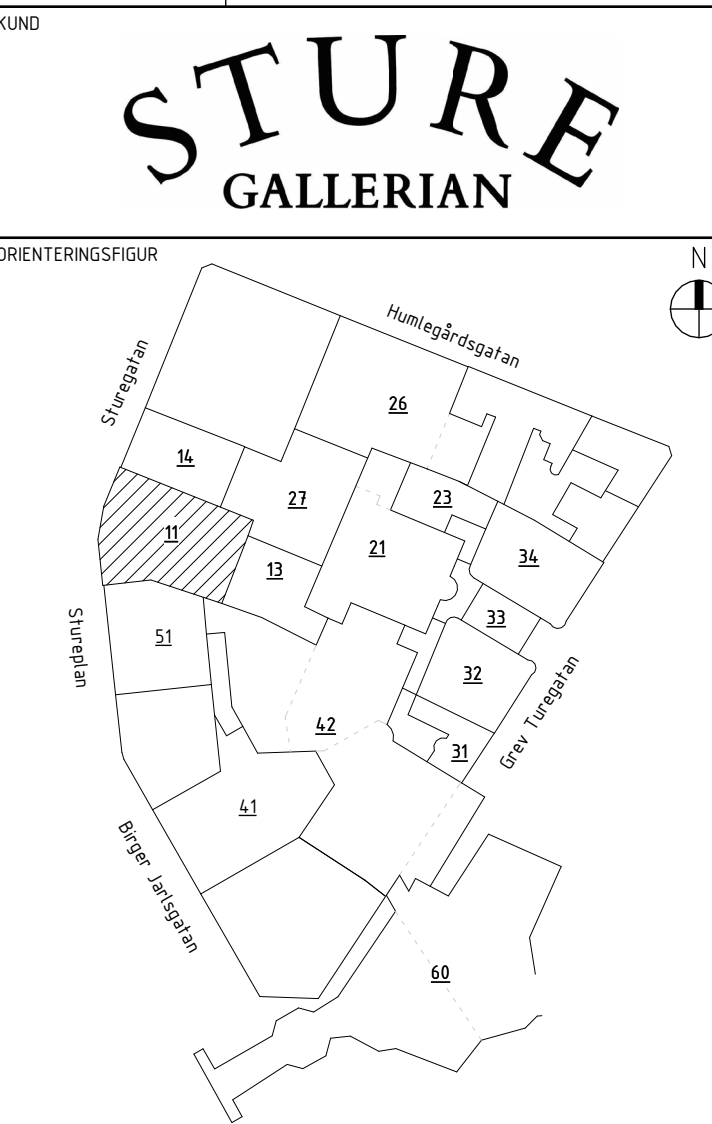


AIX Arkitekter AB	T: 08 690 29 00
-	T: -
-	T: -
-	T: -
-	T: -
-	T: -
-	T: -
-	T: -
-	T: -
-	T: -
-	T: -
-	T: -

UPPDRAG NR	OK2339-01-06	RITAD/KONSTR AV	KaJe	HANDLAGGARE	David Hanson
DATUM	2024-05-20	ANSVARIG	Tobias Rosberg	BYGGNAD	BY11

NY- OCH OMBYGGNAD
Kv Sperlingensbacke 56
Bångska palatset
Plan 11 - Del 1

SKALA	NUMMER	BET
A1 = 1:100 A3 = 1:200	11-A-40-1-111-BL	A

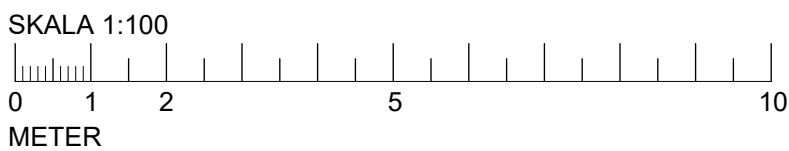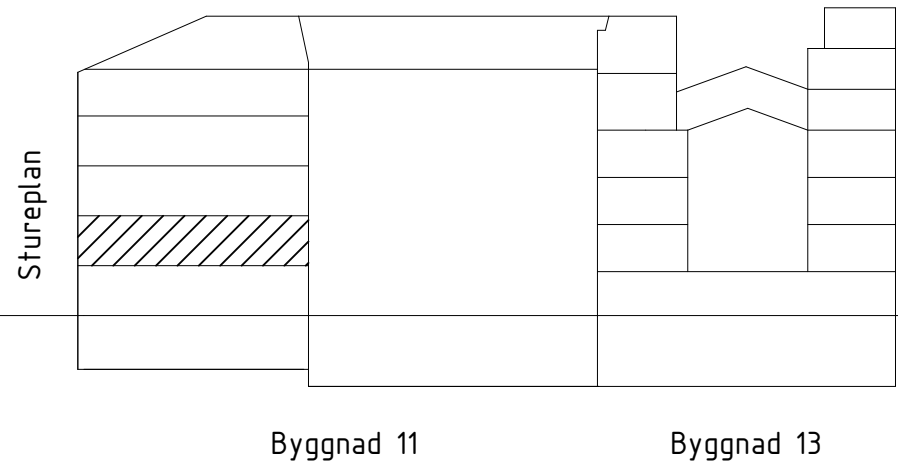

FÖRKLARINGAR


Se 11-A-40-1-091-BL

FÖRESKRIFTER

Se 11-A-40-1-091-BL

HÄNVISNINGAR


Se 11-A-40-1-091-BL

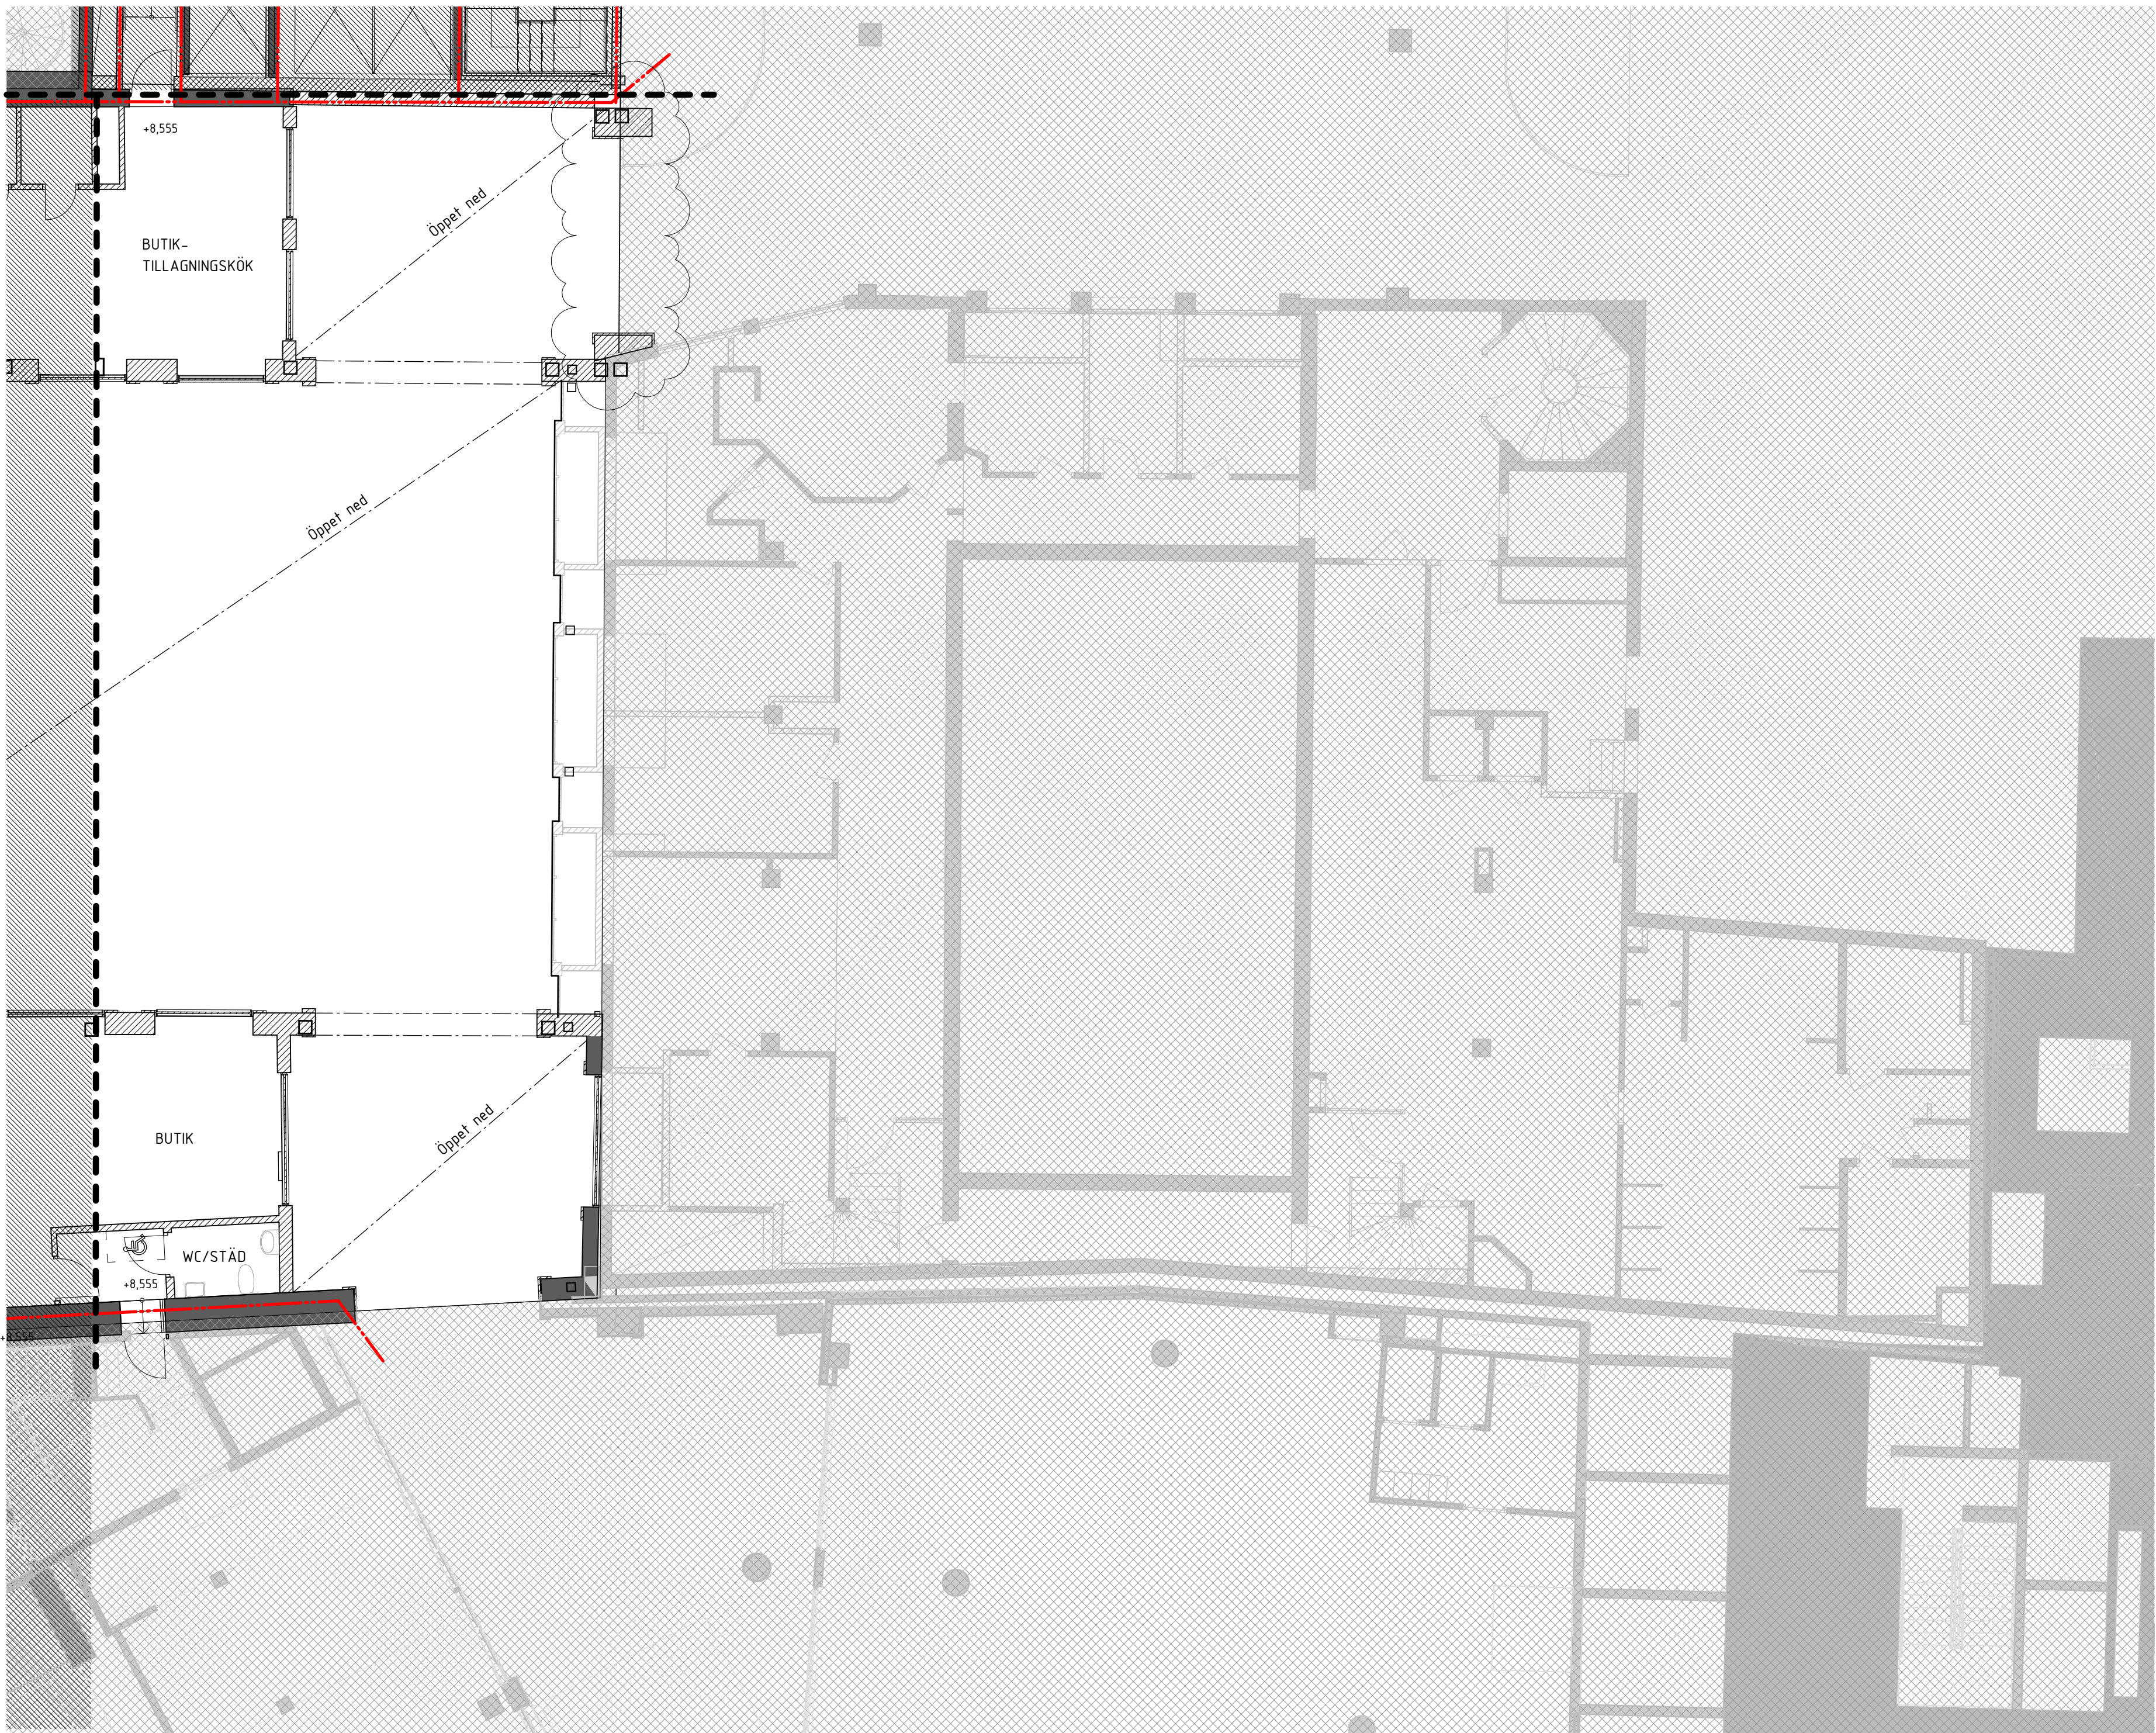

A	A PM BL 01	2024-09-13	AnBy
BET	ÄNDRINGEN AVSEER	DATUM	SIGN

BYGGLOVSHANDLING

STUREGALLERIAN AB PROJEKTNUMMER FASTB30000	KV SPERLINGENSBÄCKE STUREGALLERIAN AB
--	--


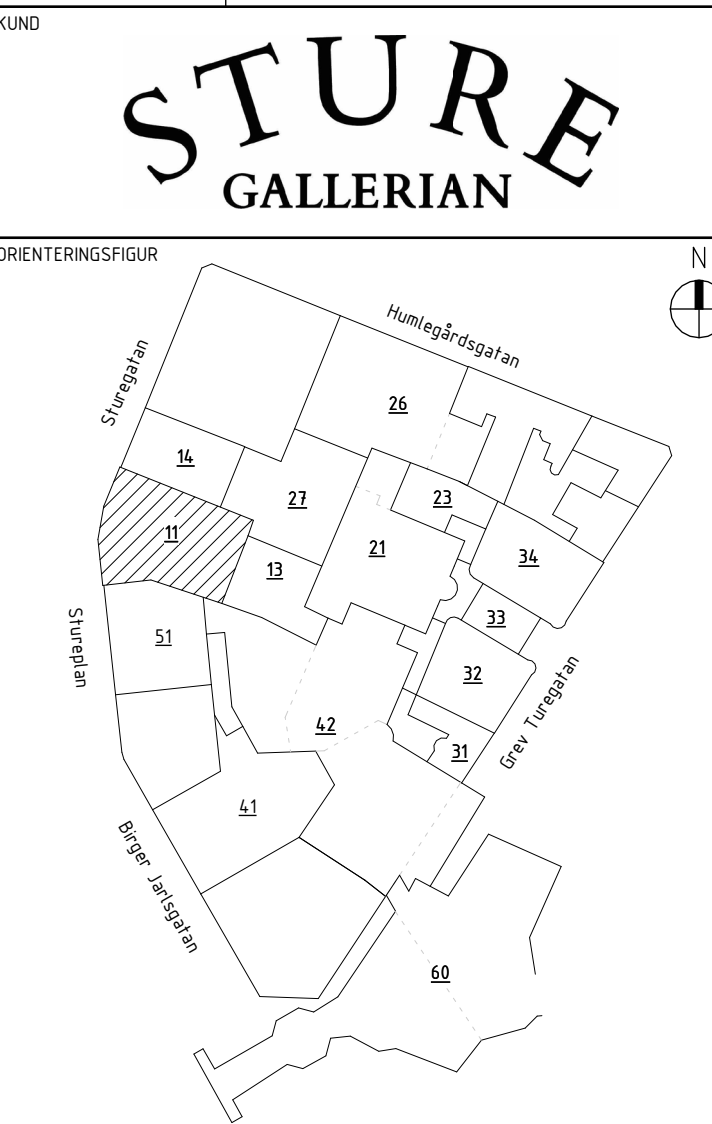




AIX Arkitekter AB	T: 08 690 29 00
-	T: -
-	T: -
-	T: -
-	T: -
-	T: -
-	T: -
-	T: -
-	T: -
-	T: -

UPPDRAG NR OK2339-01-06	RITAD/KONSTR AV KaJe	HANDLAGGARE David Hanson
DATUM 2024-05-20	ANSVARIG Tobias Rosberg	BYGGNAD BY11

NY- OCH OMBYGGNAD
Kv. Sperlingensbacke 56
Bångska palatset
Plan 11 - Del 2

SKALA A1 = 1:100 A3 = 1:200	NUMMER 11-A-40-1-112-BL	BET A
-----------------------------------	----------------------------	----------

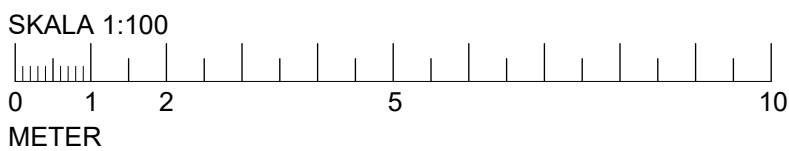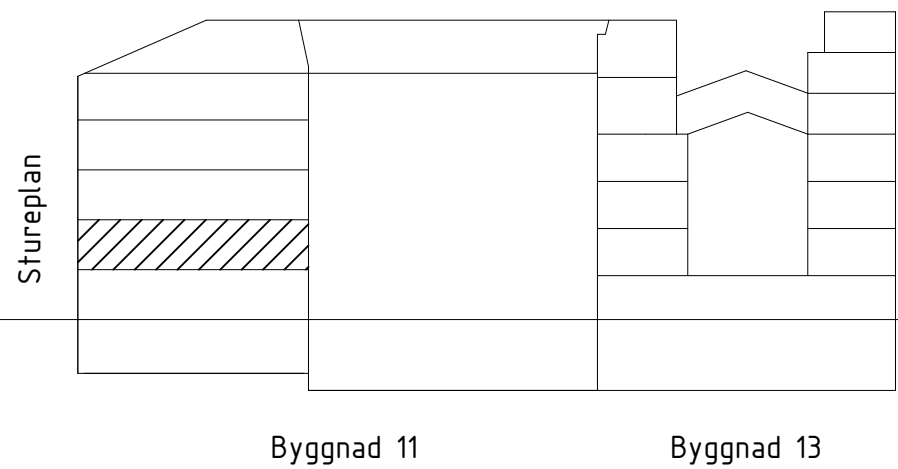
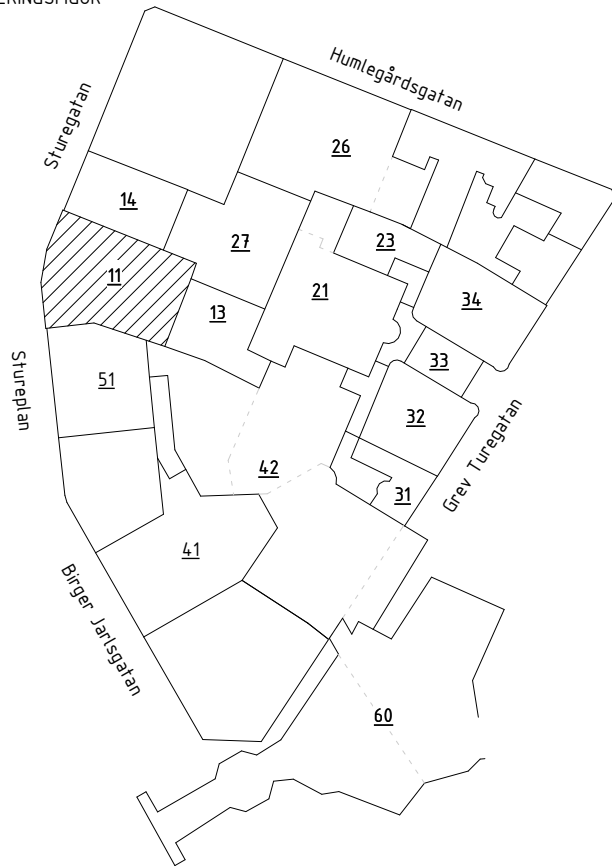


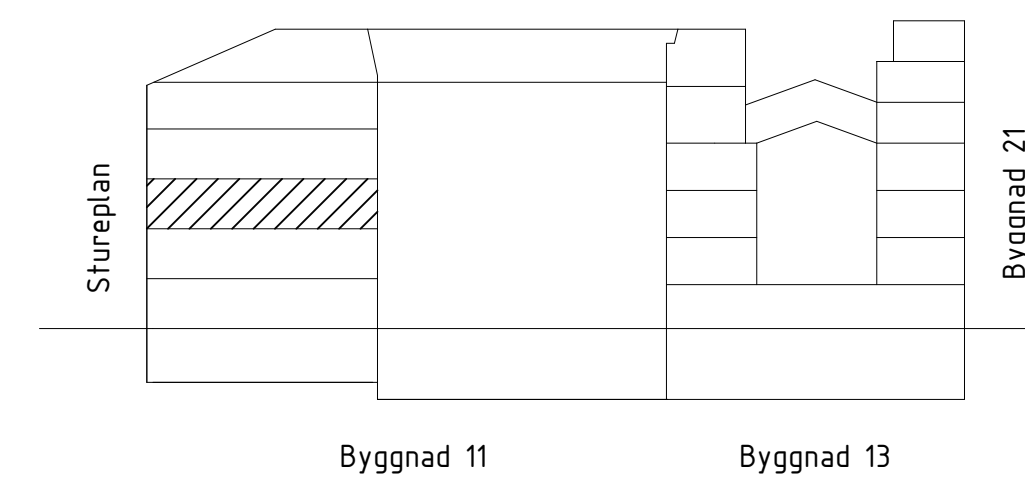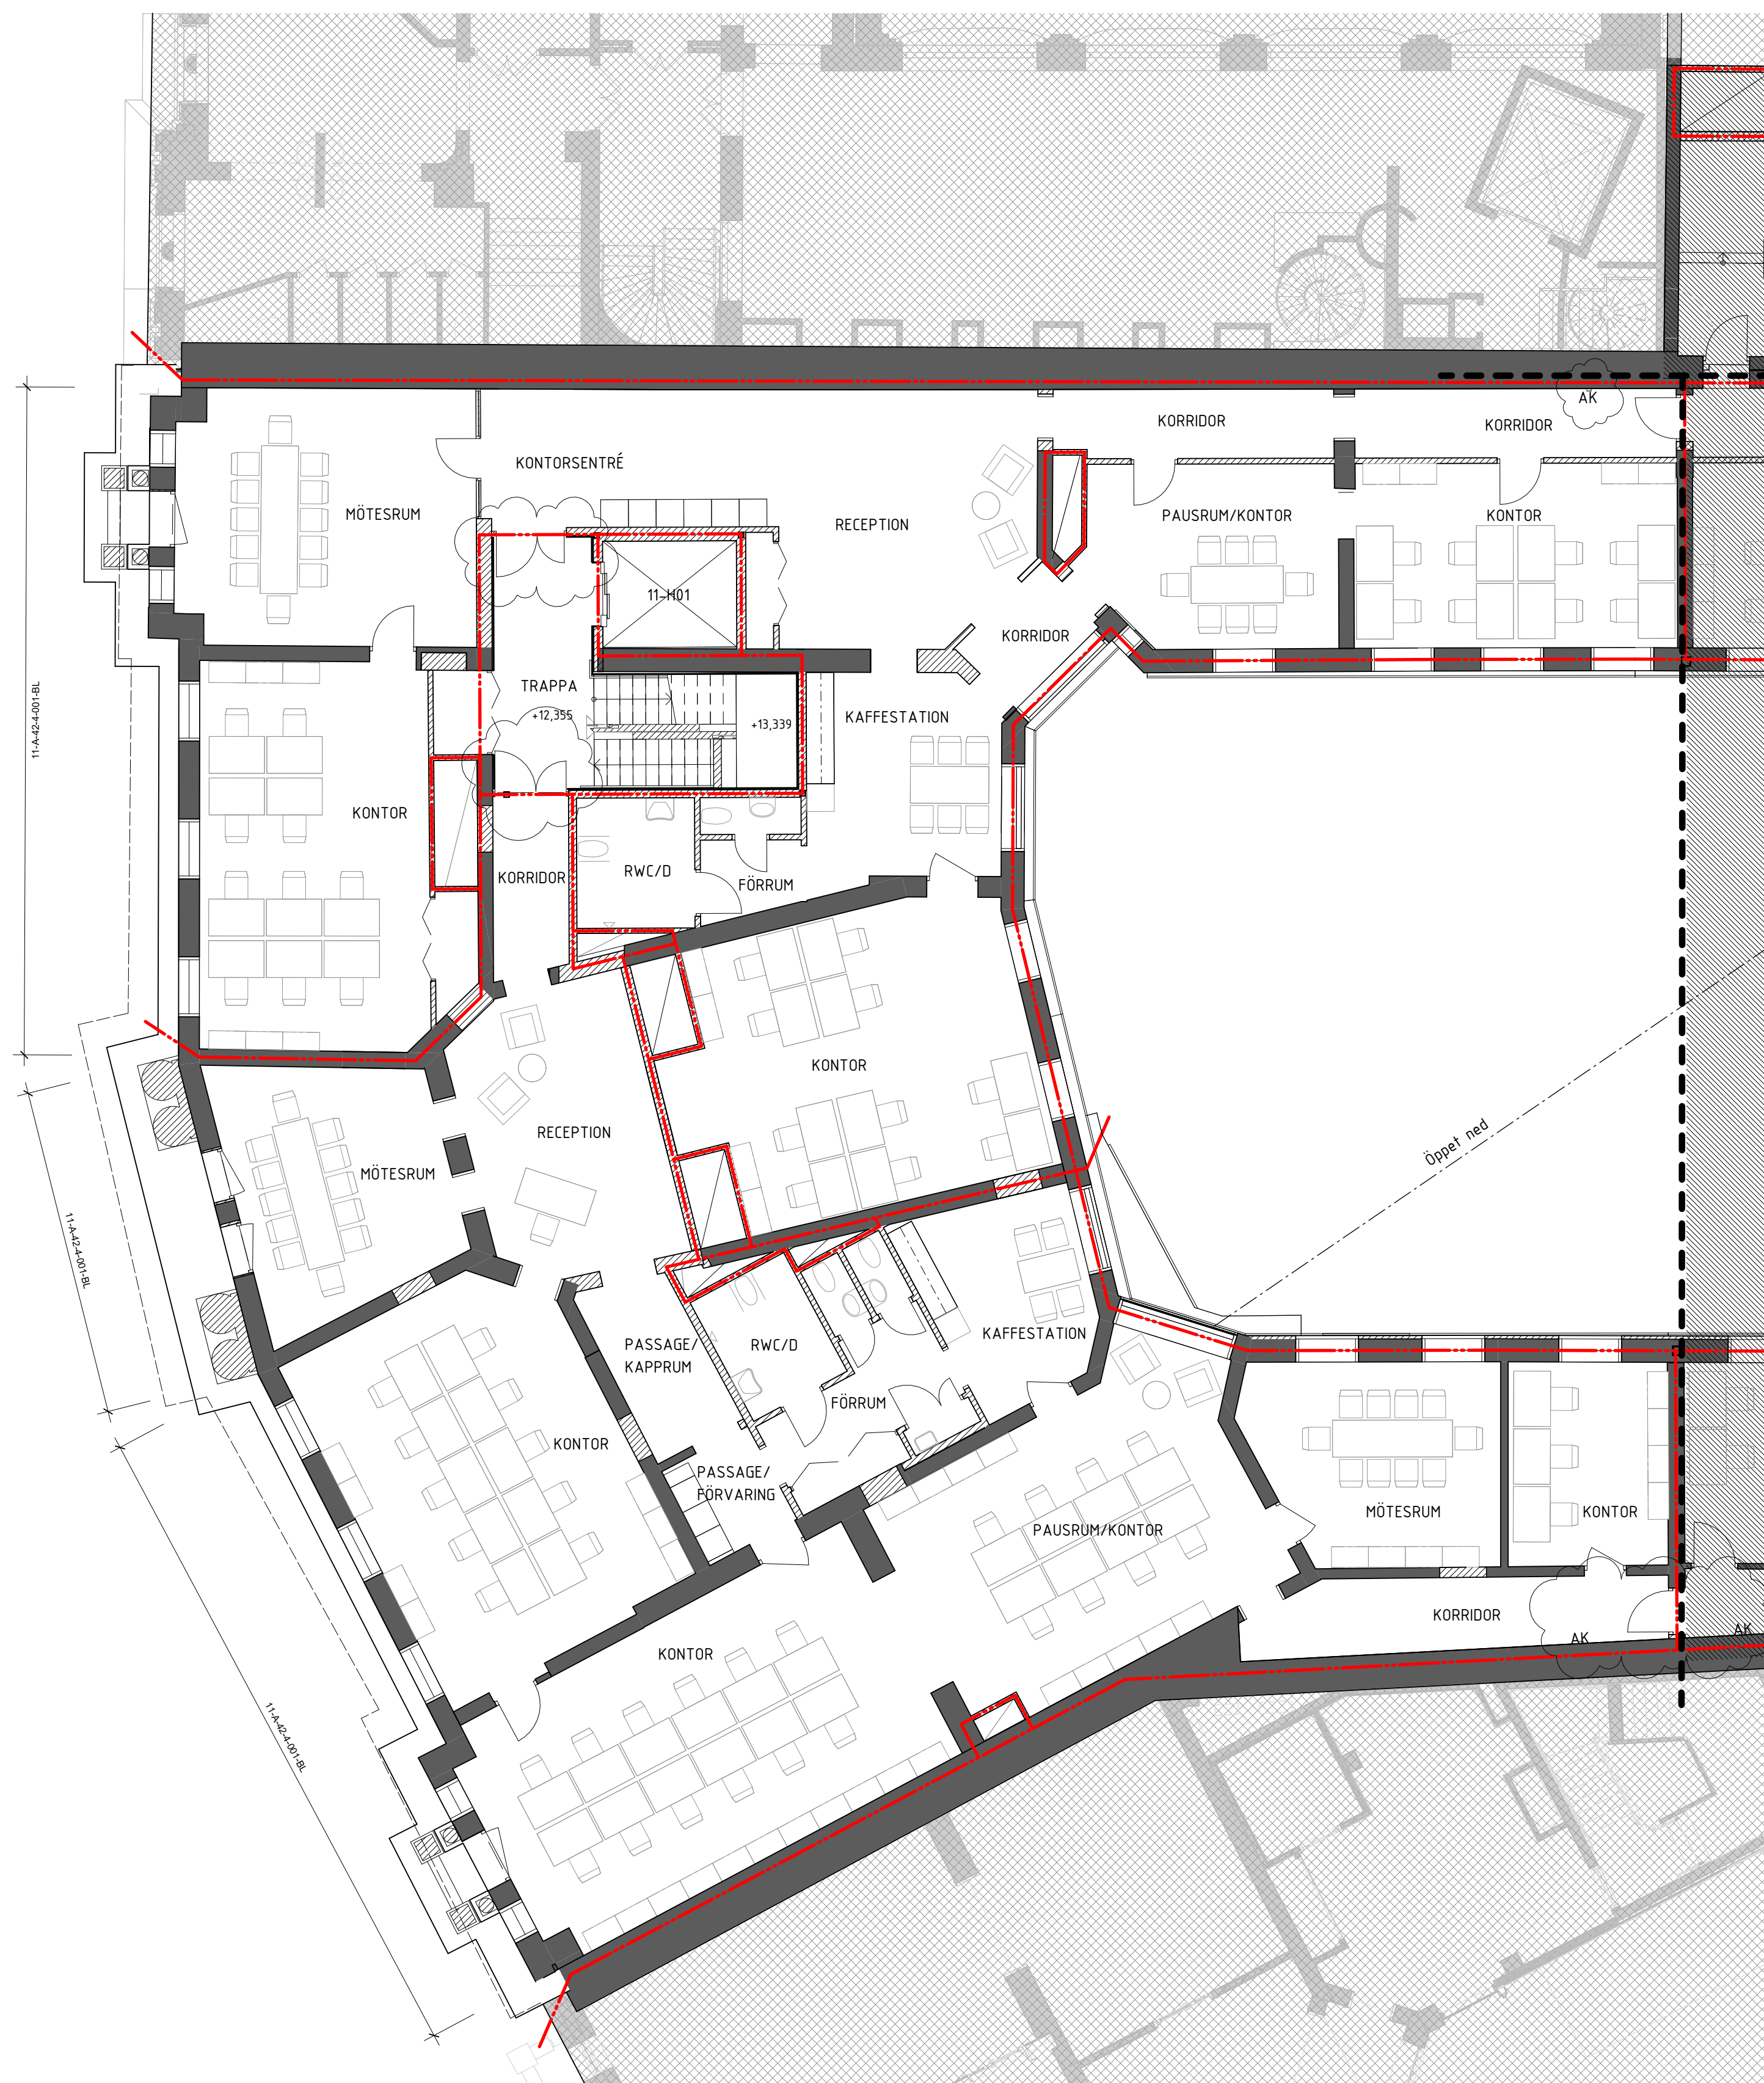

Se 11-A-40-1-091-BL

Se 11-A-40-1-091-BL

Se 11-A-40-1-091-BL

A	AM BL 01	2024-09-13	AnBy
BET	ANBUDEN AVSER	DATUM	SIGN
BYGGLOVSHANDLING			
STUREGALLERIAN AB PROJEKTNUMMER FASTB30000		KV SPERLINGENSBÄCKE STUREGALLERIAN AB	
KUND			
			
ORIENTERINGSSKISS			
			
A Arkitekter AB		T: 08 690 29 00	
-	-	T: -	
-	-	T: -	
-	-	T: -	
-	-	T: -	
-	-	T: -	
-	-	T: -	
-	-	T: -	
-	-	T: -	
UPPDRAK NR OK2339-01-06		RITAD/KONSTR AV Kalle	
DATUM 2024-05-20		ANSVARIG Tobias Rosberg	
		HANDLAGGARE David Hansson	
		BYGGNAD BY11	
NY- OCH OMBYGGNAD			
Kv. Sperlingensbacke 56			
Bångska palatset			
Plan 12 – Del 1			
SKALA A1 = 1:100 A3 = 1:200	NUMMER 11-A-40-1-121-BL		
			BET

FÖRKLARINGAR

Se 11-A-40-1-091-BL

FÖRESKRIFTER

Se 11-A-40-1-091-BL

HÄNVISNINGAR


Se 11-A-40-1-091-BL



A	A PM BL 01	2024-09-13	AnBy
BET	ÄNDRINGEN AVSEER	DATUM	SIGN.

BYGGLOVSHANDLING

STUREGALLERIAN AB PROJEKTNUMMER FASTB30000	KV SPERLINGENSBÄCKE STUREGALLERIAN AB
--	--

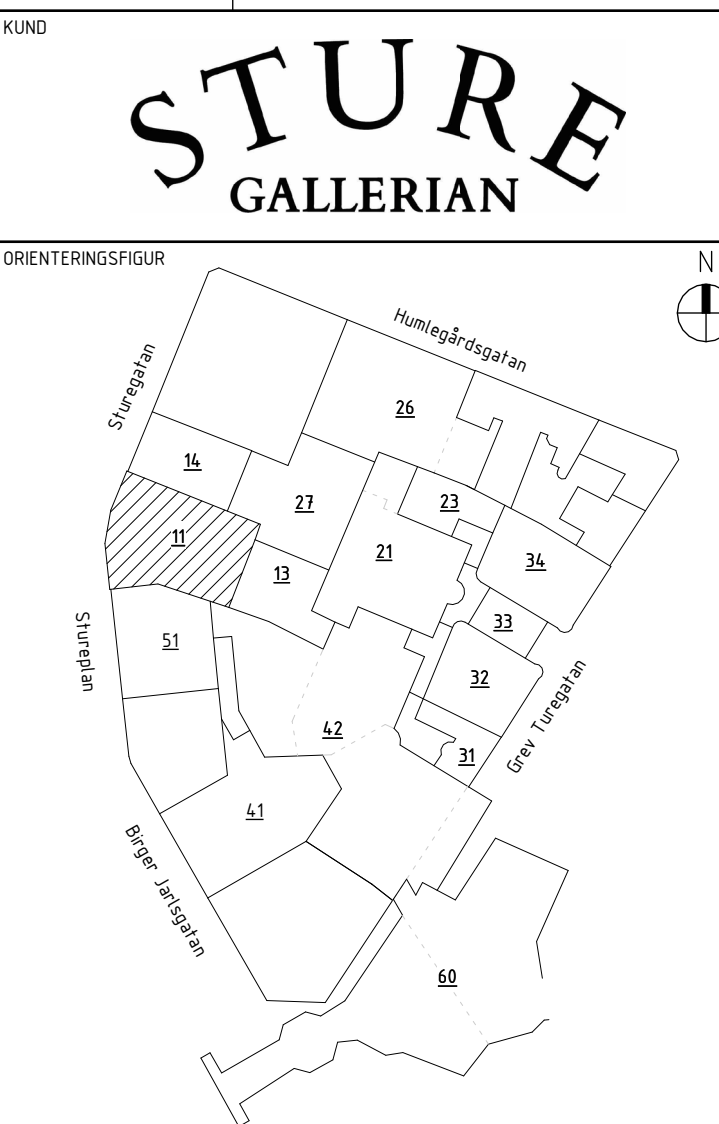


AIX Arkitekter AB	T: 08 690 29 00
-	T: -
-	T: -
-	T: -
-	T: -
-	T: -
-	T: -
-	T: -
-	T: -
-	T: -

UPPDRAG NR OK2339-01-06	RITAD/KONSTR AV KaJe	HANDLAGGARE David Hanson
DATUM 2024-05-20	ANSVARIG Tobias Rosberg	BYGGNAD BY11

NY- OCH OMBYGGNAD
Kv Sperlingensbacke 56
Bångska palatset
Plan 12 - Del 2

SKALA A1 = 1:100 A3 = 1:200	NUMMER 11-A-40-1-122-BL	BET A
-----------------------------------	----------------------------	----------

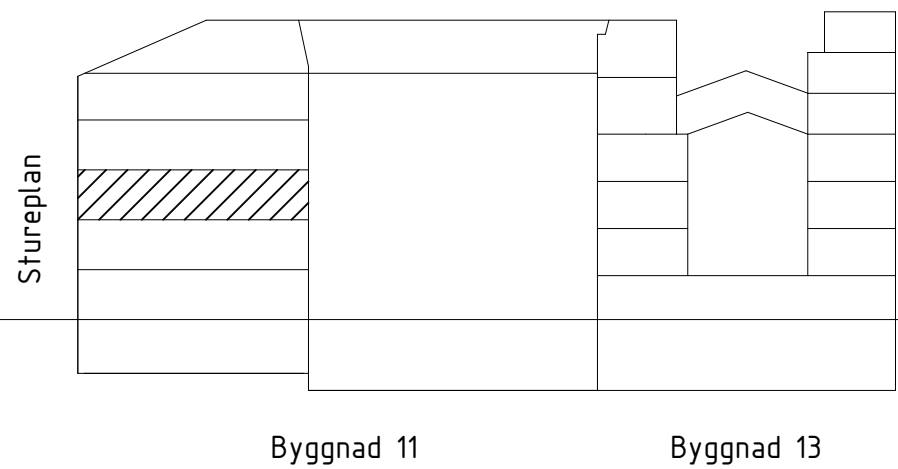

FÖRKLARINGAR


Se 11-A-40-1-091-BL

FÖRESKRIFTER


Se 11-A-40-1-091-BL

HÄNVISNINGAR

Se 11-A-40-1-091-BL

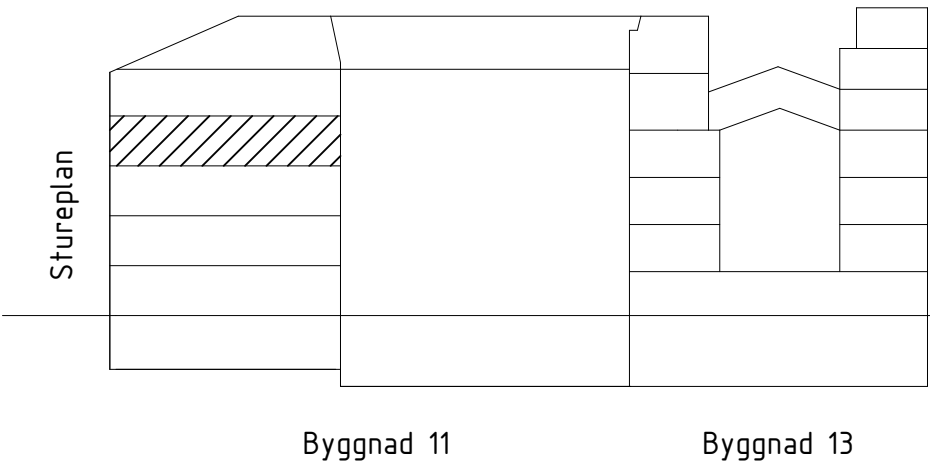

A	A PM BL 01	2024-09-13	AnBy
BET	ANDRINGSÄNDRING	DATUM	SIGN
BYGGLOVSHANDLING			
STUREGALLERIAN AB		KV SPERLINGENSBÄCKE	
FASTB30000		STUREGALLERIAN AB	

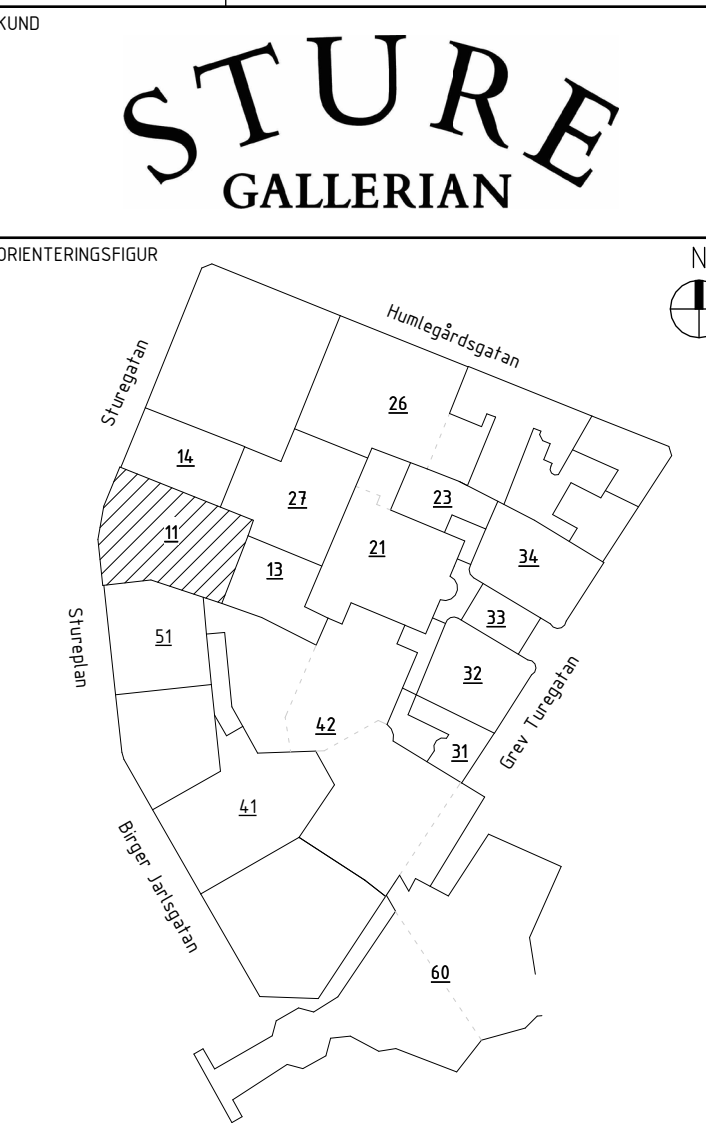

A	AIX Arkitekter AB		T: 08 690 29 00	
-			T: -	
-			T: -	
-			T: -	
-			T: -	
-			T: -	
-			T: -	
-			T: -	
-			T: -	
UPPDRAG NR	OK2339-01-06	RITAD/KONSTR AV	HANDLAGGARE	
DATUM	2024-05-20	ANSVARIG	David Hanson	
		Tobias Rosberg	BYGGNAD	BY11
NY- OCH OMBYGGNAD				
Kv. Sperlingensbacke 56				
Bångska palatset				
Plan 13 - Del 1				
SKALA	NUMMER			BET
A1 = 1:100	11-A-40-1-131-BL			A
A3 = 1:200				

FÖRKLARINGAR



Se 11-A-40-1-091-BL

FÖRESKRIFTER


Se 11-A-40-1-091-BL

HÄNVISNINGAR

Se 11-A-40-1-091-BL

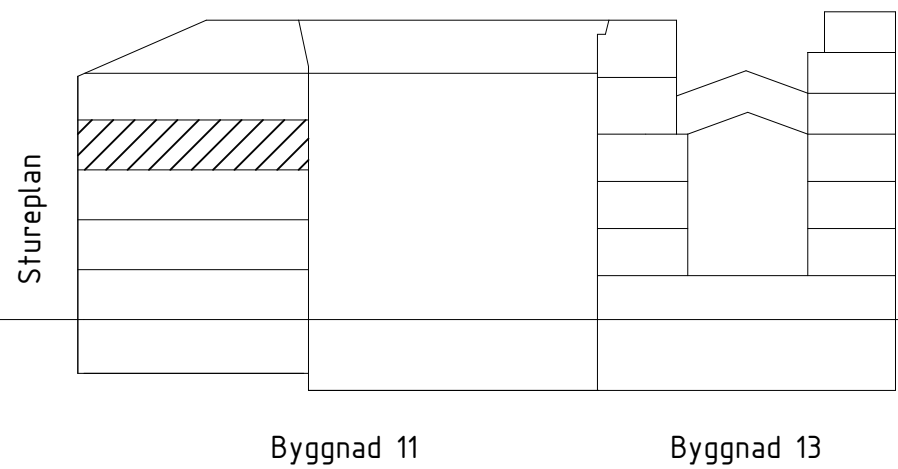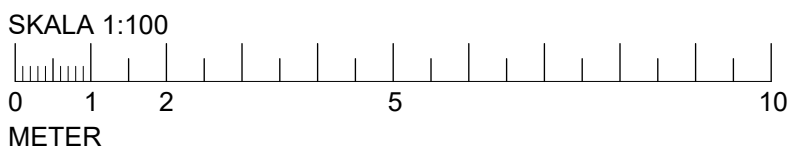

A	A PM BL 01	2024-09-13	AnBy
BET	ÄNDRINGEN AVSEER	DATUM	SIGN
BYGGLOVSHANDLING			
STUREGALLERIAN AB		KV SPERLINGENSBÄCKE	
FASTB30000		STUREGALLERIAN AB	

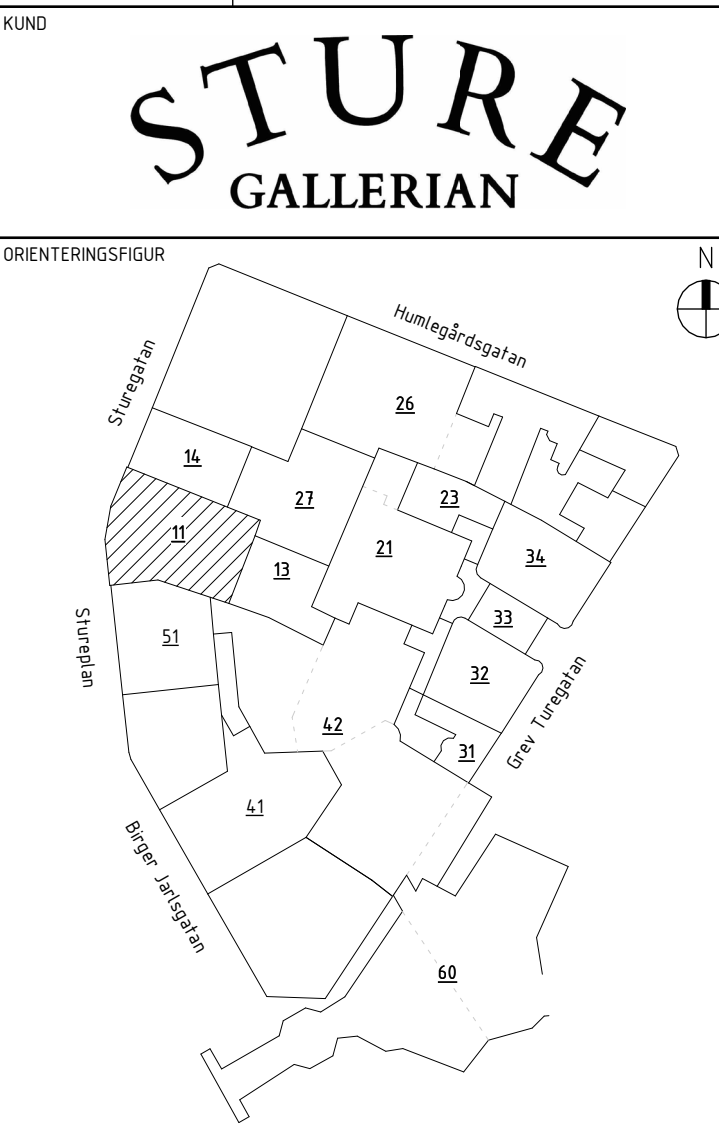

AIX Arkitekter AB	T: 08 690 29 00
-	T: -
-	T: -
-	T: -
-	T: -
-	T: -
-	T: -
-	T: -
-	T: -
-	T: -

UPPDRAG NR	RITAD/KONSTR AV	HANDLAGGARE
OK2339-01-06	KaJe	David Hanson
DATUM	ANSVARIG	BYGGNAD
2024-05-20	Tobias Rosberg	BY11

NY- OCH OMBYGGNAD
Kv Sperlingensbacke 56
Bångska palatset
Plan 13 - Del 2

SKALA	NUMMER	BET
A1 = 1:100 A3 = 1:200	11-A-40-1-132-BL	A

FÖRKLARINGAR


Se 11-A-40-1-091-BL

FÖRESKRIFTER


Se 11-A-40-1-091-BL

HÄNVISNINGAR

Se 11-A-40-1-091-BL

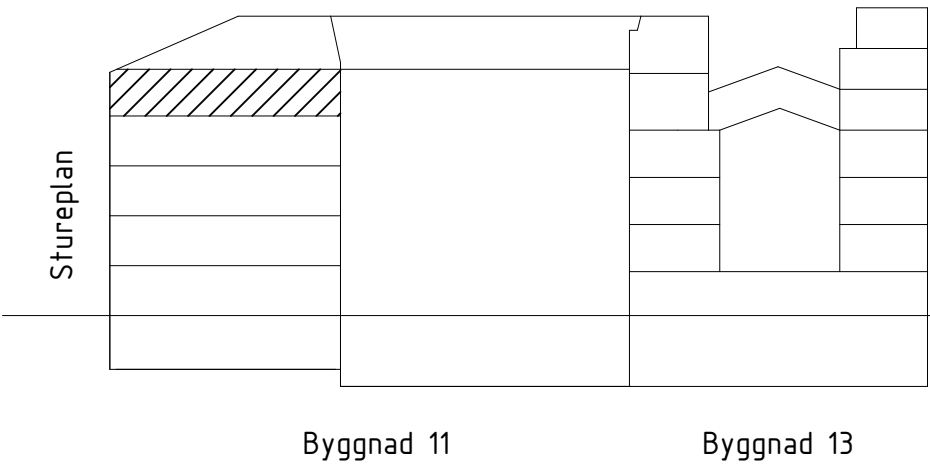

A	A PM BL 01	2024-09-13	AnBy
BET	ÄNDRINGEN AVSÄR	DATUM	SIGN
BYGGLOVSHANDLING			
STUREGALLERIAN AB		KV SPERLINGENSBÄCKE	
FASTB30000		STUREGALLERIAN AB	

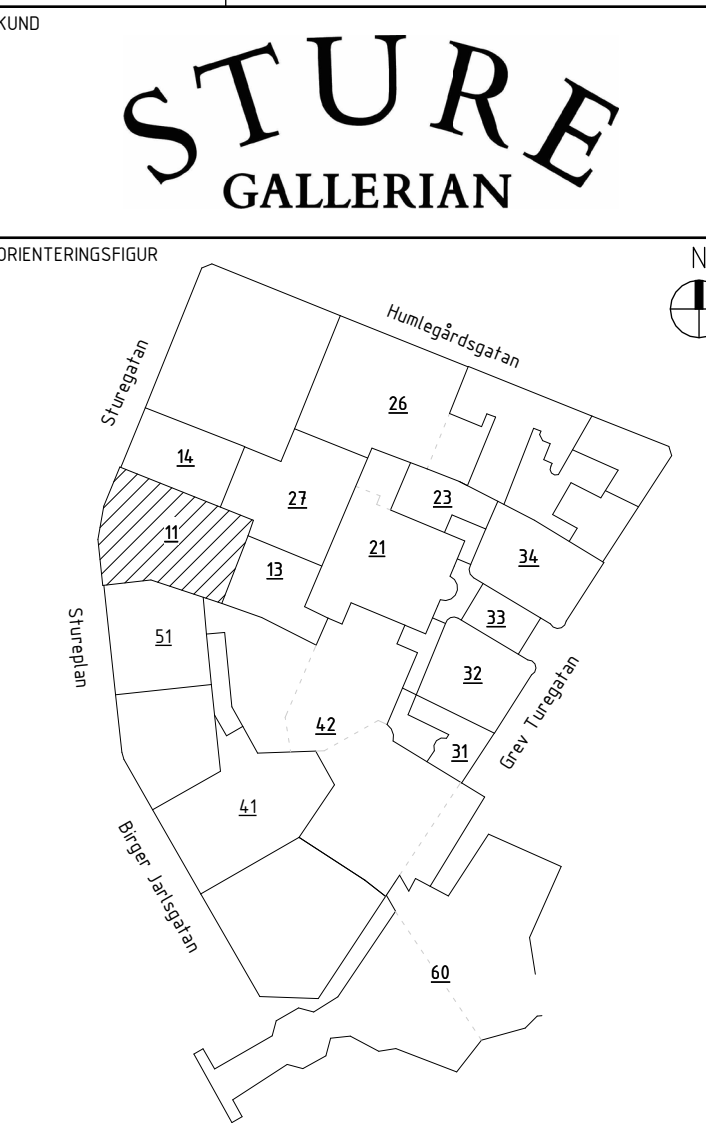

AIX Arkitekter AB		T: 08 690 29 00
-		T: -
-		T: -
-		T: -
-		T: -
-		T: -
-		T: -
-		T: -
-		T: -
UPPDRAG NR	RITAD/KONSTR AV	HANDLAGGARE
OK2339-01-06	KaJe	David Hanson
DATUM	ANSVARIG	BYGGNAD
2024-05-20	Tobias Rosberg	BY11
NY- OCH OMBYGGNAD		
Kv. Sperlingensbacke 56		
Bångska palatset		
Plan 14 - Del 1		
SKALA	NUMMER	BET
A1 = 1:100 A3 = 1:200	11-A-40-1-14-1-BL	A

FÖRKLARINGAR



Se 11-A-40-1-091-BL

FÖRESKRIFTER


Se 11-A-40-1-091-BL

HÄNVISNINGAR

Se 11-A-40-1-091-BL

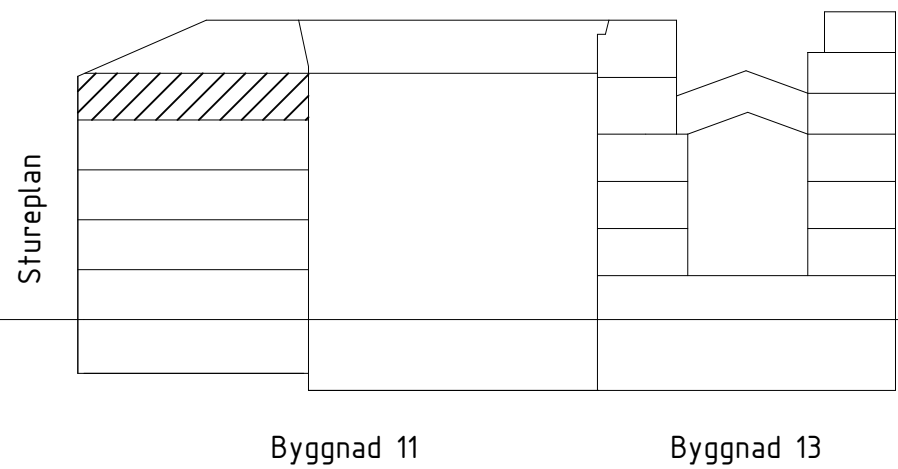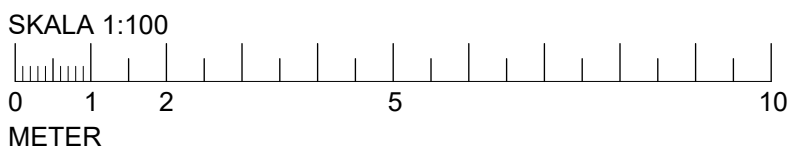

A	A PM BL 01	2024-09-13	AnBy
BET	ÄNDRINGEN AVSEER	DATUM	SIGN
BYGGLOVSHANDLING			
STUREGALLERIAN AB		KV SPERLINGENSBÄCKE	
FASTB30000		STUREGALLERIAN AB	

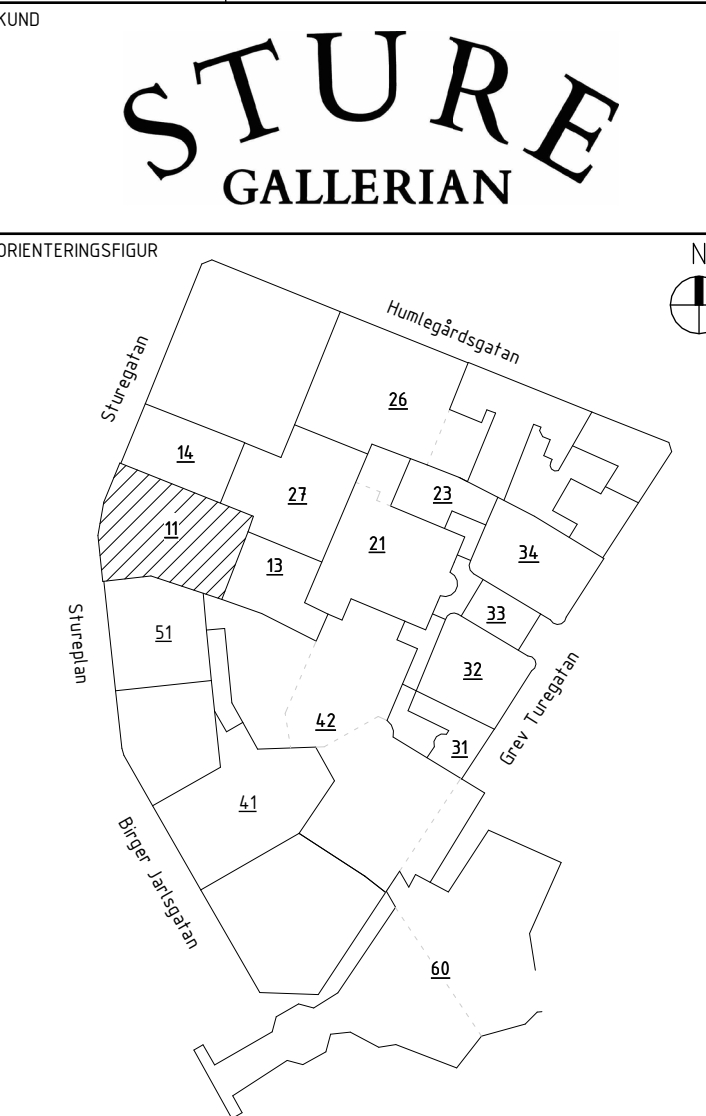

AIX Arkitekter AB		T: 08 690 29 00
-		T: -
-		T: -
-		T: -
-		T: -
-		T: -
-		T: -
-		T: -
-		T: -
UPPDRAG NR	RITAD/KONSTR AV	HANDLAGGARE
OK2339-01-06	KaJe	David Hanson
DATUM	ANSVARIG	BYGGNAD
2024-05-20	Tobias Rosberg	BY11
NY- OCH OMBYGGNAD		
Kv. Sperlingensbacke 56		
Bångska palatset		
Plan 14 - Del 2		
SKALA	NUMMER	BET
A1 = 1:100 A3 = 1:200	11-A-40-1-142-BL	A

FÖRKLARINGAR


Se 11-A-40-1-091-BL

FÖRESKRIFTER


Se 11-A-40-1-091-BL

HÄNVISNINGAR

Se 11-A-40-1-091-BL

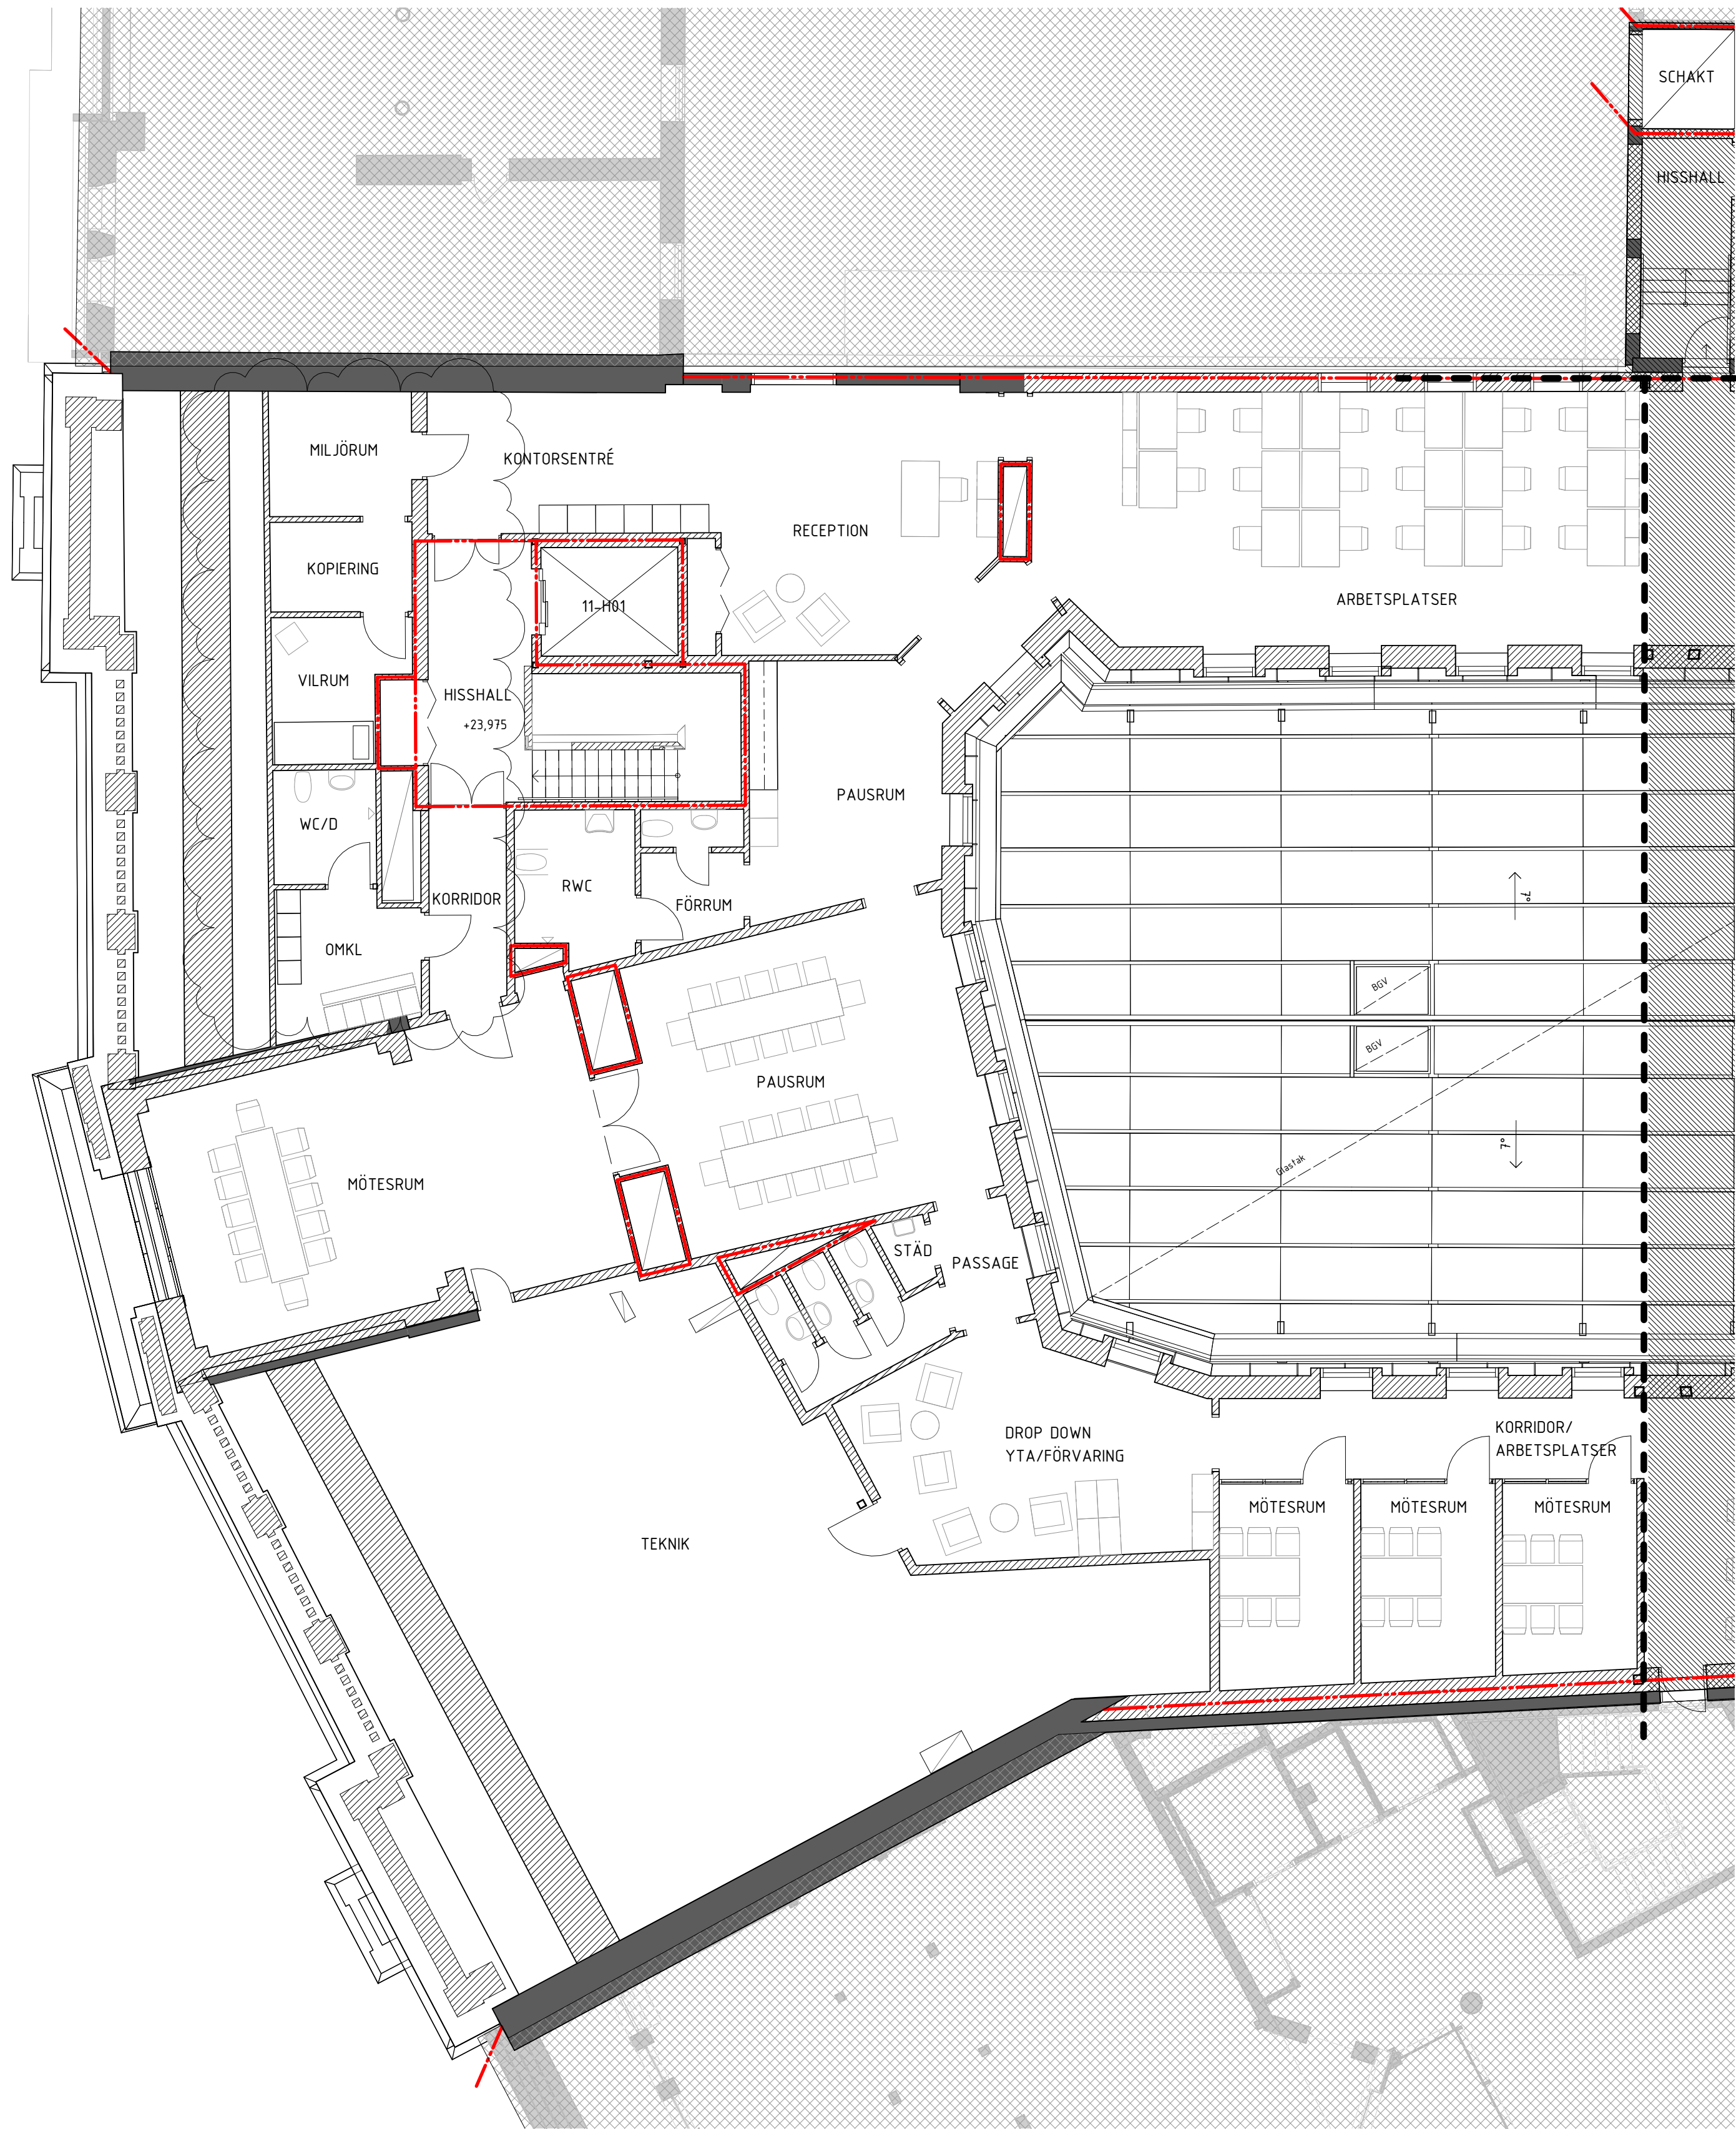

A	A PM BL 01	2024-09-13	AnBy
BET	ÄNDRINGEN AVSEER	DATUM	SIGN
BYGGLOVSHANDLING			
STUREGALLERIAN AB		KV SPERLINGENSBÄCKE	
FASTB30000		STUREGALLERIAN AB	


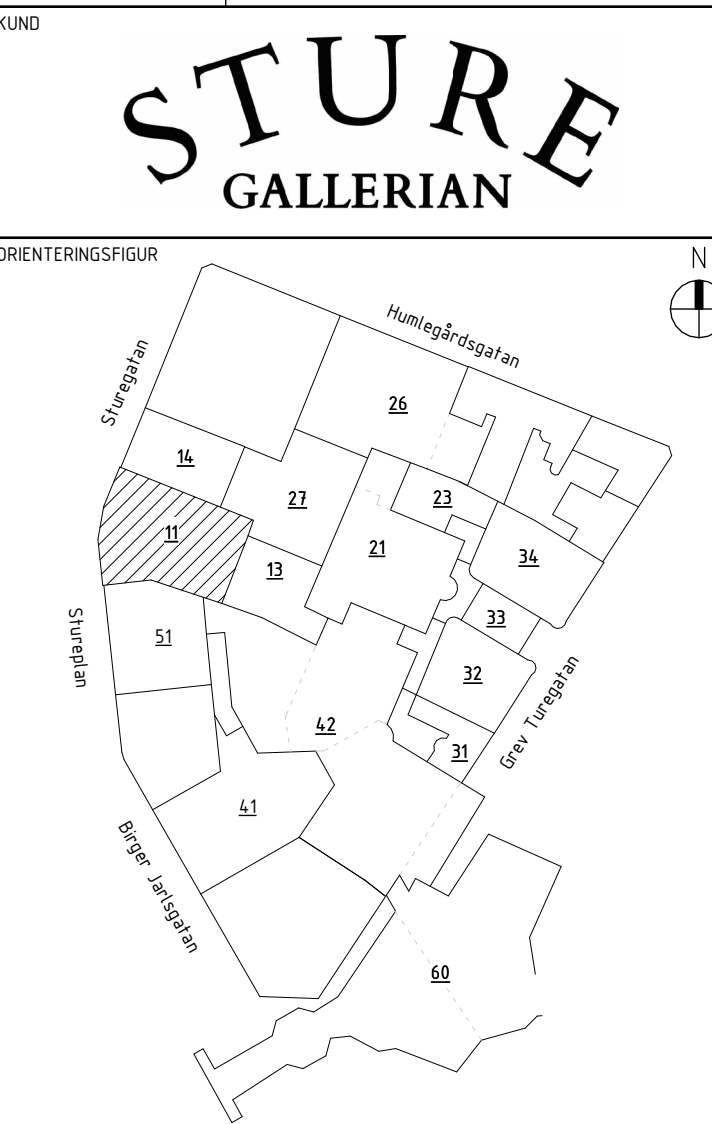


AIX Arkitekter AB	T: 08 690 29 00
-	T: -
-	T: -
-	T: -
-	T: -
-	T: -
-	T: -
-	T: -
-	T: -
-	T: -

UPPDRAG NR	OK2339-01-06	RITAD/KONSTR AV	KaJe	HANDLAGGARE	David Hanson
DATUM	2024-05-20	ANSVARIG	Tobias Rosberg	BYGGNAD	BY11

NY- OCH OMBYGGNAD
Kv Sperlingensbacke 56
Bångska palatset
Plan 15 - Del 1




SKALA	NUMMER	BET
A1 = 1:100 A3 = 1:200	11-A-40-1-151-BL	A

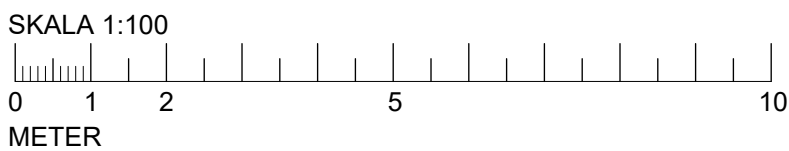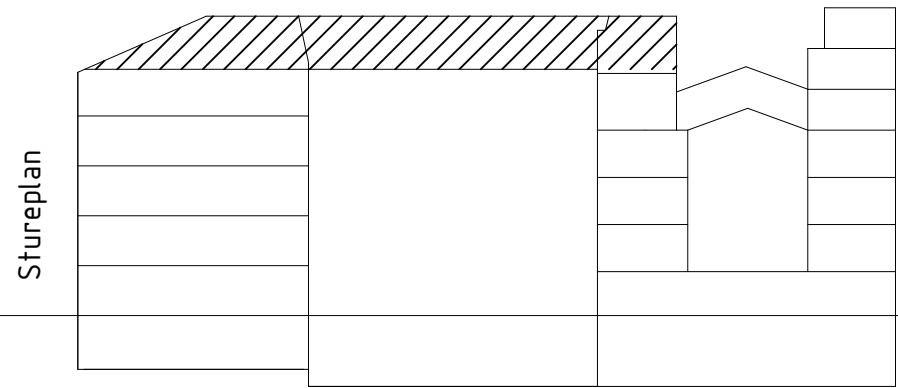

Se 11-A-40-1-091-BL

Se 11-A-40-1-091-BL

SKALA	NUMMER	BET
A1 = 1:100	11-A-40-1-152-BL	A
A3 = 1:200		

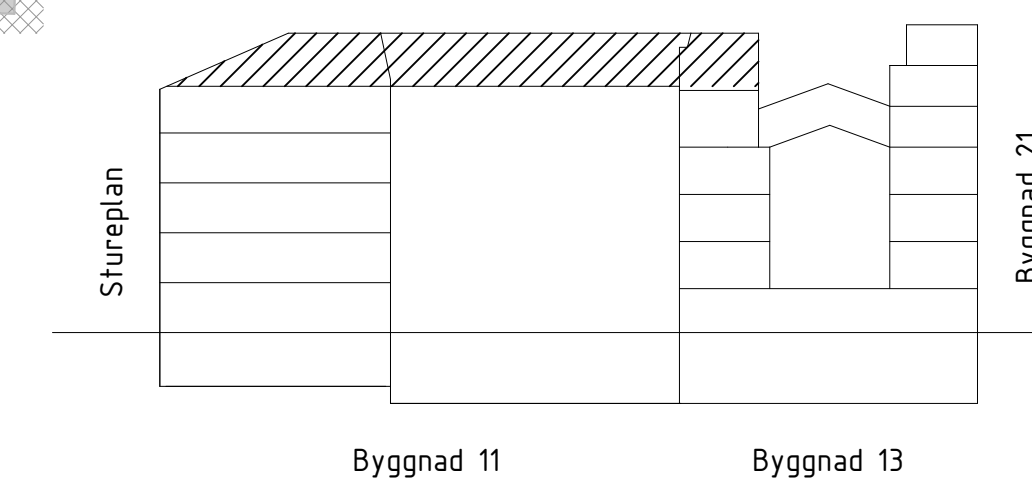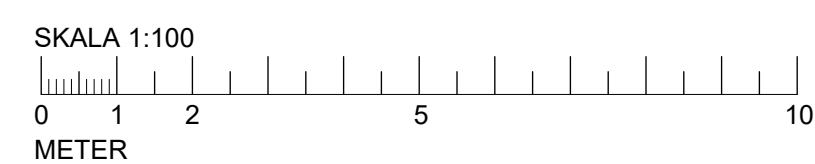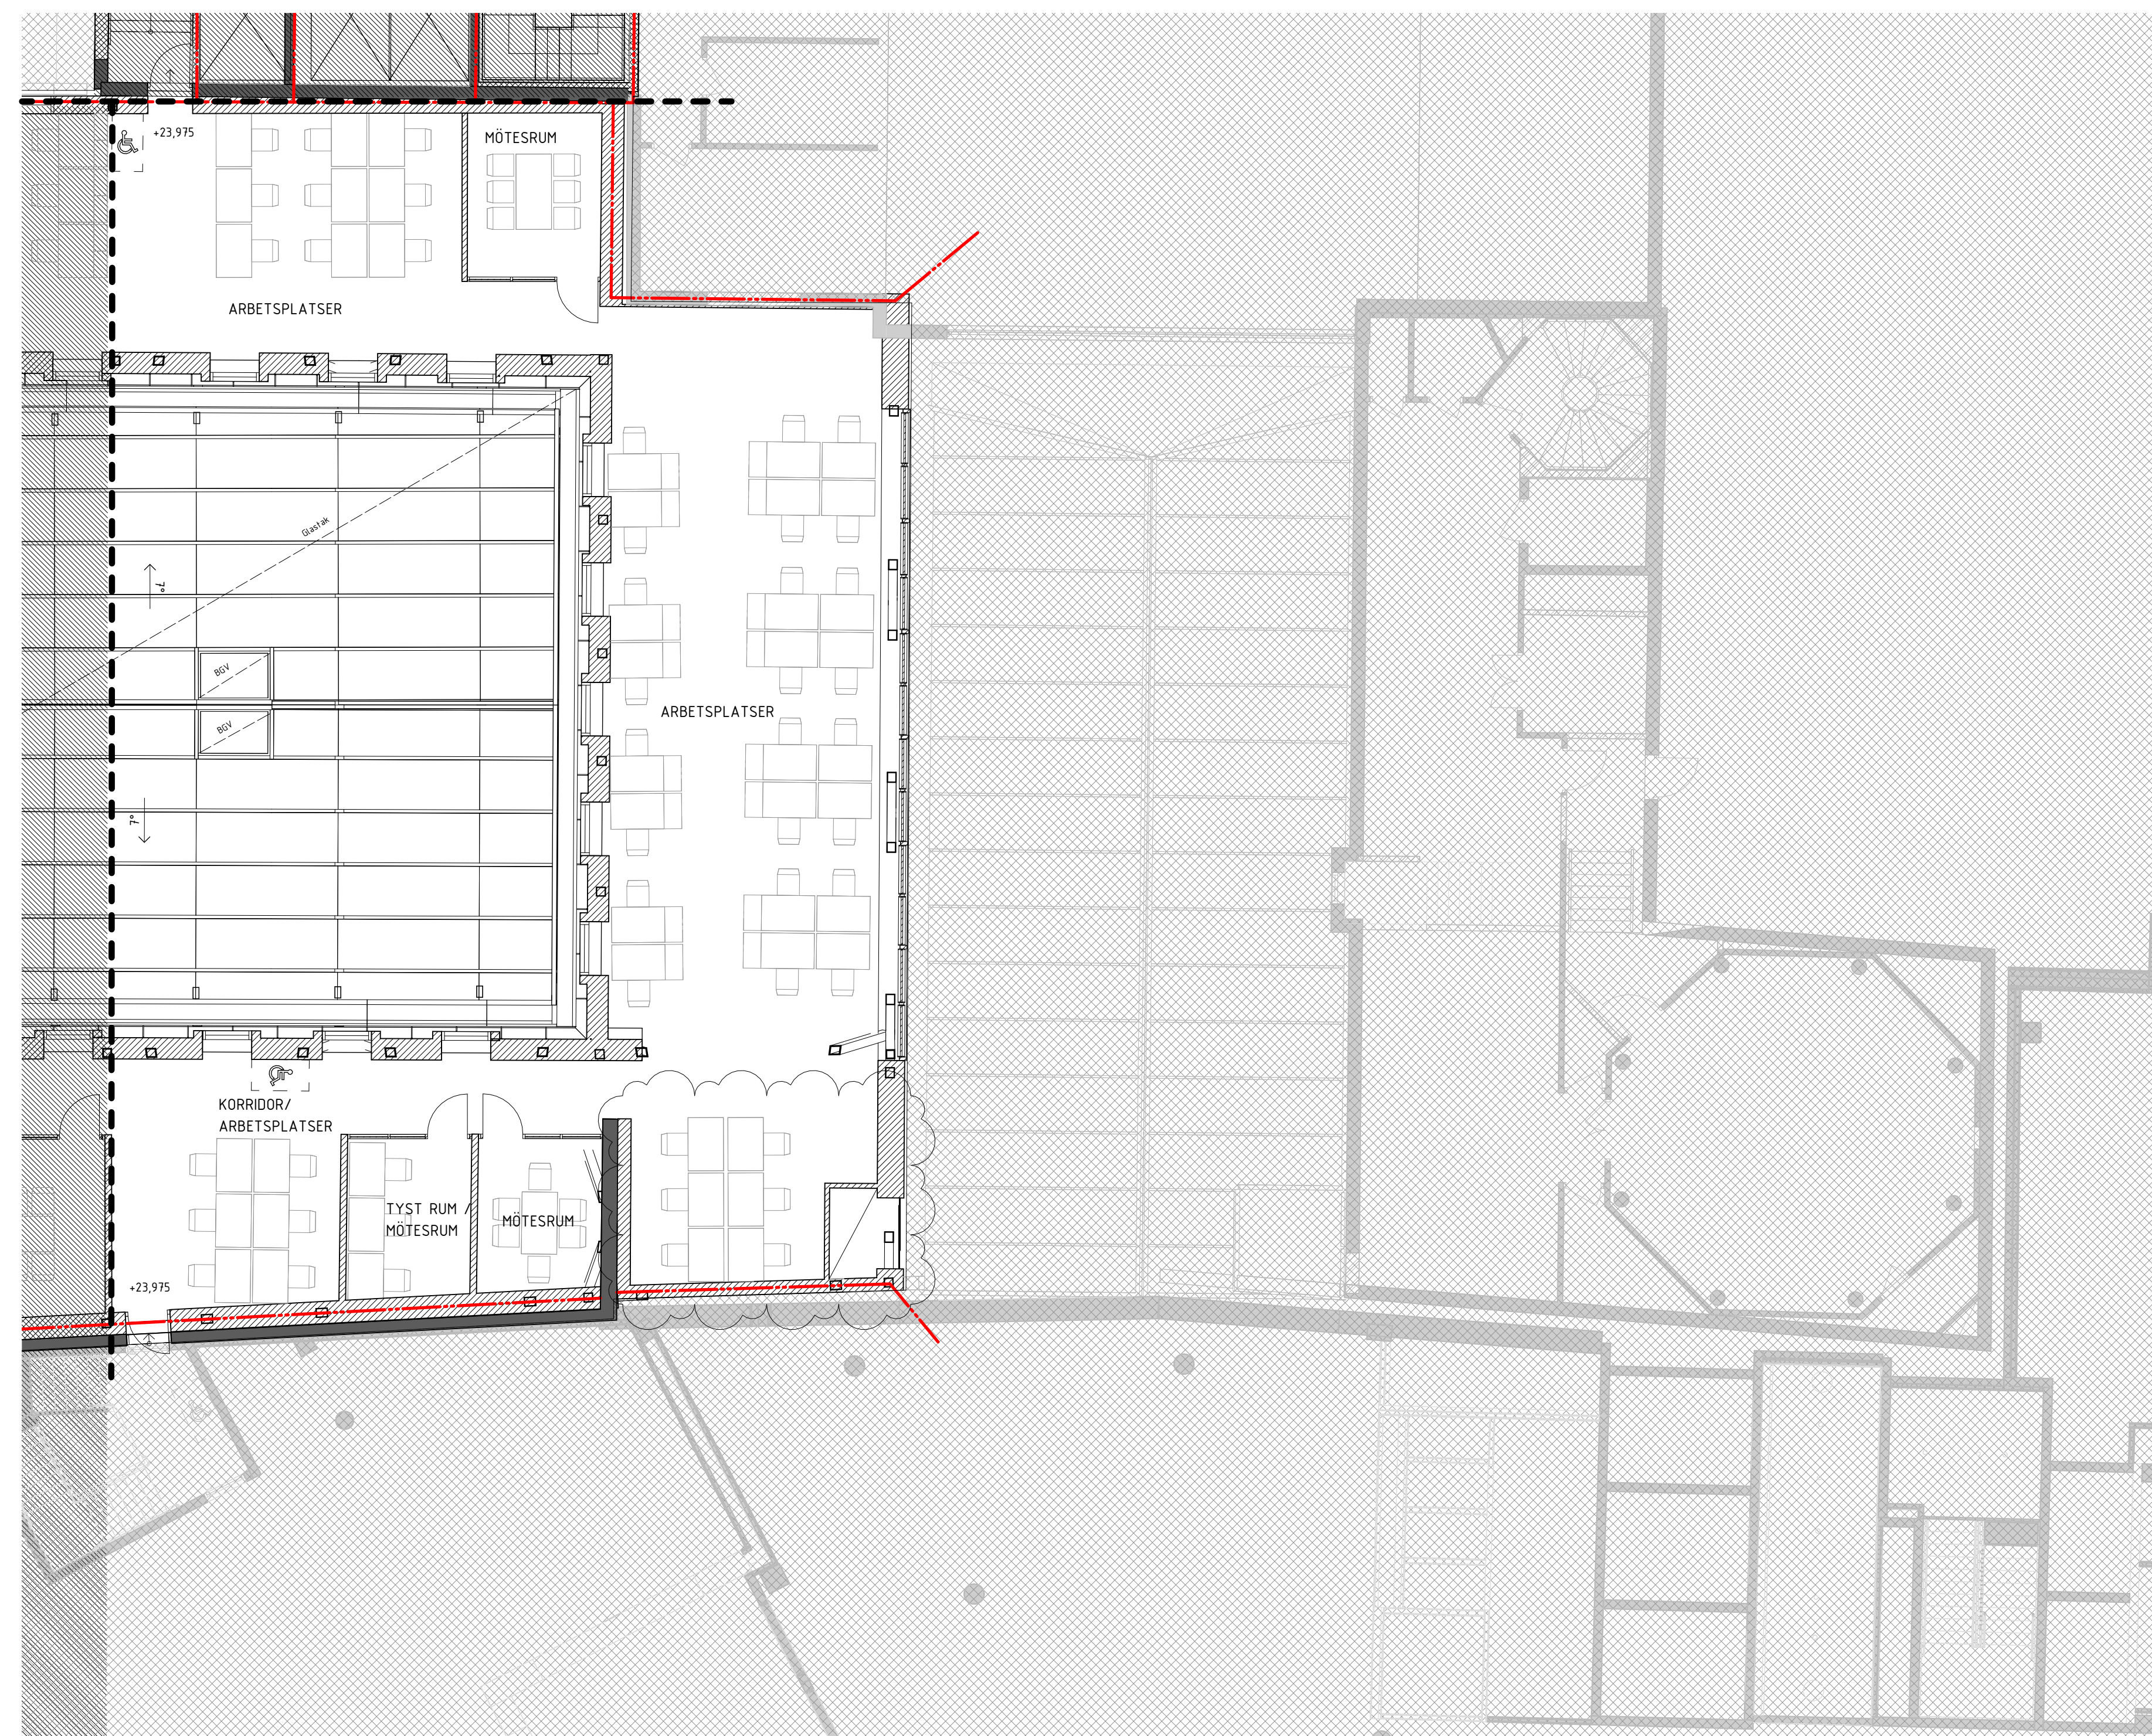

FÖRKLARINGAR

Se 11-A-40-1-091-BL

FÖRESKRIFTER

Se 11-A-40-1-091-BL

HÄNVISNINGAR

Se 11-A-40-1-091-BL

A | A PM BL 01 | 2024-09-13 | AnBy


BET | ANDRINGEN AVSEER | DATUM | SIGN.

BYGGLOVSHANDLING

STUREGALLERIAN AB
KV SPERLINGENSBÄCKE
FASTB30000
STUREGALLERIAN AB

KUND

STURE
GALLERIAN

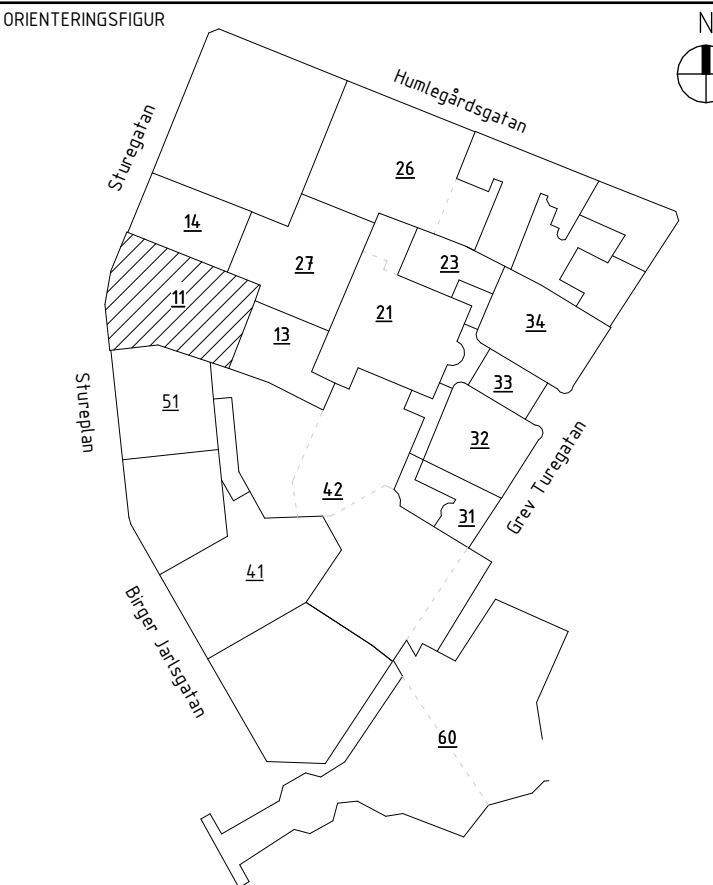

AIX Arkitekter AB	T: 08 690 29 00
-	T: -
-	T: -
-	T: -
-	T: -
-	T: -
-	T: -
-	T: -
-	T: -


UPPDRAG NR OK2339-01-06	RITAD/KONSTR AV KaJe	HANDLAGGARE David Hanson
DATUM 2024-05-20	ANSVARIG Tobias Rosberg	BYGGNAD BY11

NY- OCH OMBYGGNAD
Kv Sperlingensbacke 56
Bångska palatset
Plan 16 - Del 1


SKALA
A1 = 1:100
A3 = 1:200

NUMMER
11-A-40-1-161-BL

BET
A

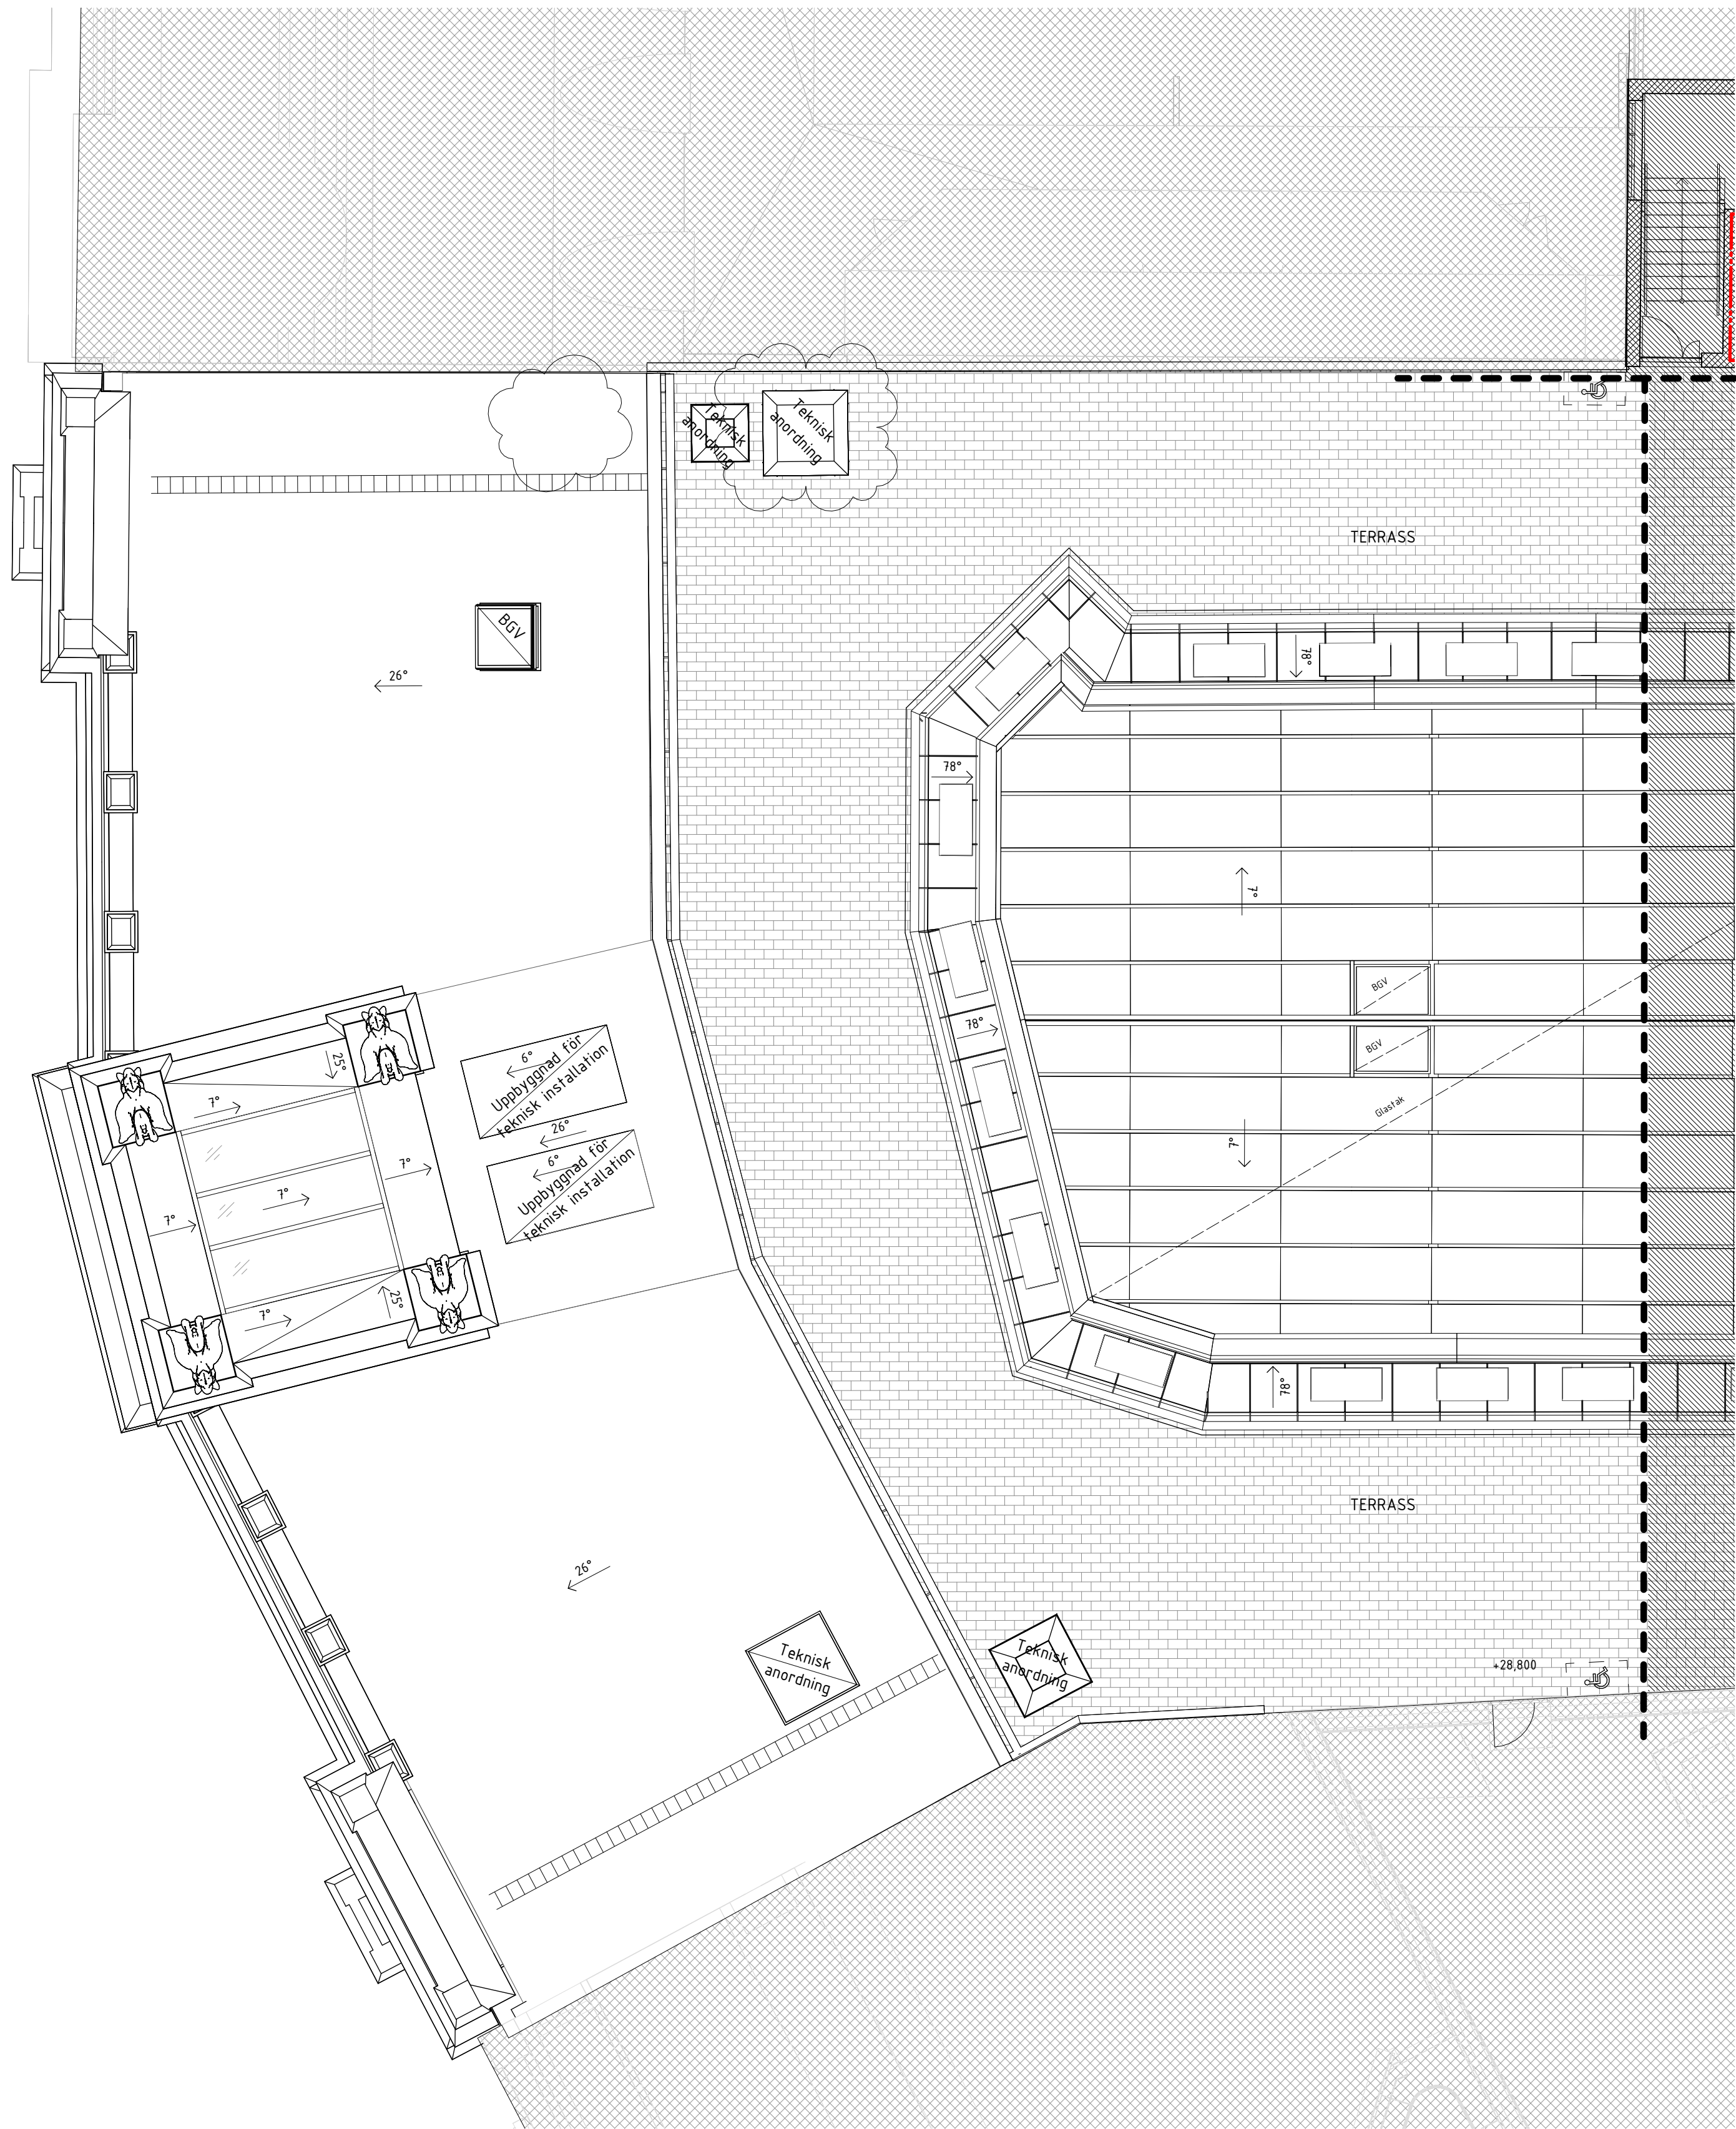

SKALA 1:100
0 1 2 5 10
METER

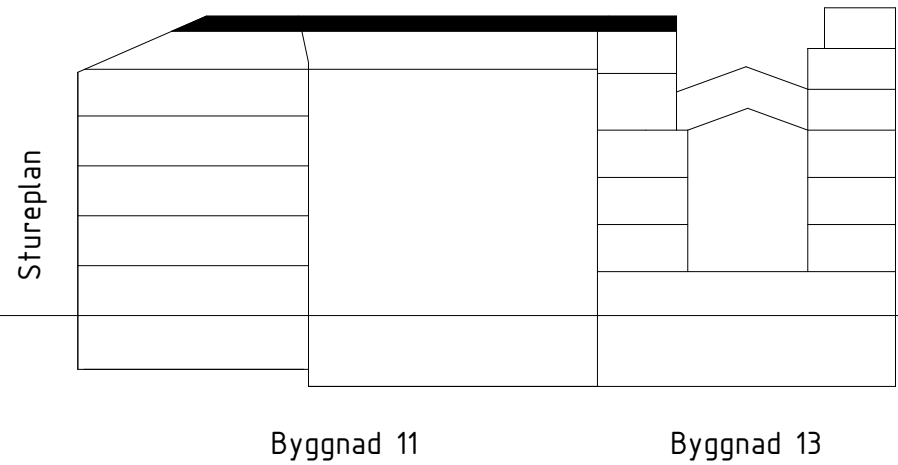

FÖRKLARINGAR



Se 11-A-40-1-091-BL

FÖRESKRIFTER



Se 11-A-40-1-091-BL


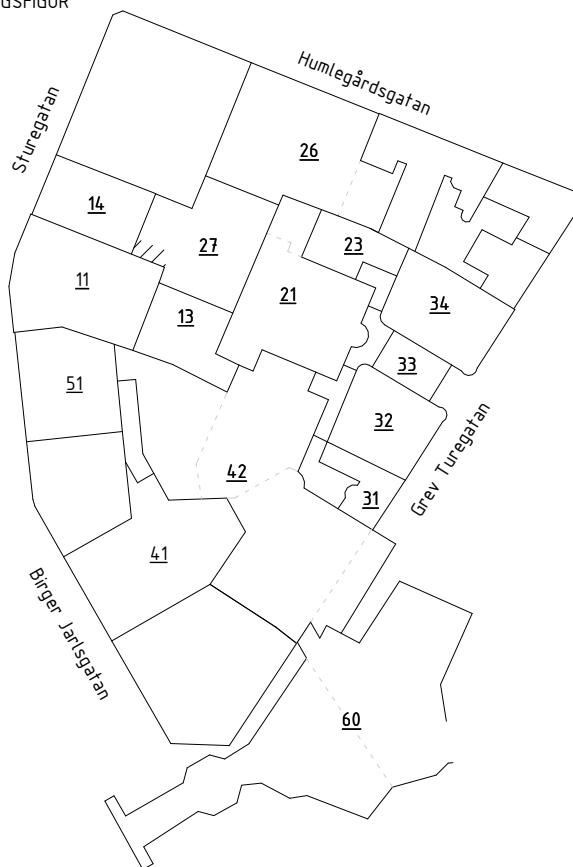
HÄNVISNINGAR




Se 11-A-40-1-091-BL

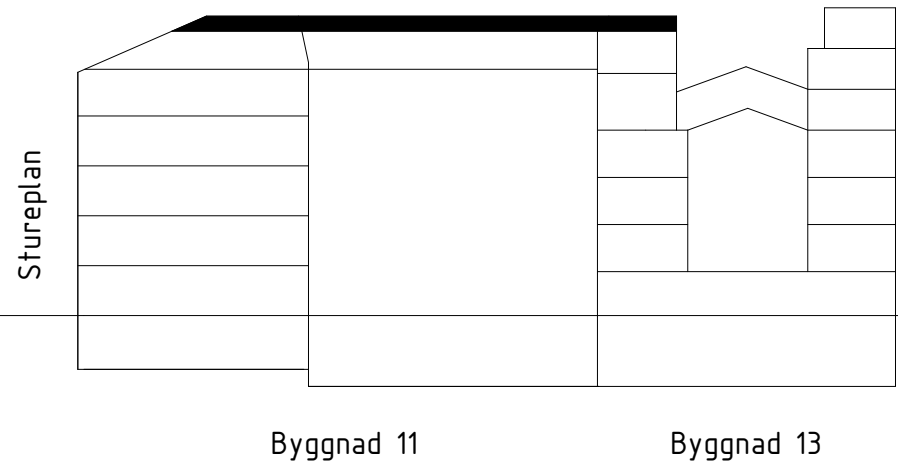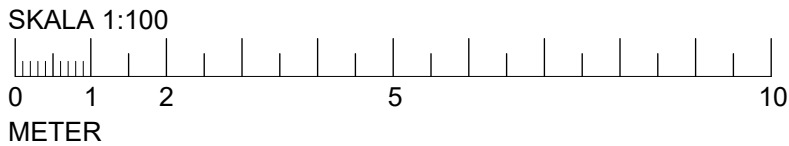




A	PM BL 01	2024-09-13	AnBy
BET	ÄNDRINGEN AVSEER	DATUM	SIGN
BYGGLOVSHANDLING			
STUREGALLERIAN AB		KV SPERLINGENSBÄCKE	
PROJEKTNUMMER		STUREGALLERIAN AB	
FASTB30000			
KUND			
STURE GALLERIAN			
ORIENTERINGSGRÄNS			
AIX Arkitekter AB		T: 08 690 29 00	
-		T: -	
-		T: -	
-		T: -	
-		T: -	
-		T: -	
-		T: -	
-		T: -	
-		T: -	
UPPDRAAG NR		RITAD/KONSTR AV	
OK2339-01-06		KaJe	
DATUM		ANSVARIG	
2024-05-20		Tobias Rosberg	
NY- OCH OMBYGGNAD		BYGGNAD	
Kv. Sperlingensbacke 56		BY11	
Bångska palatset			
Plan 16 - Del 2			
SKALA		NUMMER	
A1 = 1:100		11-A-40-1-162-BL	
A3 = 1:200		A	

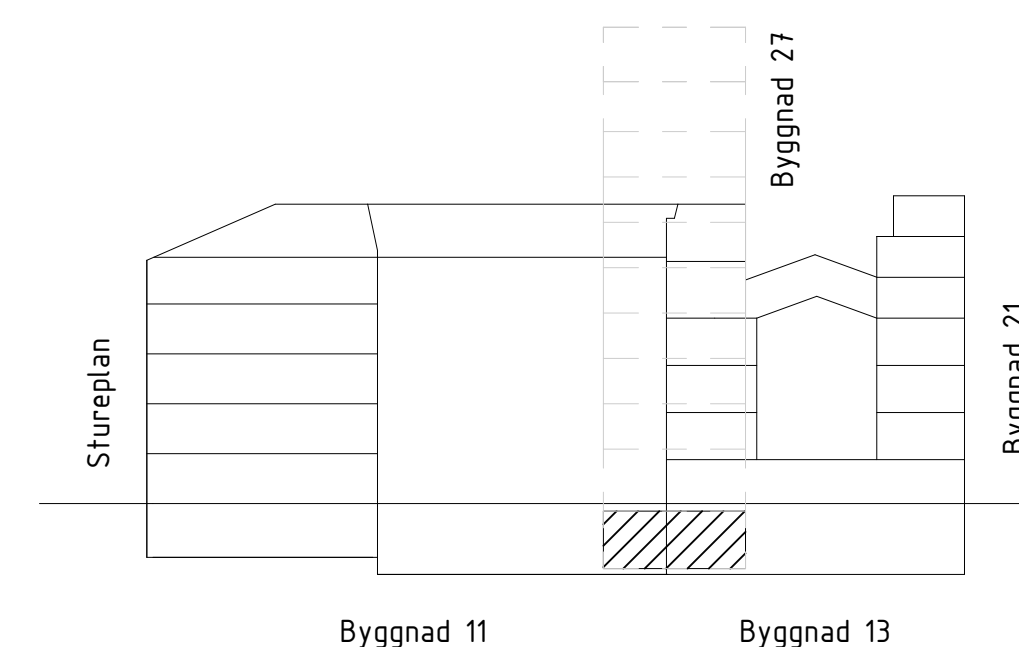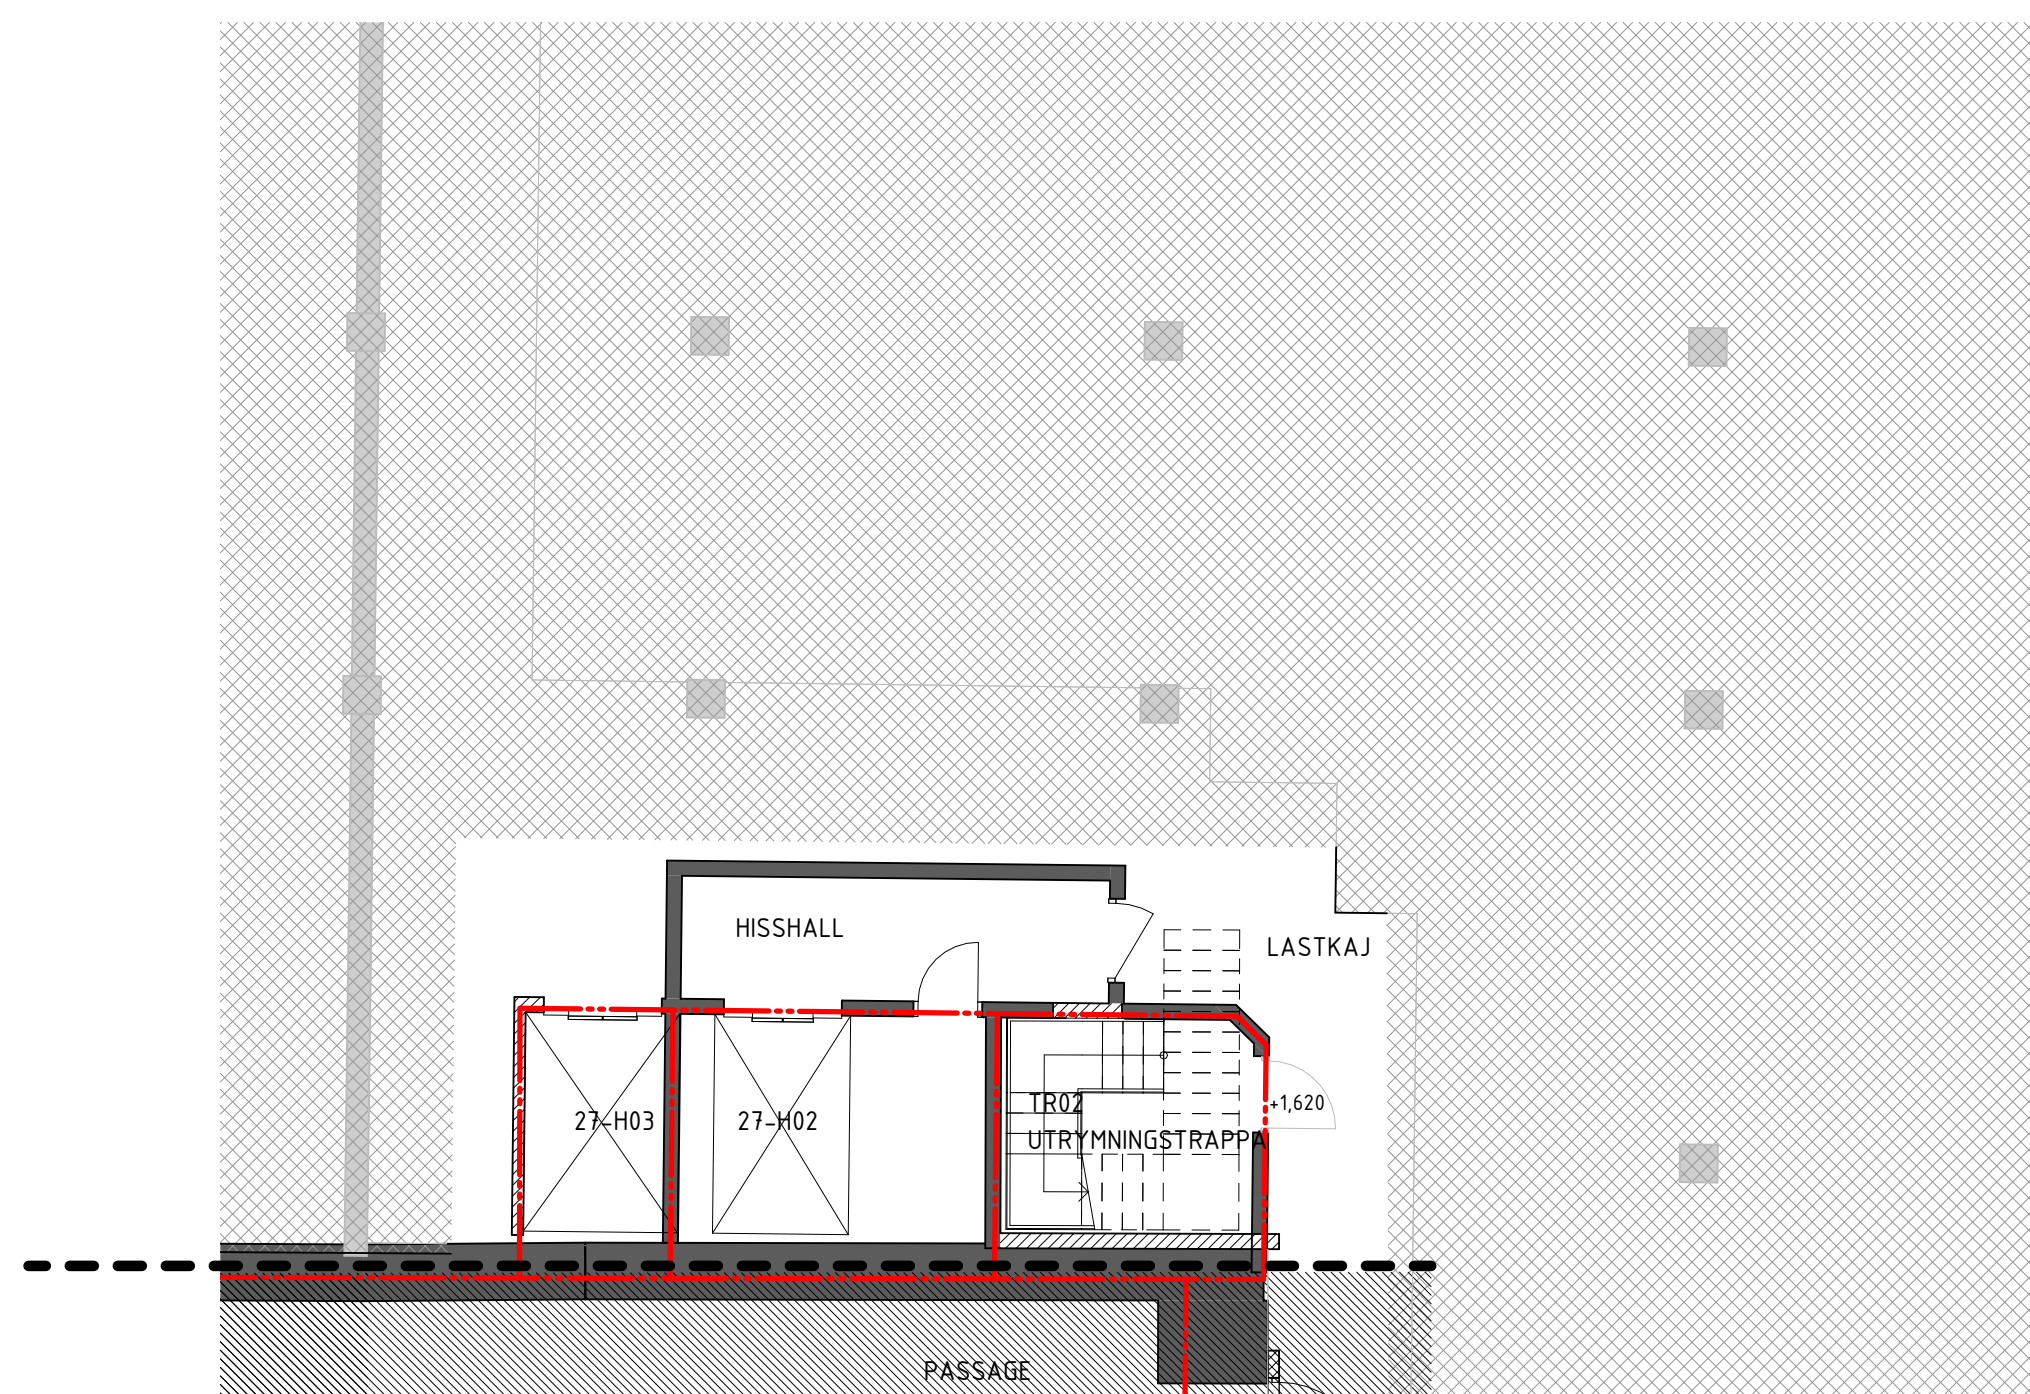



BET	ÄNDRINGEN AVSER	DATUM	SIGN
BYGGLOVSHANDLING			
STUREGALLERIAN AB PROJEKTNUMMER FASTB30000		KV SPERLINGENSBÄCKE STUREGALLERIAN AB	
KUND			
			
ORIENTERINGSSKISSUR			
			
A AIX Arkitekter AB T: 08 690 29 00 - T: - - T: - - T: - - T: - - T: - - T: - - T: -			
UPPDRAG NR OK2339-01-06	RITAD/KONSTR. AV A. Byström	HANDLÄGGARE David Hanson	
DATUM 2024-09-13	ANSVARIG Tobias Rosberg	BYGGNAD BY27	
NY- OCH OMBYGGNAD Kv. Sperlingensbacke 56 Bångska palatset Plan 09			
SKALA A1 = 1:100 A3 = 1:200	NUMMER 27-A-40-1-090-BL		BET

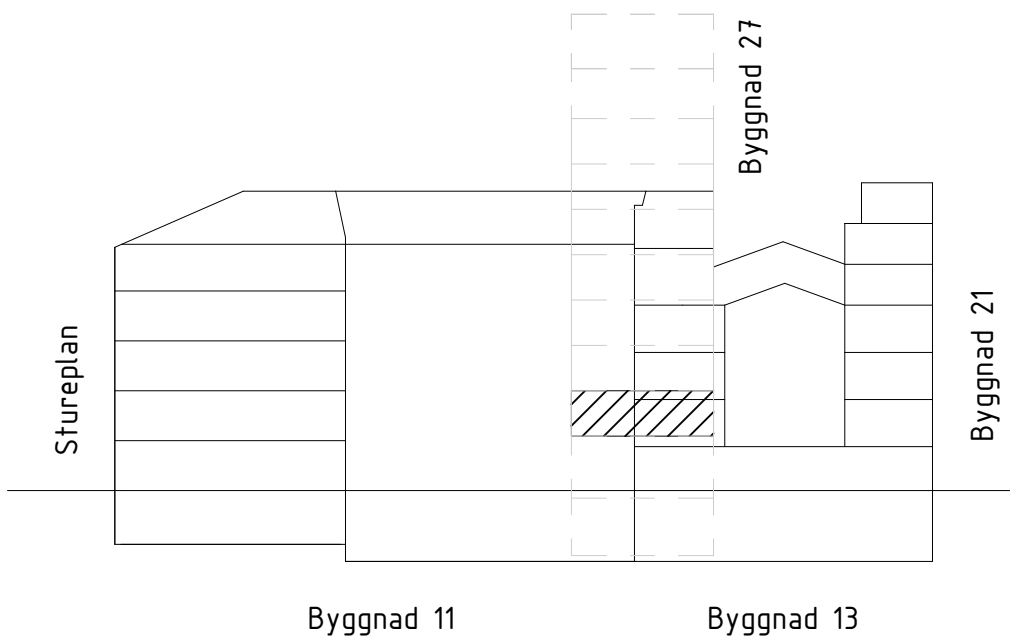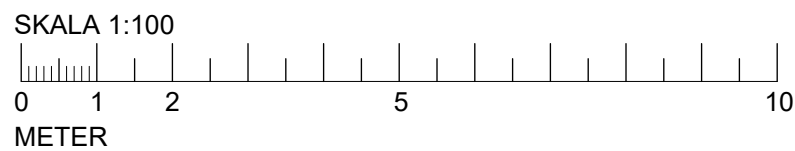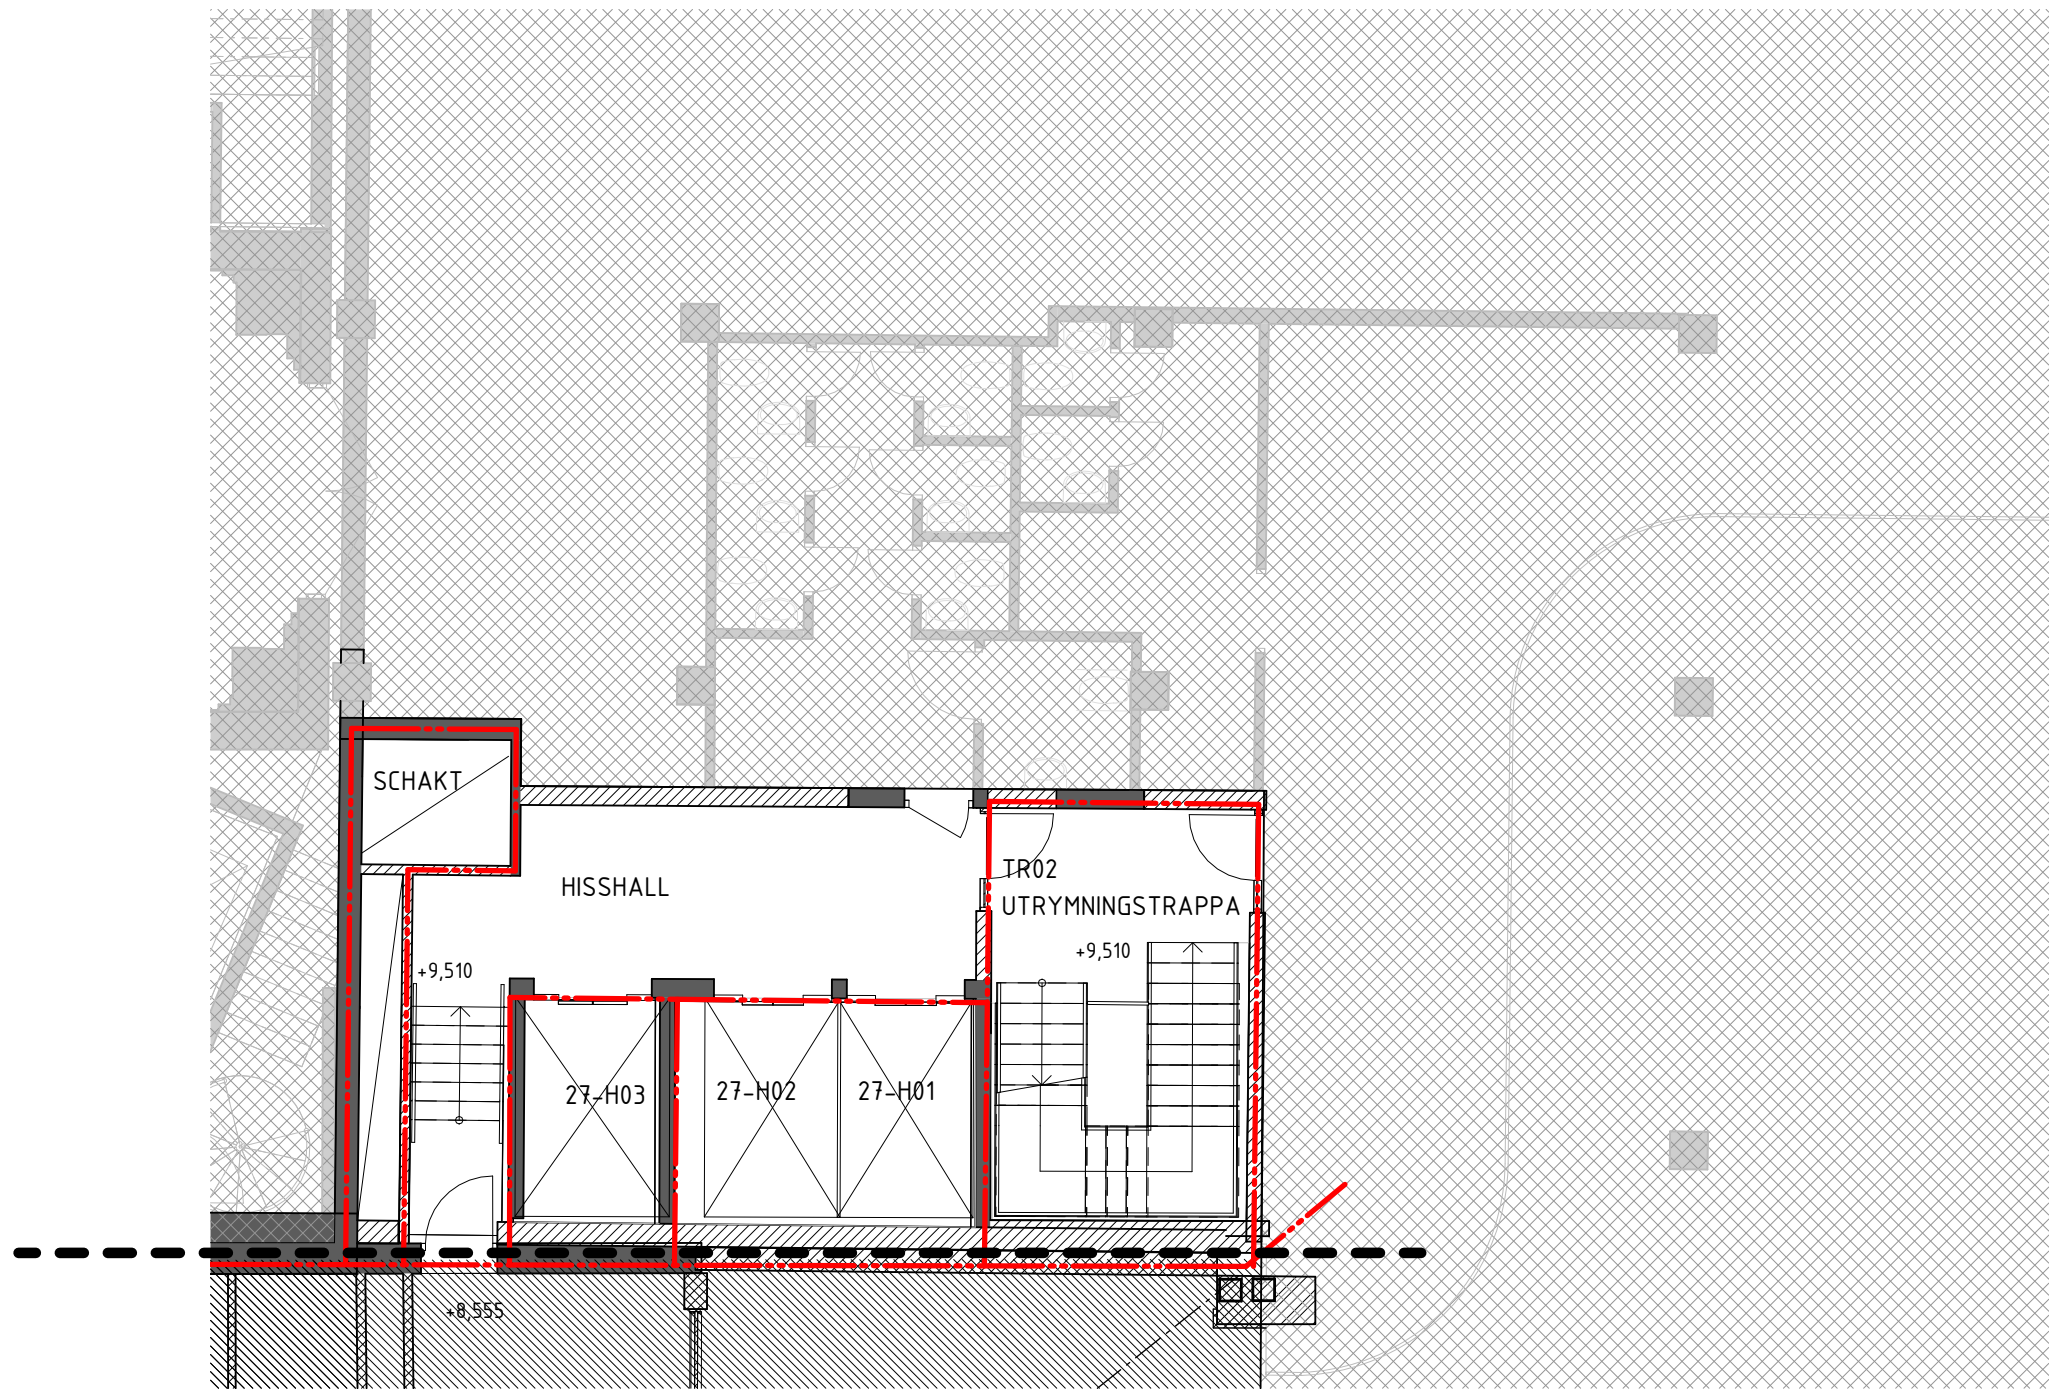


ÄNDRINGEN AVSEER		DATUM	SIGN
BYGGLOVSHANDLING			
STUREGALLERIAN AB PROJEKTNUMMER FASTB30000		KV SPERLINGENSBÄCKE STUREGALLERIAN AB	
KUND			
STURE GALLERIAN			
ORIENTERINGSSKISS			

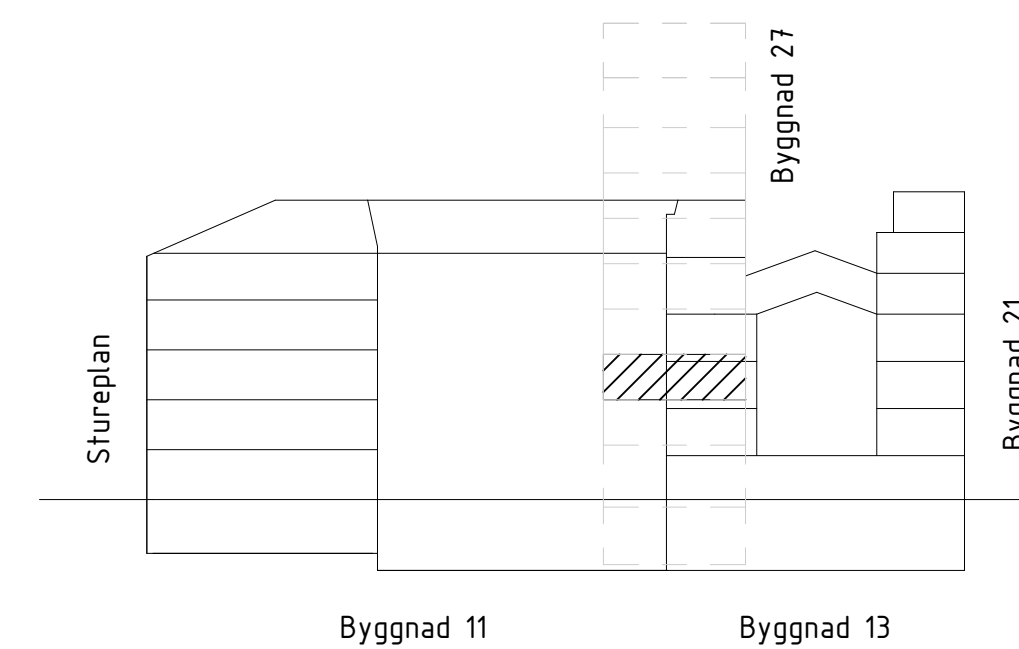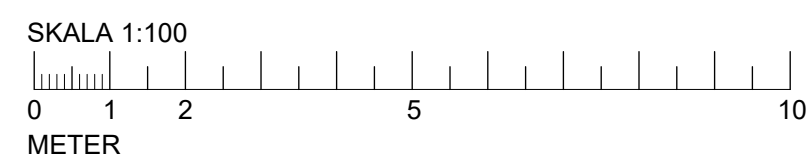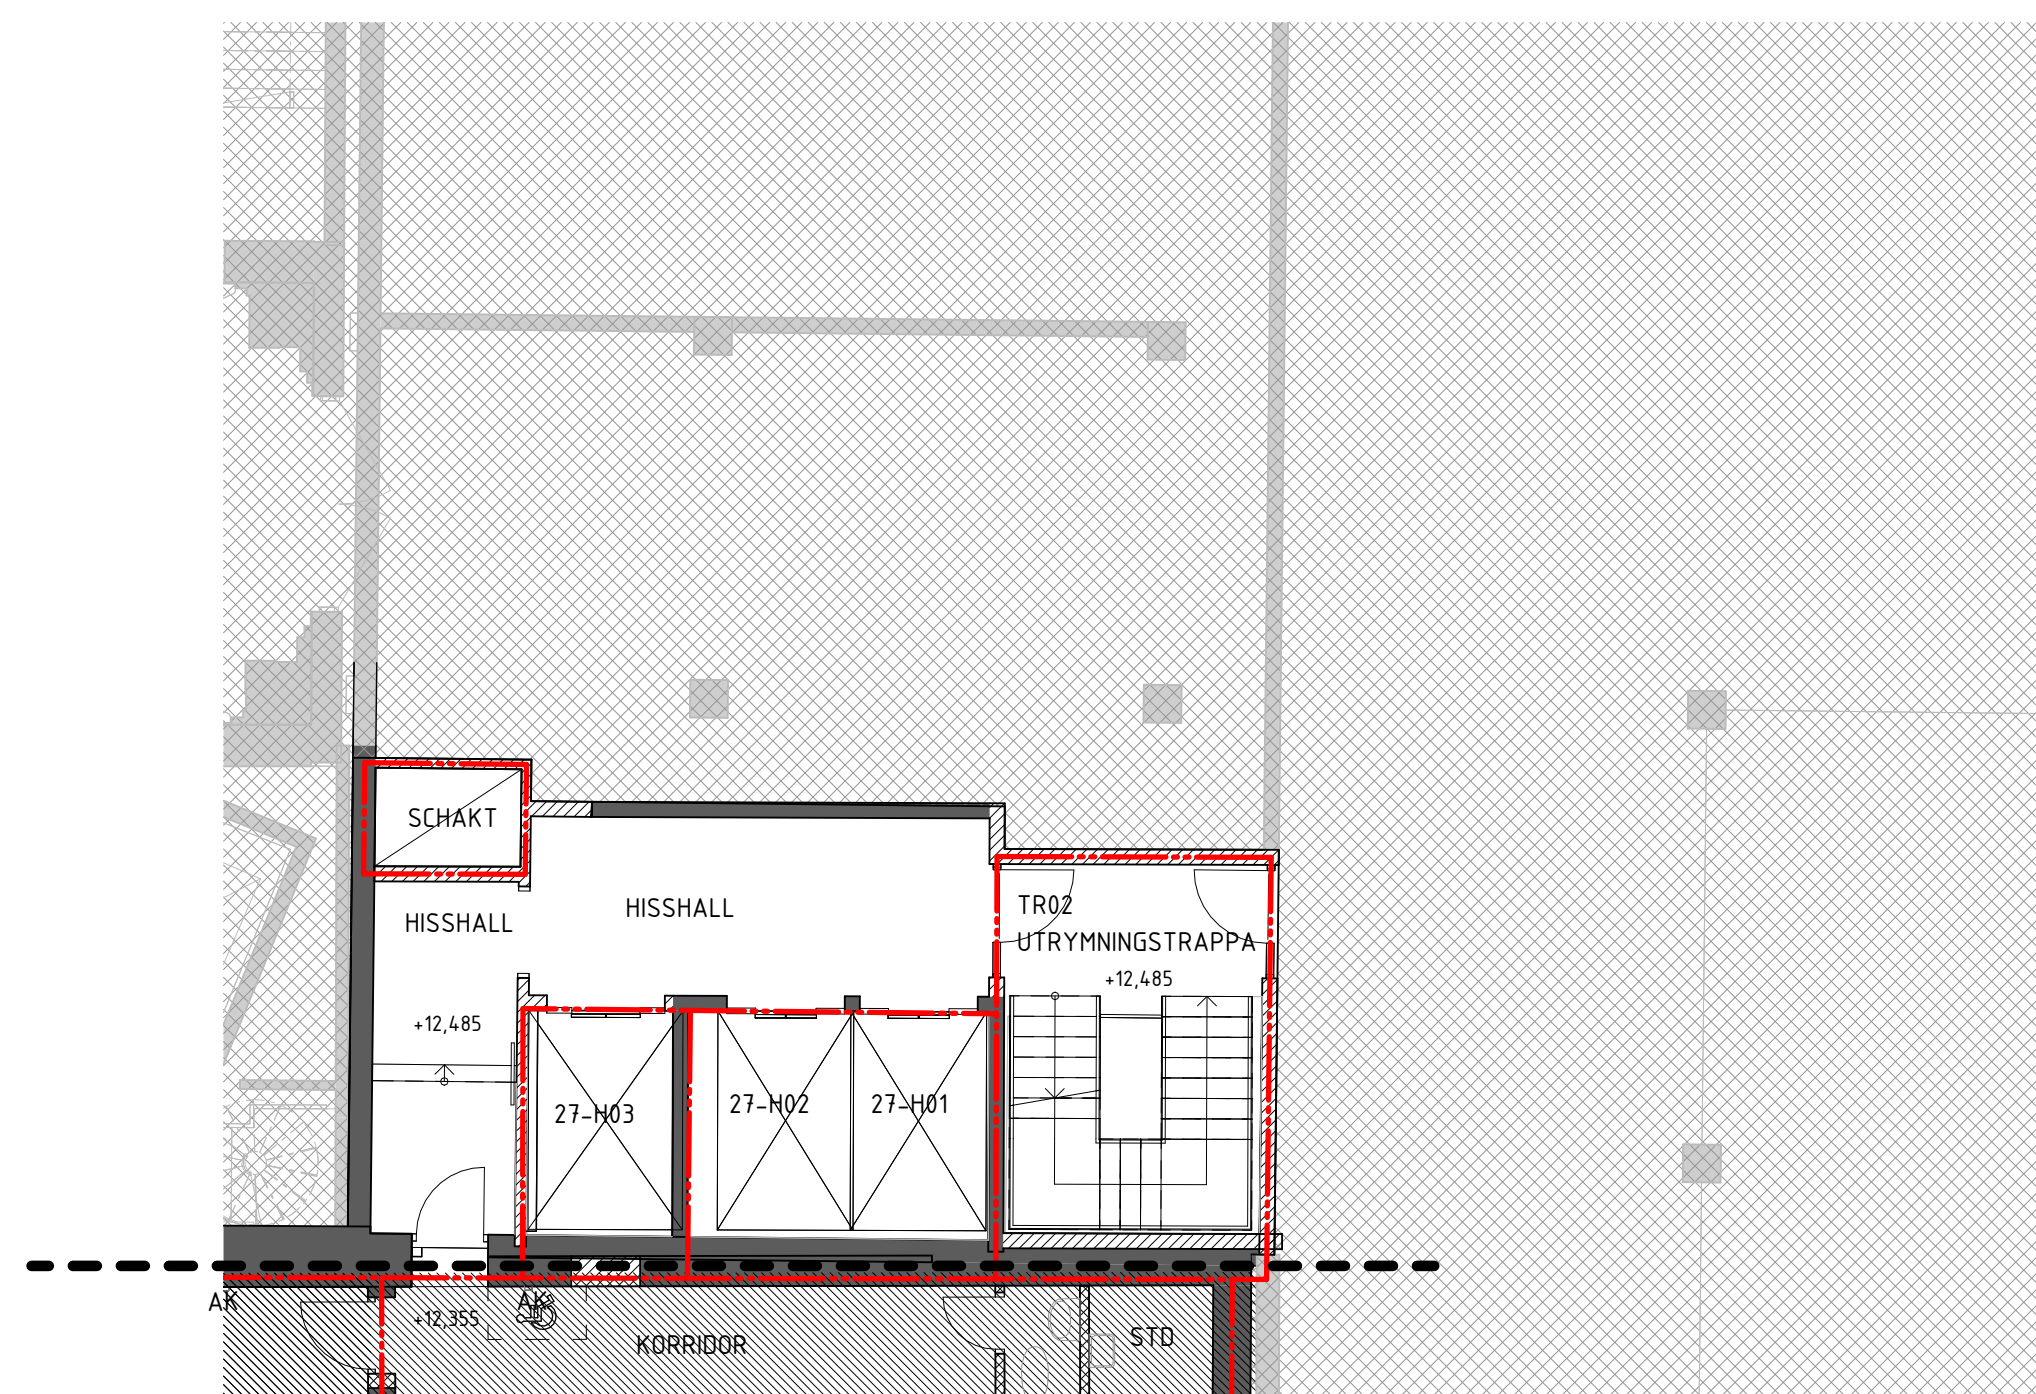




BET	ÄNDRINGEN AVSER	DATUM	SIN
BYGGLOVSHANDLING			
STUREGALLERIAN AB PROJEKTNUMMER FASTB30000		KV SPERLINGENSBACKE STUREGALLERIAN AB	
KUND			
Orienteringsfigur			
AIX Arkitekter AB	T: 08 690 29 00		
-	T: -		
-	T: -		
-	T: -		
-	T: -		
-	T: -		
-	T: -		
-	T: -		
-	T: -		
UPPDRAG NR OK2339-01-06		RITAD/KONSTR AV A. Byström	HANDELAGGARE David Hansson
DATUM 2024-09-13		ANSVARIG Tobias Rosberg	BYGNAD BY27
NY- OCH OMBYGGNAD			
Kv. Sperlingensbacke 56			
Bångsa palatset			
Plan 12			
SKALA A1 = 1:100 A3 = 1:200	NUMMER 27-A-40-1-120-BL		
			I BET

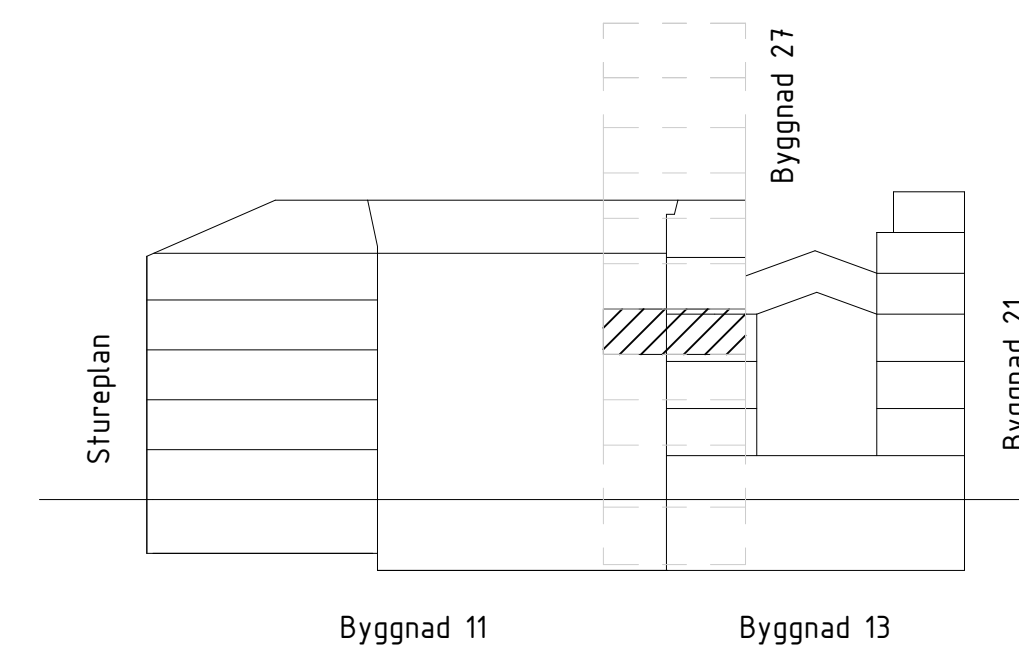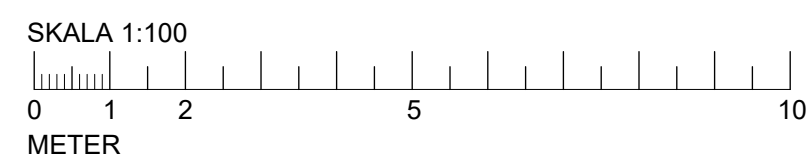




BET	ÄNDRINGEN AVSER	DATUM	SÄNN																						
BYGGLOVSHANDLING																									
STUREGALLERIAN AB PROJEKTNUMMER FASTB30000		KV SPERLINGENSBÄCKE STUREGALLERIAN AB																							
KUND																									
<div>ORIENTERINGSSKISS</div> <div></div> <div>N 1</div>																									
<table><tr><td>A) AIX Arkitekter AB</td><td>T: 08 690 29 00</td></tr><tr><td>-</td><td>T: -</td></tr><tr><td>-</td><td>T: -</td></tr><tr><td>-</td><td>T: -</td></tr><tr><td>-</td><td>T: -</td></tr><tr><td>-</td><td>T: -</td></tr><tr><td>-</td><td>T: -</td></tr><tr><td>-</td><td>T: -</td></tr><tr><td>-</td><td>T: -</td></tr><tr><td>-</td><td>T: -</td></tr><tr><td>-</td><td>T: -</td></tr>
UPPDRAG NR OK2339-01-06		RITAD/KONSTR AV A. Byström																							
DATUM 2024-09-13		HANDLÄGGARE David Hansson																							
ANSVARIG Tobias Rosberg		BYGGNAD BY27																							
NY- OCH OMBYGGNAD																									
Kv. Sperlingensbacke 56																									
Bångska palatset																									
Plan 13																									
SKALA A1 = 1:100 A3 = 1:200		NUMMER 27-A-40-1-130-BL																							
			BET																						

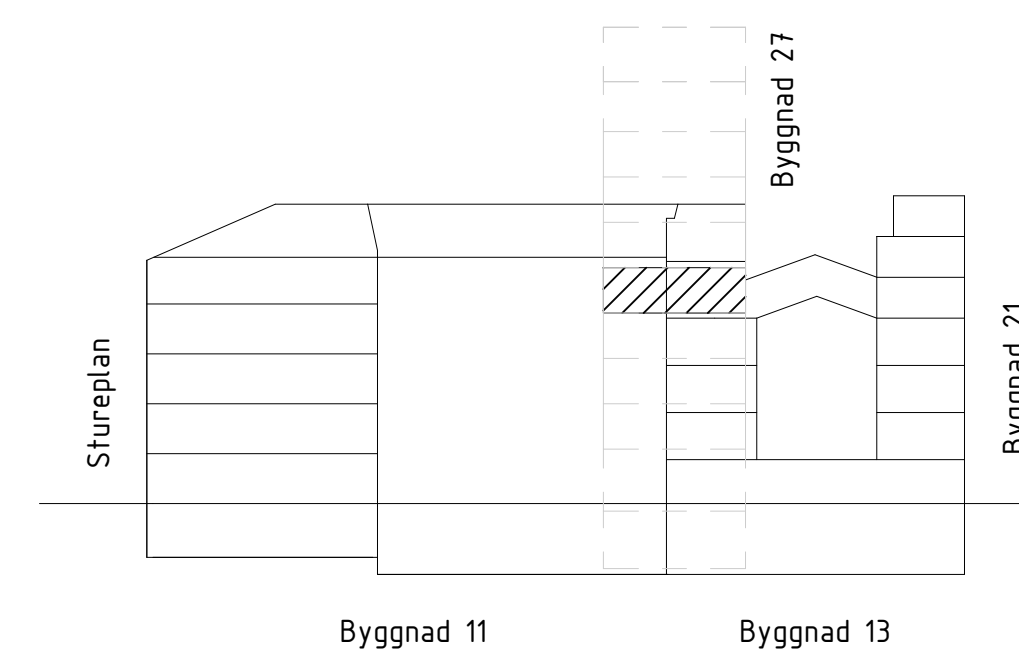
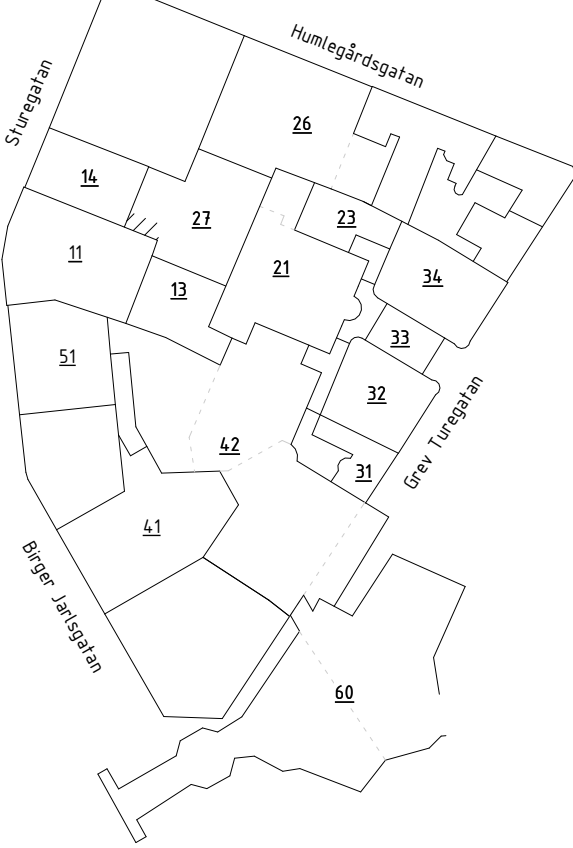





BET	ÄNDRINGENS AVSEER	DATUM	SIGN
BYGGLOVSHANDLING			
STUREGALLERIAN AB PROJEKTNUMMER FASTB30000		KV SPERLINGENSBÄCKE STUREGALLERIAN AB	
KUND			
ORIENTERINGSSKISS			
A) AIX Arkitekter AB		T: 08 690 29 00	
-		T: -	
-		T: -	
-		T: -	
-		T: -	
-		T: -	
-		T: -	
-		T: -	
-		T: -	
UPPDRAG NR OK2339-01-06		RITAD/KONSTR. AV A. Byström	
ANSVARIG 2024-09-13		BYGGNAD David Hanson	
ANSVARIG Tobias Rosberg		BYGGNAD BY27	
NY - OCH OMBYGGNAD			
Kv. Sperlingensbacke 56			
Bångska palatset			
Plan 14			
SKALA A1 = 1:100 A3 = 1:200	NUMMER 27-A-40-1-140-BL		BET

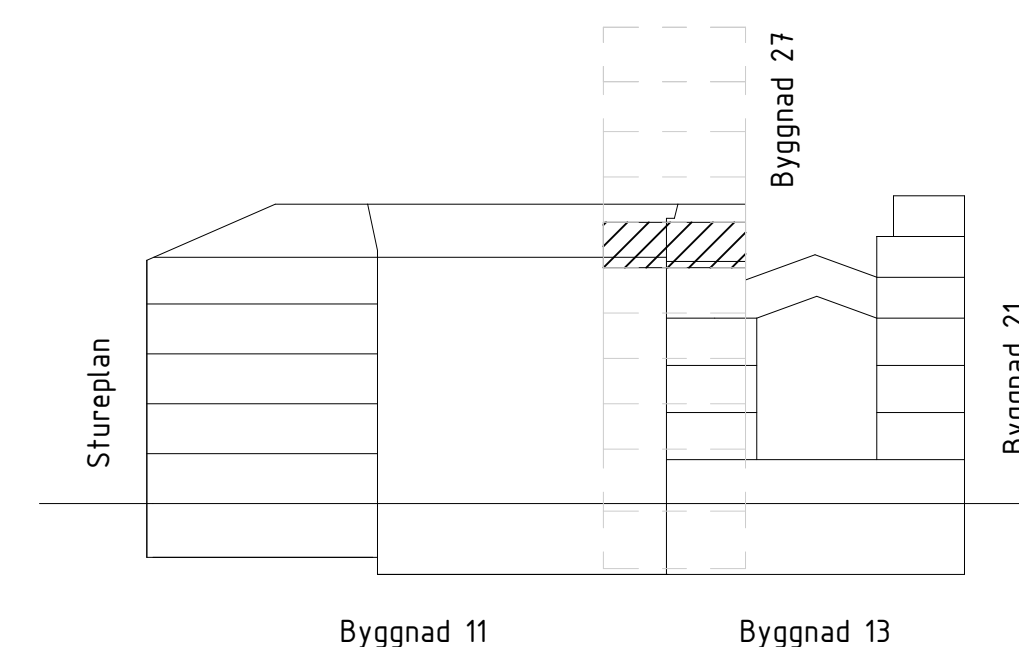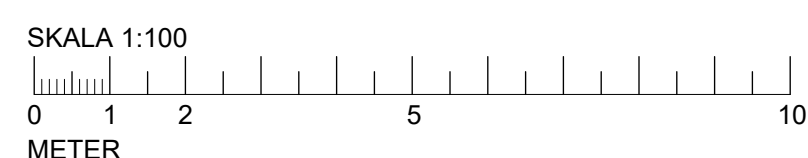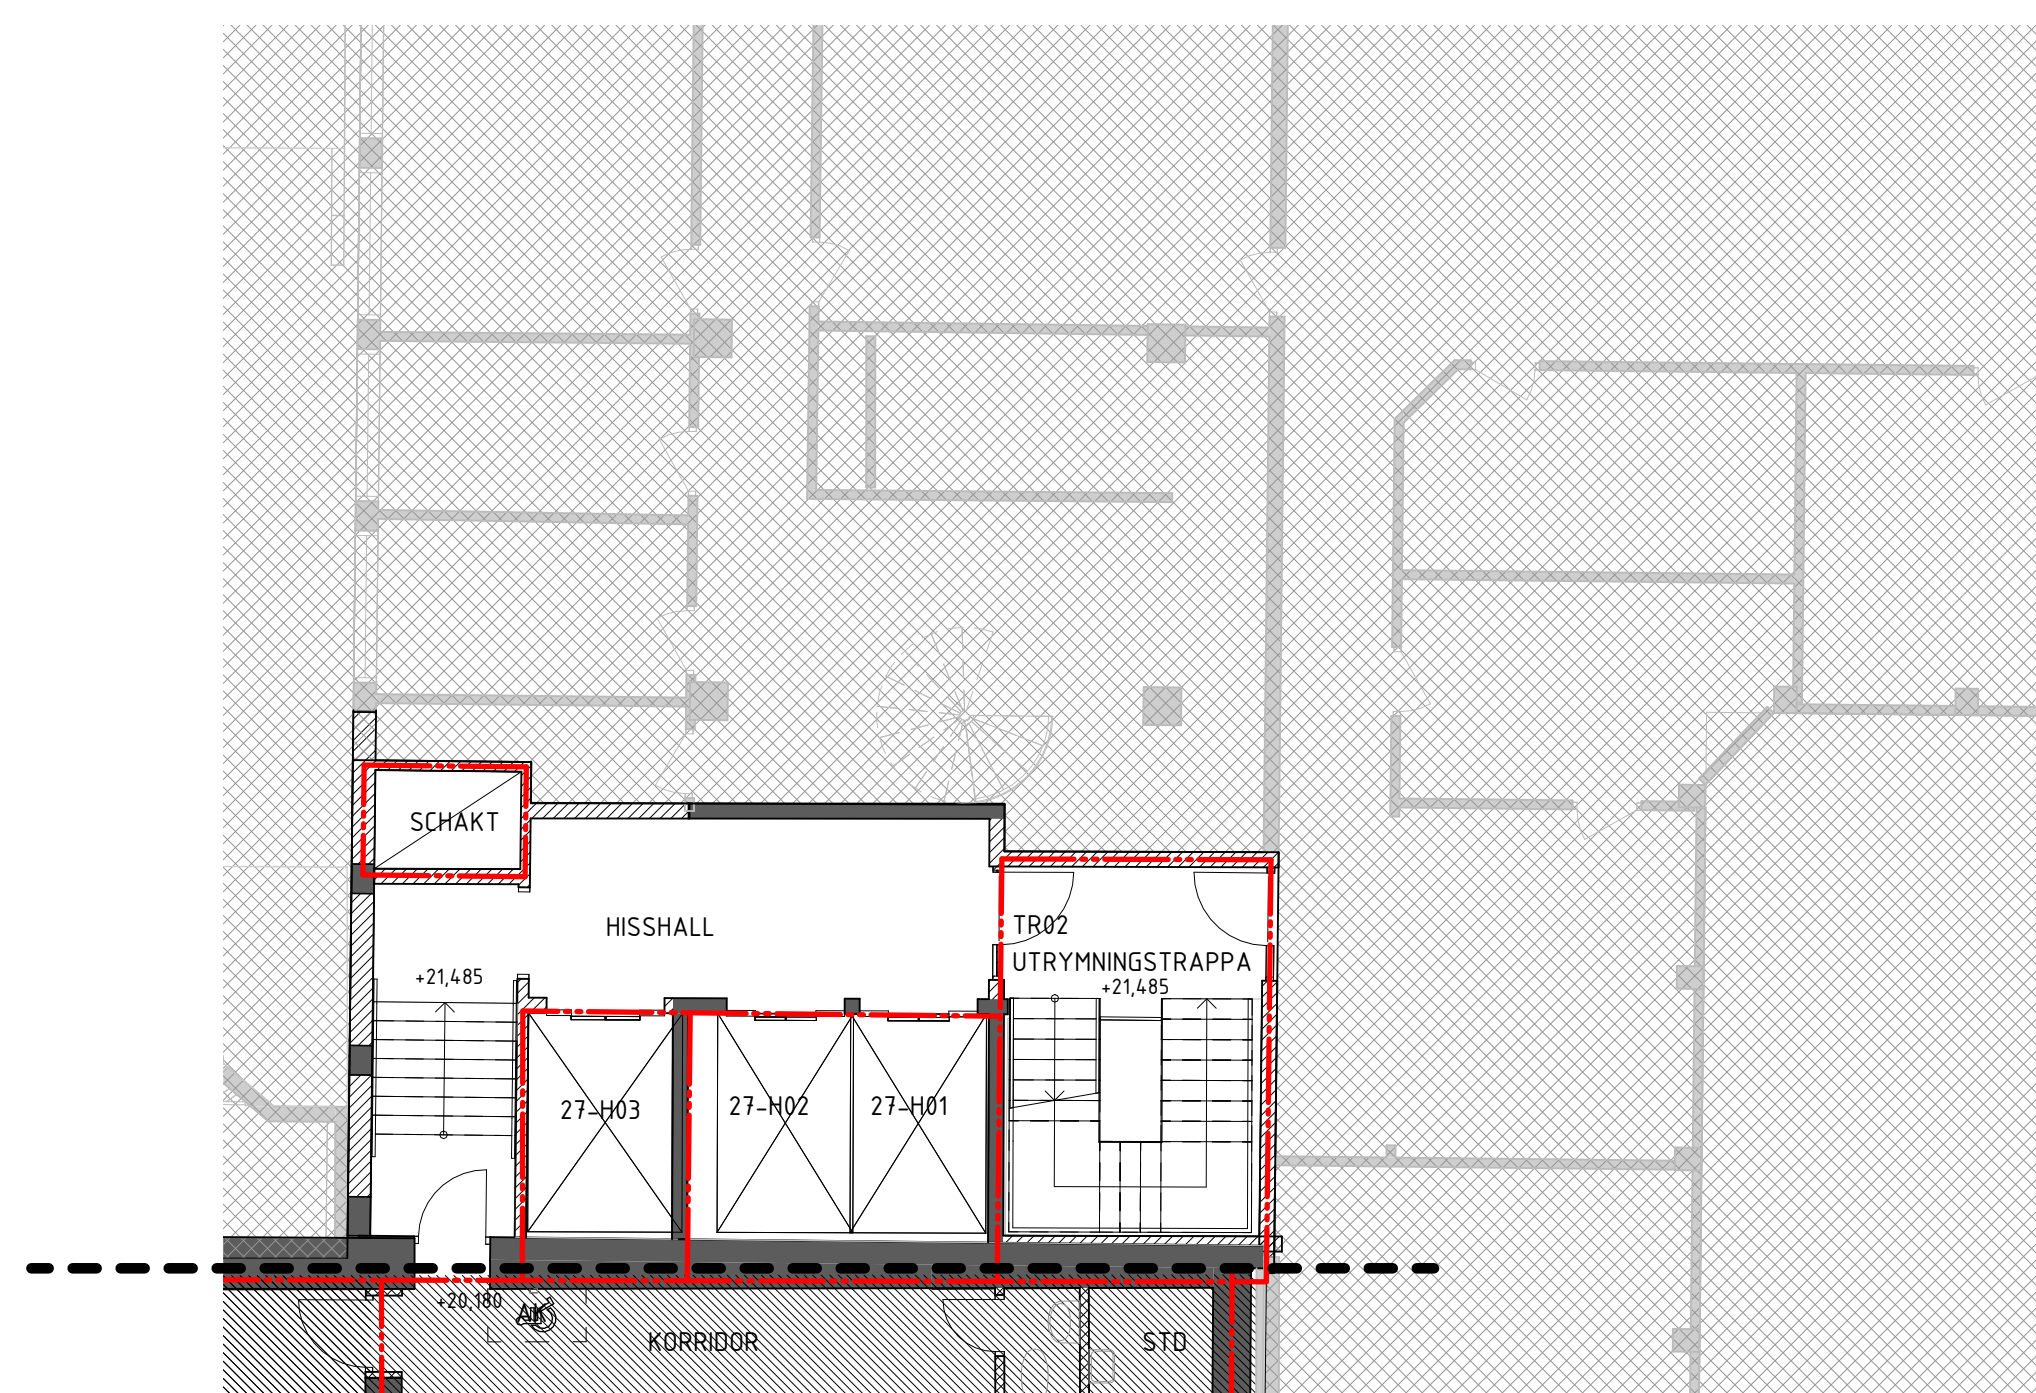
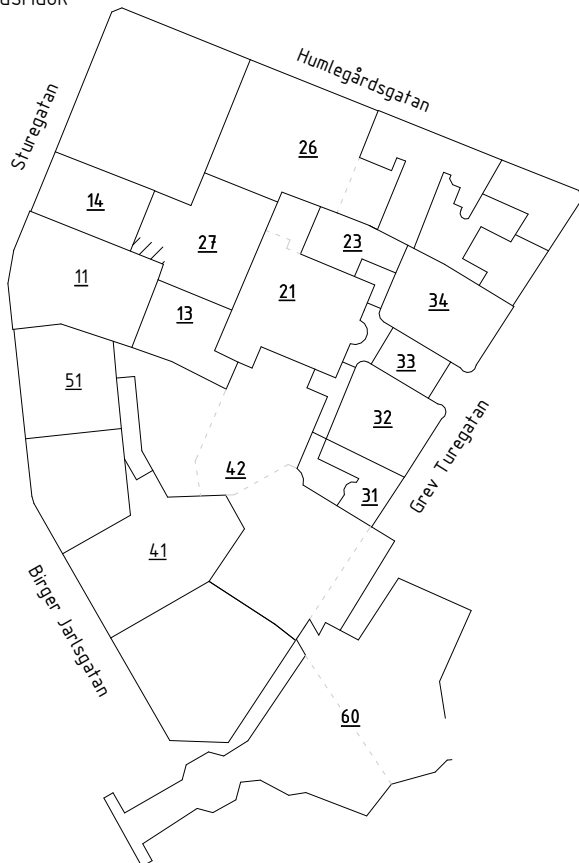






BET	ANDRINGEN AVSER	DATUM	SIGN
BYGGLOVSHANDLING			
STUREGALLERIAN AB PROJEKTNUMMER FASTB30000		KV SPERLINGENSBACKE STUREGALLERIAN AB	
KUND			
<div style="text-align: center;"> <h1>STURE</h1> <h2>GALLERIAN</h2> </div>			
ORIENTERINGSSIGUR			
(A)	AIX Arkitekter AB	T:	08 690 29 00
-		T:	-
-		T:	-
-		T:	-
-		T:	-
-		T:	-
-		T:	-
-		T:	-
-		T:	-
UPPDRAG NR	RITAD/KONSTR. AV	HANDLÄGGARE	
OK2339-01-06	A. Byström	David Hansson	
DATUM	ANSVARIG	BYGGD	
2024-09-13	Tobias Rosberg	BY27	
NY - OCH OMBYGGNAD			
Kv Sperlingensbacke 56			
Bångska palatset			
Plan 15			
SKALA	NUMMER		
A1 = 1:100 A3 = 1:200	27-A-40-1-150-BL		
			BET

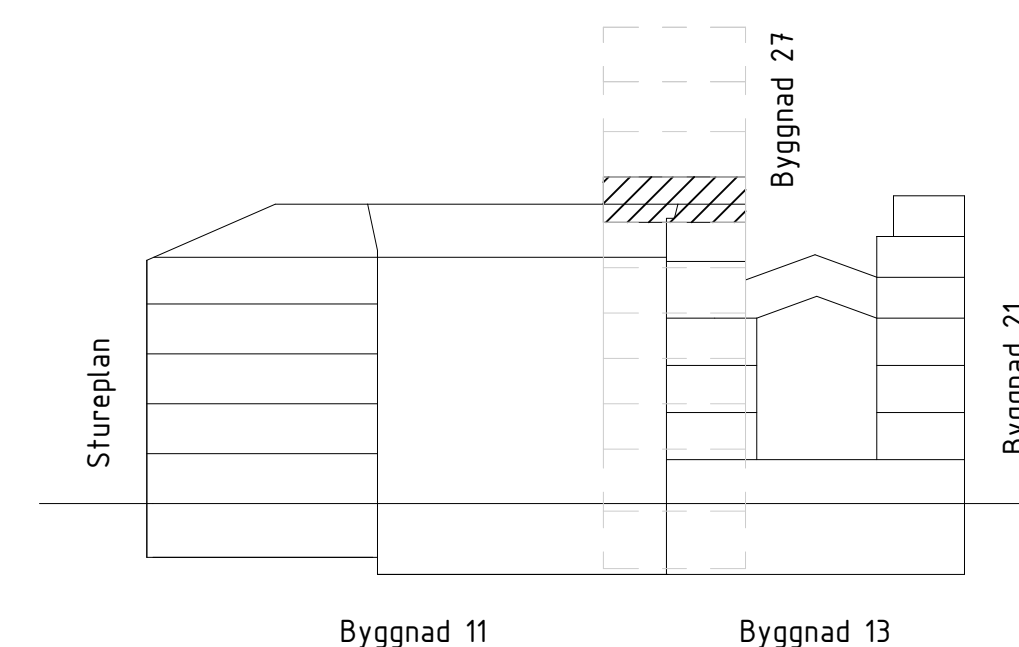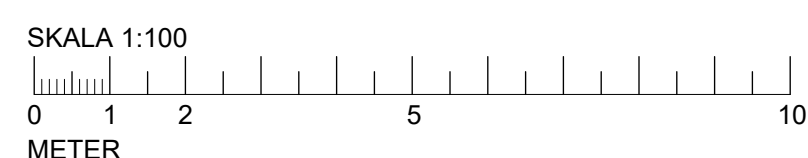
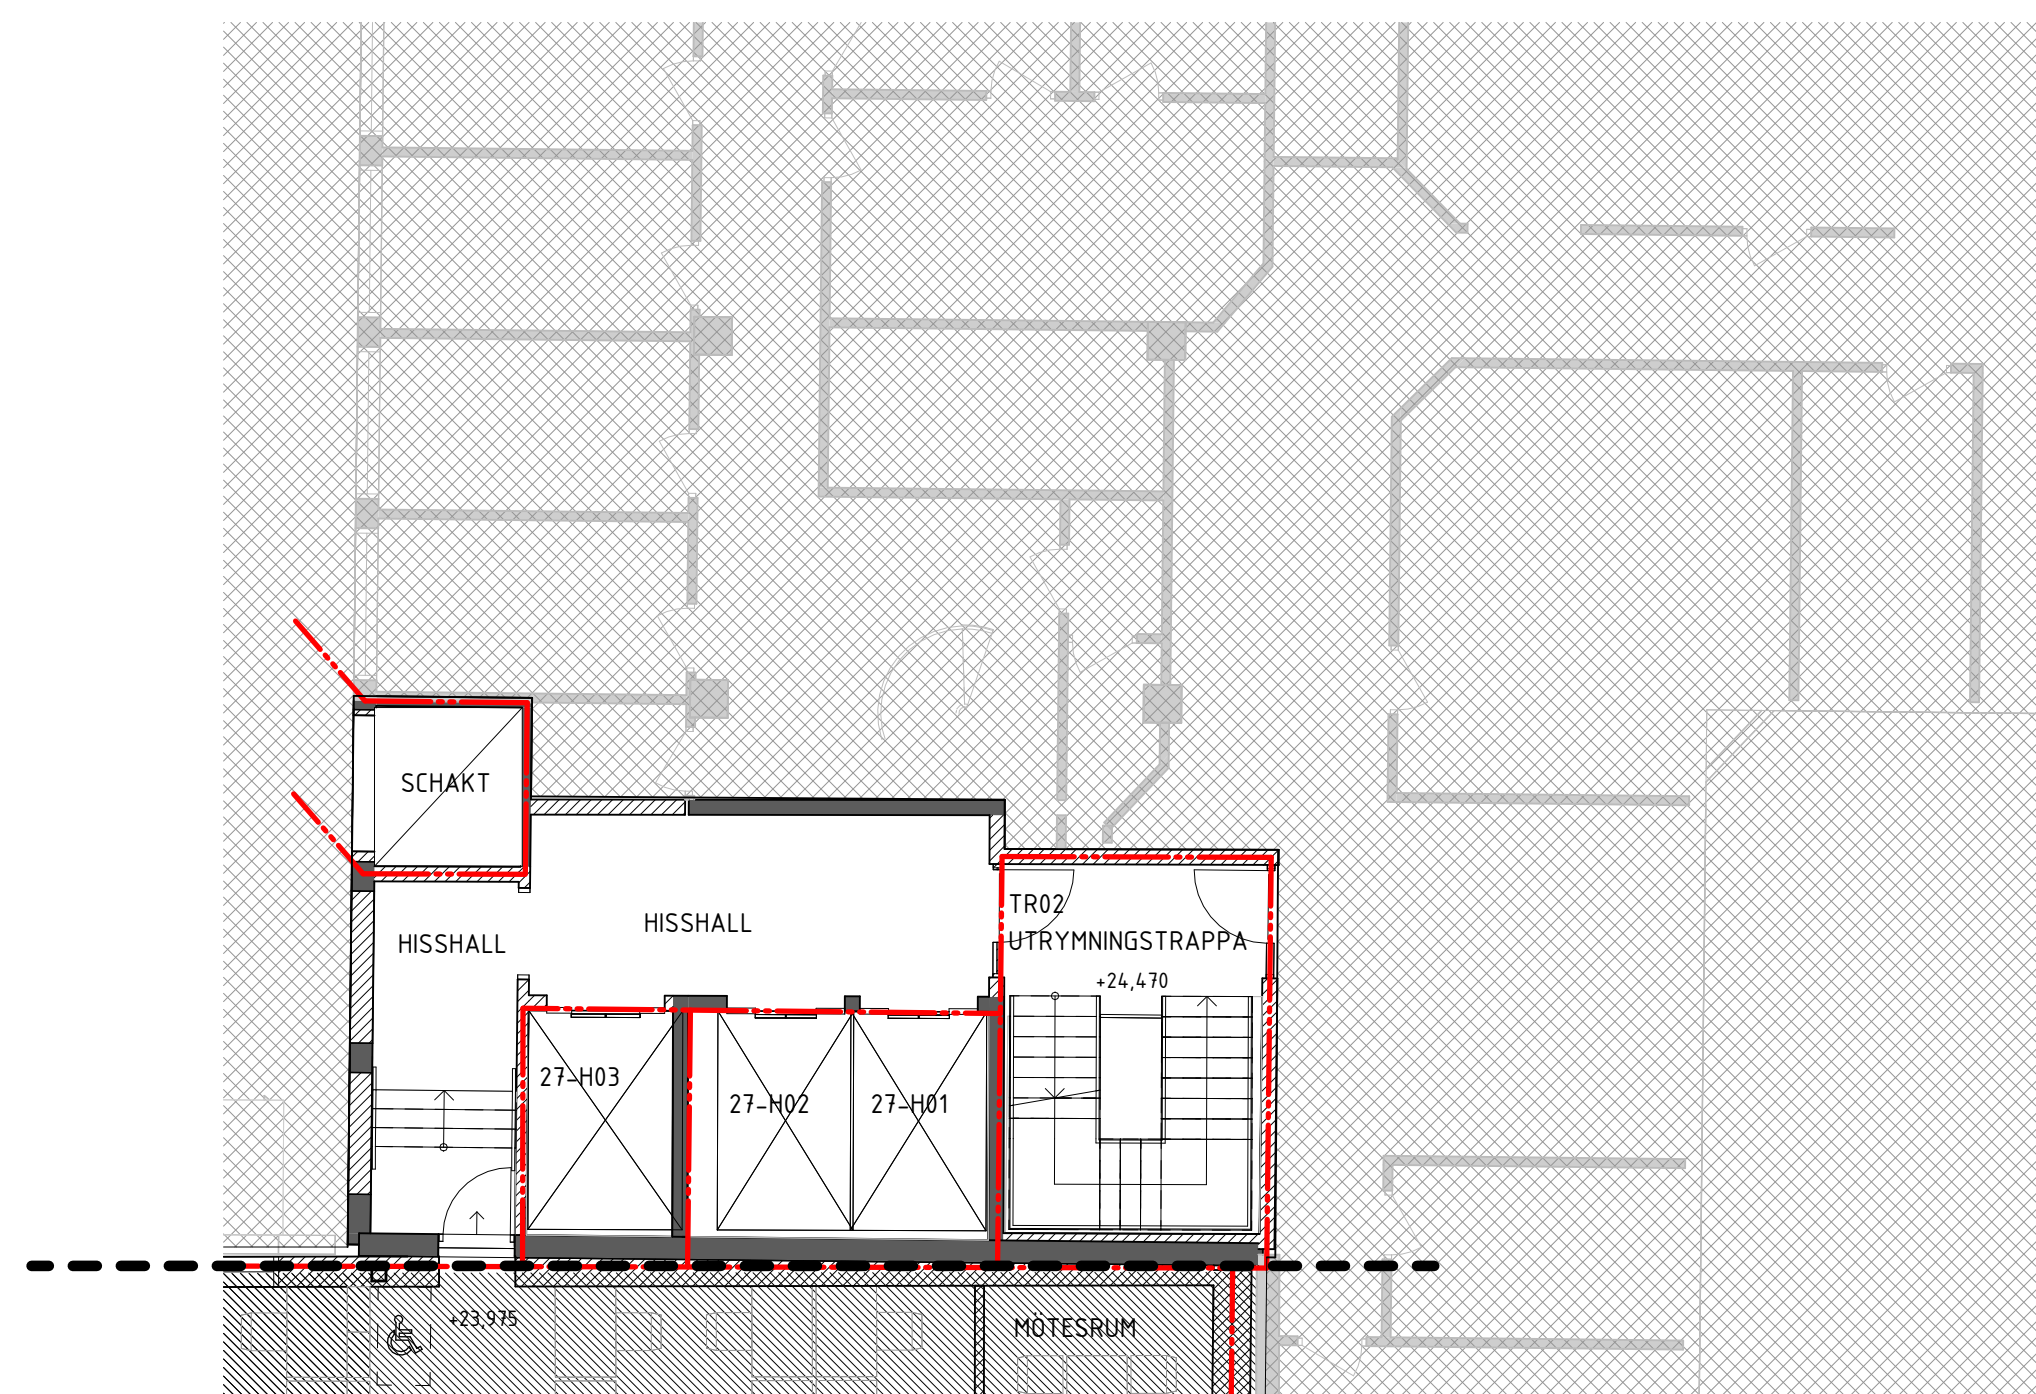


BET	ÄNDRINGEN AVSEER	DATUM	SIGN
BYGGLOVSHANDLING			
STUREGALLERIAN AB PROJEKTNUMMER FASTB30000		KV SPERLINGENSBÄCKE STUREGALLERIAN AB	
KUND			
			
ORIENTERINGSSKISSUR			
			
A AIX Arkitekter AB T: 08 690 29 00 - T: - - T: - - T: - - T: - - T: - - T: - - T: -			
UPPDRAG NR 0K2339-01-06	RITAD/KONSTR. AV A. Byström	HANDLÄGGARE David Hansson	
DATUM 2024-09-13	ANSVARIG Tobias Rosberg	BYGGNAD BY27	
NY- OCH OMBYGGNAD Kv. Sperlingensbacke 56 Bångska palatset Plan 16			
SKALA A1 = 1:100 A3 = 1:200	NUMMER 27-A-40-1-160-BL		BET

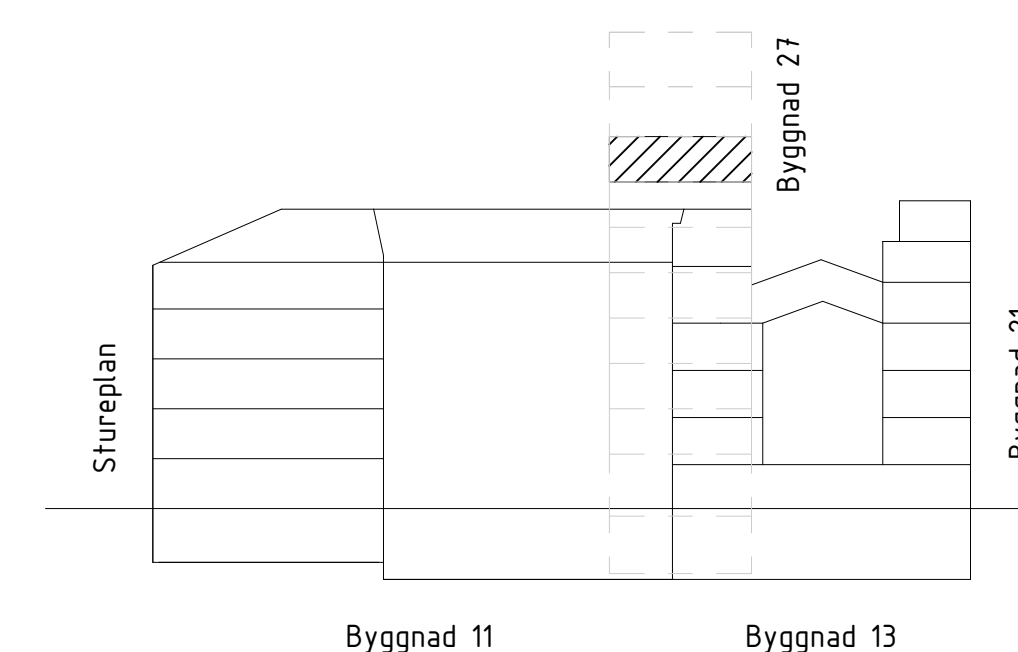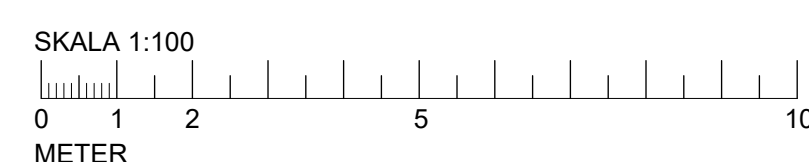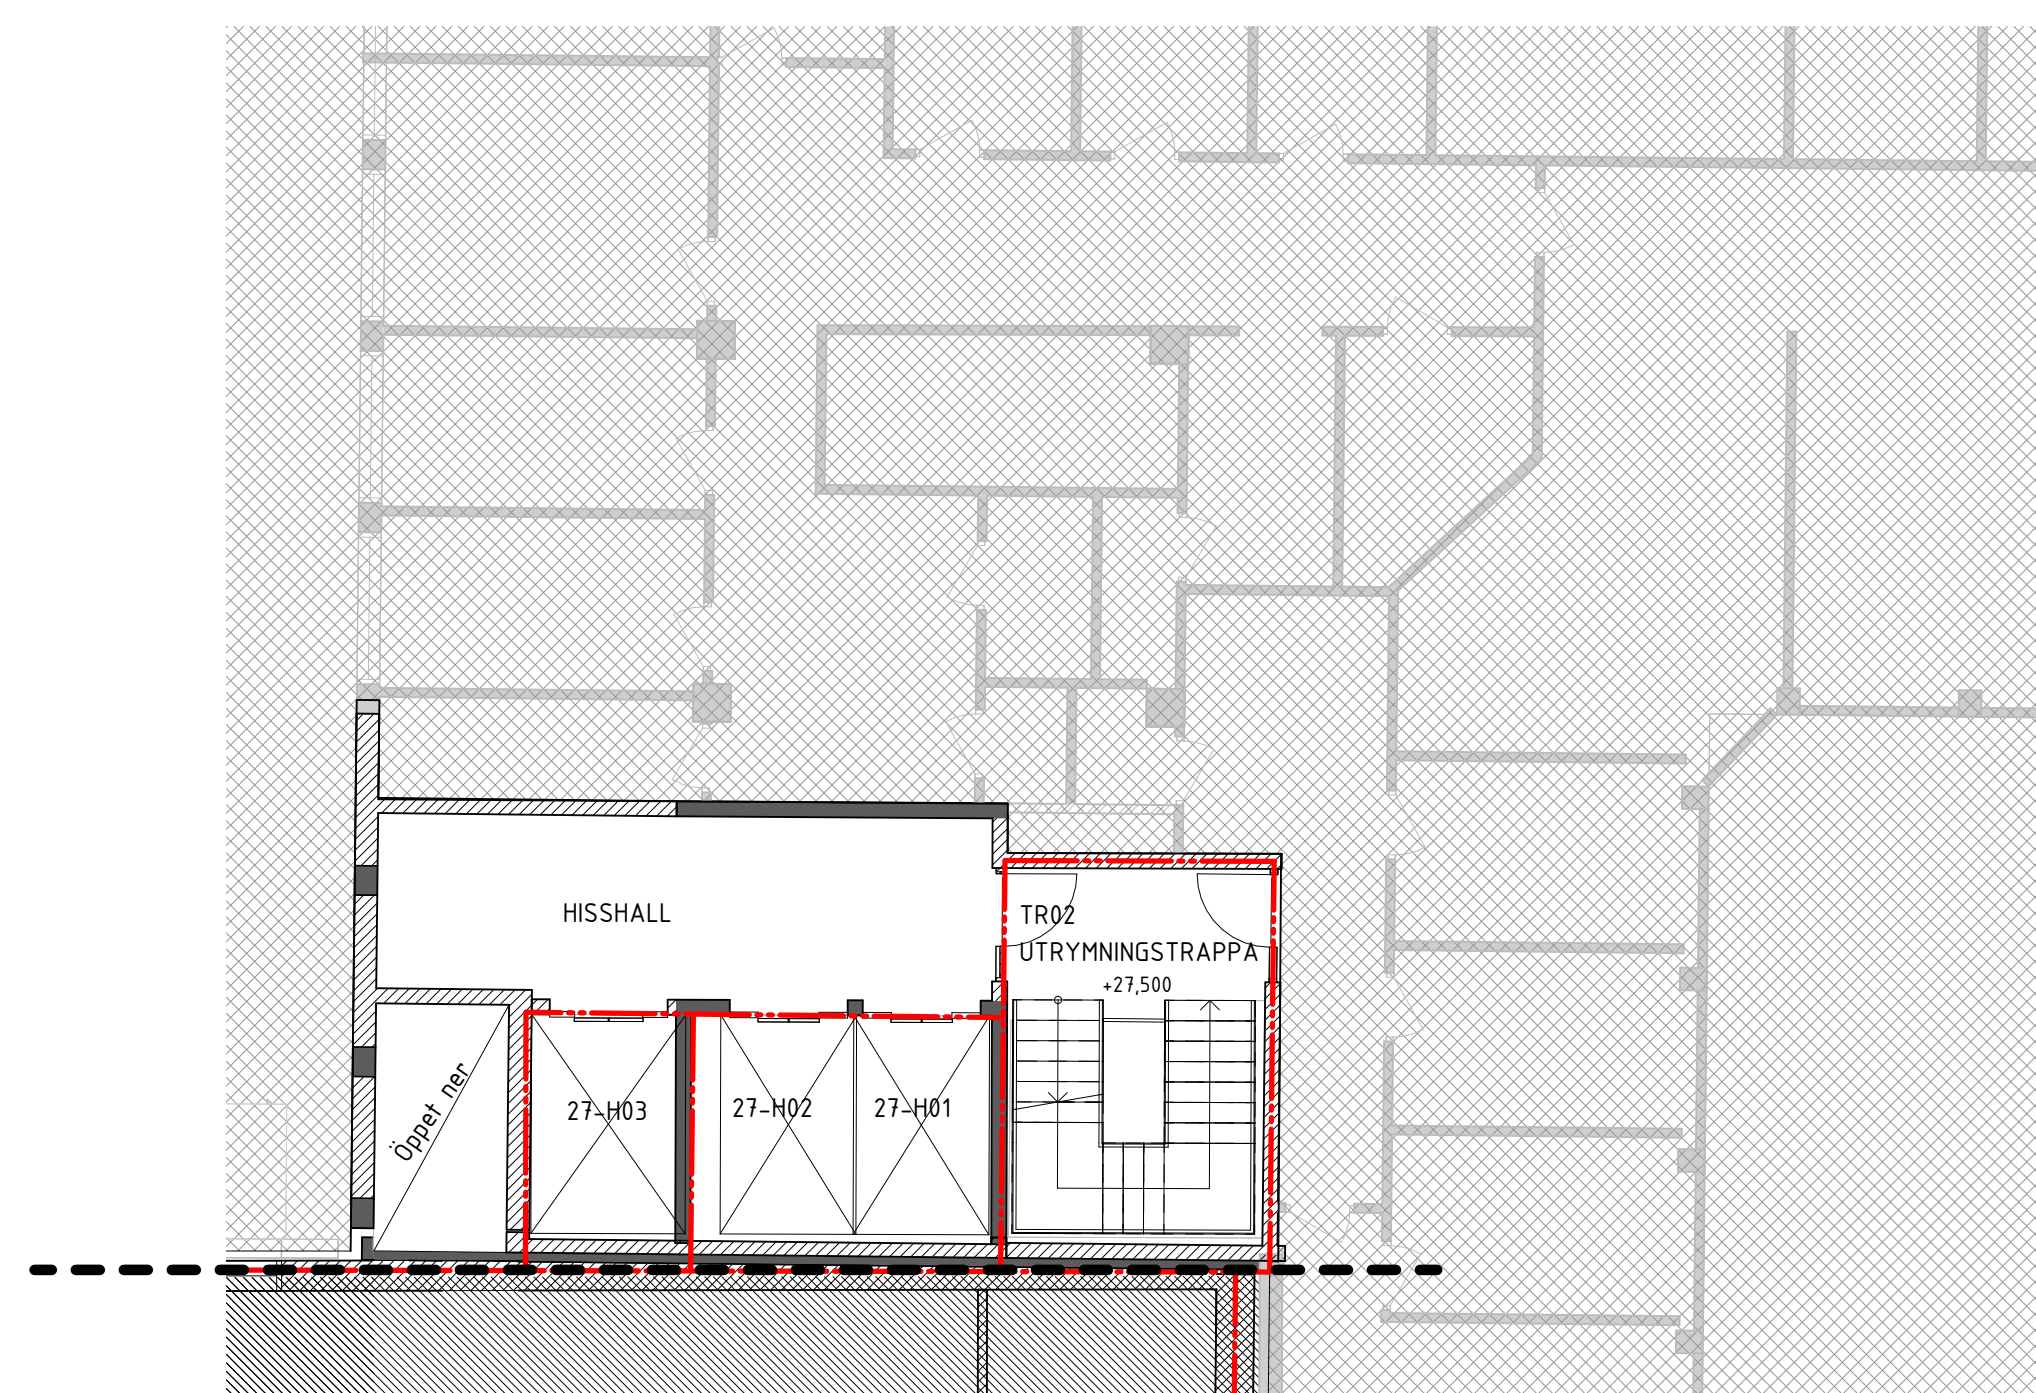

BET	ÄNDRINGEN AVSER	DATUM	SIGN
BYGGLOVSHANDLING			
STUREGALLERIAN AB PROJEKTNUMMER FASTB30000		KV SPERLINGENSBACKE STUREGALLERIAN AB	
KUND			
			
ORIENTERINGSSIGUR			
			
A AIX Arkitekter AB		T: 08 690 29 00	
-		T: -	
-		T: -	
-		T: -	
-		T: -	
-		T: -	
-		T: -	
-		T: -	
-		T: -	
UPPDRAG NR OK2339-01-06		RITAD/KONSTR AV A. Byström	
ANSVARIG 2024-09-13		BYGGNAD Tobias Rosberg	
HANDLÄGGARE David Hansson		BY27	
NY- OCH OMBYGGNAD			
Kv. Sperlingensbacke 56			
Bångsala palatset			
Plan 17			
SKALA A1 = 1:100 A3 = 1:200	NUMMER 27-A-40-1-170-BL		
			BET

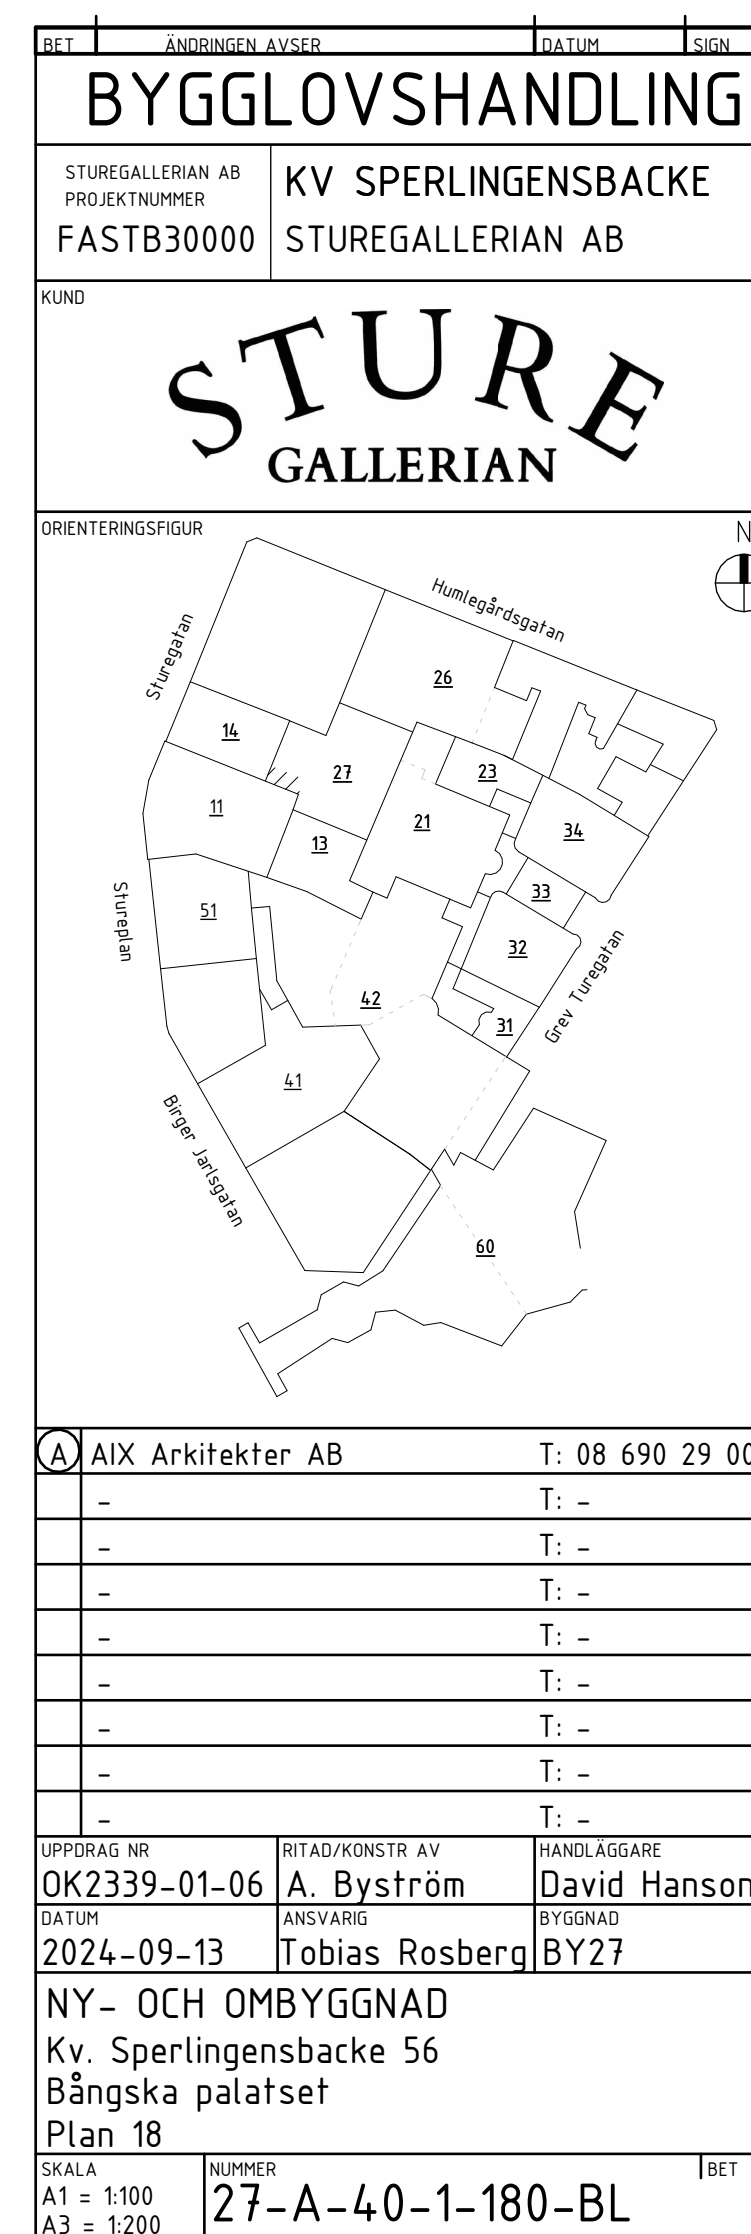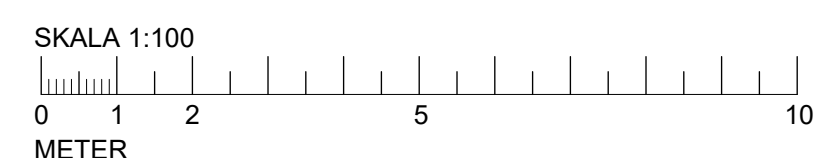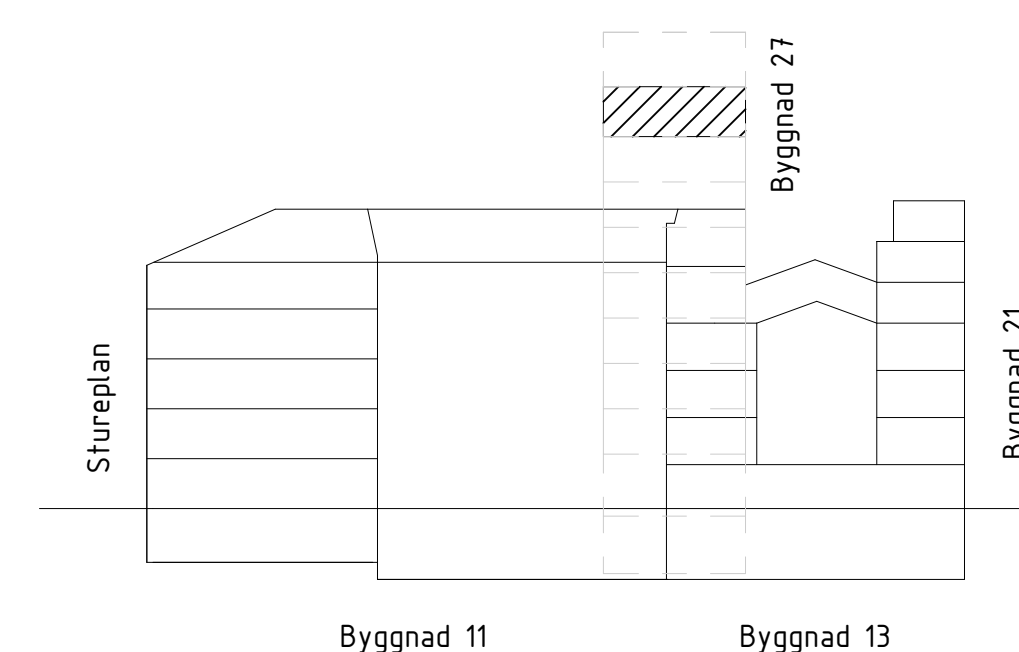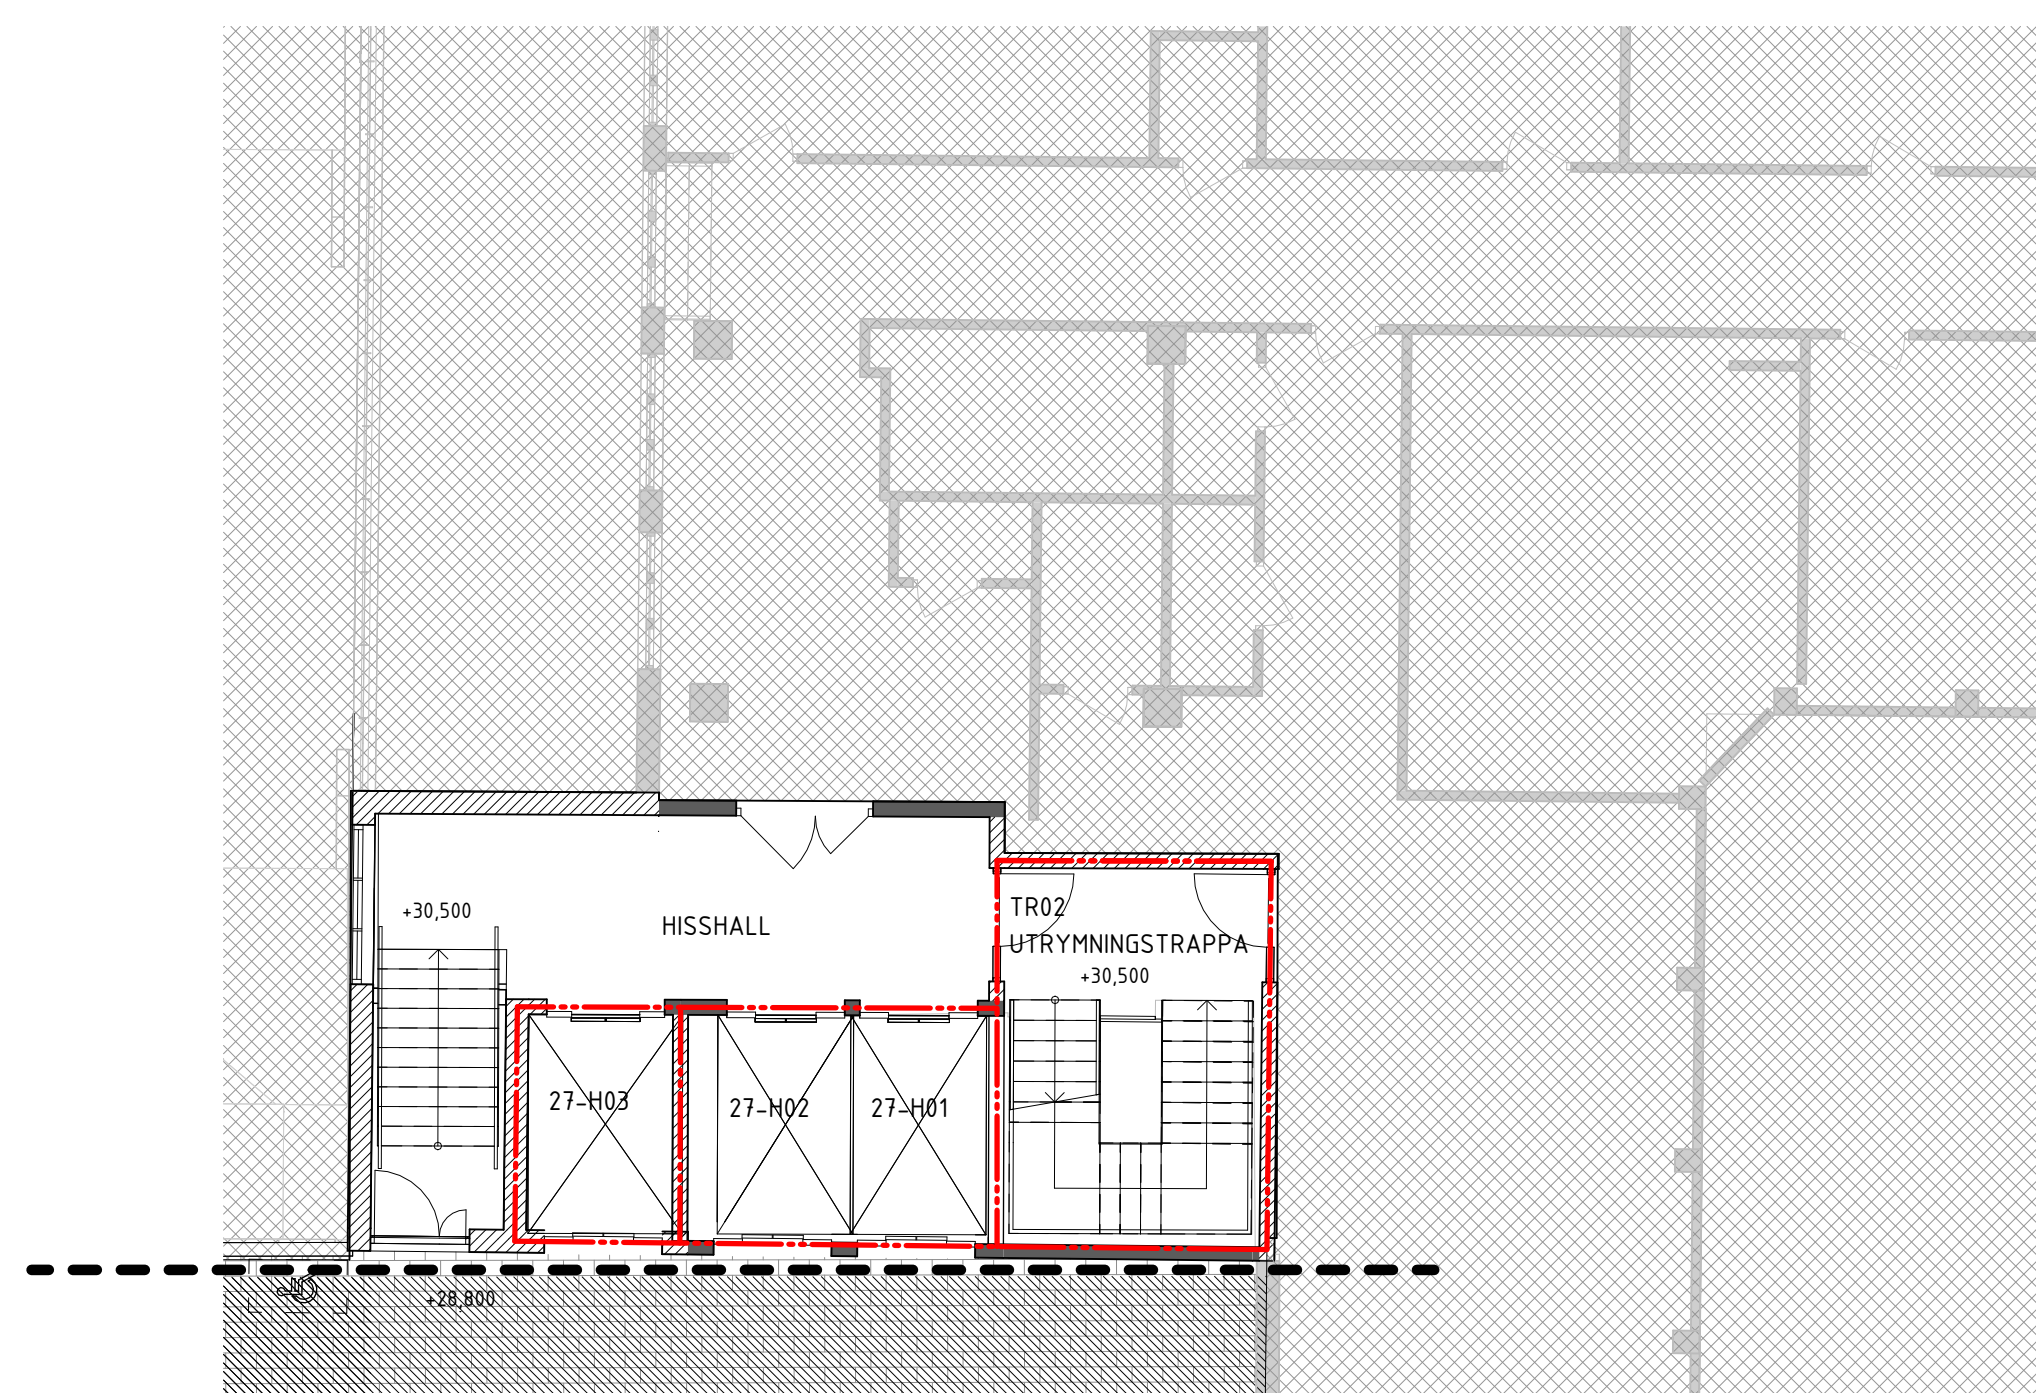

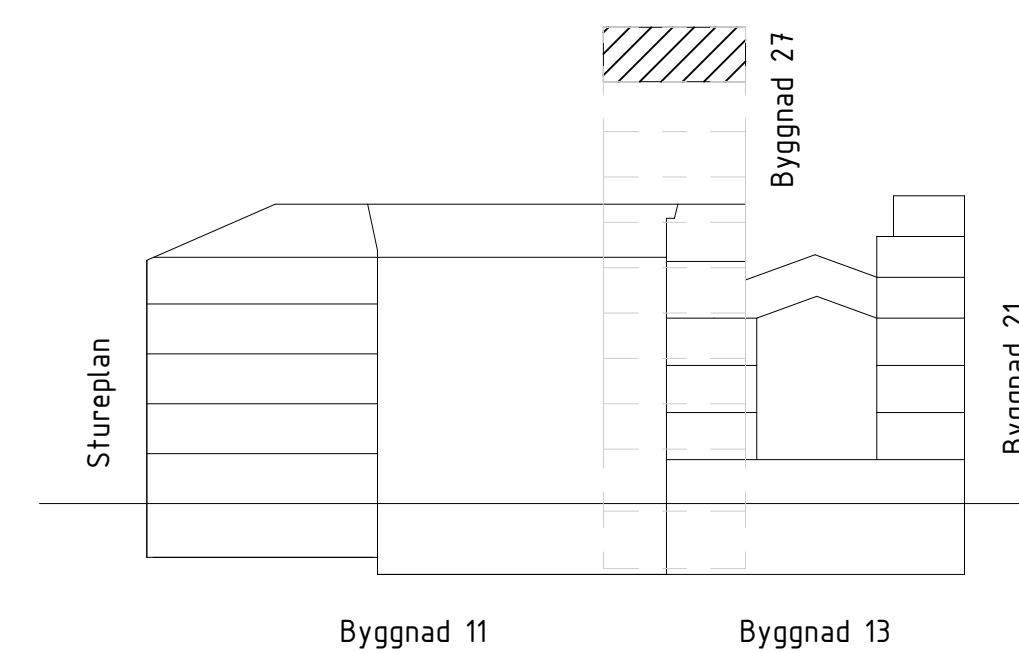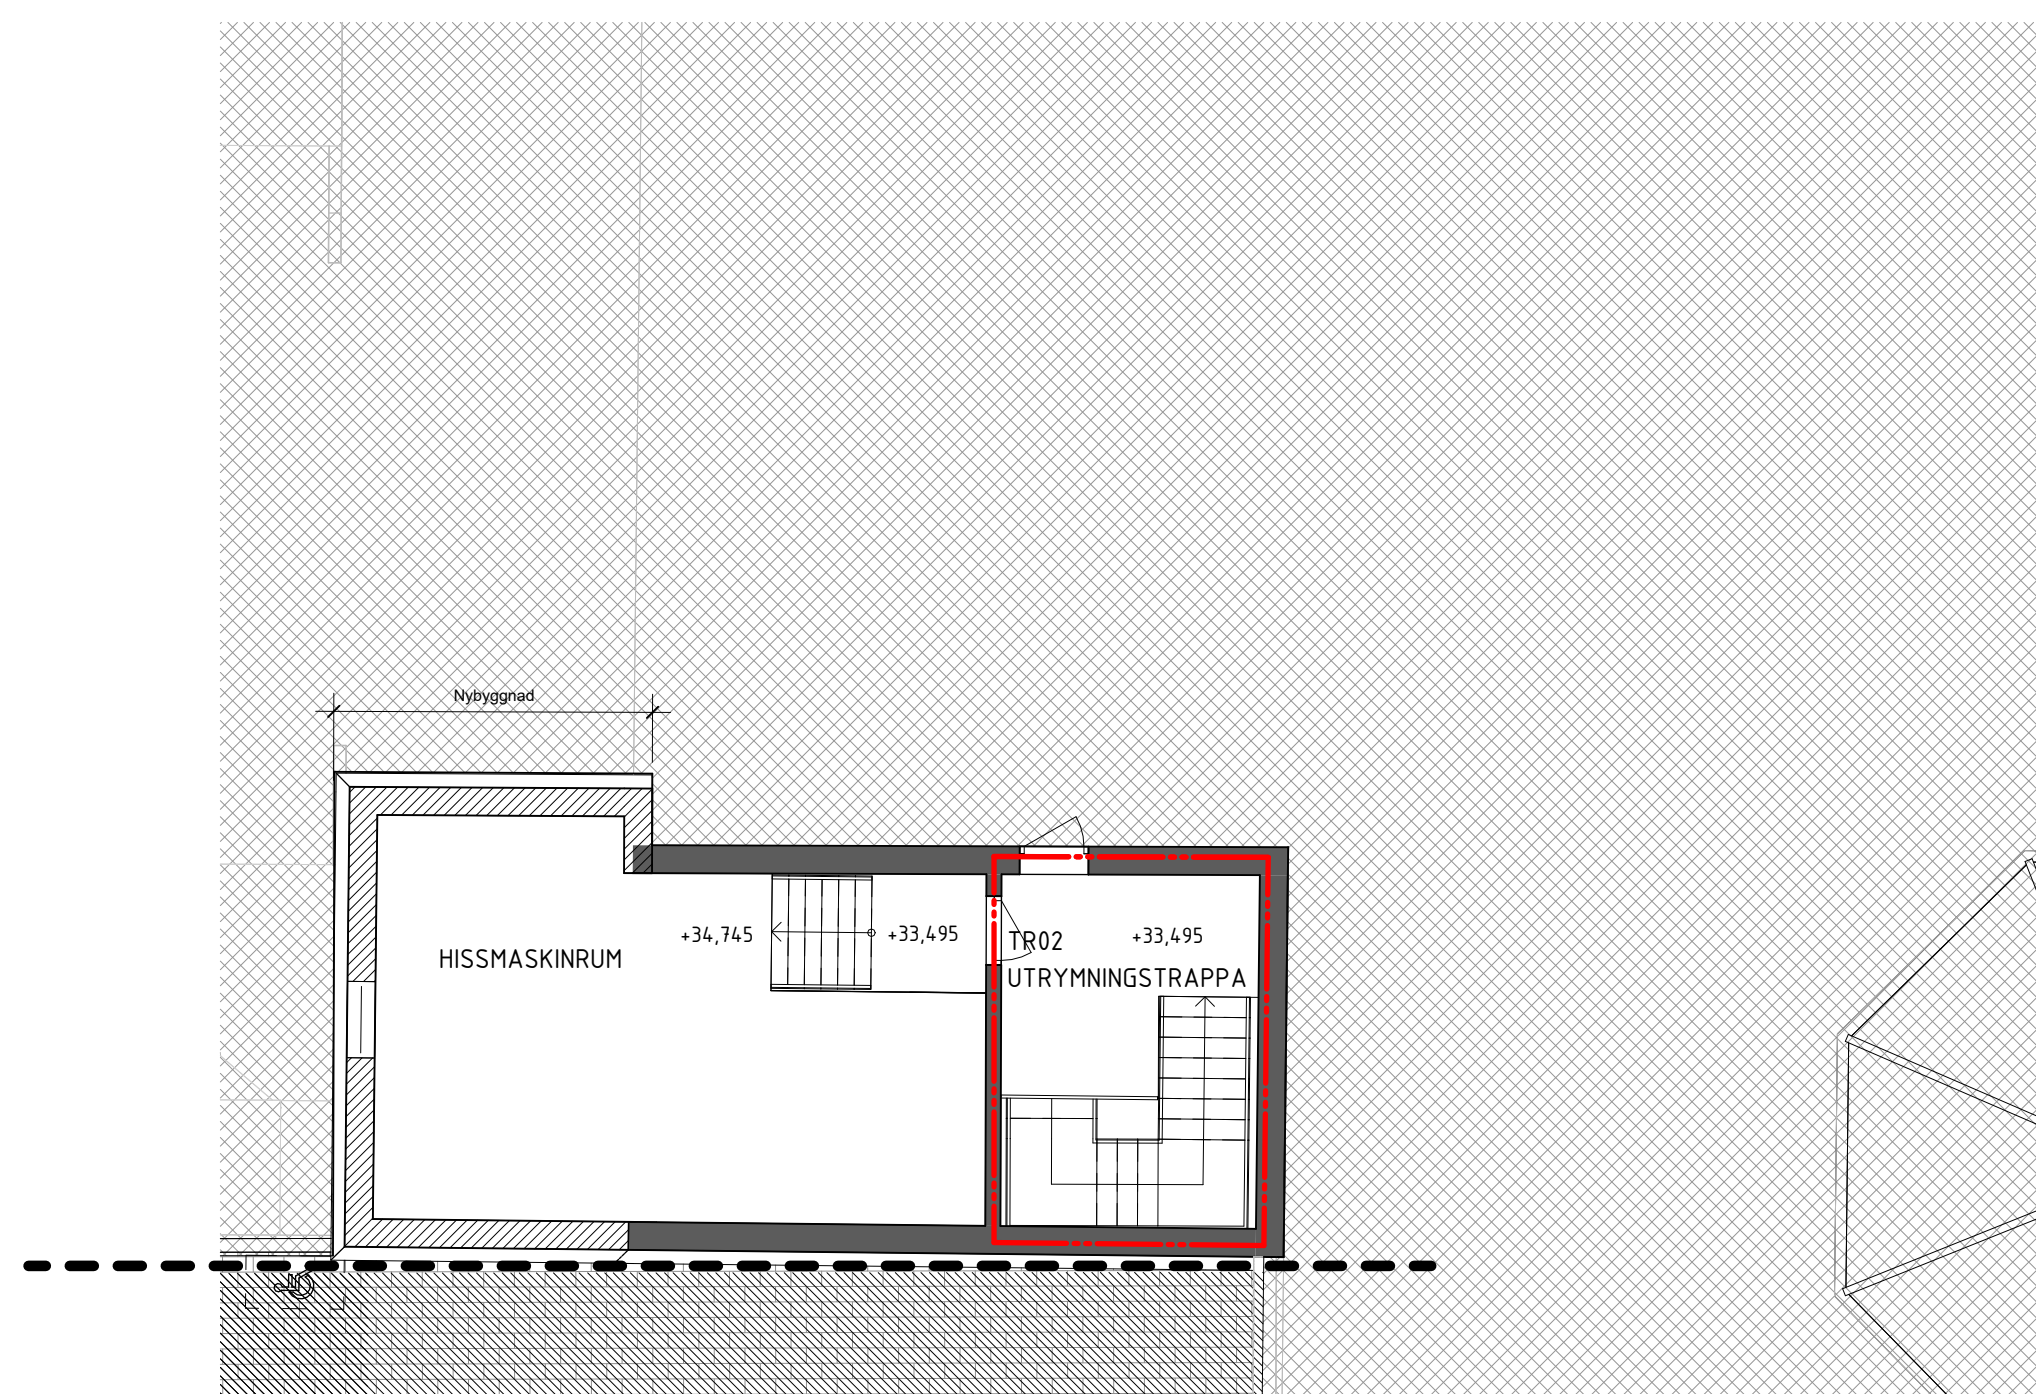

BET	ÄNDRINGEN AVSEER	DATUM	SIGN.
BYGGLOVSHANDLING			
STUREGALLERIAN AB PROJEKTNUMMER FASTB30000		KV SPERLINGENSBACKE STUREGALLERIAN AB	
KUND			
ORIENTERINGSSIGUR			
(A)	AIX Arkitekter AB	T: 08 690 29 00	
-		T: -	
-		T: -	
-		T: -	
-		T: -	
-		T: -	
-		T: -	
-		T: -	
-		T: -	
UPPDRAG NR OK2339-01-06		RITAD/KONSTR. AV A. Byström	HANDLÄGGARE David Hansson
DATUM 2024-09-13		ANSVARIG Tobias Rosberg	BYGGD BY27
NY OCH OMBYGGNAD			
Kv Sperlingensbacke 56			
Bångska palatset			
Plan 19			
SKALA A1 = 1:100 A3 = 1:200	NUMMER 27-A-40-1-190-BL		BET

FÖRKLARINGAR

Alla mått i mm.
Plushöjder i m.
Plushöjder enligt RH2000
Namn på planer för översikter avser byggnad 11. För att se förhållande mellan höjder på byggnad 11 och 27 se sektion 11-A-40-2-001-BL

FÖRESKRIFTER

HÄNVISNINGAR

Sektion:
11-A-40-2-001-BL

Ingår ej i bygglov

Nybyggnad

Befintligt

Brandcellsgräns



1 Ljus sten eller stenliknande material

2 Takplåt, Skivtäckt mörkt grå plåt
Kulör: Grafitgrå
NCS S 7502-B


Takstege

Nockkräcke


Fästögla

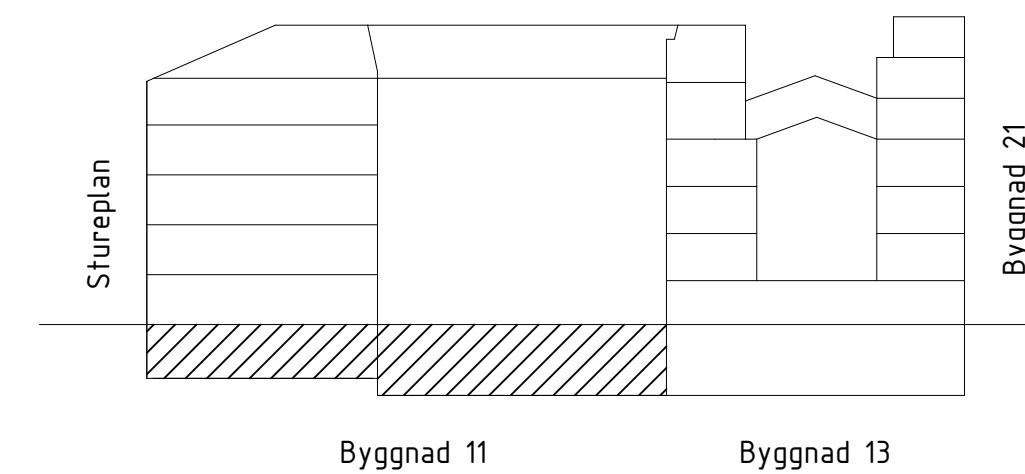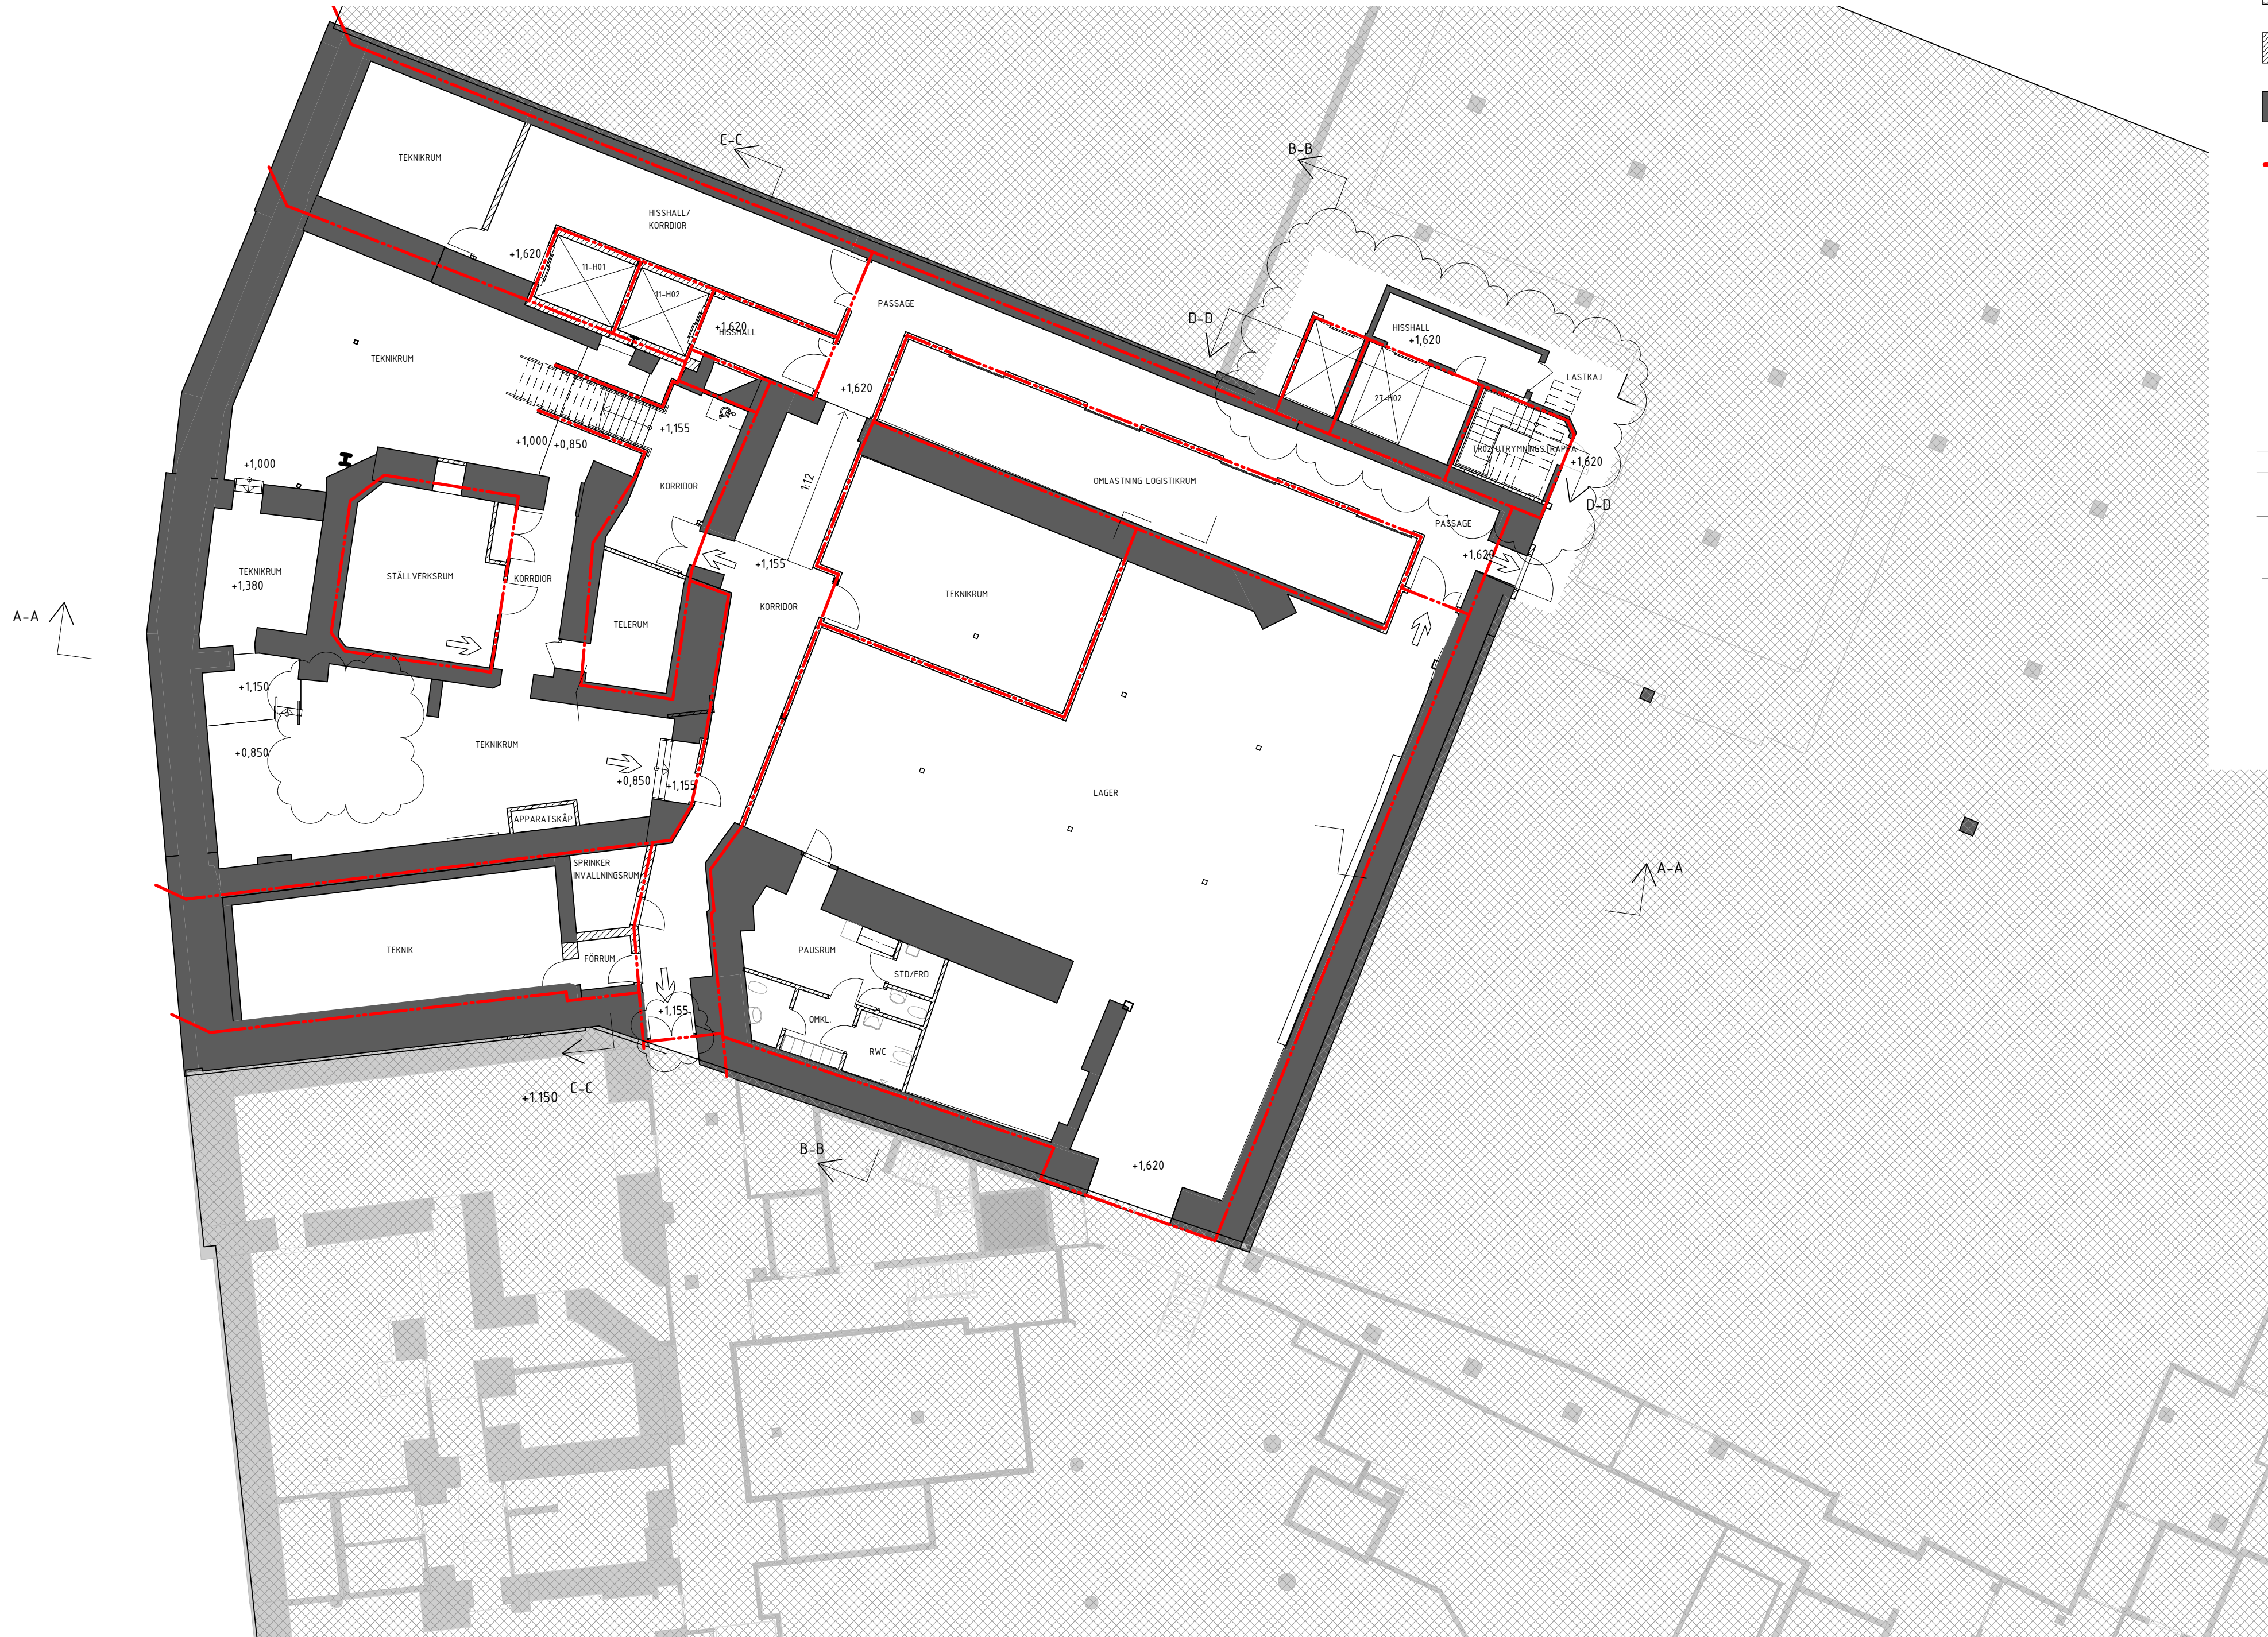

A	A PM BL 01	2024-09-13	AnBy
BET	ÄNDRINGEN AVSER	DATUM	SIGN
BYGGLOVSHANDLING			
STUREGALLERIAN AB		KV SPERLINGENSBÄCKE	
FASTB30000		STUREGALLERIAN AB	

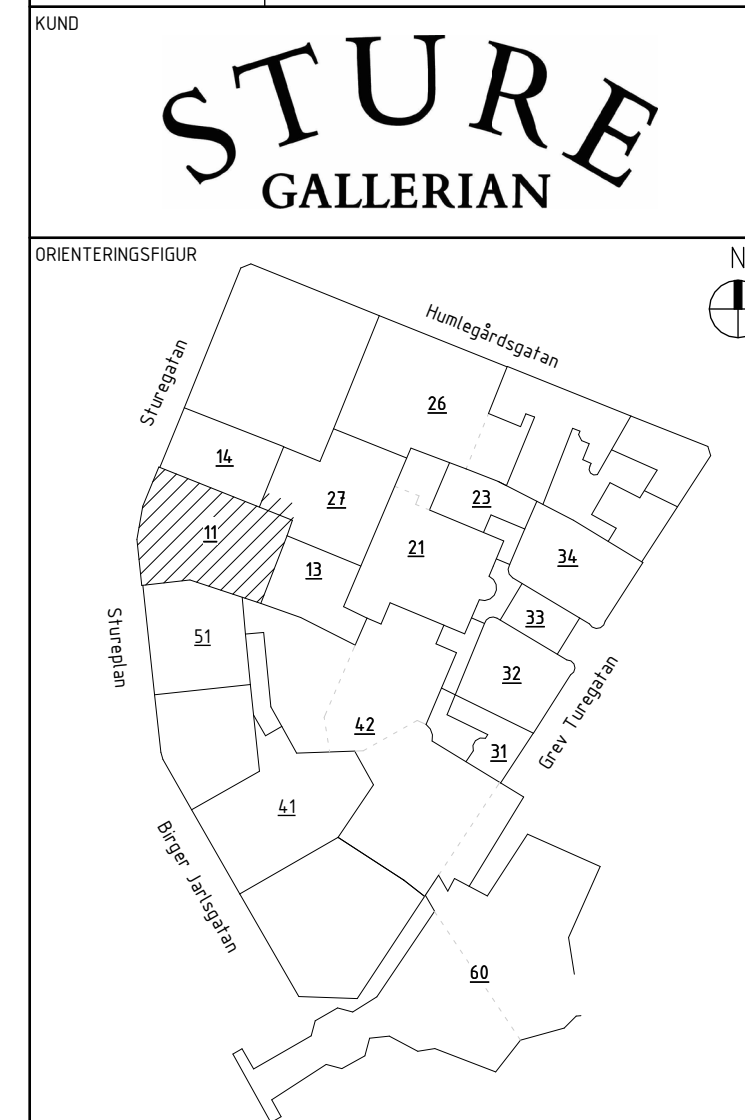

A) AIX Arkitekter AB		T: 08 690 29 00
-	-	T: -
-	-	T: -
-	-	T: -
-	-	T: -
-	-	T: -
-	-	T: -
-	-	T: -
-	-	T: -
-	-	T: -
-	-	T: -
UPPDRAG NR	RITAD/KONSTR AV	HANDLAGGARE
OK2339-01-06	KaJe	David Hanson
DATUM	ANSVARIG	BYGGNAD
2024-05-20	Tobias Rosberg	BY11 & 27
NY- OCH OMBYGGNAD		
Kv. Sperlingensbacke 56		
Bångska palatset		
Plan 09 - Översikt		
SKALA	NUMMER	BET
A1 = 1:150 A3 = 1:300	11-A-40-1-090-BL	A

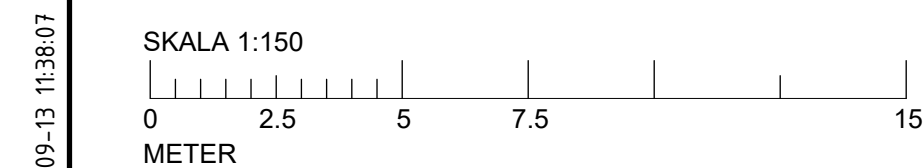


FÖRKLARINGAR
Se 11-A-40-1-090-BL

FÖRESKRIFTER
Se 11-A-40-1-090-BL

HÄNVISNINGAR
Se 11-A-40-1-090-BL




SET	A PM BL 01	2024-09-13	AnBy
	ÄNDRINGEN AVSEER	DATUM	SIGN
BYGGLOVSHANDLING			
STUREGALLERIAN AB	KV SPERLINGENSBÄCKE		
PROJEKTNUMMER	STUREGALLERIAN AB		
FASTB30000			

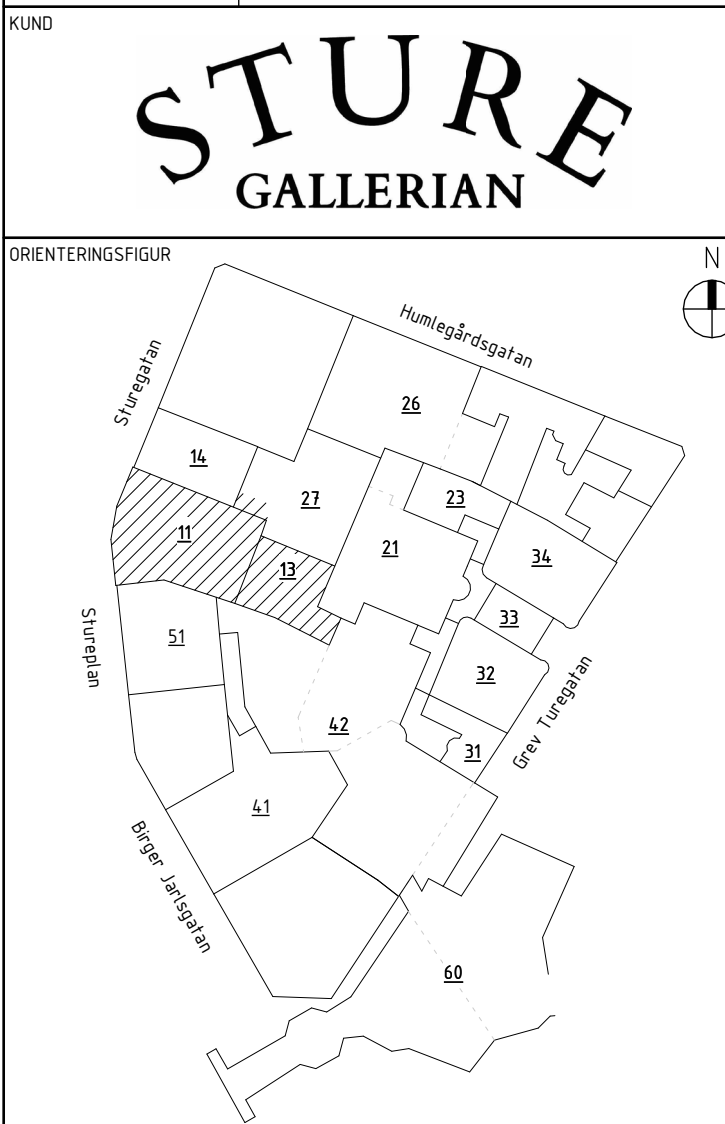

AIX Arkitekter AB	T: 08 690 29 00
-	T: -
-	T: -
-	T: -
-	T: -
-	T: -
-	T: -
-	T: -
-	T: -
-	T: -


UPPDRAG NR	OK2339-01-06	RITAD/KONSTR AV	KaJe	HANDLAGGARE	David Hanson
DATUM	2024-05-20	ANSVARIG	Tobias Rosberg	BYGGNAD	BY11, 13 & 27
NY- OCH OMBYGGNAD					
Kv Sperlingensbacke 56					
Bångska palatset					
Plan 10 - Översikt					

SKALA	NUMMER	BET
A1 = 1:150	11-A-40-1-100-BL	A
A3 = 1:300		

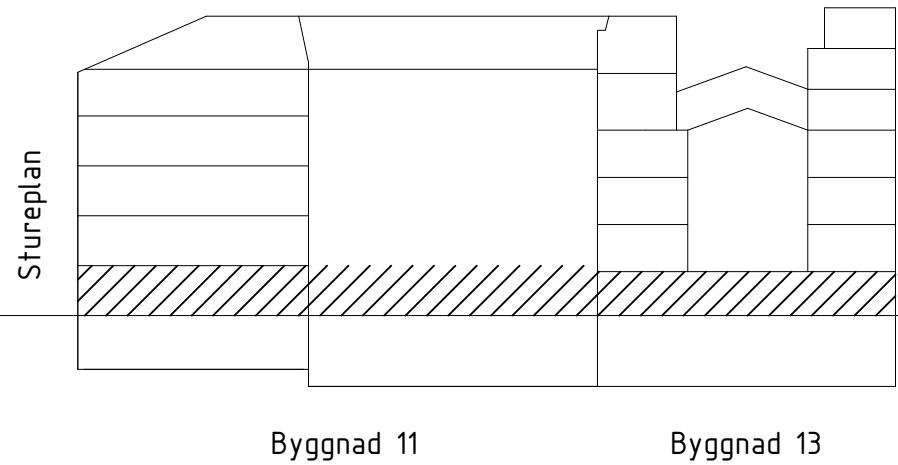

Se 11-A-40-1-090-BL

Se 11-A-40-1-090-BL

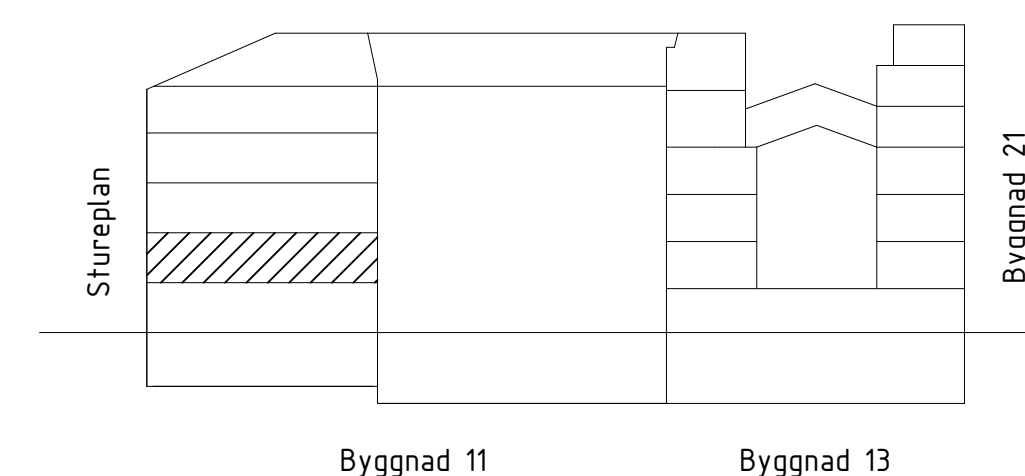

SKALA	NUMMER	BET
A1 = 1:150	11-A-40-1-110-BL	A
A3 = 1:300		

FÖRKLARINGAR

Se 11-A-40-1-090-BL

FÖRESKRIFTER


Se 11-A-40-1-090-BL

HÄNVISNINGAR


Se 11-A-40-1-090-BL



A	A PM BL 01	2024-09-13	AnBy
BET	ÄNDRINGEN AVSEER	DATUM	SIGN
BYGGLOVSHANDLING			
STUREGALLERIAN AB		KV SPERLINGENSBÄCKE	
FASTB30000		STUREGALLERIAN AB	

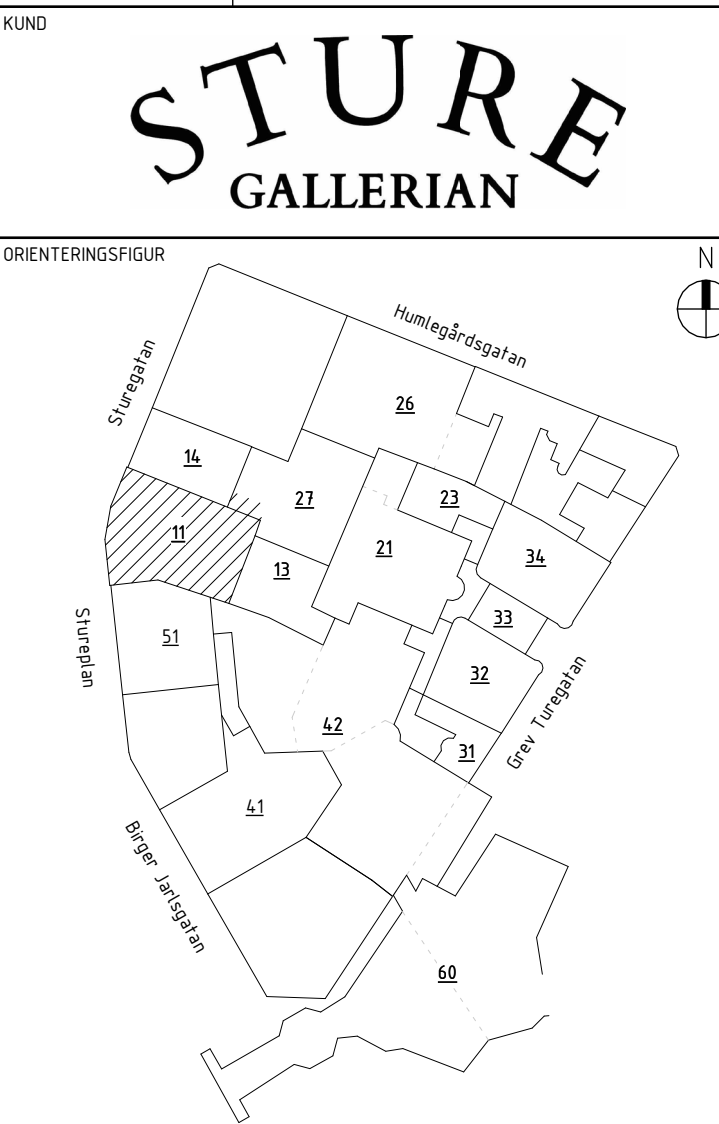

AIX Arkitekter AB	T: 08 690 29 00	
-	T: -	
-	T: -	
-	T: -	
-	T: -	
-	T: -	
-	T: -	
-	T: -	
UPPDRAG NR	RITAD/KONSTR AV	HANDLAGGARE
OK2339-01-06	KaJe	David Hanson
DATUM	ANSVARIG	BYGGNAD
2024-05-20	Tobias Rosberg	BY11 & 27
NY- OCH OMBYGGNAD		
Kv. Sperlingensbacke 56		
Bångska palatset		
Plan 12 – Översikt		
SKALA	NUMMER	BET
A1 = 1:150 A3 = 1:300	11-A-40-1-120-BL	A

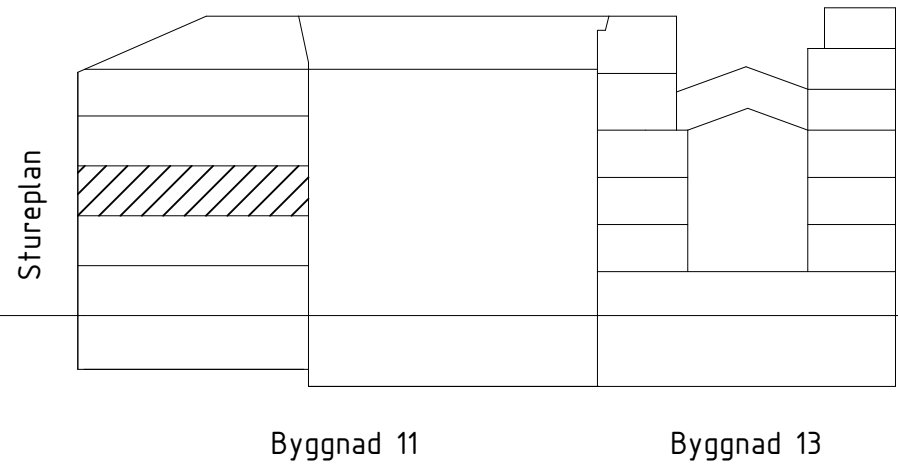


FÖRKLARINGAR
Se 11-A-40-1-090-BL

FÖRESKRIFTER
Se 11-A-40-1-090-BL


HÄNVISNINGAR
Se 11-A-40-1-090-BL



A	A PM BL 01	2024-09-13	AnBy
BET	ÄNDRINGEN AVSEER	DATUM	SIGN
BYGGLOVSHANDLING			
STUREGALLERIAN AB		KV SPERLINGENSBÄCKE	
FASTB30000		STUREGALLERIAN AB	

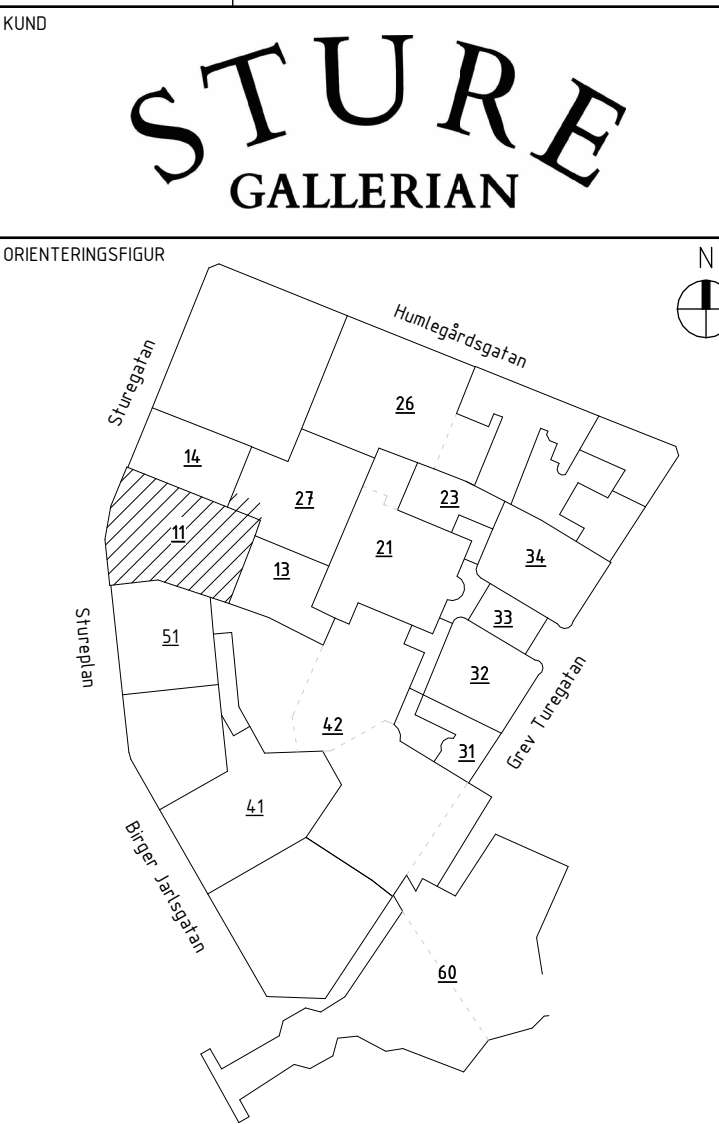

A	AIX Arkitekter AB		T: 08 690 29 00
-			T: -
-			T: -
-			T: -
-			T: -
-			T: -
-			T: -
-			T: -
UPPDRAG NR			HANDLAGGARE
OK2339-01-06		KaJe	David Hanson
DATUM		ANSVARIG	BYGGNAD
2024-05-20		Tobias Rosberg	BY11 & 27
NY- OCH OMBYGGNAD			
Kv. Sperlingensbacke 56			
Bångska palatset			
Plan 13 - Översikt			
SKALA	NUMMER		BET
A1 = 1:150 A3 = 1:300	11-A-40-1-130-BL		A

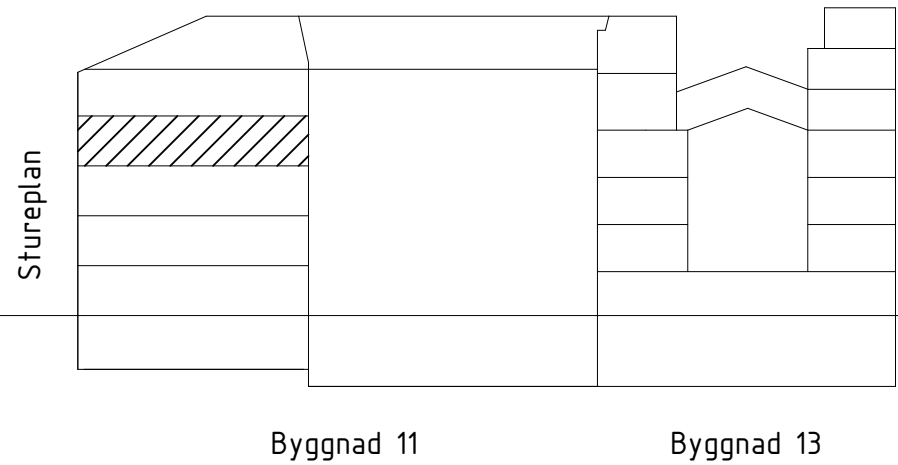


FÖRKLARINGAR
Se 11-A-40-1-090-BL

FÖRESKRIFTER
Se 11-A-40-1-090-BL


HÄNVISNINGAR
Se 11-A-40-1-090-BL



A	A PM BL 01	2024-09-13	AnBy
BET	ÄNDRINGEN AVSEER	DATUM	SIGN
BYGGLOVSHANDLING			
STUREGALLERIAN AB		KV SPERLINGENSBÄCKE	
FASTB30000		STUREGALLERIAN AB	

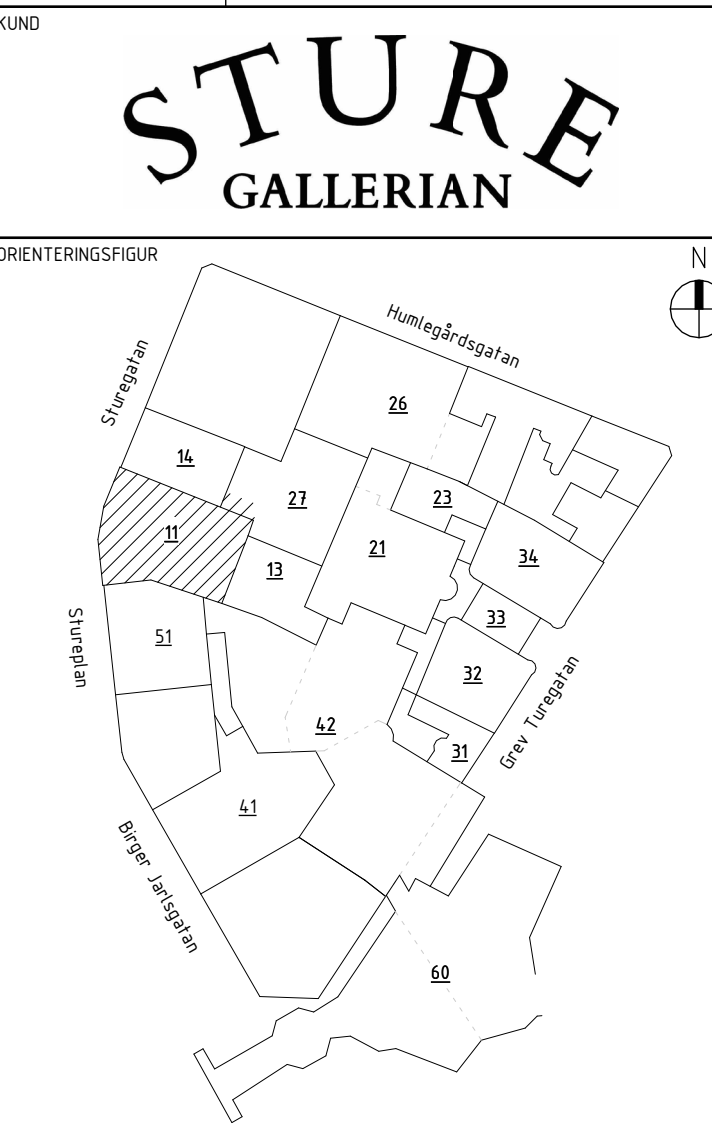

AIX Arkitekter AB		T: 08 690 29 00
-		T: -
-		T: -
-		T: -
-		T: -
-		T: -
-		T: -
-		T: -
-		T: -
UPPDRAG NR	RITAD/KONSTR AV	HANDLAGGARE
OK2339-01-06	KaJe	David Hanson
DATUM	ANSVARIG	BYGGNAD
2024-05-20	Tobias Rosberg	BY11 & 27
NY- OCH OMBYGGNAD		
Kv. Sperlingensbacke 56		
Bångska palatset		
Plan 14 - Översikt		
SKALA	NUMMER	BET
A1 = 1:150 A3 = 1:300	11-A-40-1-140-BL	A

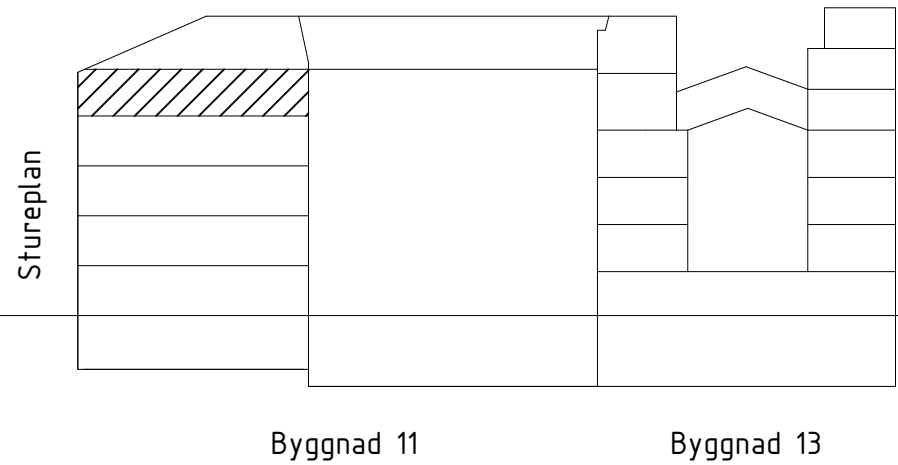

FÖRKLARINGAR

Se 11-A-40-1-090-BL

FÖRESKRIFTER


Se 11-A-40-1-090-BL

HÄNVISNINGAR

Se 11-A-40-1-090-BL



A	A PM BL 01	2024-09-13	AnBy
BET	ÄNDRINGEN AVSEER	DATUM	SIGN
BYGGLOVSHANDLING			
STUREGALLERIAN AB		KV SPERLINGENSBÄCKE	
FASTB30000		STUREGALLERIAN AB	

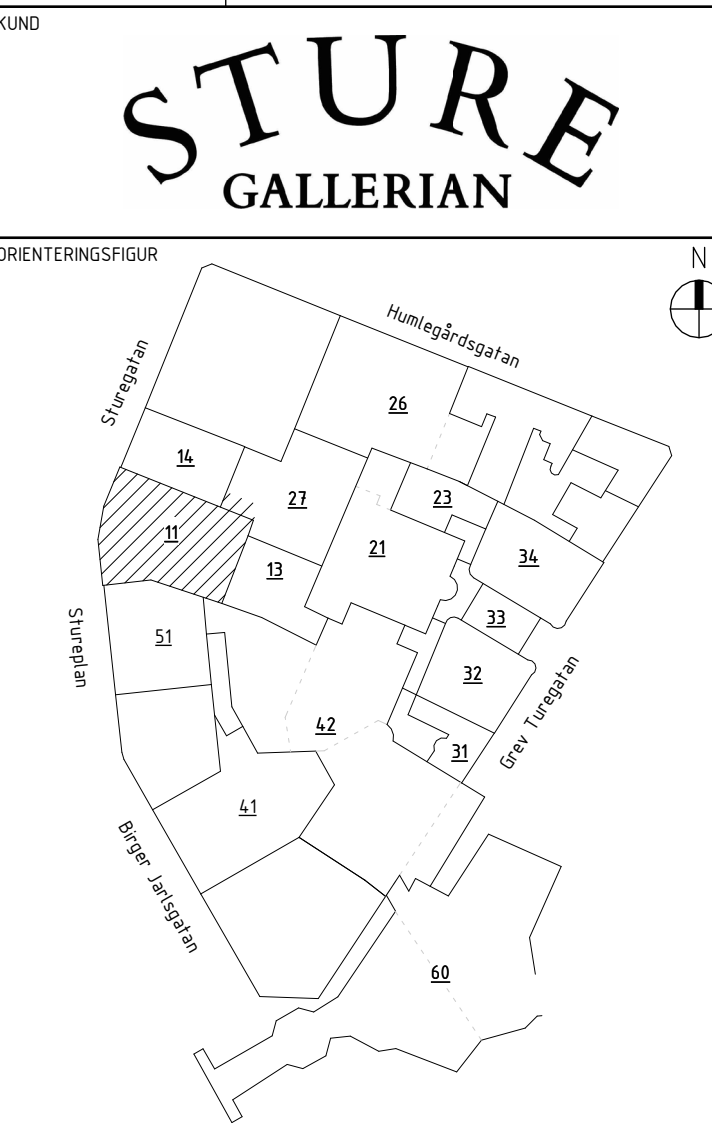


AIX Arkitekter AB	T: 08 690 29 00
-	T: -
-	T: -
-	T: -
-	T: -
-	T: -
-	T: -
-	T: -
-	T: -
-	T: -

UPPDRAG NR	RITAD/KONSTR AV	HANDLAGGARE
OK2339-01-06	KaJe	David Hanson
DATUM	ANSVARIG	BYGGNAD
2024-05-20	Tobias Rosberg	BY11 & 27

NY- OCH OMBYGGNAD
Kv Sperlingensbacke 56
Bångska palatset
Plan 15 - Översikt

SKALA	NUMMER	BET
A1 = 1:150	11-A-40-1-150-BL	A
A3 = 1:300		

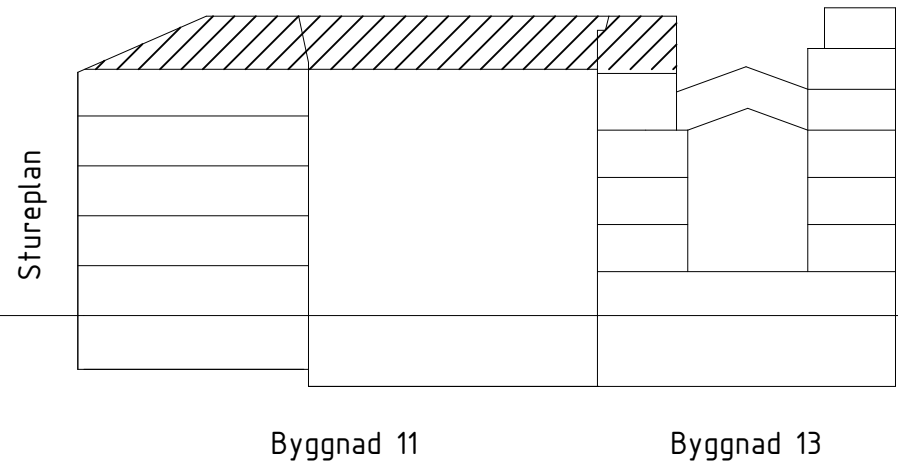


FÖRKLARINGAR
Se 11-A-40-1-090-BL

FÖRESKRIFTER
Se 11-A-40-1-090-BL

HÄNVISNINGAR
Se 11-A-40-1-090-BL



A	A PM BL 01	2024-09-13	AnBy
BET	ÄNDRINGEN AVSEER	DATUM	SIGN
BYGGLOVSHANDLING			
STUREGALLERIAN AB		KV SPERLINGENSBÄCKE	
FASTB30000		STUREGALLERIAN AB	

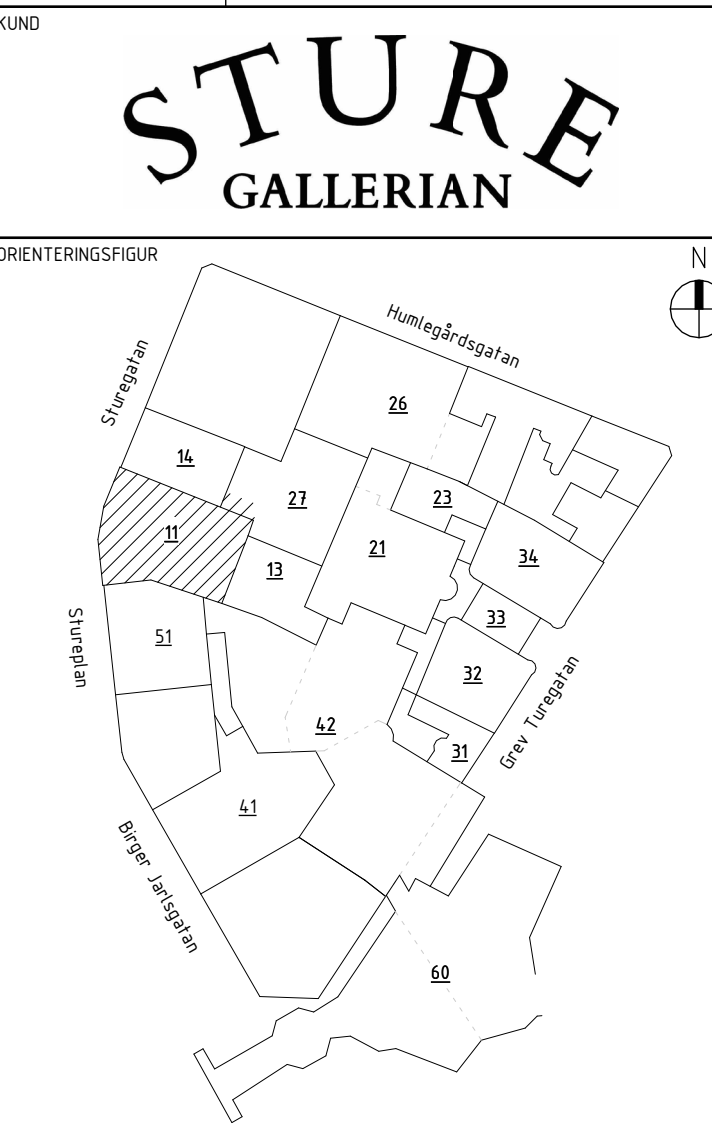

A	AIX Arkitekter AB	T: 08 690 29 00
-	-	T: -
-	-	T: -
-	-	T: -
-	-	T: -
-	-	T: -
-	-	T: -
-	-	T: -
-	-	T: -

UPPDRAG NR	OK2339-01-06	RITAD/KONSTR AV	KaJe	HANDLAGGARE	David Hanson
DATUM	2024-05-20	ANSVARIG	Tobias Rosberg	BYGGNAD	BY11 & 27
NY- OCH OMBYGGNAD					
Kv Sperlingensbacke 56					
Bångska palatset					
Plan 16 - Översikt					

SKALA	NUMMER	BET
A1 = 1:150	11-A-40-1-160-BL	A
A3 = 1:300		

