

FÖRKLARINGAR


Se 11-A-40-3-001-BL

FÖRESKRIFTER

Se 11-A-40-3-001-BL

HÄNVISNINGAR

Se 11-A-40-3-001-BL

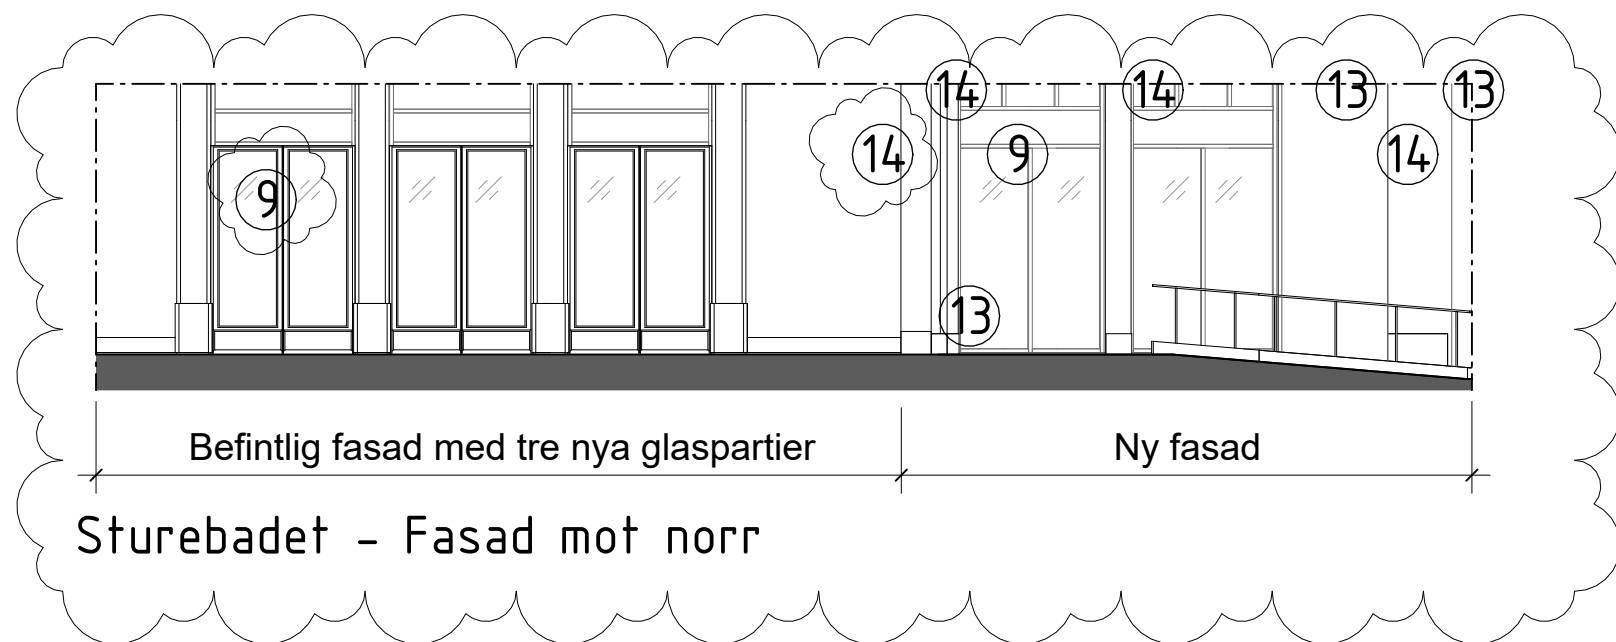

Sturebadet - Fasad mot norr

A PM BL 01 2024-09-13 AnBy

BET ANDRINGEN AVSEB DATUM SIGN


BYGGLOVSHANDLING

STUREGALLERIAN AB KV SPERLINGENSBÄCKE
FASTB30000 STUREGALLERIAN AB

KUND

STURE
GALLERIAN

ORIENTERINGSSKISS

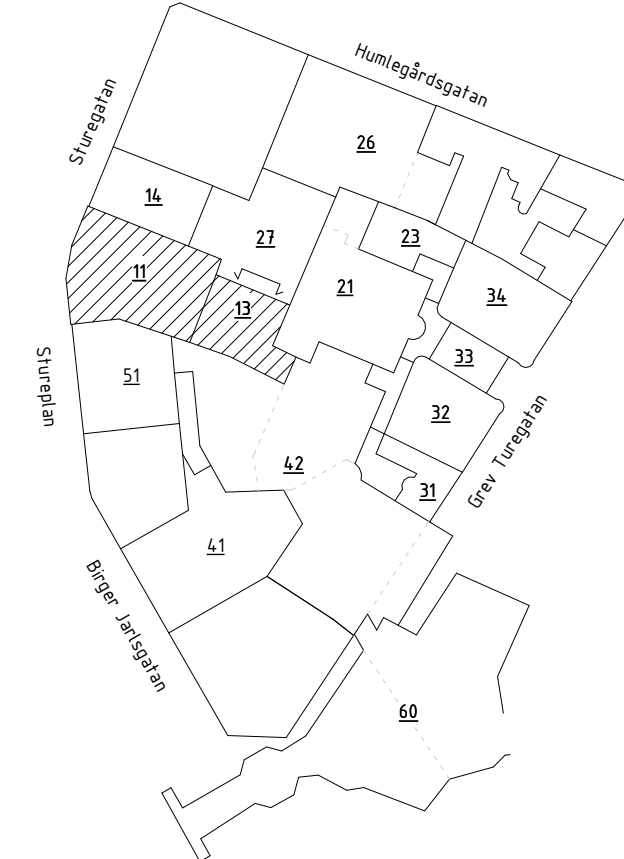

AIX Arkitekter AB T: 08 690 29 00

- T: -

- T: -

UPPDRAG NR OK2339-01-06
DATUM 2024-05-20
RITAD/KONSTR AV A. Byström
ANSVARIG Tobias Rosberg
HANDLAGGARE David Hanson
BYGGNAD BY13

NY- OCH ÖMBYGGNAD
Kv. Sperlingensbacke 56
Bångska palatset
Hus 13, Innergård, Utsnitt fasad mot norr

SKALA A1 = 1:100
A3 = 1:200
NUMMER 13-A-40-3-005-BL
BET A