



VINDSPLAN 6 TR

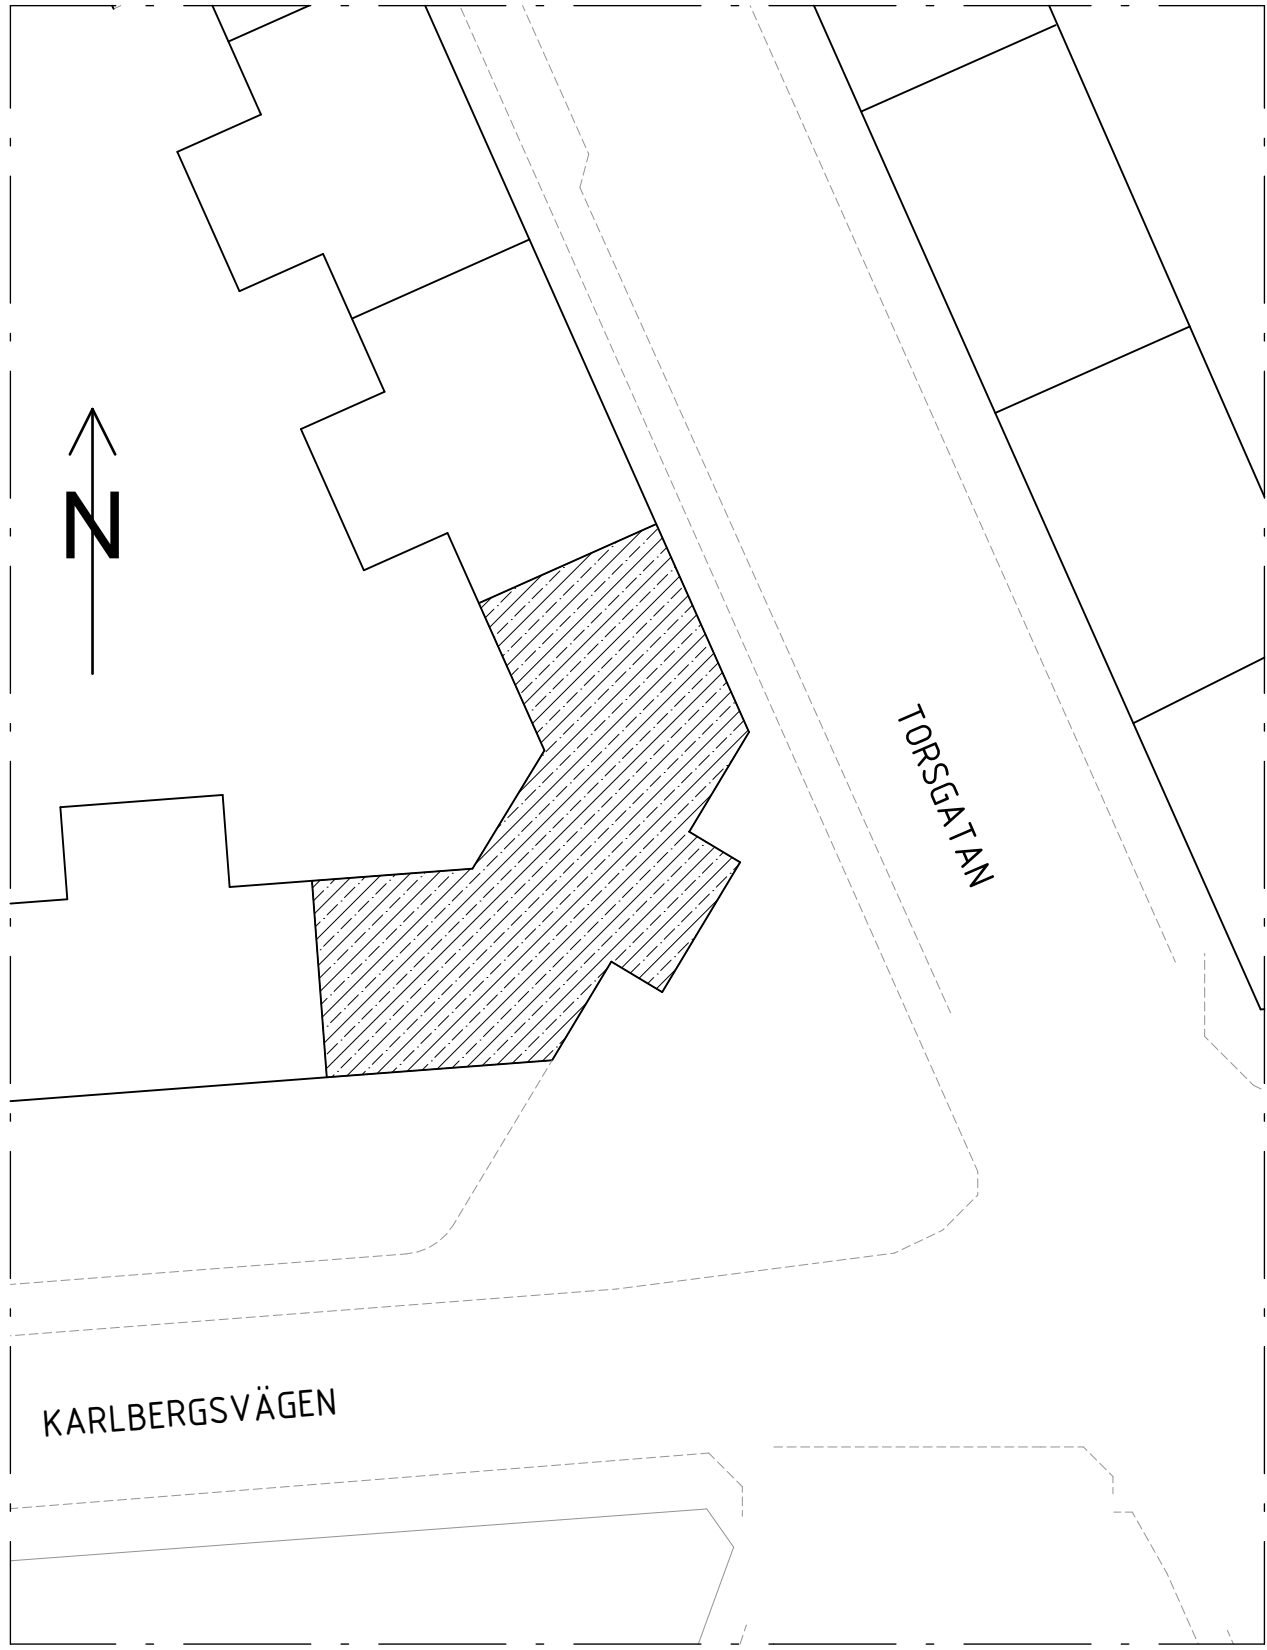

SITUATIONSPLAN

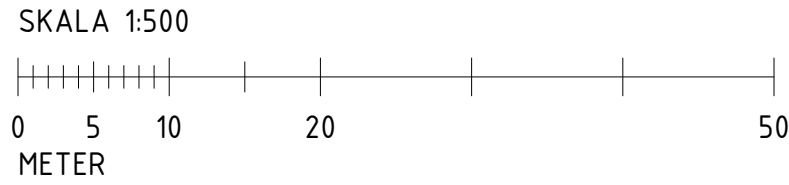

FÖRKLARINGAR

SAMTLIGA MÅTT ANGES I MM

- BEFINTLIG BYGGNADSDDEL
- NY BYGGNADSDDEL

TRE LÄGENHETER TILLSKAPAS PÅ VINDSPLAN.

ÅTKOMST TAK VIA LUCKA I GEMENSAMT TRAPPHUS

HISSCHAKT OCH TRAPPHUS FÖRLÄNGS EN VÄNING UPPÅT.


FÖR ATT UTNYTTJA DEN TILLTAGNA TAKHÖJDEN TILLSKAPAS ETT LOFT SOM BOSTADSKOMPLEMENT I LÄGENHET 1601 OCH 1602.

FÖRESKRIFTER


HANDLING SKALL VARA STÄMPLAD SOM BYGGHANDLING FÖR ATT FÅ ANVÄNDAS VID UTFÖRANDE. MÅTT KONTROLLERAS PÅ PLATS. MÅTT INTE FRÅN RITNINGEN. ANVÄND ENBART UTSÄTTA MÅTT. TILLVERKNINGSRITNINGAR/BYGGHANDLINGAR GODKÄNNS AV ARKITEKT OCH BESTÄLLARE INNAN TILLVERKNING PÅBÖRJAS.

HÄNVISNINGAR

- PM 02
- MINSKADE KUPOR MOT GÅRD. BREDD 1500mm
 - 1 TAKFÖNSTER ISTÄLLET FÖR 2 I KÖKET FÖR LGH 1601 OCH 1603
 - KÄTTVINDSVÄGG UTEFLYTAD SÅ INVÄNDIET TAK-/VÄGG LIV MOTS VID 1100mm (TIDIGARE 1300mm)
 - KUPOR MOT GÅRD VID ENTRÉ I LGH 1601 OCH 1603 FLYTTATS 100mm UTÅT.
 - TERRASSEN PÅ LOFTET I LGH 1602 UTGÅR. UTRYMMET BLIR EN DEL AV INTILLIGGANDE RUM.
 - KUPOR MOT GATAN SÄNKS 100mm OCH BRÖSTNINGEN HÖJS 100mm
 - GLASPARTI TILL TERRASSERNA MOT GÅRDEN FÅR 4- LUFTSUTFORMNING. (TIDIGARE 2-LUFT, SKJUTPARTI)

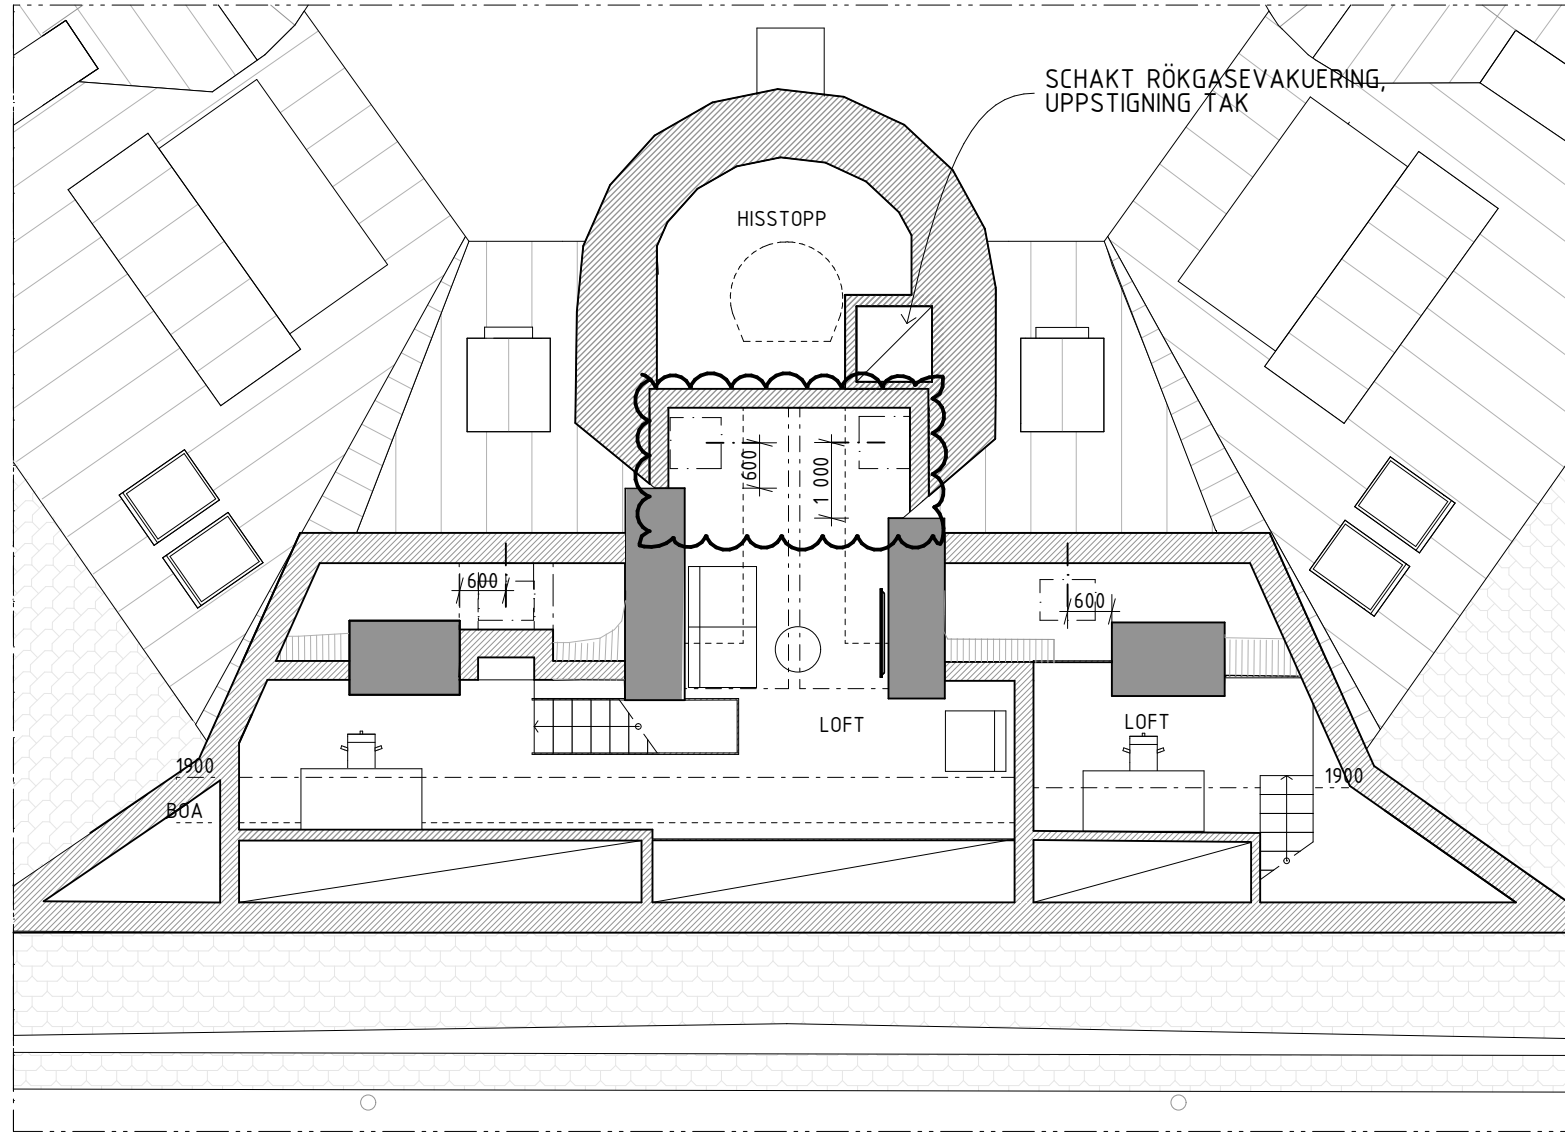

LOFTPLAN

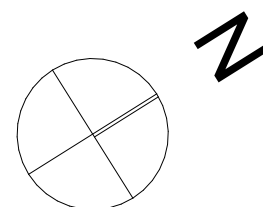

SKALA 1:100



B	SE PM 02 UNDER HÄNVISNINGAR		2024-09-22	OL
A	KUPOR MOT GATA STÖRRE. UTFORMNING KÖKSTRAPPHUS. LUCKA HUVUDTRAPPHUS ERSATT AV KOMB BRAND- & UPPSTIGNINGSLUCKA. MÅTTSATTA KUPOR I PLAN. SLIPSTEXT LOFT		2024-05-16	YF
BET	ANT	ÄNDRING AVSER	DATUM	Sign.
BYGGLOVSHANDLING				
KAKELUGNEN 7				
<div>2BK</div> <div>Swedenborgsgatan 2 118 48 Stockholm</div>				
A	2BK ARKITEKTER / + 08 518 179 00 / WWW.2BKA.SE			
UPPDRAG NR	SB995	RITAD AV	YF	HANDLAGGARE
DATUM	2024-03-27	ANSVARIG	SVANTE BENGTSSON	
PLANRITNING VIND, LOFT				
SKALA	A1 - 1:100 A3 - 50%	NUMMER	A01	BET
				B