

## FÖRKLARINGAR

SAMTLIGA MÅTT ANGES I MM

□ TAKFÖNSTER ELLER LUCKA SOM RIVES

TK TAKKUPA  
L KOMBINERAD BRAND- OCH UPPSTIGNINGSLUCKA  
S SKÖRSTEN  
TF TAKFÖNSTER, 1180X780

FYRA STYCKEN TAKKUPOR MOT GATA, OCH SJU STYCKEN MOT GÅRD TILLSKAPAS. KUPOR MOT GATA PLACERAS CENTRERAT OVANFÖR NEDANFÖR LIGGANDE FÖNSTER.

TRE AV KUPORNA MOT GÅRD HAR TERRASS.


SJU STYCKEN BEFINTLIGA TAKFÖNSTER SAMT EN TAKLUCKA RIVES.

ÅTTA NYA TAKFÖNSTER TILLSKAPAS SAMT EN LUCKA FÖR ÅTKOMST TAK PLACERAS I TRAPPHUS

## FÖRESKRIFTER

HANDLING SKALL VARA STÄMPLAD SOM BYGGHANDLING FÖR ATT FÅ ANVÄNDAS VID UTFÖRANDE. MÅTT KONTROLLERAS PÅ PLATS. MÅTT INTE FRÅN RITNINGEN, ANVÄND ENBART UTSÄTTA MÅTT. TILLVERKNINGSRITNINGAR/BYGGHANDLINGAR GODKÄNNS AV ARKITEKT OCH BESTÄLLARE INNAN TILLVERKNING PÅBÖRJAS.

## TAKPLAN

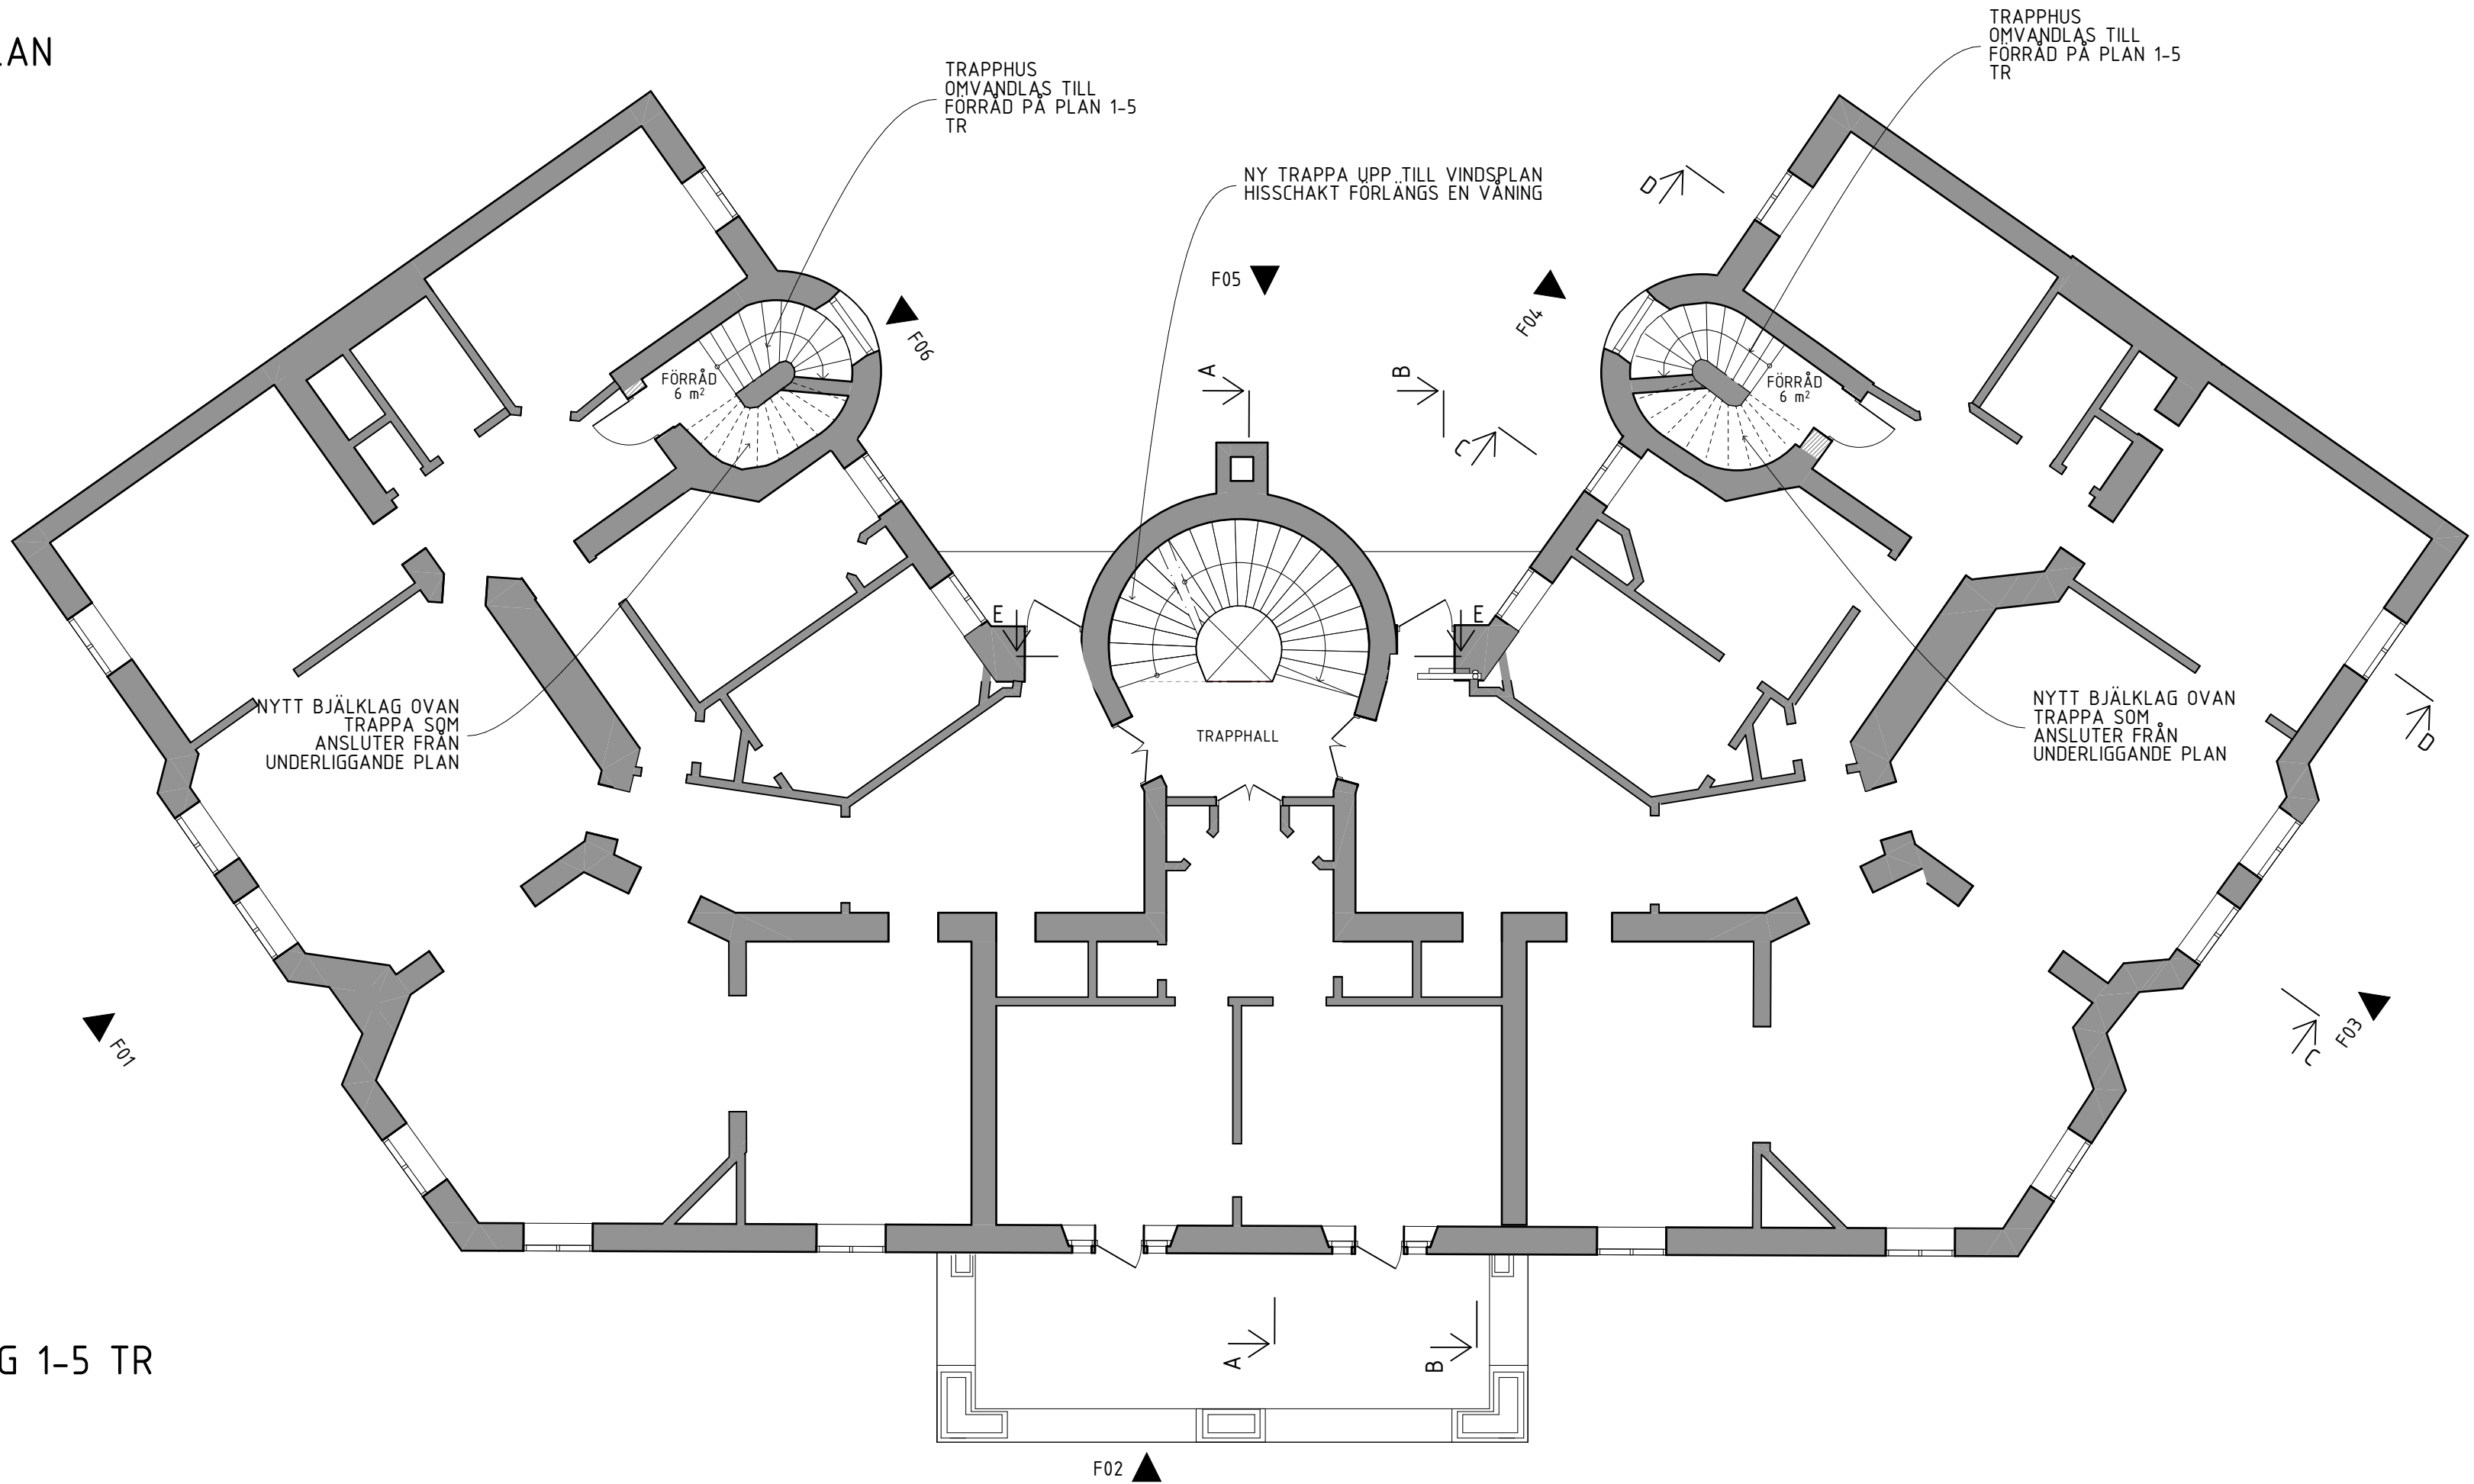


## HÄNVISNINGAR

- PM 02
- MINSKAD KUPOR MOT GÅRD. BREDD 1500mm
  - 1 TAKFÖNSTER I STÄLLET FÖR 2 I KÖKET FÖR LGH 1601 OCH 1603
  - KÄTTVINDSVÄGG UTFLYTAD SÅ INVÄNDIGT TAK-/VÄGG LIV MOTS VID 1100mm (TIDIGARE 1300mm)
  - KUPOR MOT GÅRD VID ENTRÉ I LGH 1601 OCH 1603 FLYTTATS 100mm UTÅT.
  - TERRASSEN PÅ LOFET I LGH 1602 UTGÅR. UTRYMMET BLIR EN DEL AV INTILLIGGANDE RUM.
  - KUPOR MOT GATAN SÄNKS 100mm OCH BRÖSTNINGEN HÖJS 100mm
  - GLASPARTI TILL TERRASSERNA MOT GÅRDEN FÅR 4- LUFTSUTFORMNING. (TIDIGARE 2-LUFT, SKJUTPARTI)

B	SE PM 02 UNDER HÄNVISNINGAR		2024-09-22	OL
A	LUCKA OVAN TRAPPHUS ERSÄTTTS AV KOMBINERAD BRAND- OCH UPPSTIGNINGSLUCKA. LÅGE JUSTERAT. KÖKSTRAPPHUS JUSTERADE. RITNINGSNAMN VÅNING 5 TR JUSTERAT		2024-05-16	YF
BET	ANT	ÄNDRING AVSER	DATUM	Sign.
BYGGLOVSHANDLING				
KAKELUGNEN 7				
<div>ZBK</div> <div>Swedenborgsgatan 2 118 48 Stockholm</div>				
A	ZBK ARKITEKTER / + 08 518 179 00 / WWW.ZBKA.SE			
UPPDRAG NR SB995	RITAD AV YF		HANDLAGGARE YF	
DATUM 2024-03-27	ANSVARIG SVANTE BENGTSSON			
TAKPLAN, VÅNING 1-5				
SKALA A1 - 1:100 A3 - 50%	NUMMER A02			BET B

VÅNING 1-5 TR

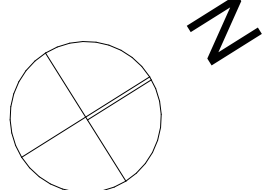

SKALA 1:100

