

FÖRKLARINGAR

SAMTLIGA MÅTT ANGES I MM

BEFINTLIG BYGGNADSDDEL

NY BYGGNADSDDEL

UTFÖRANDE KUPOR, SE
FASADRITNING

FÖRESKRIFTER


HANDLING SKALL VARA STÄMPLAD SOM BYGGHANDLING FÖR ATT FÅ ANVANDAS VID UTFÖRANDE. MÅTT KONTROLLERAS PÅ PLATS. MÅTT INTE FRÅN RITNINGEN, ANVÄND ENBART UTSÄTTA MÅTT. TILLVERKNINGSRITNINGAR/BYGGHANDLINGAR GODKÄNNS AV ARKITEKT OCH BESTÄLLARE INNAN TILLVERKNING PÅBÖRJAS.

HÄNVISNINGAR


PM 02

- MINSKADE KUPOR MOT GÅRD. BREDD 1500mm
- 1 TAKFÖNSTER ISTÄLLET FÖR 2 I KÖKET FÖR LGH 1601 OCH 1603
- KÄTTVINDSVÄGG UTEFLYTAD SÅ INVÄNDIGT TAK-/VÄGG LIV MÖTS VID 1100mm (TIDIGARE 1300mm)
- KUPOR MOT GÅRD VID ENTRÉ I LGH 1601 OCH 1603 FLYTTATS 100mm UTÅT.
- TERRASSEN PÅ LOFTET I LGH 1602 UTGÅR. UTRYMMET BLIR EN DEL AV INTILLIGGANDE RUM.
- KUPOR MOT GÅRD SÄNKS 100mm OCH BRÖSTNINGEN HÖJS 100mm
- GLASPARTI TILL TERRASSERNA MOT GÅRDEN FÅR 4- LUFTSUTFORMNING. (TIDIGARE 2-LUFT, SKJUTPARTI)


B	SE PM 02 UNDER HÄNVISNINGAR		2024-09-22	OL
A	SEKTION E – SCHAKT; SEKTION C & E – KUPHÖJD MOT GATA		2024-05-16	YF
BET	ANT	ÄNDRING AVSER	DATUM	Sign.
BYGGLOVSHANDLING				
KAKELUGNEN 7				
2BK				
Swedenborgsgatan 2 118 48 Söckholm				
A	2BK ARKITEKTER / + 08 518 179 00 / WWW.2BK.SE			
UPPDRAG NR	RITAD AV		HANDLAGGARE	
SB995	YF		YF	
DATUM	ANSVARIG			
2024-03-27	SVANTE BENGTSSON			
SEKTIONER				
SKALA		NUMMER	BET	
A1 – 1:100 A3 – 50%		A04	B	

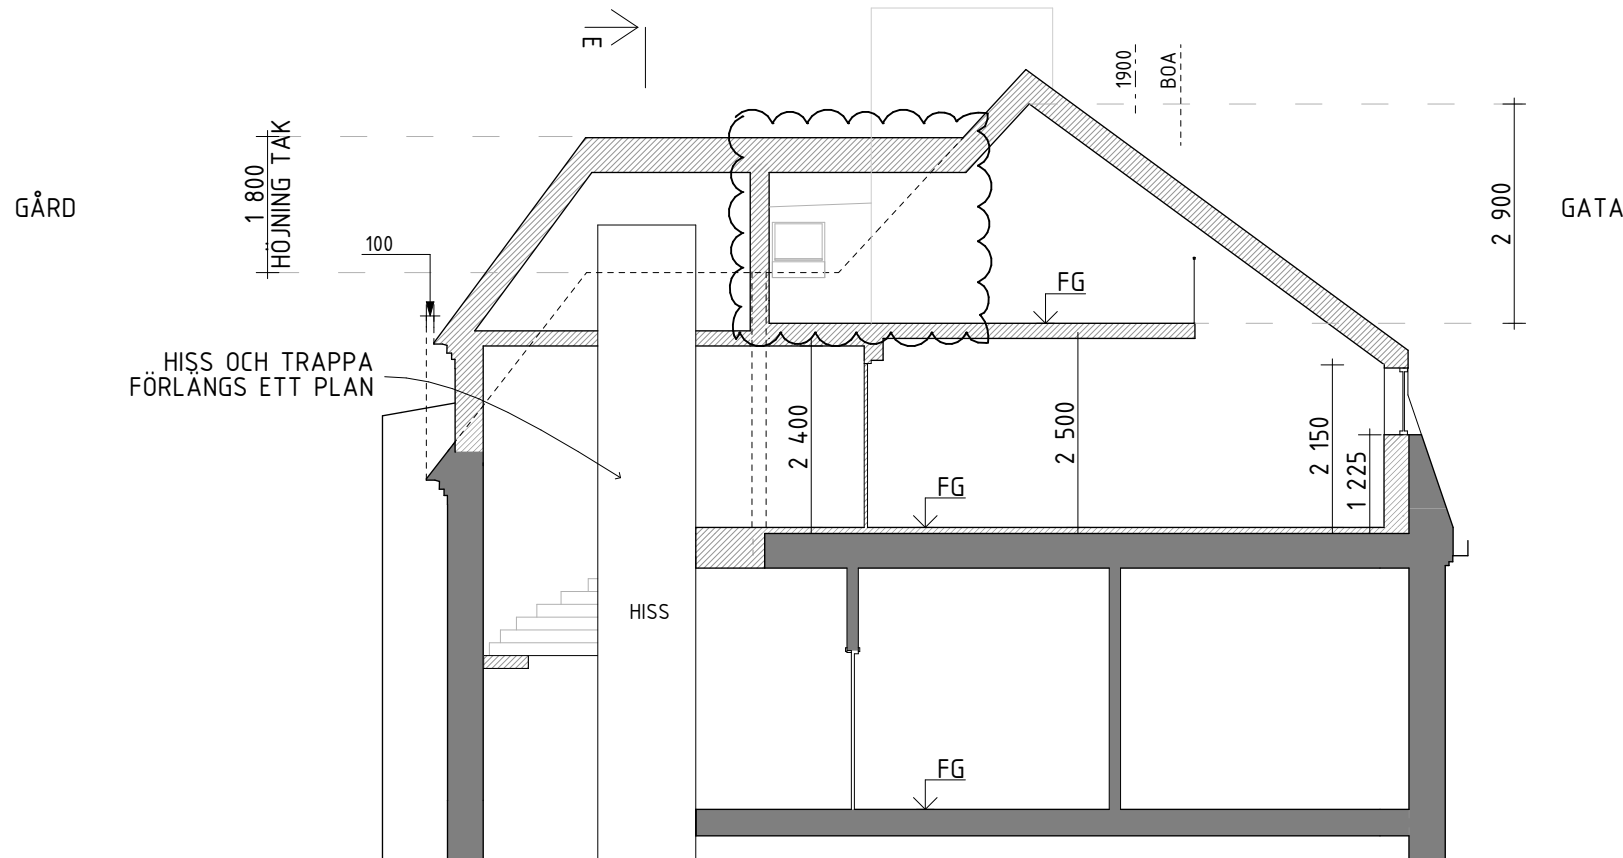


SEKTION A

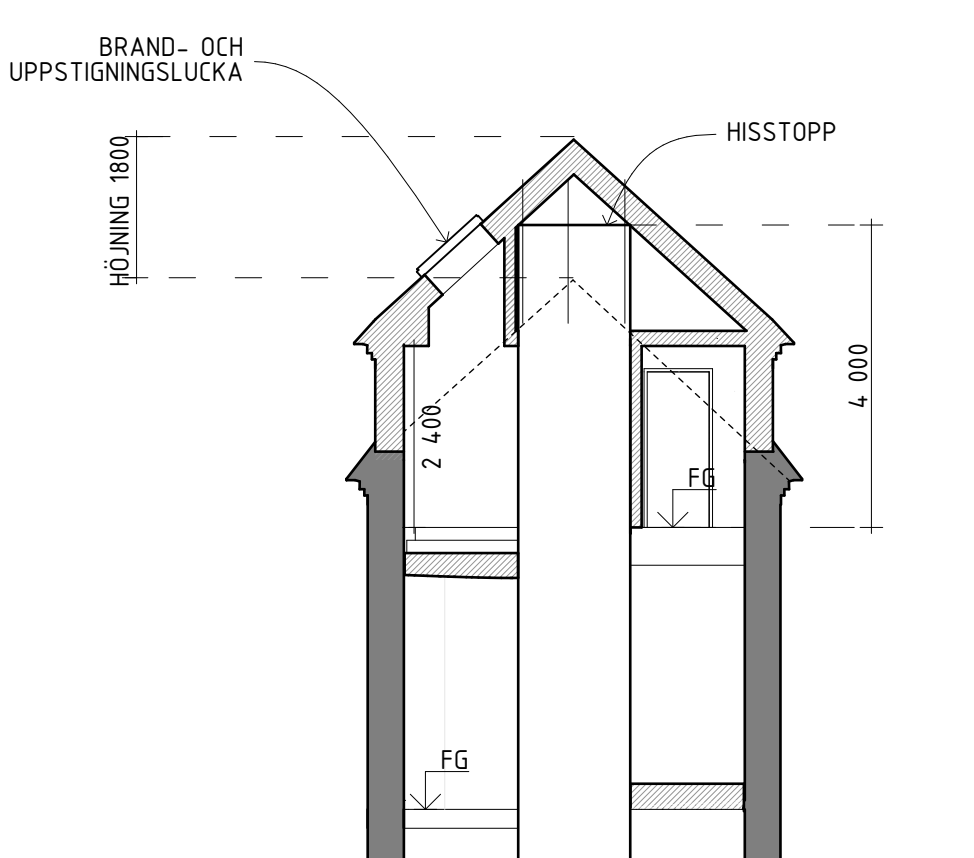


SEKTION E

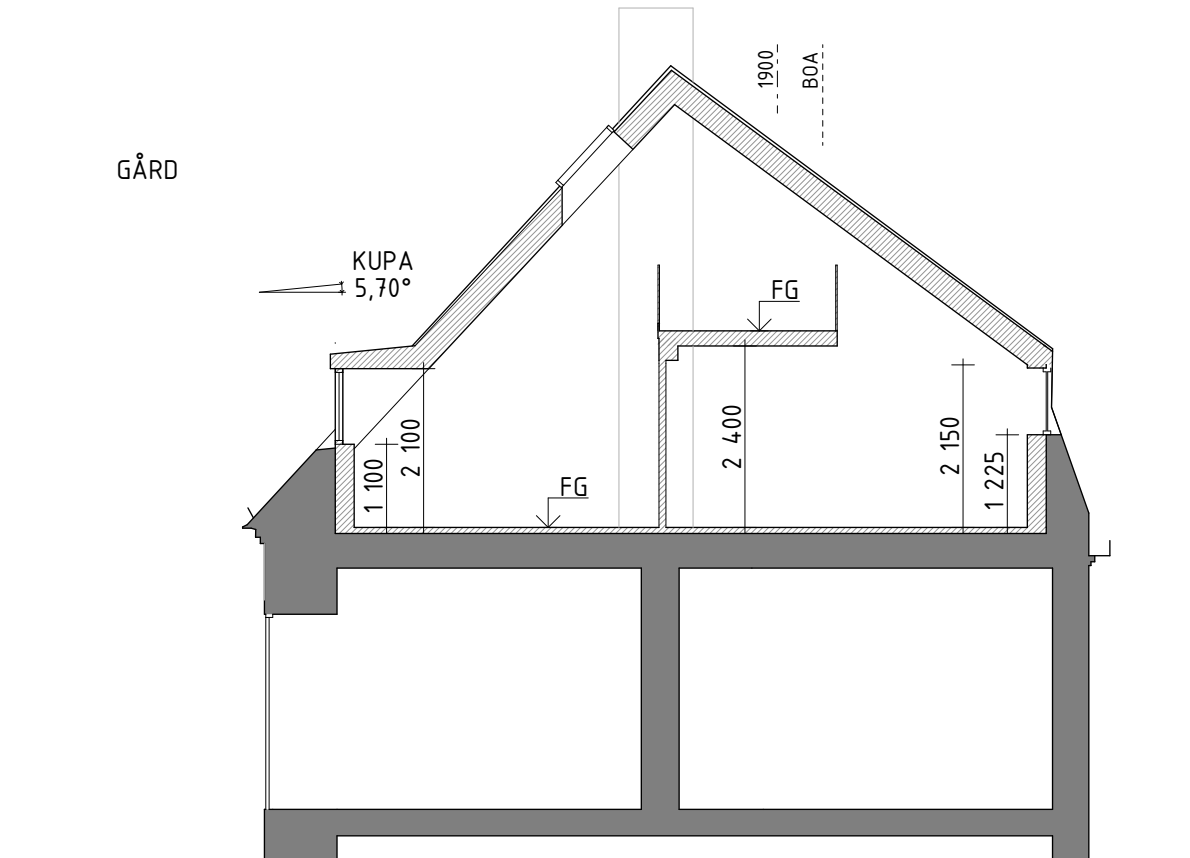

SEKTION B

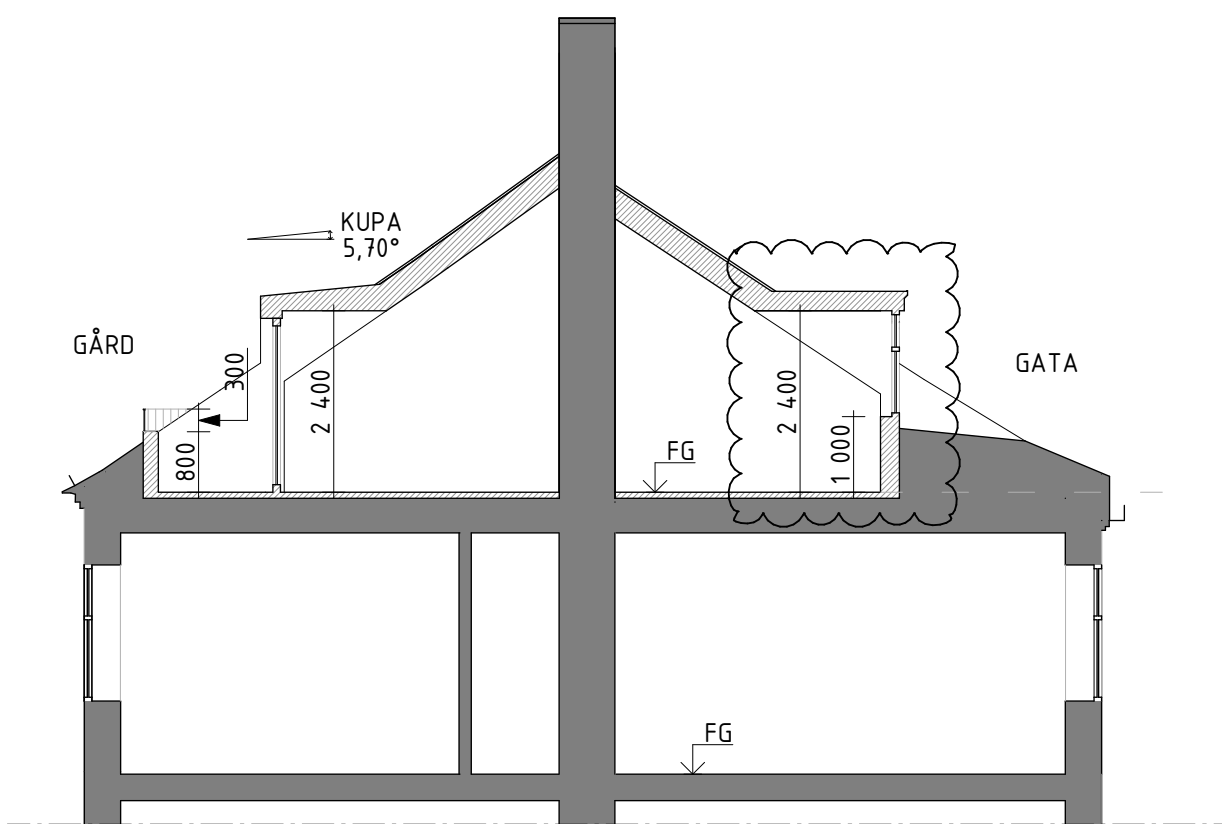

SEKTION C

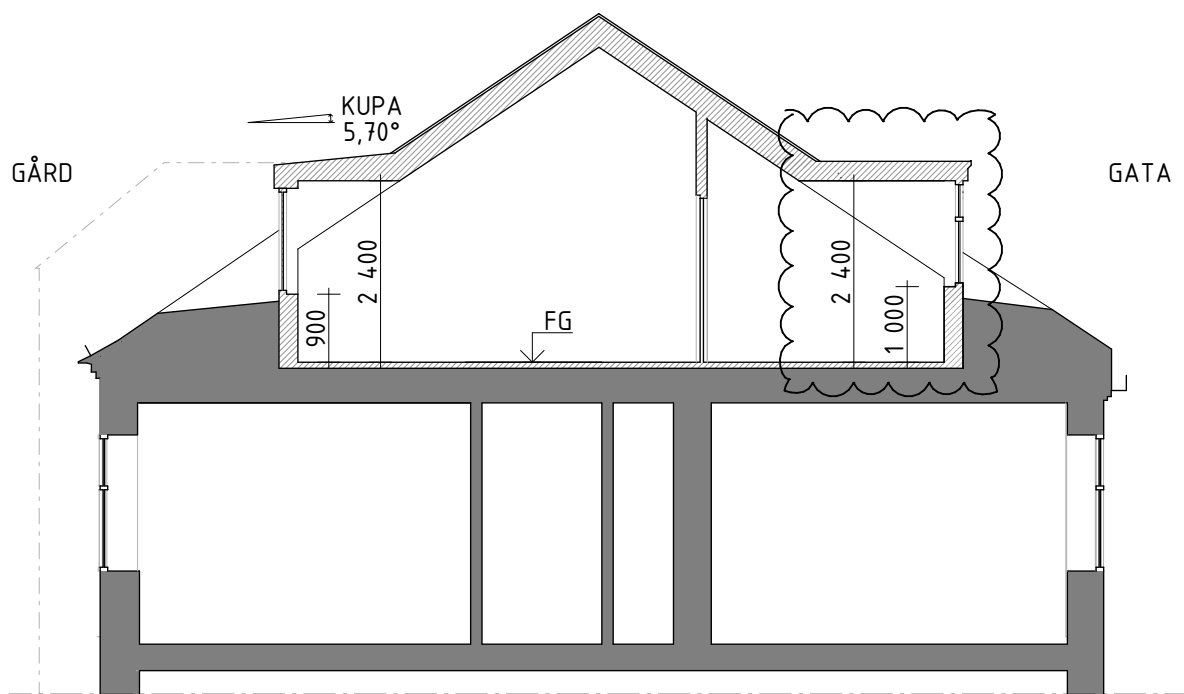

SEKTION D

SKALA 1:100

