

## FÖRKLARINGAR

SAMTLIGA MÅTT ANGES I MM


TF = TAKFÖNSTER

SAMTLIGA KUPOR UTFÖRES I RÖD PLÅT I RAL LIKA BEFINTLIGT.

KÄRMAR, BÅGAR OCH SPRÖJS I TAKKUPOR SAMT TAKFÖNSTER UTFÖRES I RÖD KULÖR LIKA TAK.

## FÖRESKRIFTER

HANDLING SKALL VARA STÄMPLAD SOM BYGGHANDLING FÖR ATT FÅ ANVÄNDAS VID UTFÖRANDE. MÅTT KONTROLLERAS PÅ PLATS. MÅTT INTE FRÅN RITNINGEN, ANVÄND ENBART UTSÄTTA MÅTT. TILLVERKNINGSRITNINGAR/BYGGHANDLINGAR GODKÄNS AV ARKITEKT OCH BESTÄLLARE INNAN TILLVERKNING PÅBÖRJAS.

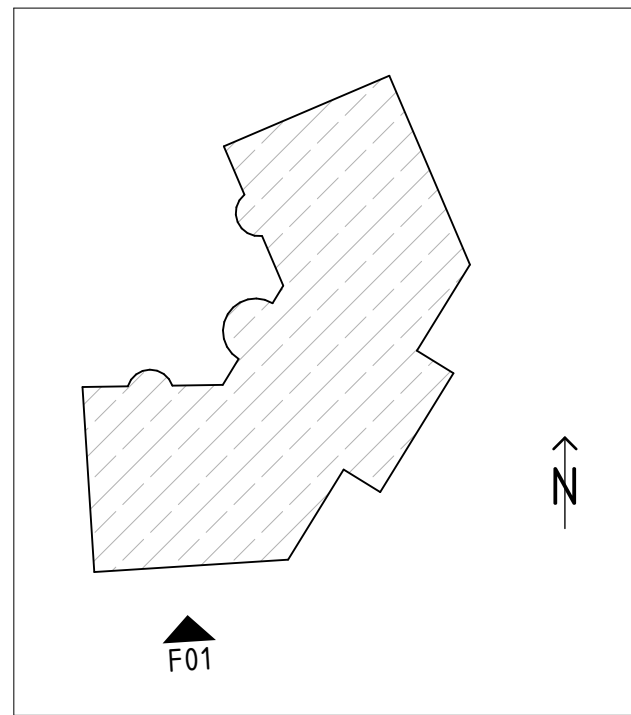

## HÄNVISNINGAR

### PM 02

- MINSKADE KUPOR MOT GÅRD. BREDD 1500mm
- 1 TAKFÖNSTER ISTÄLLET FÖR 2 I KÖKET FÖR LGH 1601 OCH 1603
- KÄTTVINDSVÄGG UTFLYTTAD SÅ INVÄNDIGT TAK-/VÄGGVIV MOTS VID 1100mm (TIDIGARE 1300mm)
- KUPOR MOT GÅRD VID ENTRÉ I LGH 1601 OCH 1603 FLYTTATS 100mm UTÅT.
- TERRASSEN PÅ LOFTET I LGH 1602 UTGÅR. UTRYMMET BLIR EN DEL AV INTILLIGGANDE RUM.
- KUPOR MOT GÅRD SÄNKS 100mm OCH BRÖSTNINGEN HÖJS 100mm
- GLASPARTI TILL TERRASSEN PÅ GÅRDEN FÅR 4- LUFTUTFÖRNING. (TIDIGARE 2-LUFT, SKJUTPARTI)

B	SE PM 02 UNDER HÄNVISNINGAR		2024-09-22	OL
A	KUPOR, STORLEK		2024-05-16	YF
BET	ANT	ÄNDRING AVSER	DATUM	Sign.
BYGGLOVSHANDLING				
KAKELUGNEN 7				
<div>2BK</div> <div>Swedenborgsgatan 2 118 48 Söckholm</div>				
A	2BK ARKITEKTER / + 08 518 179 00 / WWW.2BKA.SE			
UPPDRAG NR	RITAD AV		HANDLAGGARE	
SB995	YF		YF	
DATUM	ANSVARIG			
2024-03-27	SVANTE BENGTSSON			
FASAD F01 MOT KARLBERGSVÄGEN				
SKALA		NUMMER		BET
A1 - 1:100 A3 - 50%		A05		B



SKALA 1:100



FASAD F01

KAKELUGNEN 7

KAKELUGNEN 8