


FÖRKLARINGAR

SAMTLIGA MÅTT ANGES I MM

TF = TAKFÖNSTER
SAMTLIGA KUPOR UTFÖRES I RÖD PLÅT I RAL LIKA BEFINTLIGT.
KÄRMAR, BÅGAR OCH SPRÖJS I TAKKUPOR SAMT TAKFÖNSTER UTFÖRES I RÖD KULOR LIKA TAK.

FÖRESKRIFTER

HANDLING SKALL VARA STÄMPLAD SOM BYGGHANDLING FÖR ATT FÅ ANVÄNDAS VID UTFÖRANDE. MÅTT KONTROLLERAS PÅ PLATS. MÅT INTE FRÅN RITNINGEN. ANVÄND ENBART UTSÄTTA MÅTT. TILLVERKNINGSRITNINGAR/BYGGHANDLINGAR GODKÄNNS AV ARKITEKT OCH BESTÄLLARE INNAN TILLVERKNING PÅBÖRJAS.

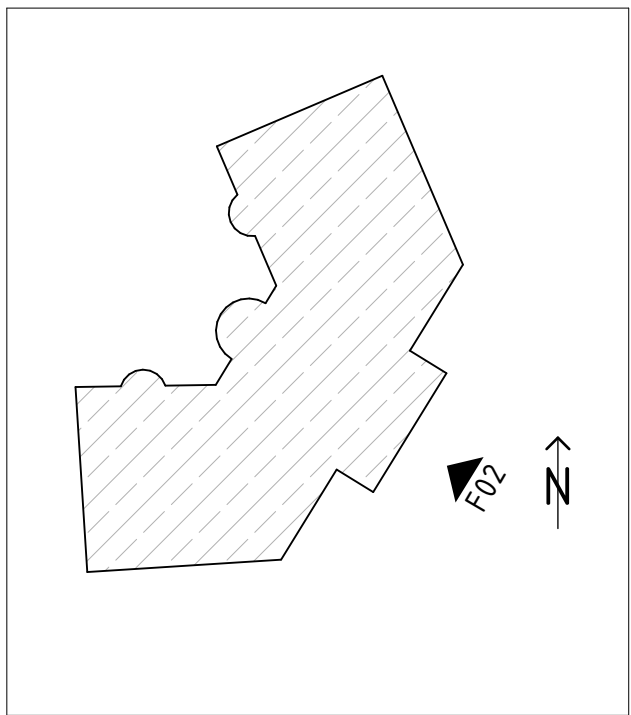

HÄNVISNINGAR

- PM 02
- MINSKADE KUPOR MOT GÅRD. BREDD 1500mm
 - 1 TAKFÖNSTER ISTÄLLET FÖR 2 I KÖKET FÖR LGH 1601 OCH 1603
 - KÄTTVINDSVÄGG UTFLYTTAD SÅ INVÄNDIGT TAK-/VÄGG LIV MOTS VID 1100mm (TIDIGARE 1300mm)
 - KUPOR MOT GÅRD VID ENTRÉ I LGH 1601 OCH 1603 FLYTTATS 100mm UTÅT.
 - TERRASSEN PÅ LOFET I LGH 1602 UTGÅR. UTRYMMET BLIR EN DEL AV INTILLIGGANDE RUM.
 - KUPOR MOT GÅRD SÄNKS 100mm OCH BRÖSTNINGEN HÖJS 100mm
 - GLASPARTI TILL TERRASSEN MOT GÅRDEN FÅR 4- LÖFTSUTFORMNING. (TIDIGARE 2-LÖFT, SKJUTPARTI)

| | | | | | |
|---|--|---------------|------------------|-------------|-----|
| B | SE PM 02 UNDER HÄNVISNINGAR | 2024-09-22 | OL | | |
| A | TAKKUPOR, STORLEK | 2024-05-16 | YF | | |
| BET | ANT | ÄNDRING AVSER | DATUM | Sign. | |
| BYGGLOVSHANDLING | | | | | |
| KAKELUGNEN 7 | | | | | |
| <div>2BK</div> <div>Swedenborgsgatan 2 118 48 Stockholm</div> | | | | | |
| A | 2BK ARKITEKTER / + 08 518 179 00 / WWW.2BKA.SE | | | | |
| UPPDRAG NR | SB995 | RITAD AV | YF | HANDLAGGARE | YF |
| DATUM | 2024-03-27 | ANSVARIG | SVANTE BENGTSSON | | |
| FASAD F02 MOT KORSNING | | | | | |
| SKALA | | NUMMER | | | BET |
| A1 - 1:100 A3 - 50% | | A06 | | | B |



FASAD F02

SKALA 1:100

