

FÖRKLARINGAR

SAMTLIGA MÅTT ANGES I MM


TF = TAKFÖNSTER

SAMTLIGA KUPOR UTFÖRES I RÖD PLÅT I RAL LIKA BEFINTLIGT.

KARMAR, BÅGAR OCH SPRÖJS I TAKKUPOR SAMT TAKFÖNSTER UTFÖRES I RÖD KULOR LIKA TAK.

FÖRESKRIFTER

HANDLING SKALL VARA STÄMPLAD SOM BYGGHANDLING FÖR ATT FÅ ANVANDAS VID UTFÖRANDE. MÅTT KONTROLLERAS PÅ PLATS. MÅTT INTE FRÅN RITNINGEN, ANVÄND ENBART UTSÄTTA MÅTT. TILLVERKNINGSRITNINGAR/BYGGHANDLINGAR GODKÄNNS AV ARKITEKT OCH BESTÄLLARE INNAN TILLVERKNING PÅBÖRJAS.

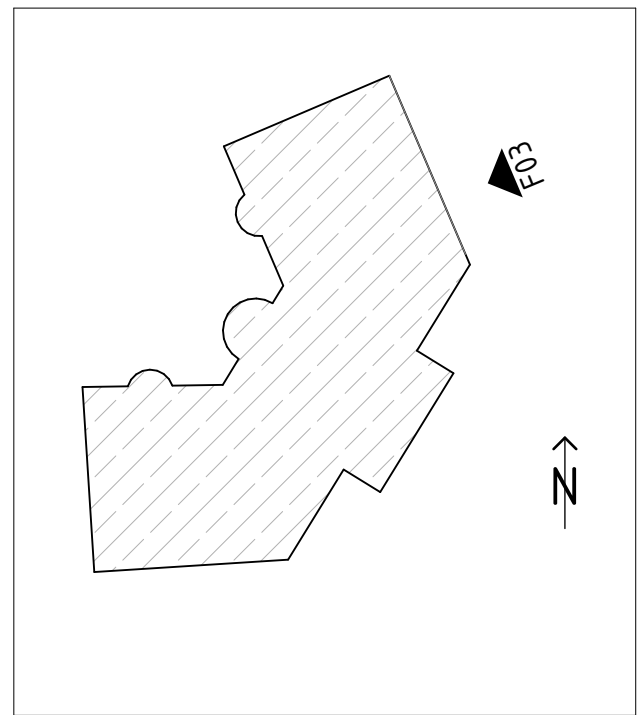

HÄNVISNINGAR

PM 02

- MINSKADE KUPOR MOT GÅRD. BREDD 1500mm
- 1 TAKFÖNSTER ISTÄLLET FÖR 2 I KÖKET FÖR LGH 1601 OCH 1603
- KATTVINDSVÄGG UTFLYTTAD SÅ INVÄNDIGT TAK-/VÄGG LIV MOTS VID 1100mm (TIDIGARE 1300mm)
- KUPOR MOT GÅRD VID ENTRÉ I LGH 1601 OCH 1603 FLYTTATS 100mm UTÅT.
- TERRASSEN PÅ LOFET I LGH 1602 UTGÅR. UTRYMMET BLIR EN DEL AV INTILLIGGANDE RUM.
- KUPOR MOT GÅRD SÄNKS 100mm OCH BRÖSTNINGEN HÖJS 100mm
- GLASPARTI TILL TERRASSERNA MOT GÅRDEN FÅR 4- LUFTSUTFORMNING. (TIDIGARE 2-LUFT, SKJUTPARTI)



KAKELUGNEN 7

KAKELUGNEN 6

FASAD F03

SKALA 1:100



B	SE PM 02 UNDER HÄNVISNINGAR		2024-09-22	OL
A	TAKKUPOR, STORLEK		2024-05-16	YF
BET	ÄNDRING AVSER		DATUM	Sign.
BYGGLOVSHANDLING				
KAKELUGNEN 7				
<div><div>ZBK</div><div>Swedenborgsgatan 2 118 48 Söckholm</div></div>				
A	ZBK ARKITEKTER / + 08 518 179 00 / WWW.ZBKA.SE			
UPPDRAG NR SB995	RITAD AV YF		HANDLAGGARE YF	
DATUM 2024-03-27	ANSVARIG SVANTE BENGTSSON			
FASAD F03 MOT TORSGATAN				
SKALA A1 - 1:100 A3 - 50%	NUMMER A07			BET B