

FÖRKLARINGAR

SAMTLIGA MÅTT ANGES I MM


VÄGGAR TERRASS PLÅTBEKLÄDDA I
KULÖR LIKA TAK.

FÖRESKRIFTER

HANDLING SKALL VARA STÄMPLAD SOM BYGGHANDLING FÖR
ATT FÅ ANVANDAS VID UTFÖRANDE. MÅTT KONTROLLERAS
PÅ PLATS. MÅTT INTE FRÅN RITNINGEN, ANVÄND ENBART
UTSÄTTA MÅTT. TILLVERKNINGSRITNINGAR/BYGGHANDLINGAR
GODKÄNNS AV ARKITEKT OCH BESTÄLLARE INNAN
TILLVERKNING PÅBÖRJAS.


HÄNVISNINGAR

- PM 02
- MINSKADE KUPOR MOT GÅRD. BREDD 1500mm
 - 1 TAKFÖNSTER ISTÄLLET FÖR 2 I KÖKET FÖR LGH 1601 OCH 1603
 - KÄTTVINDSVÄGG UTFLYTAD SÅ INVÄNDIGT TAK-/VÄGG LIV MOTS
VID 1100mm (TIDIGARE 1300mm)
 - KUPOR MOT GÅRD VID ENTRÉ I LGH 1601 OCH 1603 FLYTTATS 100mm
UTÅT.
 - TERRASSEN PÅ LOFTET I LGH 1602 UTGÅR. UTRYMMET BLIR EN DEL
AV INTILLIGGANDE RUM.
 - KUPOR MOT GÅRD SÅNKS 100mm OCH BRÖSTNINGEN HÖJS 100mm
 - GLASPARTI TILL TERRASSERNA MOT GÅRDEN FÅR 4-
LUFTSUTFORMNING. (TIDIGARE 2-LUFT, SKJUTPARTI)

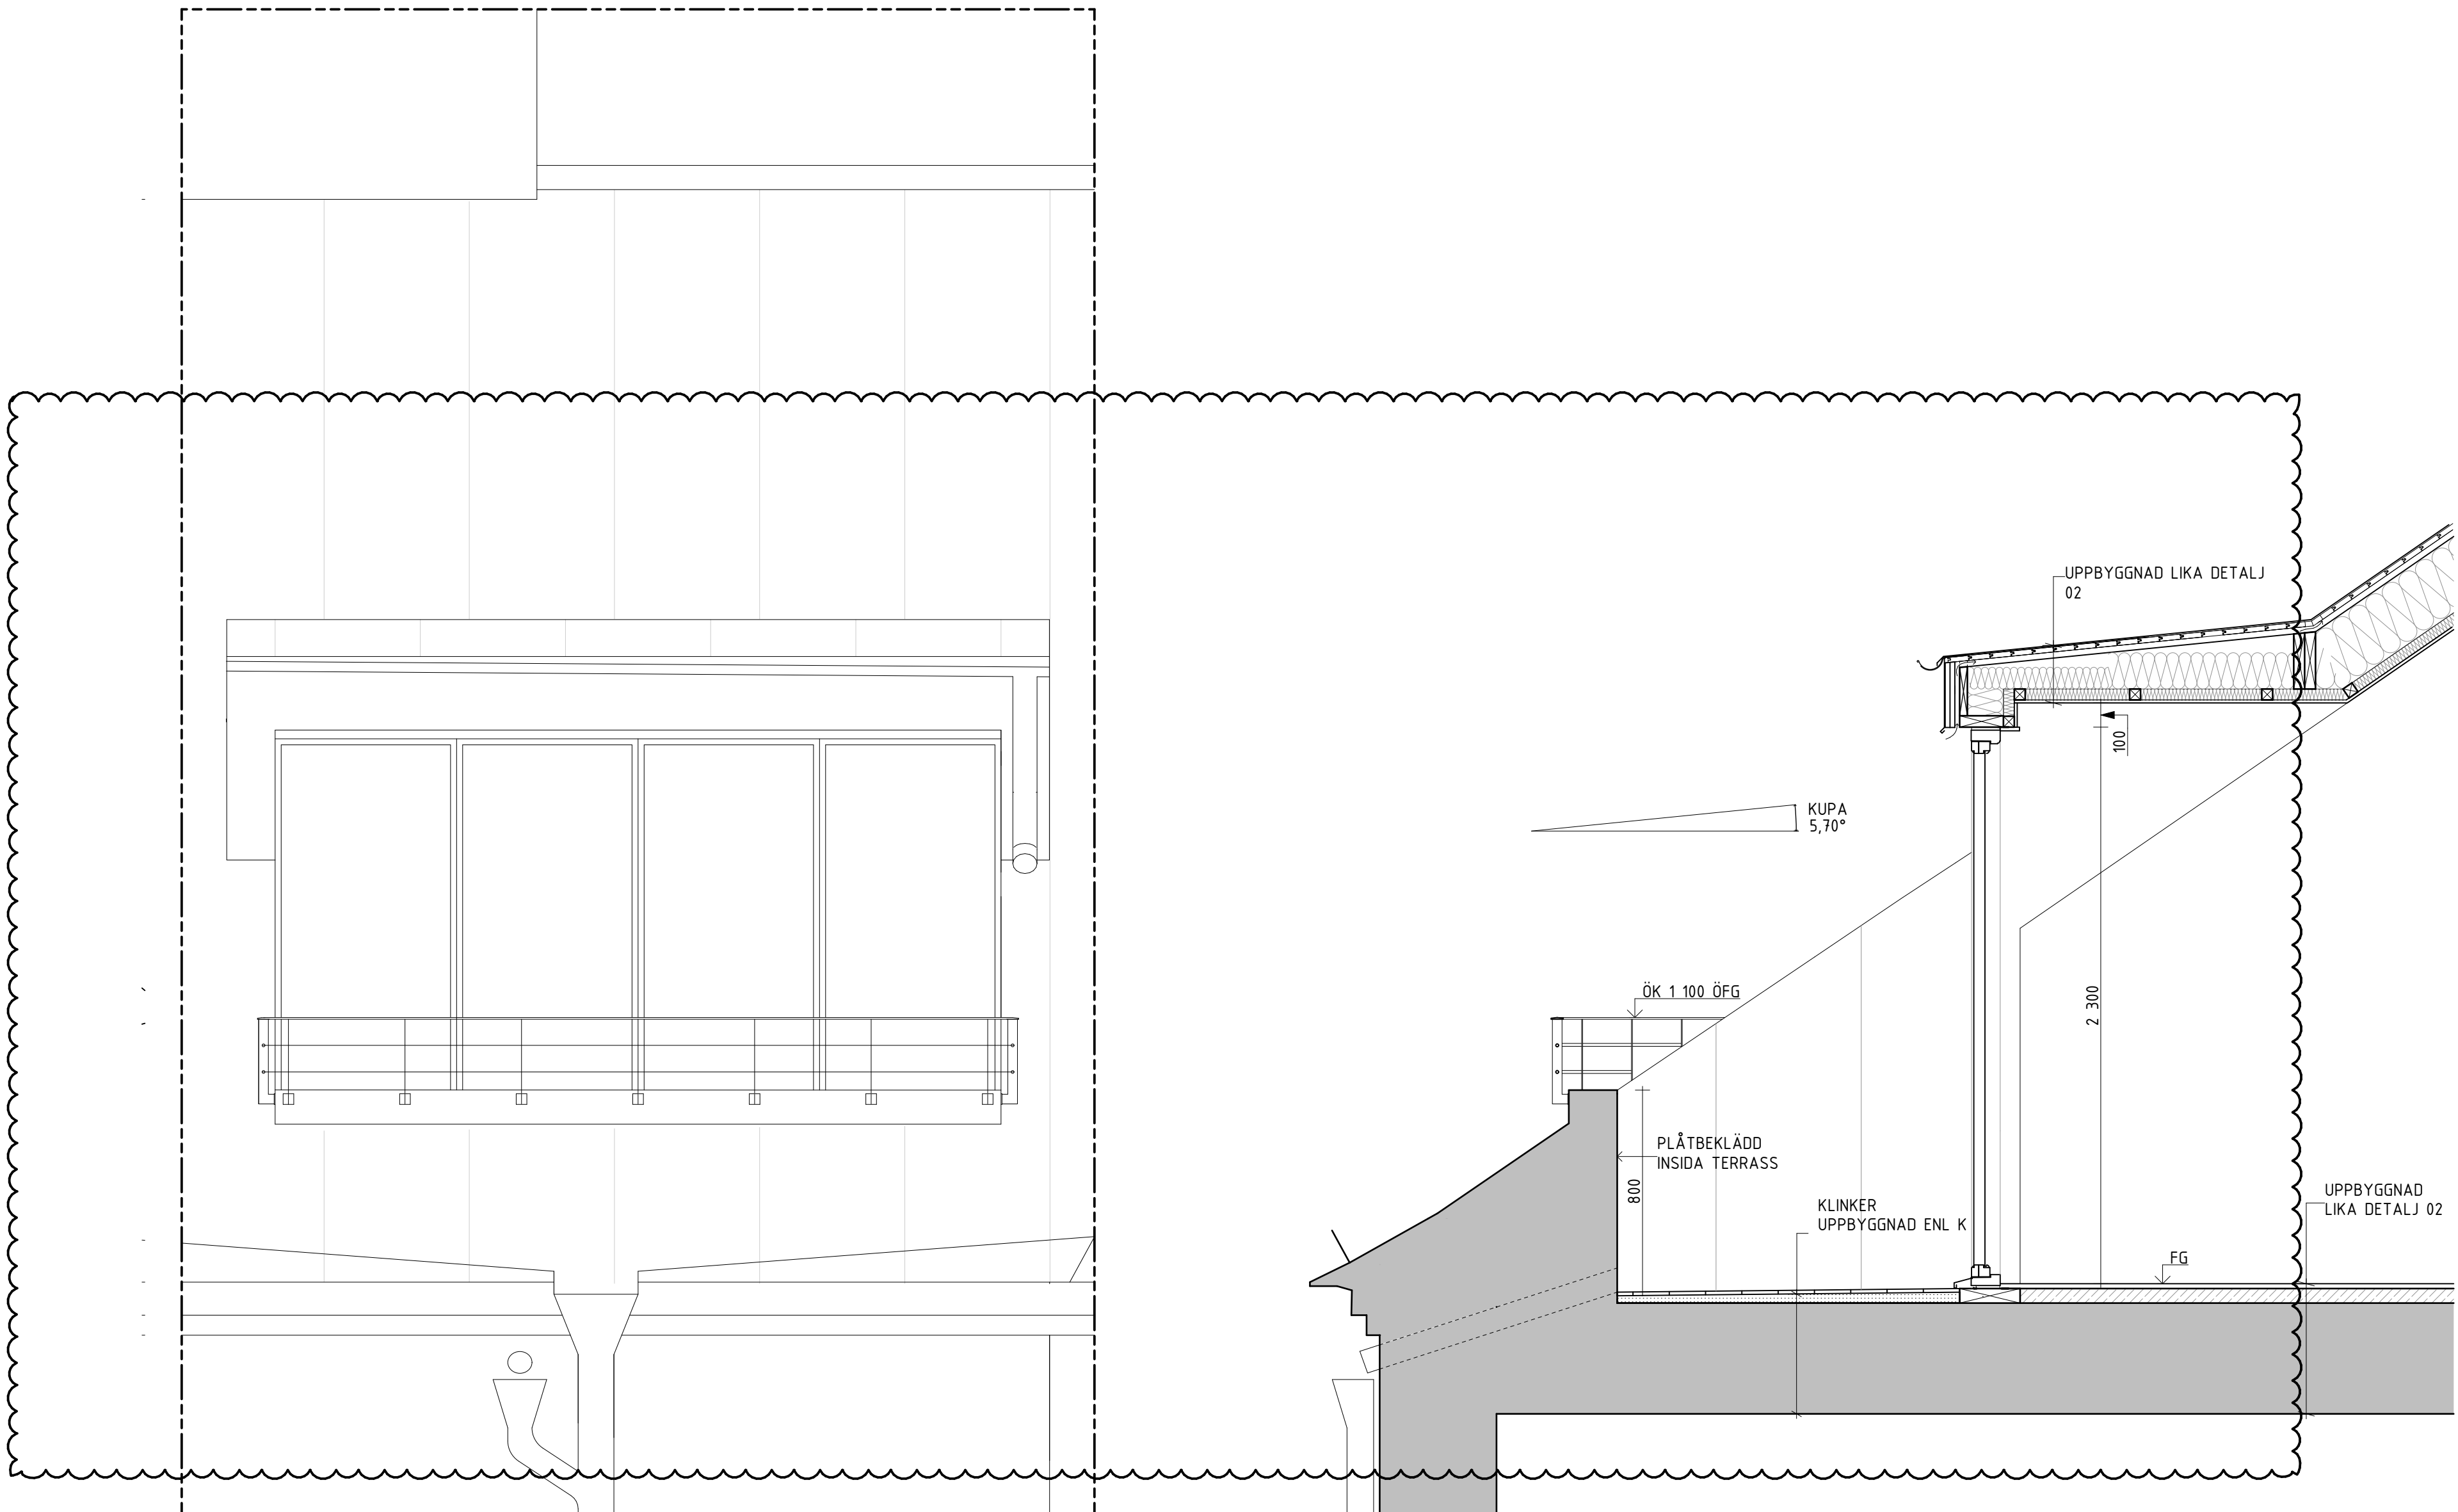

DETALJ OCH ELEVATION 03, TERRASS MOT GÅRD

SKALA 1:20

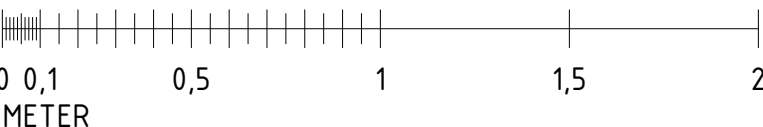

A	SE PM 02 UNDER HÄNVISNINGAR	2024-09-22	OL
BET	ANT	ÄNDRING AVSER	DATUM Sign.
BYGGLOVSHANDLING			
KAKELUGNEN 7			
<div>2BK</div> <div>Swedenborgsgatan 2 118 48 Söckholm</div>			
A	2BK ARKITEKTER / + 08 518 179 00 / WWW.2BKA.SE		
UPPDRAG NR	RITAD AV	HANDLAGGARE	
SB995	YF	YF	
DATUM	ANSVARIG		
2024-03-27	SVANTE BENGTSSON		
DETALJ KUPA OCH TERRASS			A
SKALA	NUMMER	BET	
A1 - 1:20 A3 - 50%	A12		