


METAREGATAN

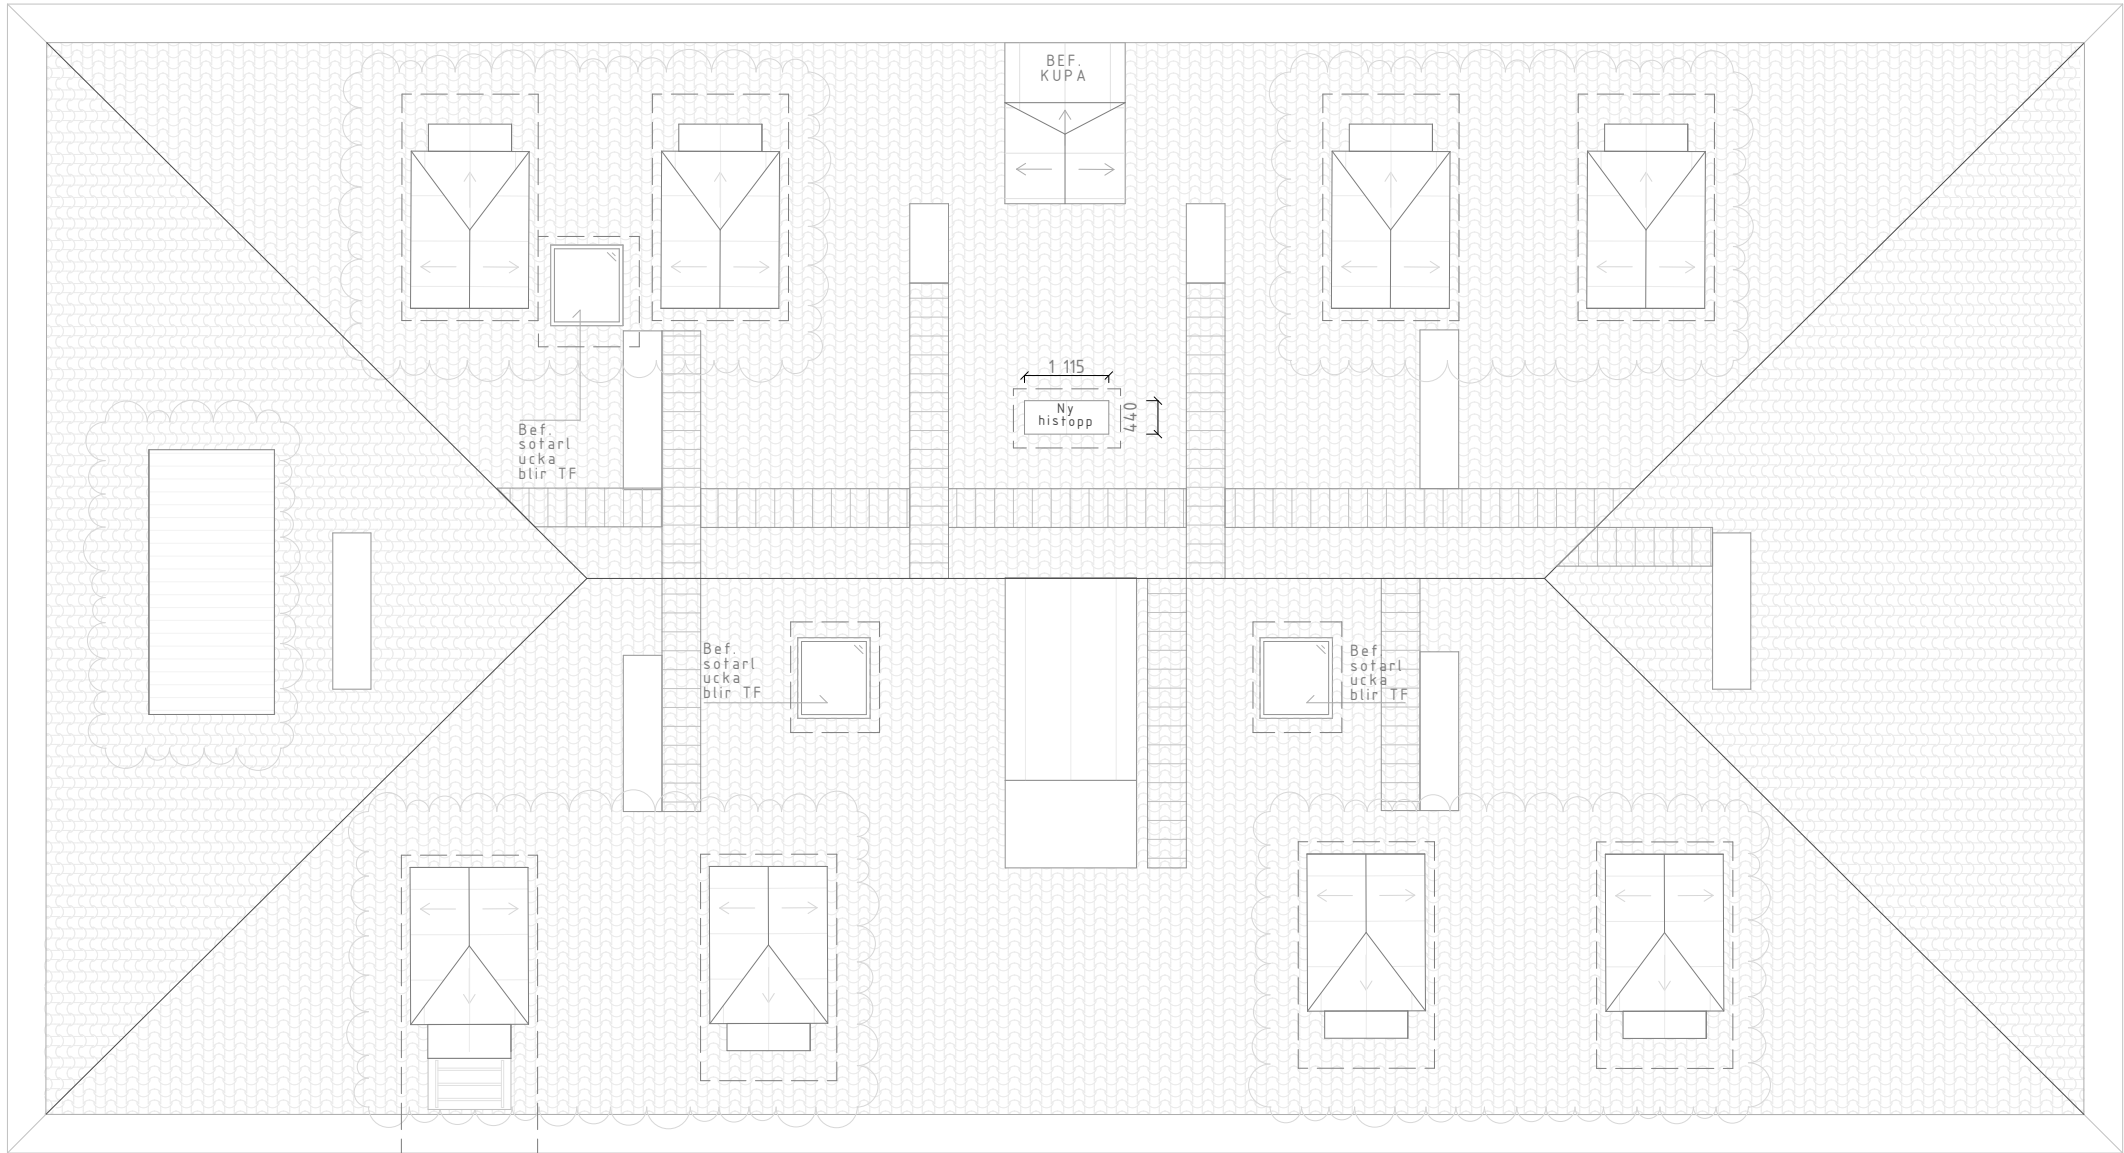

UTRYMNING TAKKUPA

Sektion A

Sektion A



0 1 2 5m  
1:100

## FÖRKLARINGAR

Alla mått i mm om ej annat anges.




Bygglövet avser

## FÖRESKRIFTER

Alla mått kontrollmätts på plats.  
Eventuella avvikelser rapporteras till arkitekt för vidare hantering.  
Alla arbeten skall utföras i enlighet med god hantverksed,  
branchstandard och tillverkarens anvisningar i ovan nämnd ordning.

## HÄNVISNINGAR

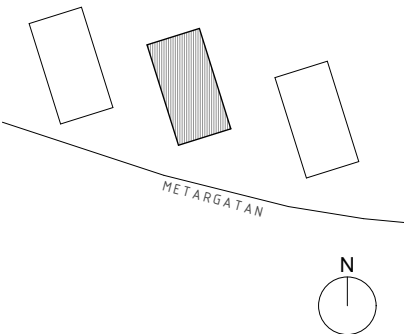

C	Storlek minskad takkupor och terrass	241031	JB
B	Placering takkupor och terrass	241015	JB
A3	Ny linjehiss	241001	JB
A2	Terrassbredd minskad	241001	JB
A1	Kupa borttagen	241001	JB
BET	ÄNDRING AVSER	DATUM	SIGN

Ateljé Nord

## BYGGLOV

Takplan

Vindsinredning

Långreven 13

Metargatan 3  
116 66 Stockholm

Ritad av AJ JB

2024-05-03

Skala 1:100 (A3)

A3