



FÖRKLARINGAR

Alla mått i mm om ej annat anges.




Bygglovet avser

FÖRESKRIFTER

Alla mått kontrollmätts på plats.
Eventuella avvikelser rapporteras till arkitekt för vidare hantering.
Alla arbeten skall utföras i enlighet med god hantverkssed,
branchstandard och tillverkarens anvisningar i ovan nämnd ordning.

HÄNVISNINGAR

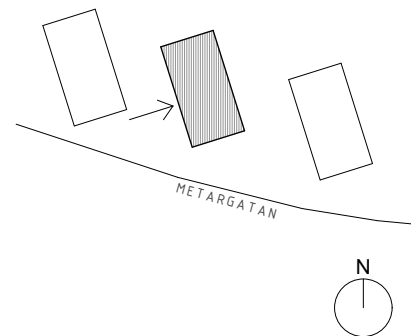

C	Storlek takkupor minskad	241031	JB
B	Terrasser utgår, takkupor placering	241015	JB
A2	Terrassbredd, framkant bröstning minskad	241001	JB
A1	Kupa borttagen	241001	JB
BET	ÄNDRING AVSER	DATUM	SIGN

Ateljé Nord

BYGGLOV

Fasad mot väster

Beskrivning av projektet

Långreven 13

Metargatan 3
116 66 Stockholm

Ritad av AJ JB

2024-05-03

Skala 1:100 (A3)

A8